



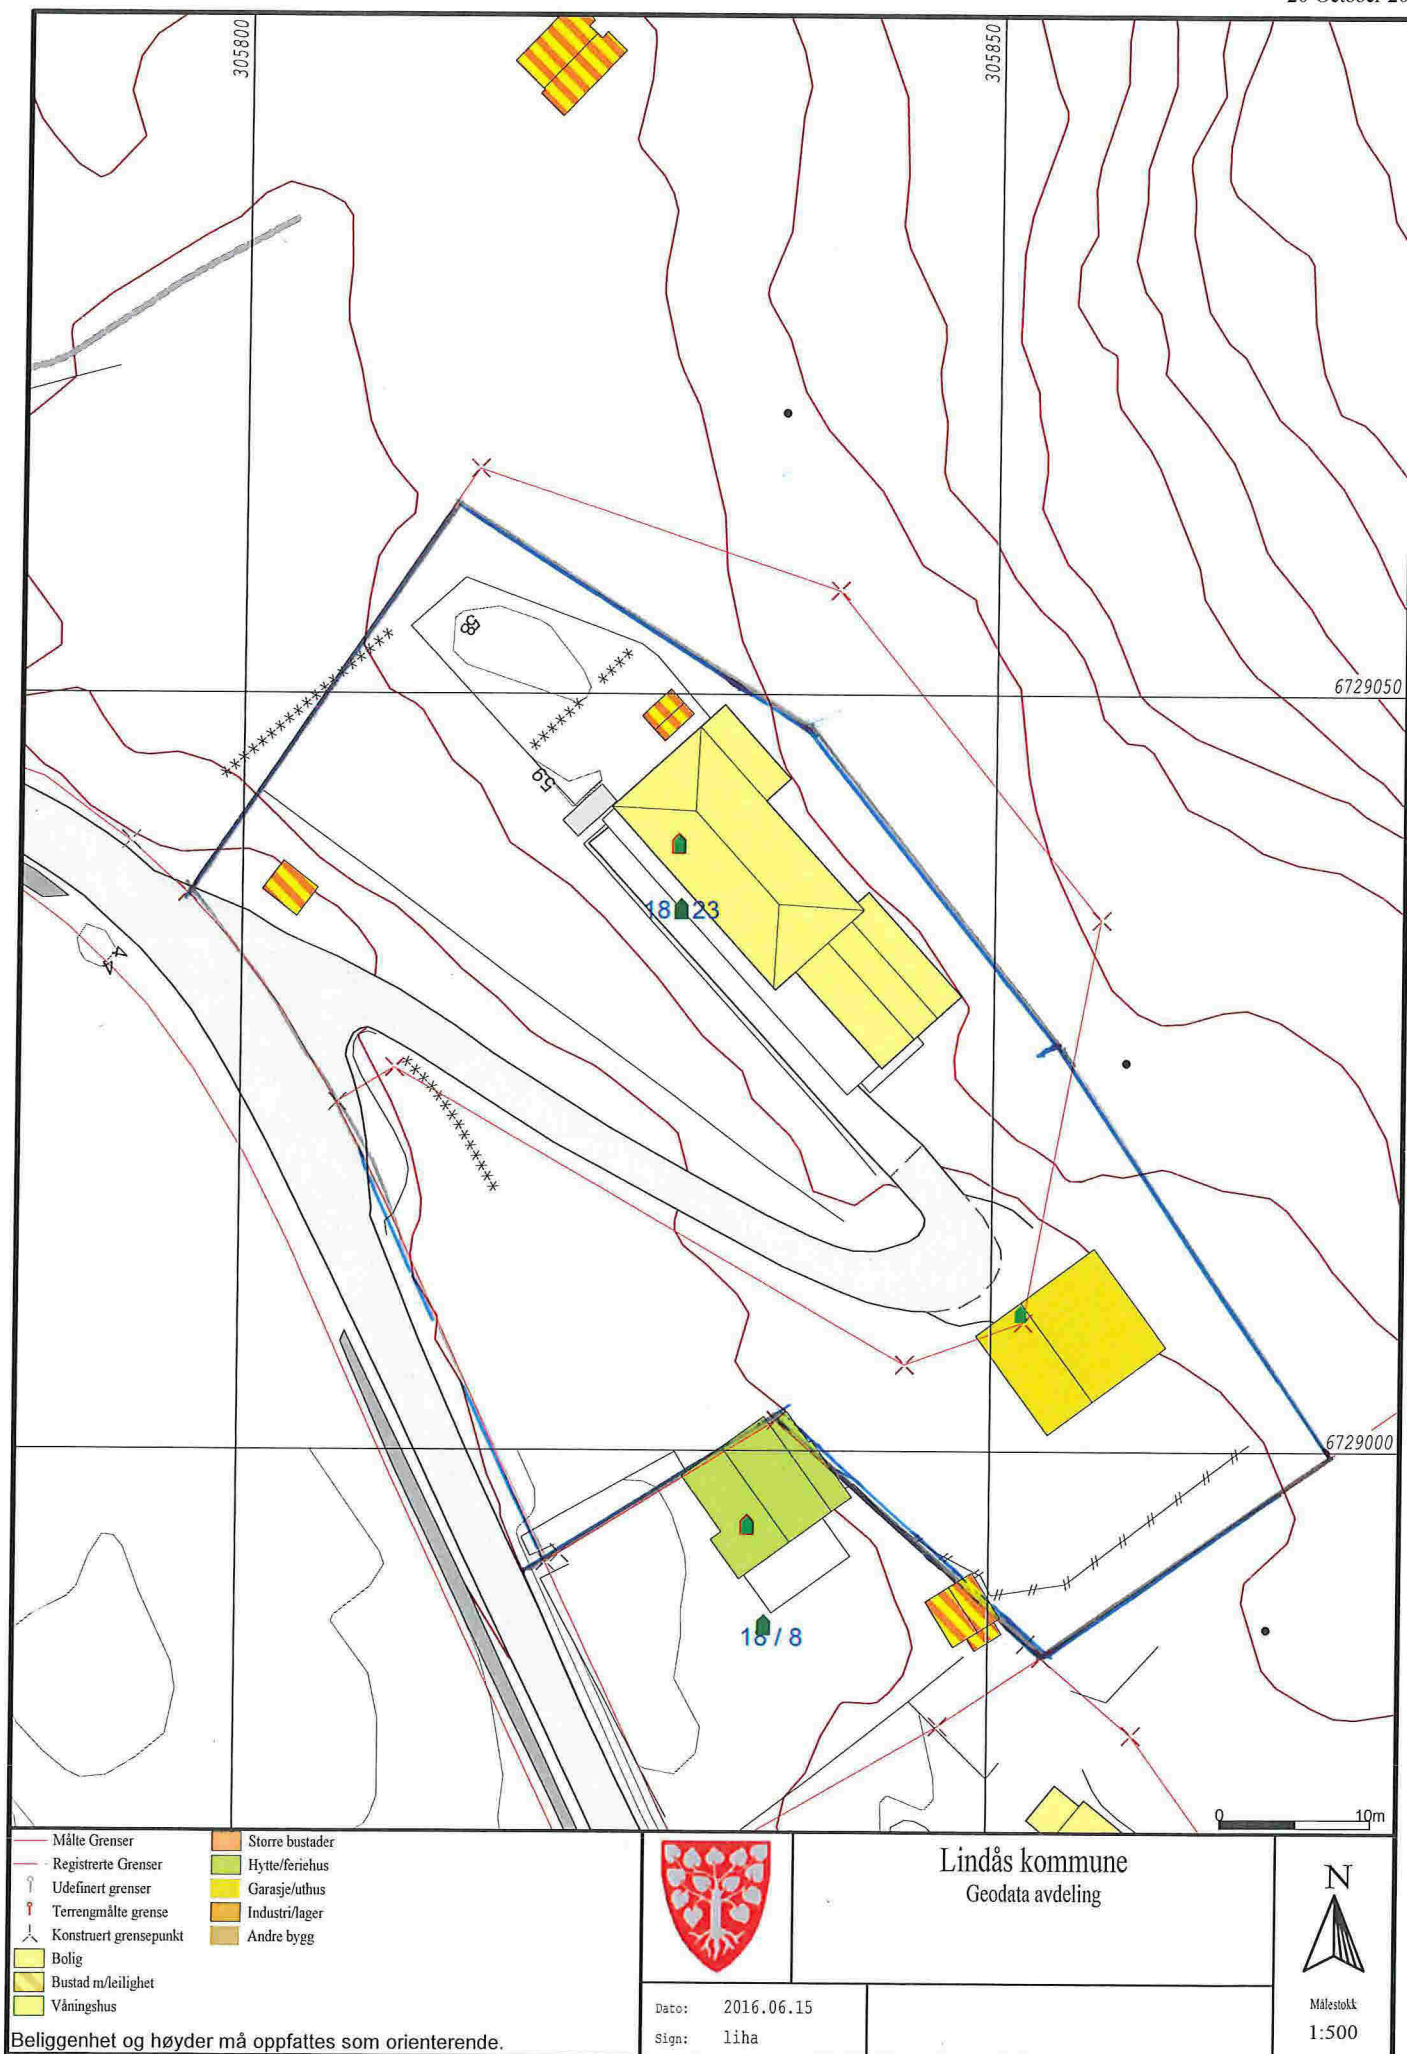



- | | |
|--------------------------|-----------------|
| — Målte Grenser | Storre bustader |
| — Registrerte Grenser | Hytte/feriehus |
| — Udefinert grense | Garasje/uthus |
| — Terrengmålte grense | Industri/lager |
| — Konstruert grensepunkt | Andre bygg |
| — Bolig | |
| — Bustad m/leilighet | |
| — Våningshus | |

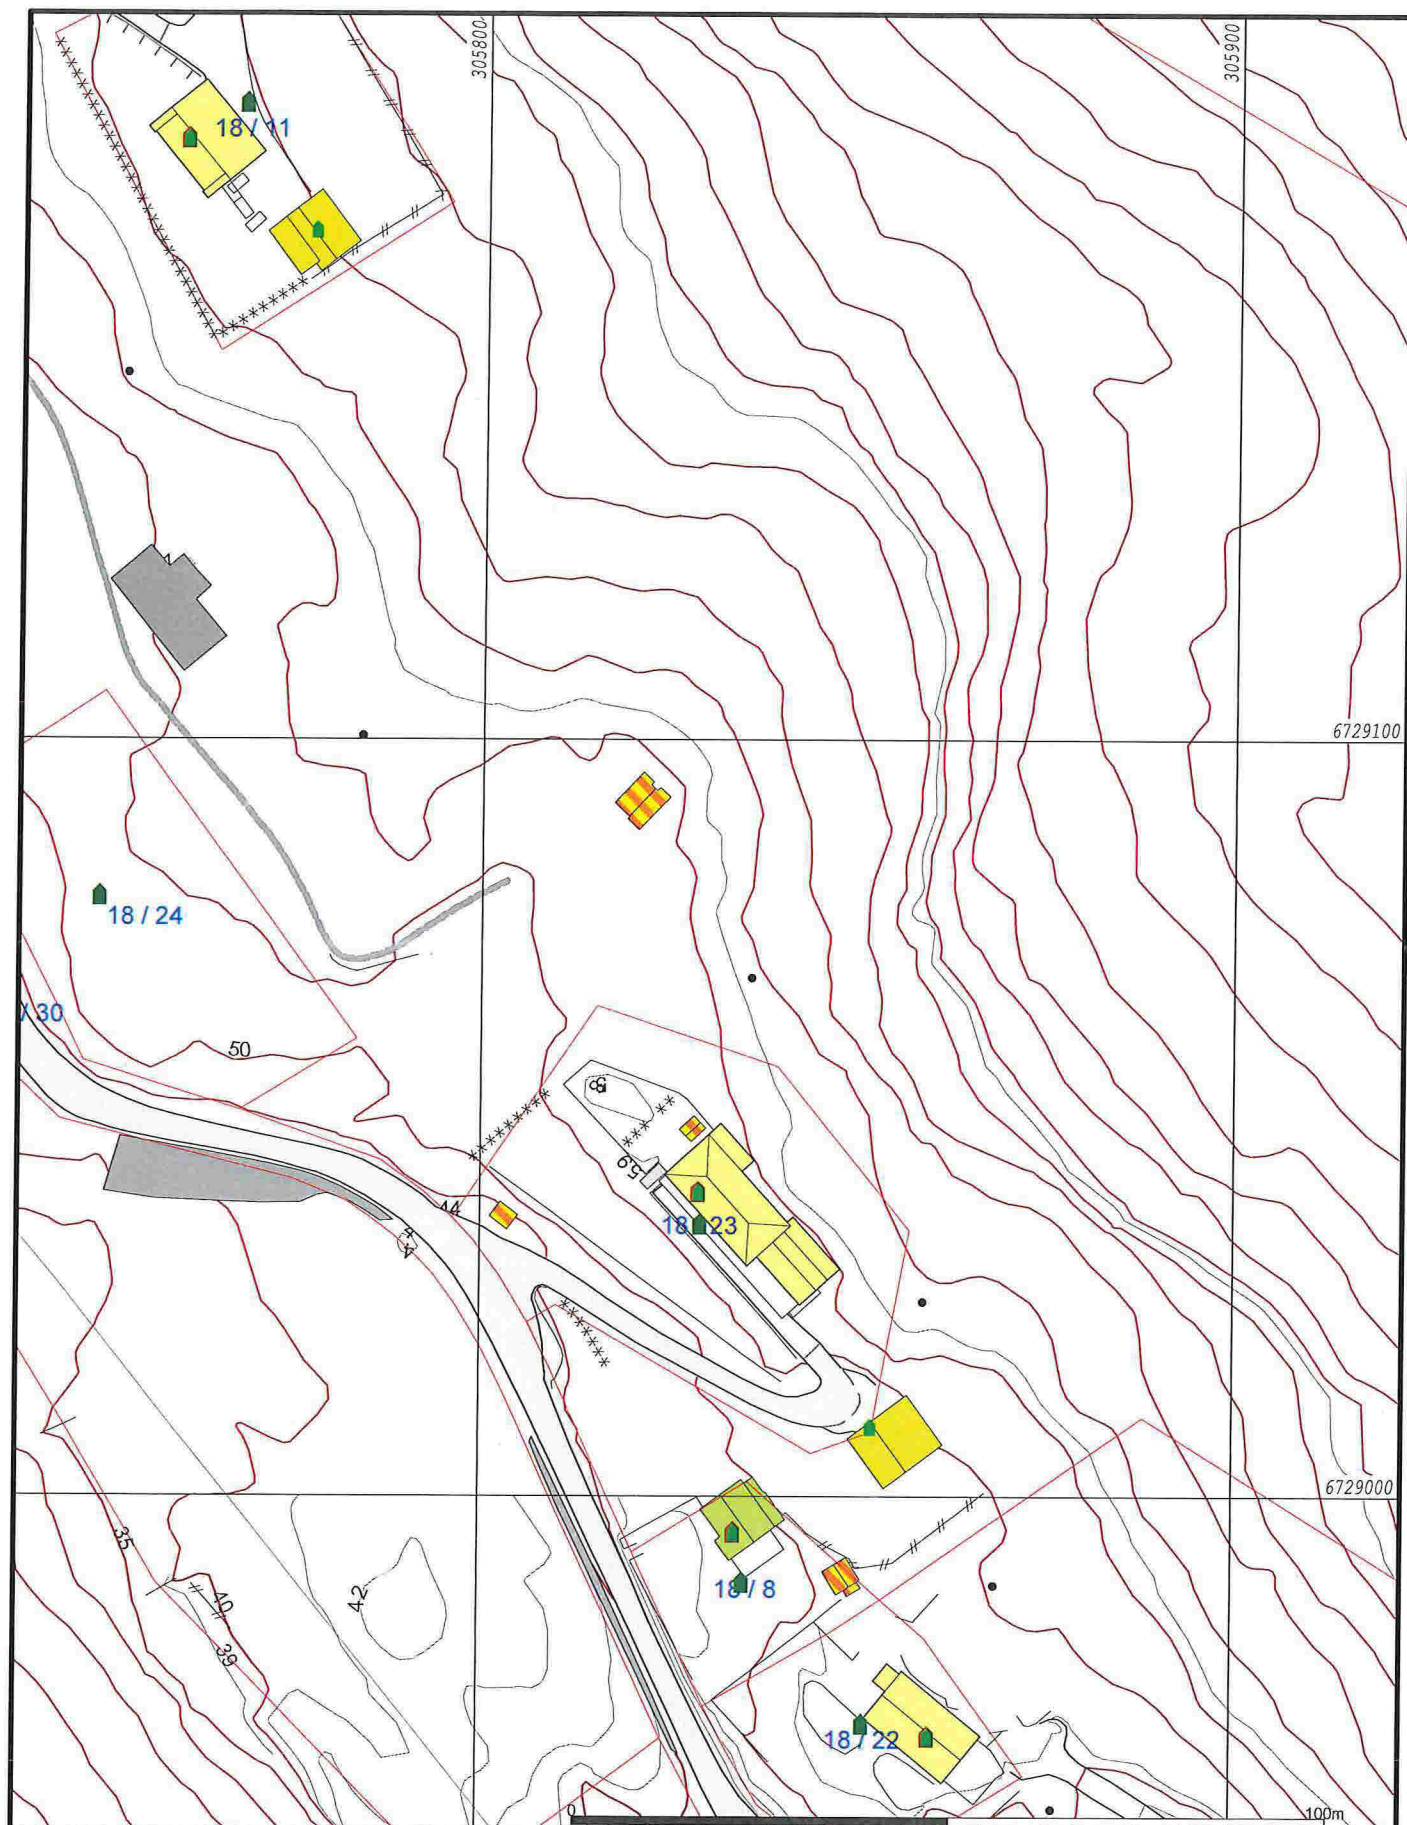

Lindås kommune
Geodata avdeling

Dato: 2016.06.15
Sign: liha



Målestokk
1:1000

Beliggenhet og høyder må oppfattes som orienterende.