

LINDÅS KOMMUNE	
Klassering	134/471
12.06.2013	
Ark.saksnr.	Løpenr.
2013/2322	
Sakst./	Tilgangskode
BENH.	

Vedlegg E1

X5	Soverom (bolig 25) korrigeret til bod	06.05.2013	NH
X4	Ny dør D-02 V og vegg mellom bod b.25	13.07.2012	NH
X3	Nytt vindu i gavl øst, planløsning b.25 endres	26.06.2012	NH
X2	Endret plassering av boliger i forhold til hver andre	08.06.2012	NH
X1	Ekstra lag med gips for å forsterke bad/vask, halvvegg flyttes	29.03.2012	NH
X	Planløsning Bod/vask forandres	12.03.2012	NH
nr	Revisjon	dato	Sign

Byggherre Plett AS 5043 Bergen Fagernes 4 Arkitekt Arkiton as: Slåtthaugveien 17 5851 Bergen Tlf: 55 11 74 90 Faks: 55 11 74 99	Prosjekt Rekkehus felt 6, bolig 22-25 Hilland vest gnr 134, bnr 4
--	--

Plan u etg	Målestokk	1:100 i A3	Tegningsdato:	01.04.11
	Tegn. tittel:			
Prosjekt nr. A 5473	Tegningsnr. A 10.20.01	Sign: BOR	Rev.:X5	



LINDÅS KOMMUNE
 Klassering 134/471
 12. 06. 2013
 Ark. saksnr. 2013/2322
 Sakstr. BENH
 Løpenr.
 Tilgangskode

Vedlegg E2


nr	Revisjon	dato	Sign
X4		13.07.2012	NH
X3		26.06.2012	NH
X2		08.06.2012	NH
X1		29.03.2012	NH
X		12.03.2012	NH

Byggherre
 Plett AS
 5043 Bergen
 Fagernes 4

Arkitekt
 Arkiton as: Slåtthaugveien 17
 5851 Bergen Tlf. 55 11 74 90
 Faks: 55 11 74 99


Prosjekt
 Rekkehus felt 6, bolig 22-25
 Hilland vest
 gnr 134, bnr 4

Plan 2 etg	Målestokk	1:100 i A3	Tegningsdato:	01.04.11
	Tegn. tittel:			
	Sign: BOR	Rev.:X4		
Prosjekt nr. A 5473	Tegningsnr. A 10.20.02			

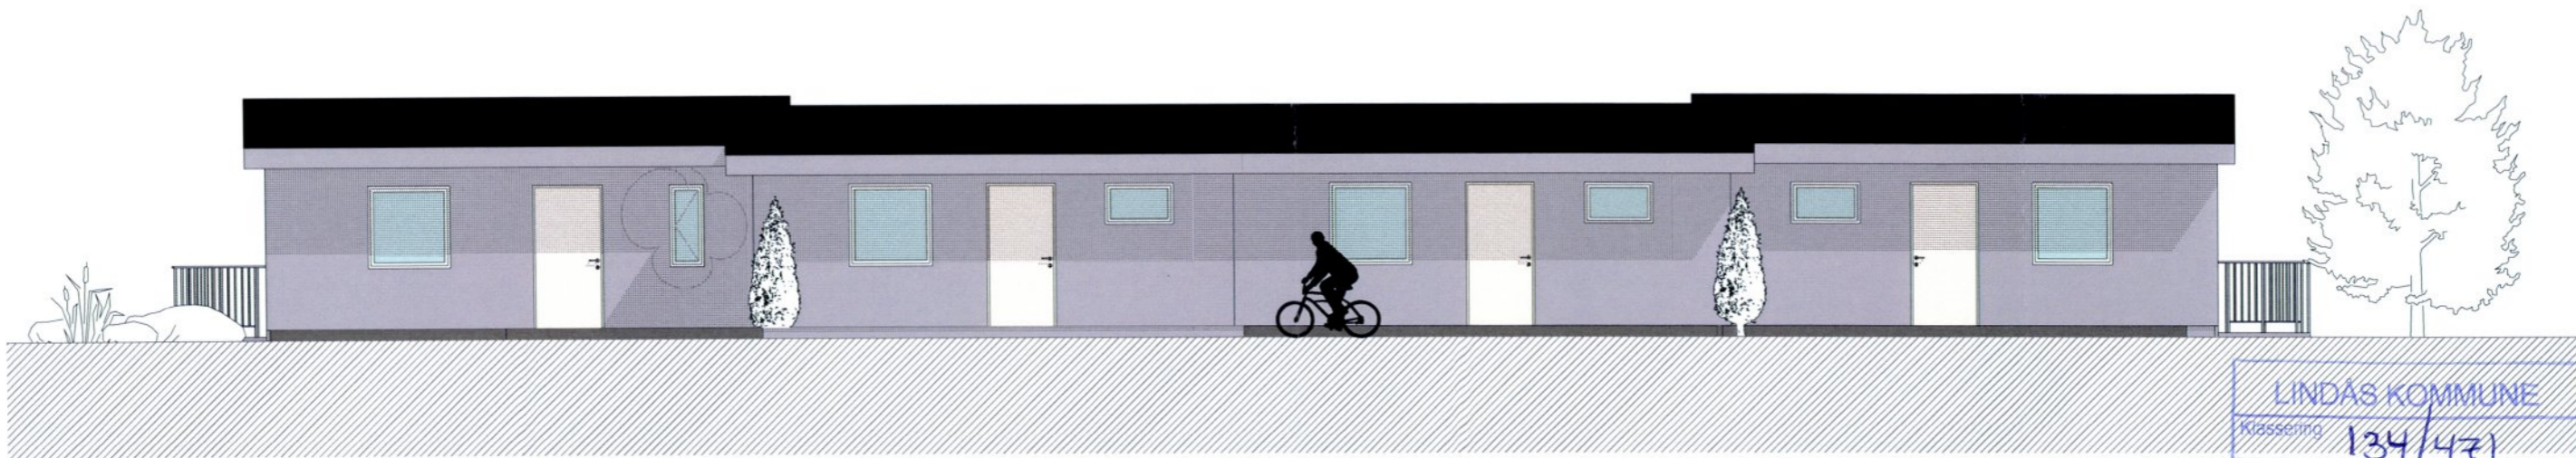


Fasade nord

LINDÅS KOMMUNE	
Klassering 134/471	
12.06.2013	
Ark. saksnr. 2013/2322	Løpenr.
Saksh. BENH.	Tilgangskode

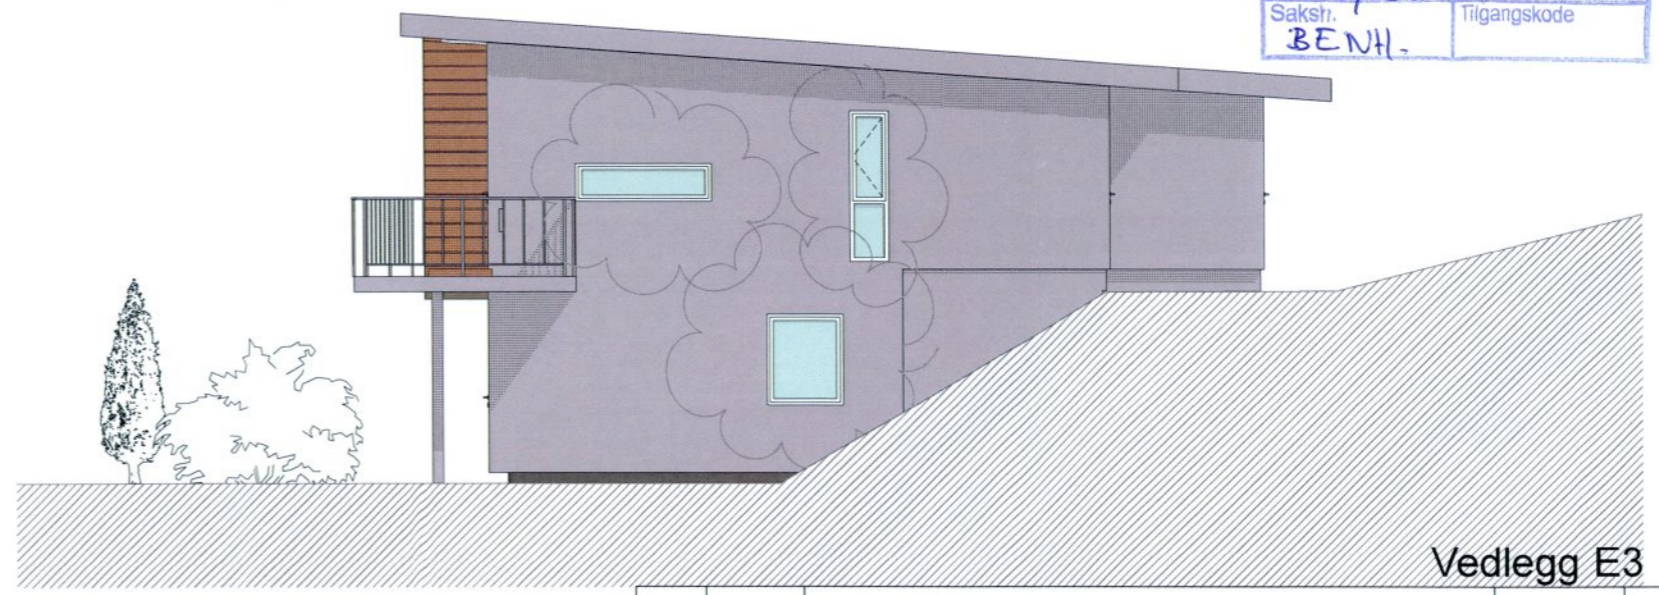

Fasade øst

Vedlegg E3

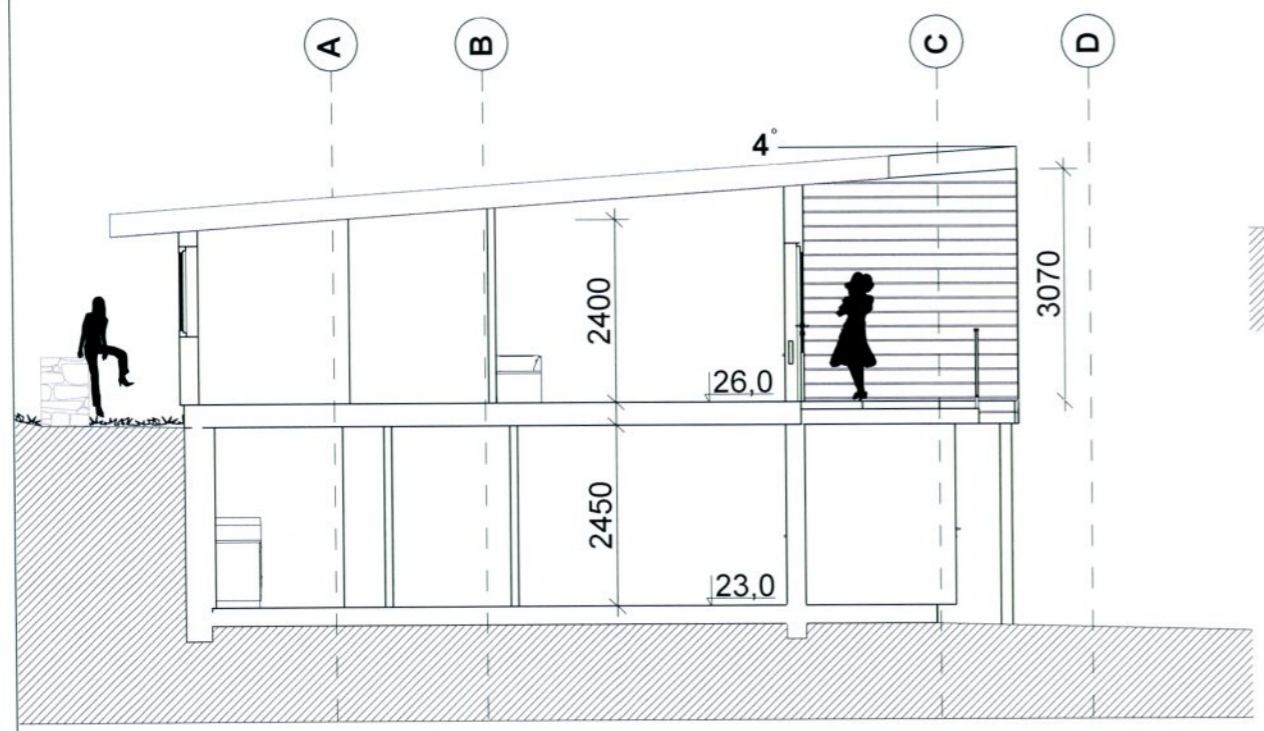

Snitt A-A

AS Arkiton

nr	Revisjon	dato	Sign
X4		13.07.2012	NH
X3		26.06.2012	NH
X2		08.06.2012	NH

Byggherre
Plett AS
5043 Bergen
Fagernes 4

Arkitekt
Arkiton as: Slåtthaugveien 17
5851 Bergen Tlf: 55 11 74 90
Faks: 55 11 74 99


Prosjekt
Rekkehus felt 6, bolig 22-25
Hilland vest
gnr 134, bnr 4

Fasader	Målestokk	1:100 i A3	Tegningsdato: 01.04.11
	Tegn. tittel:		
	Sign: BOR	Rev.:X4	
Prosjekt nr. A 5473	Tegningsnr. A 10.40.02		



Fasade syd

LINDÅS KOMMUNE	
Klassering	134/471
12. 06. 2013	
Ark. saksnr.	Løpenr.
2013/2322	
Saksnr.	Tilgangskode
BENTH	

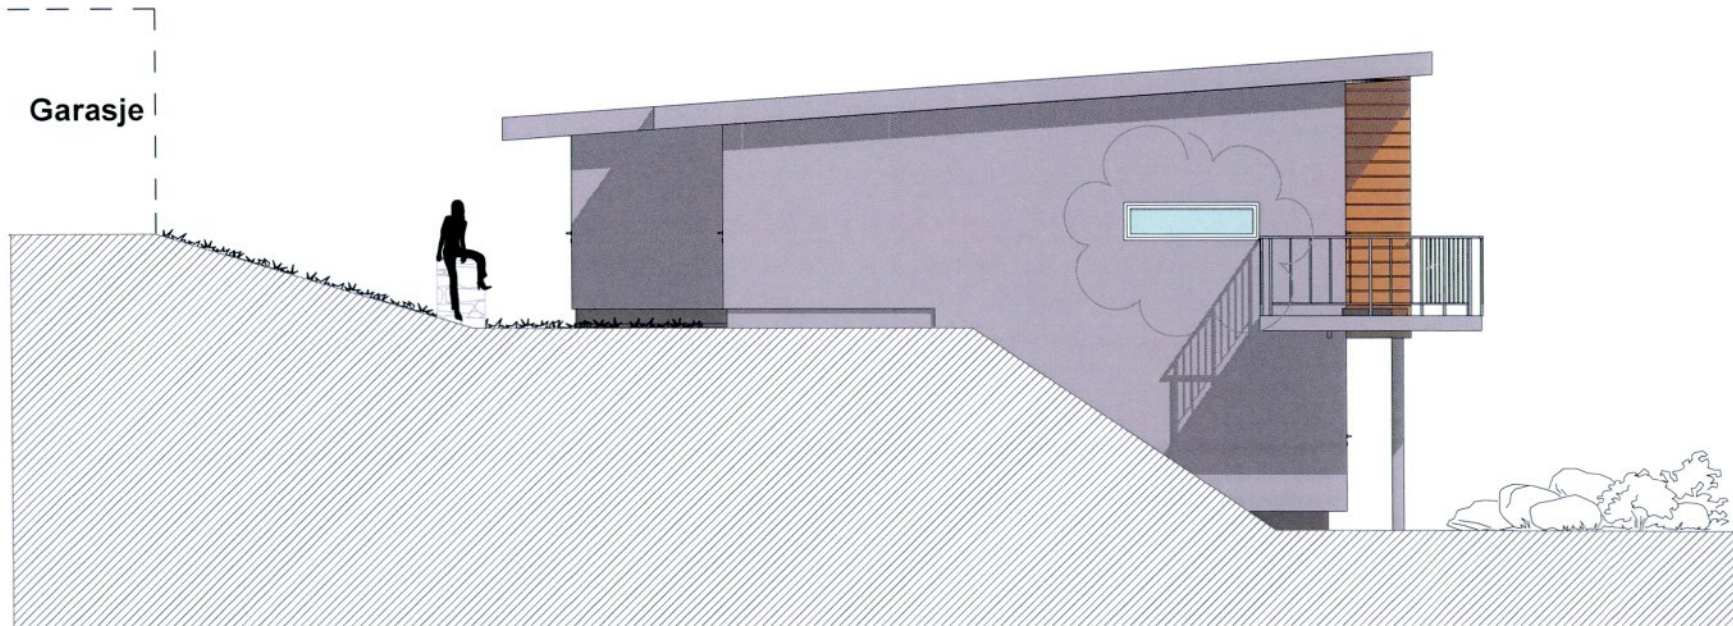

Fasade vest

AS Arkiton

Vedlegg E4

nr	Revisjon	dato	Sign
X3	Vindu fasade vest (2 etg) utvidet fra 1,2m til 1,8m.	26.06.2012	
X2	Endret plassering av boliger i forhold til hver andre	08.06.2012	

Byggherre Plett AS 5043 Bergen Fagernes 4 Arkitekt Arkiton as: Slåtthaugveien 17 5851 Bergen Tlf: 55 11 74 90 Faks: 55 11 74 99	Prosjekt Rekkehus felt 6, bolig 22-25 Hilland vest gnr 134, bnr 4
--	---

Fasader Prosjekt nr. A 5473	Målestokk 1:100 i A3	Tegningsdato: 01.04.11
	Tegn. tittel: Sign: BOR	Rev.:X3
	Tegningsnr. A 10.40.01	