

Kommentar direkte i illustrasjonsplan  
 Forslag trace 22 kV høyspenningskabel og nye nettestasjoner  
 Både skisse, ikke endelig forslag/plan


Mulig område for ny nettestasjon

Mulig trace for 22 kV høyspenningskabel

Mulig trace for 22 kV høyspenningskabel

Mulig område for ny nettestasjon

Mulig trace for 22 kV høyspenningskabel

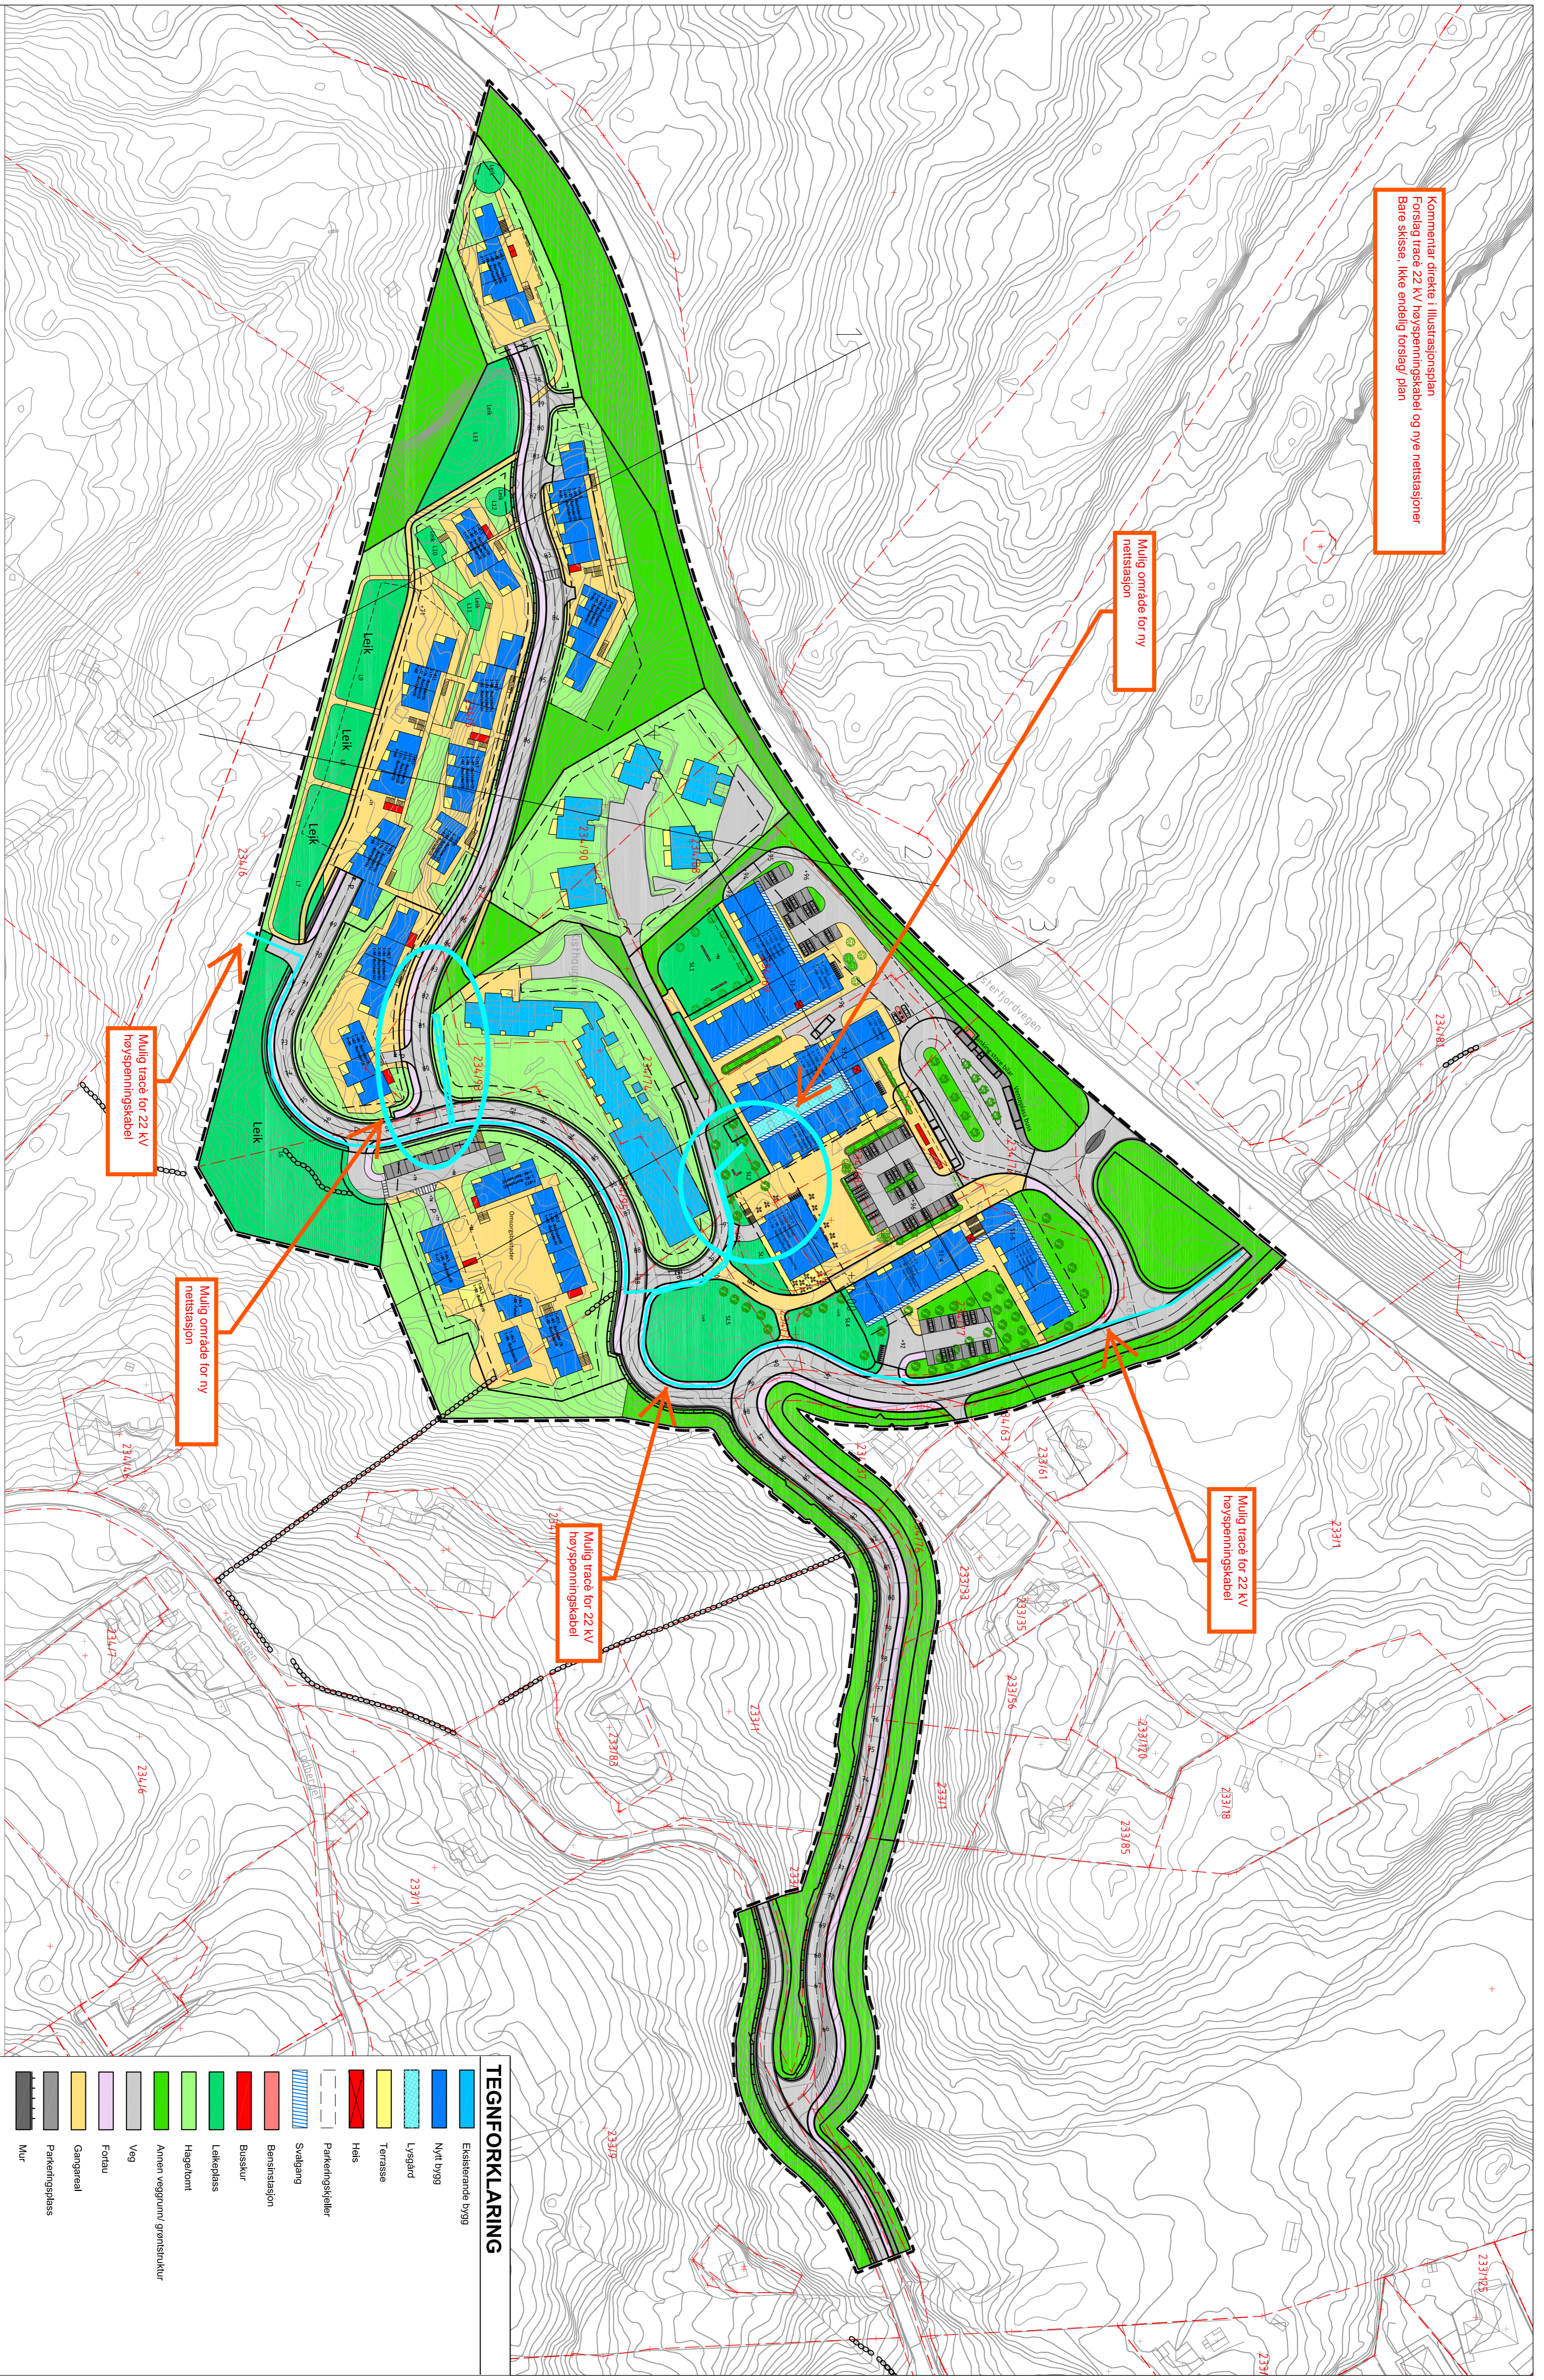

**TEGNFORKLARING**

	Existerende bygning
	Nytt bygg
	Lysgard
	Terrasse
	Heis
	Svølgang
	Parkeringskjellet
	Bensinstasjon
	Busskur
	Lekeplass
	Hageplott
	Armen vegggunn/ grensstruktur
	Veg
	Fortau
	Gangareal
	Parkeringsplass
	Mur
	Steingard