

## Søknad om ferdigattest

Pbl § 21-10, SAK10 §§ 8-1 og 8-2

Søknaden gjelder							
Eiendom/ byggested	Gnr.	Bnr.	Festenr.	Seksjonsnr.	Bygningsnr.	Bolignr.	Kommune
	40	15					Lindås
	Adresse				Postnr.	Poststed	
	Hodneland				5955	Lindås	

Ferdigattest	
Tilfredsstillert tiltaket kravene til ferdigattest?	<input checked="" type="checkbox"/> Ja <input type="checkbox"/> Nei Hvis nei, fyll ut informasjonen nedenfor.
Det gjenstår følgende arbeider av mindre vesentlig betydning som vil bli utført innen 14 dager:	Dato
Type arbeider	
Bekreftelse på at disse arbeidene er utført vil være kommunen i hende innen:	Dato

Oppdatert dokumentasjon	
Er det foretatt ikke søknadspåtliggende endringer/justeringer i forhold til tillatelsen?	<input type="checkbox"/> Ja <input checked="" type="checkbox"/> Nei Hvis ja, vedlegg oppdatert situasjonsplan, tegninger eller dokumentasjon som viser hva som er utført.


Sluttrapport for avfall	
Sluttrapport av	Dato
vedlegges søknaden	
Ansvarlig søker forplikter seg til å påse at sluttrapporten blir ajourført og oppbevart.	Vedlegg nr. K -

Varmesystem			
Energiforsyning		Varmefordeling	
<input type="checkbox"/> Elektrisitet	<input type="checkbox"/> Sol	<input type="checkbox"/> Vannbåren gulvvarme	<input checked="" type="checkbox"/> Ikke relevant
<input type="checkbox"/> Biobrensel	<input type="checkbox"/> Gass	<input type="checkbox"/> Vannbåren radioator	<input type="checkbox"/> Luftoppvarming
<input type="checkbox"/> Varmepumpe - luft	<input type="checkbox"/> Olje/parafin	<input type="checkbox"/> Elektriske varmekabler	<input type="checkbox"/> Kamin/ovn/peis
<input type="checkbox"/> Varmepumpe - berg/sjø	<input type="checkbox"/> Annet	<input type="checkbox"/> Elektriske panelovner	<input type="checkbox"/> Annet
<input type="checkbox"/> Fjernvarme/spillvarme			

Erklæring	
<input checked="" type="checkbox"/>	Det bekreftes at tilstrekkelig dokumentasjon som grunnlag for driftsfasen er overlevert byggverkets eier

Vedlegg				
Beskrivelse av vedlegg	Gruppe	Nr. fra – til	Ikke relevant	
Situasjonsplan, avkjøringsplan	D	x –	<input type="checkbox"/>	<input type="checkbox"/>
Tegninger, plan, snitt, fasade	E	–	<input type="checkbox"/>	<input type="checkbox"/>
Redegjørelser/kart	F	–	<input type="checkbox"/>	<input type="checkbox"/>
Gjennomføringsplan	G	x –	<input type="checkbox"/>	<input type="checkbox"/>
Sluttrapport for avfallsplan og miljøsaneringsbeskrivelse	K	–	<input type="checkbox"/>	<input type="checkbox"/>
Boligspesifikasjon i matrikkelen	H	–	<input type="checkbox"/>	<input type="checkbox"/>
Uttalelser fra andre offentlige myndigheter	I	–	<input type="checkbox"/>	<input type="checkbox"/>
Andre vedlegg	Q	–	<input type="checkbox"/>	<input type="checkbox"/>

Underskrifter					
Ansvarlig søker for tiltaket (for tiltak etter pbl § 20-1)			Tiltakshaver (bare for tiltak uten ansvarlig søker pbl § 20-2)		
Foretak Lindås VVS N.T AS			Navn		
Kontaktperson	Jan Erik Helland	Telefon		Kontaktperson	
		Mobiltelefon	98039987		
E-post	jan.erik@lindaasvvs.no			E-post	
Dato	19.05-16	Underskrift	<i>Jan Erik Helland</i>		Dato
				Underskrift	
Gjentas med blokkbokstaver	Jan Erik HELLAND			Gjentas med blokkbokstaver	

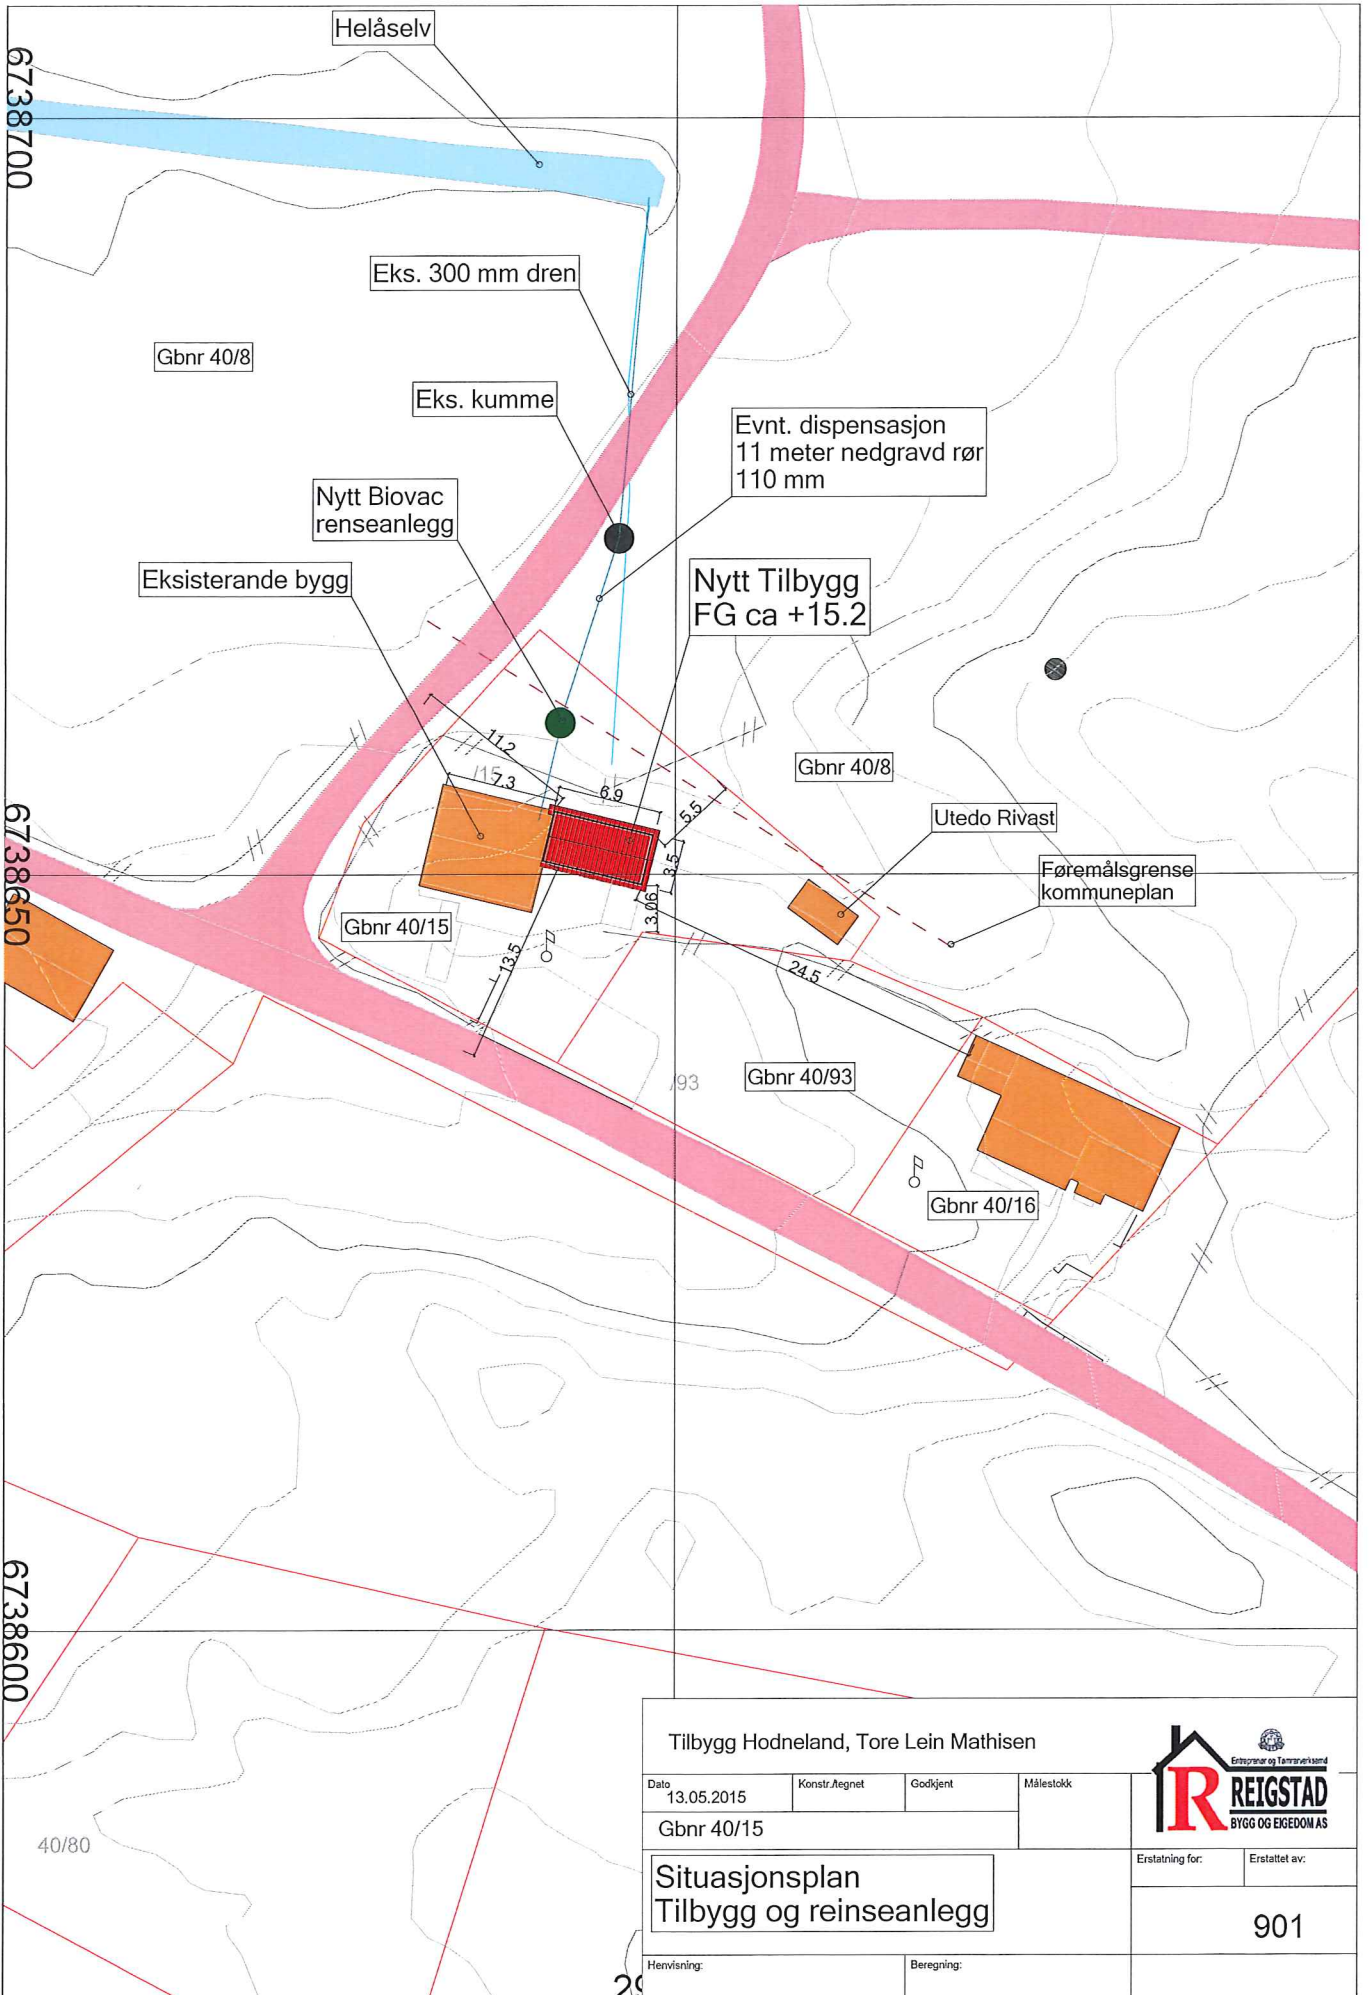

Tilbygg Hodneland, Tore Lein Mathisen				
Dato	Konstr. Aegnet	Godkjent	Målestokk	
Gbnr 40/15				Erstatning for:
Situasjonsplan Tilbygg og reinseanlegg				Erstattet av:
Henvising:				901
Beregning:				

