



**SLIK ER  
FASADE PR.  
I DRAG**

PLAN AV ETASJE


PLAN AV KJELLER

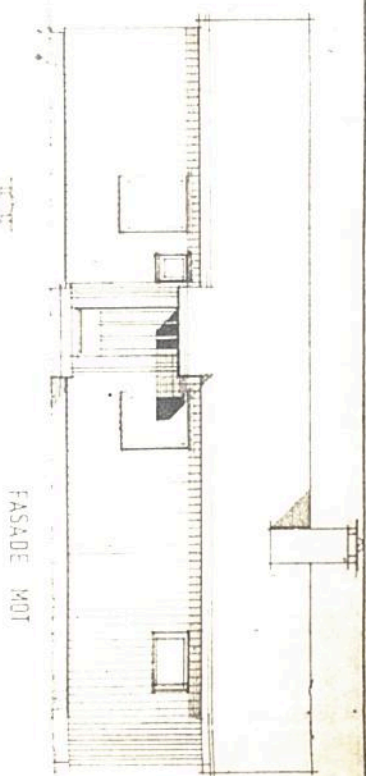


FASADE MOT

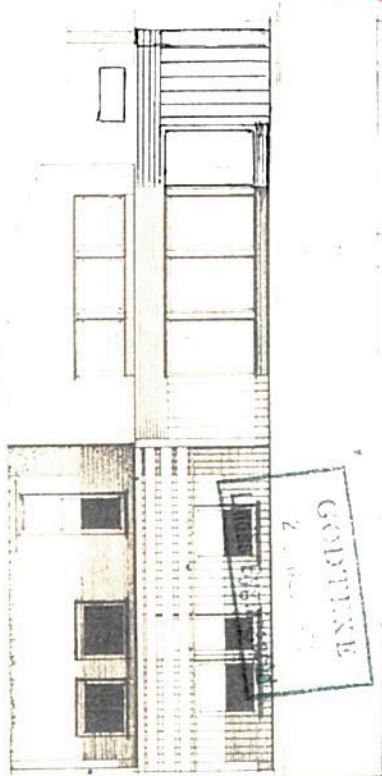

FASADE MOT

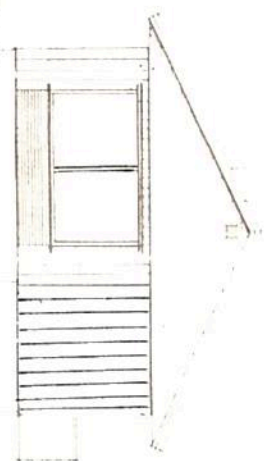


FASADE MOT

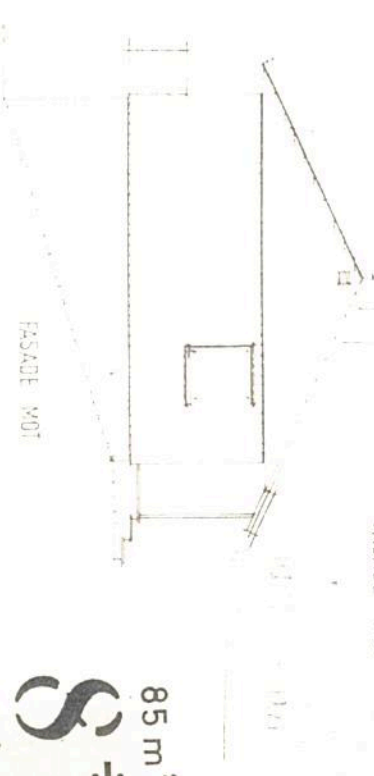

FASADE MOT

85 m<sup>2</sup>  
3 sover.

Prosjekt: HIBA 8+  
 Tegning vedt: Planer snitt og fasader  
 132-71-04  
 Målestokk: 1:100  
 Tegning: Bergen, den 9/9 71.  
 Arkitekt: K.W.J. & B. HIBA  
 SVEIN UNNEBØ  
 FJØRNE S.  
 Oppdrag nr.: 132/71  
 Teggested: Fjernes. G. nr.: B. nr.:  
 Høvd.: Veranda ved stue. Vindu stue  
 Byggher: STEVNEBØ a/s 5125 BØVÅGEN.

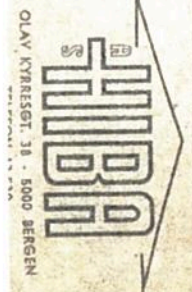

OLAV KYRREBØT, 38 · 5000 BERGEN