




Sliv blir etter ombygging

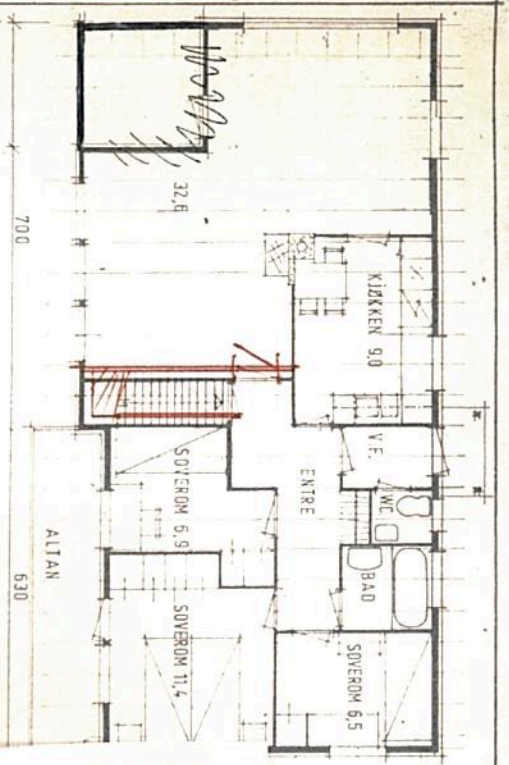


PLAN AV

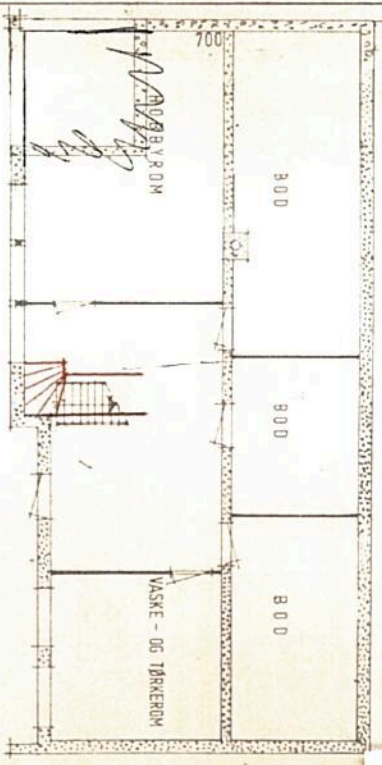


PLAN AV KJELLER

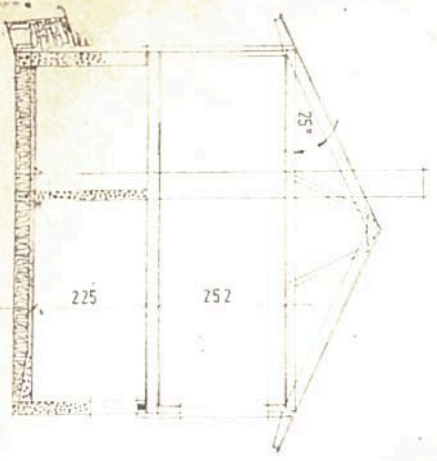

SNITT

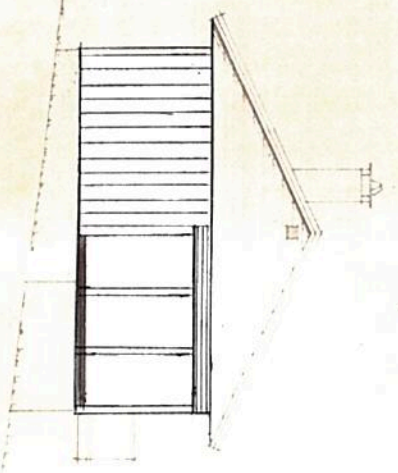


FASADE MOT

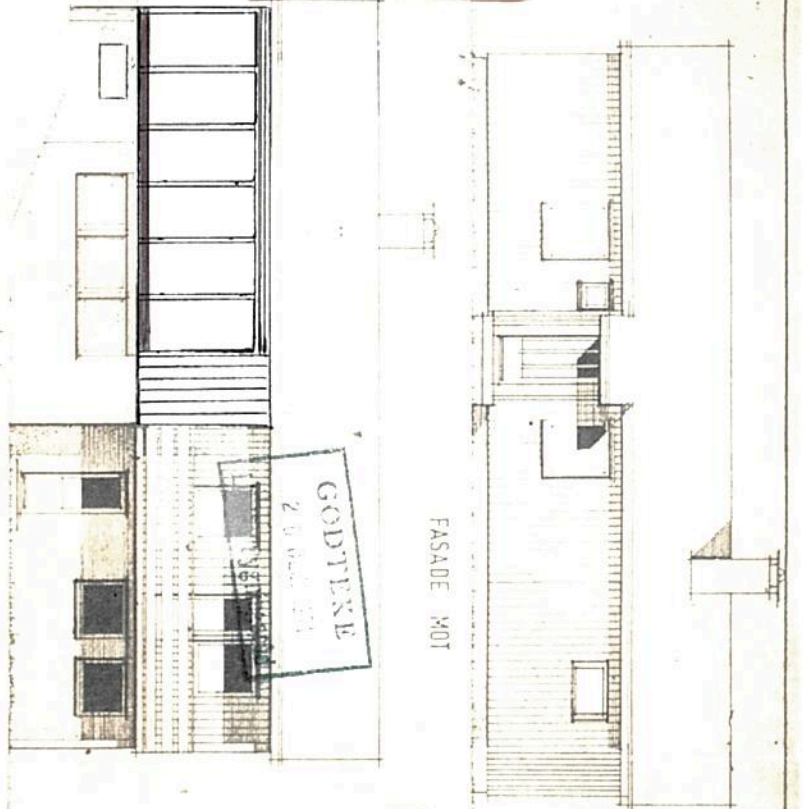

FASADE MOT

FASADE MOT

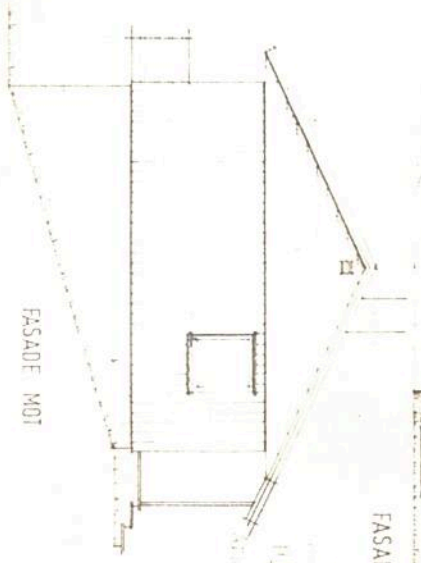

FASADE MOT

85 m²
 $\frac{S}{\div}$

3 sover.

Prosjekt: HIBA 84 Tegning nr.: 132-71-04 Målestokk: 1:100
 Tegning ved: Planer, snitt og fasader Bergen, den 9/9 71.
 Arkitekt: K.W.J. & B. HIBA
 Byggherre: Svein Hennestad UMLERSKJ
 Adresse: Fønnes, G. nr. B. nr. 1
 Veranda ved stue, vindu stue
 Sittetavle
 Utvidelse: STEVNEBØ ø/s 5125 BØVÅGEN.



OLAV KRISTENSEN 16 - 5000 BERGEN
 TELEFON 13 530