

**For matrikkelenhet:**

Kommune: 1263 - LINDÅS  
Gårdnummer: 38  
Bruksnummer: 52

Utskriftsdato/klokkeslett: 21.10.2016 kl. 11:57  
Produsert av: Einar Rydland  
Attestert av: Lindås kommune

<b>Matrikkelbrev</b>	
<i>Einar Rydland</i>	21.10.2016
Lindås kommune	Lagpen: Signatur:

**Orientering om matrikkelbrev**

Matrikkelbrevet er hjemlet i «Lov om eigdomsregistrering» (matrikellova) av 17. juni 2005. Etter definisjonen i matrikellovens § 3 d) er matrikkelbrevet en attestert utskrift av matrikkelen som viser alle registrerte opplysninger om en matrikkelenhet ved oppgitt dato.

**Om fullstendighet og nøyaktighet i matrikkelbrevet**

Matrikkelen ble etablert ved konvertering av data fra tidligere registre. Det kan variere hvor gode disse dataene er med hensyn på fullstendighet og nøyaktighet. I enkelte tilfeller kan grensepunkt og grenselinjer mangle helt eller delvis eller være feil registrert. Det kan også være feil og mangler ved registrert bygnings- og adresseinformasjon. Fullstendighet og stedfestningsnøyaktighet er generelt bedre innenfor enn utenfor tettbygd strøk. Vær oppmerksom på at for mange matrikkelenheter og bygg heter usikkerhet ved arealset som oppgis.

For utfyllende informasjon: [www.kartverket.no/matrikkelbrev](http://www.kartverket.no/matrikkelbrev)

## Matrikkelenhet

Matrikkelenhetstype:	Grunneiendom
Bruksnavn:	"VEDLETUN" AV HODNE
Etableringsdato:	17.02.1964
Skyld:	0,01
Er tinglyst:	Ja
Har festegrunner:	
Er seksjonert:	Nei

## Arealrapport

Tekst

Beregna areal for 38 / 52

Areal (m<sup>2</sup>) Kommentar  
2 910

## Eierforhold

Tinglyste eierforhold	Status	Føds.d./org.nr	Navn	Brukseenhet	Adresse	Andel
Hjemmelshaver		150267	HODNENLAND TERJE	HELLEBREKKENE 10	5957 MYKING	1 / 1


## Forretninger

Forretningsstype	Arsak til feilretting	Tinglysingsstatus	Tinglysingsstatusdato	Forretningsdato	Matrikkelføringsdato	Signatur
Oppmålingsforretning/grensejustering			21.10.2016	21.10.2016	1263ye	
	Rolle	Matrikkelenhet			Arealendring	
	Avgiver	1263 - 38/52			-73,1	
	Mottaker	1263 - 38/137			73,1	
Oppmålingsforretning			06.10.2016	06.10.2016	1263ye	
	Rolle	Matrikkelenhet			Arealendring	
	Avgiver	1263 - 38/7			-0,1	
	Avgiver	1263 - 38/1			0	
	Avgiver	1263 - 38/2			0	
	Avgiver	1263 - 38/3			0	
	Avgiver	1263 - 38/5			0	
	Avgiver	1263 - 38/6			0	
	Avgiver	1263 - 38/9			0	
	Mottaker	1263 - 38/137			3 414,9	

Forretningstype	Arsak til feilretting	Tinglyssstatus	Tinglyssstatusdato	Forretningsdato	Matrikkelføringsdato	Signatur
Annen forretningstype			23.11.2011	23.11.2011	23.11.2011	1263rye
Sammenslåing			10.02.1967			
	Rolle	Matrikkelenhet				Arealendring
	Avgiver	1263 - 38/66				0
	Mottaker	1263 - 38/52				0
Skylddeling			17.02.1964			
	Rolle	Matrikkelenhet				Arealendring
	Avgiver	1263 - 38/3				0
	Mottaker	1263 - 38/52				0


# Oversiktskart for 38 / 52

Målestokk 1:2 000  
EUREF89 UTM Sone 32

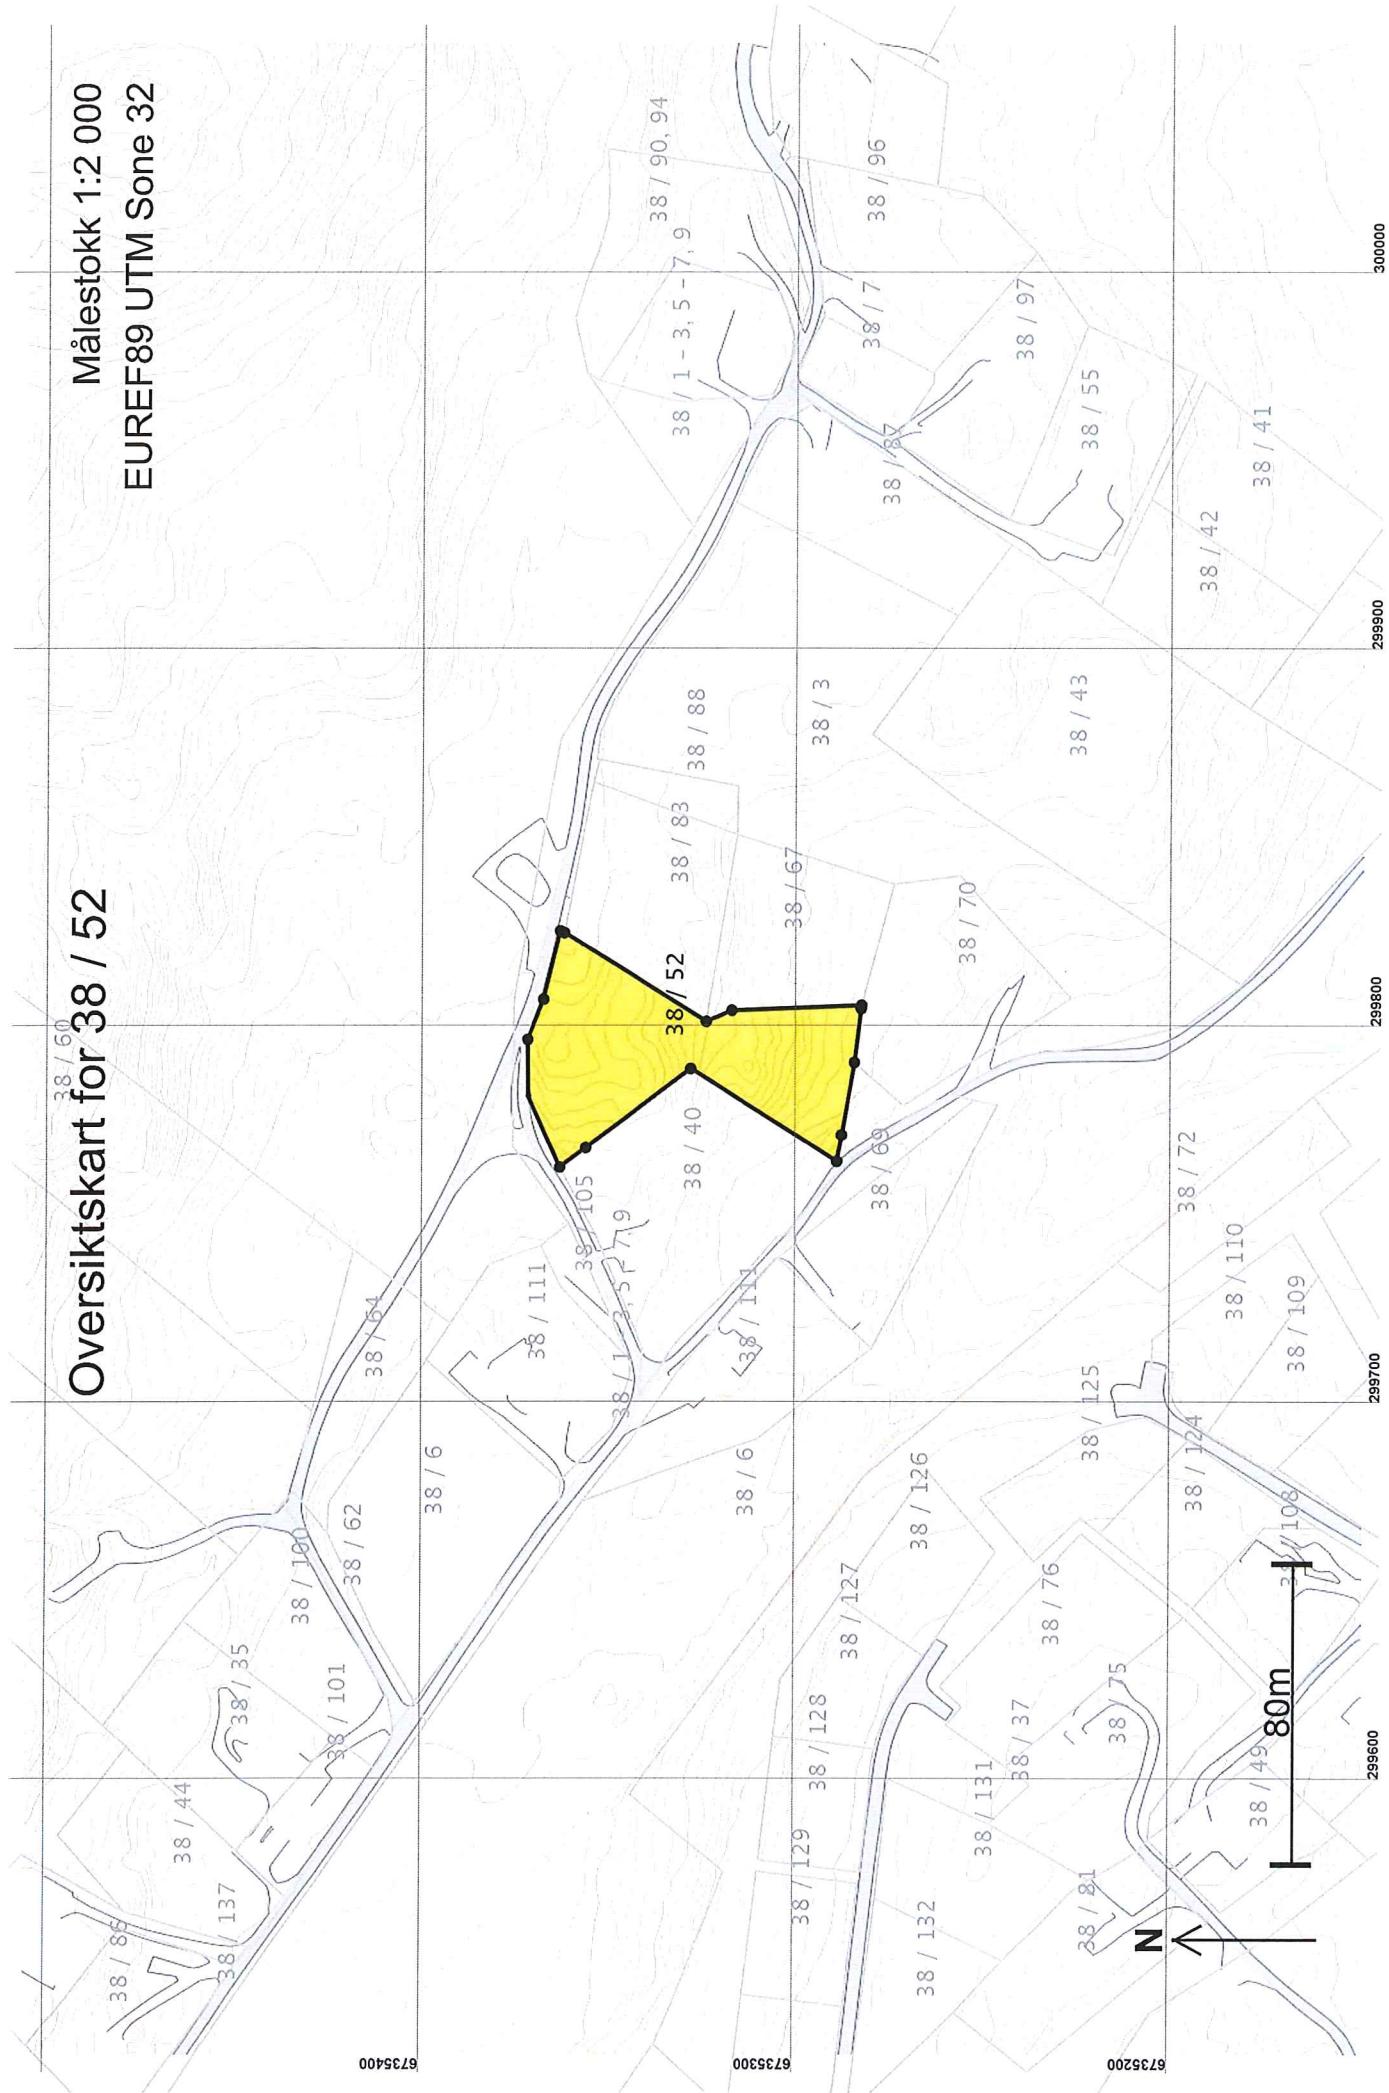

Målestokk 1:1 000  
EUREF89 UTM Sone 32

Teig 1 (Hovedteig)  
38 / 52

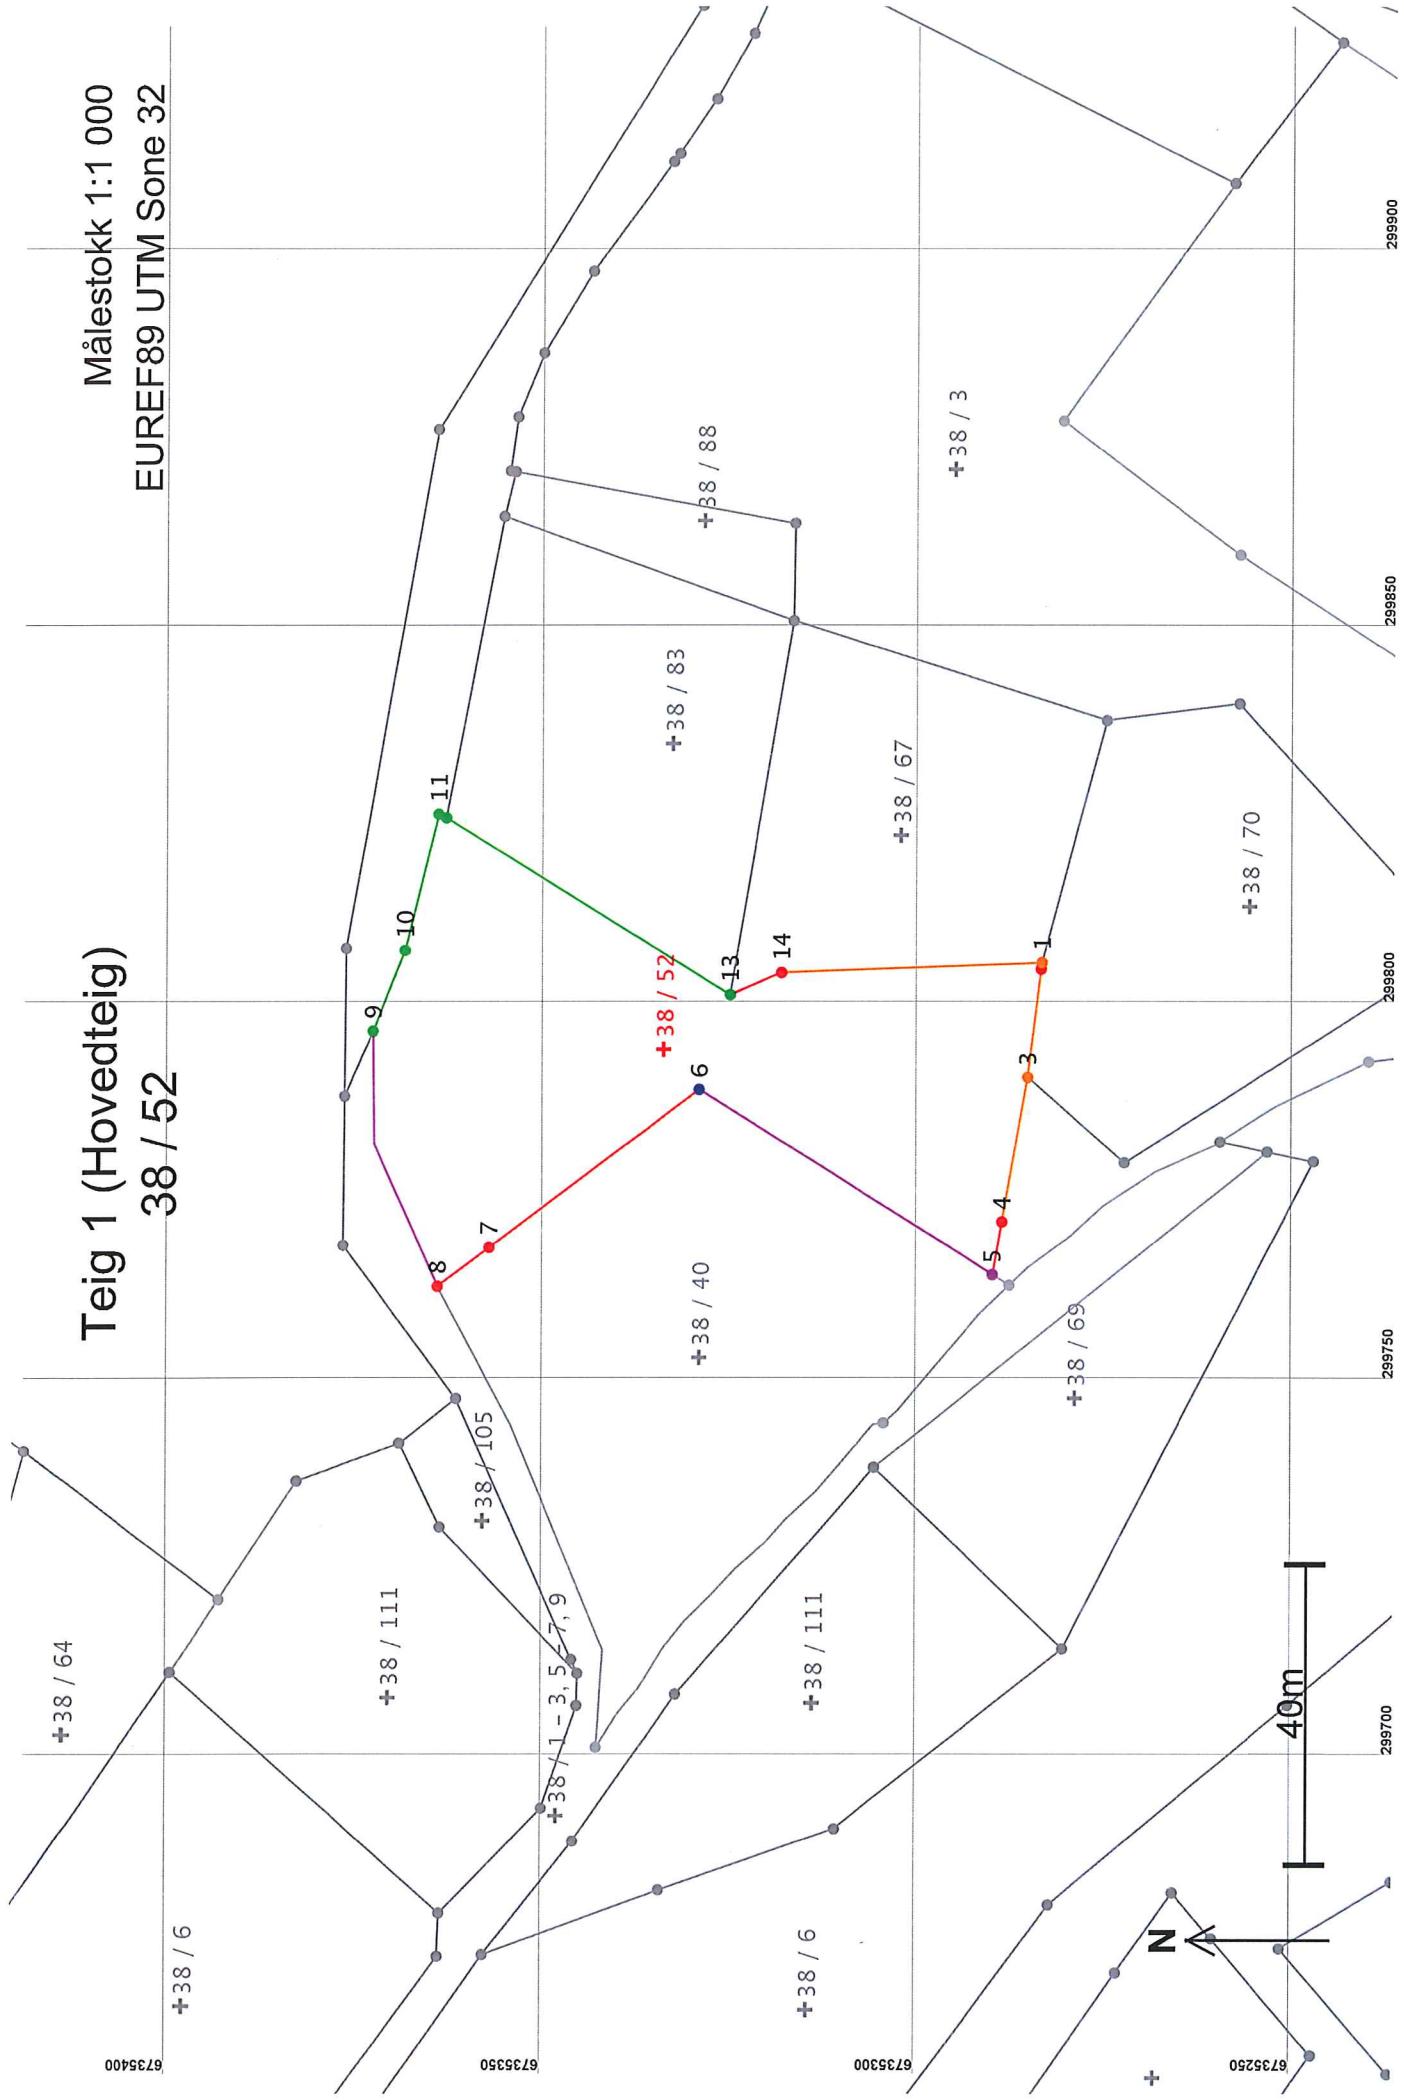

## Areal og koordinater

Areal: 2 910  
 Representasjonspunkt: Koordinatsystem: EUREF89 UTM Sone 32

Arealmerknad:  
 Øst: 299794  
 Nord: 6735335  
 Øst: 299794

## Grensepunkt / Grenselinje

Løpenr	Nord	Øst	Grensemerke nedsatt i / Grensepunkttype / Lengde Hjelpeleinjetype	Målemetode	Nøyaktighet	Radius
1	6735284,07	299805,04	Ikke spesifisert Ukjent	62 Genererte data (interpolasjon): Vektet middel	1000	
2	6735284,20	299804,18	0,87 Ikke hjelpeleinje Ikke spesifisert Ukjent	82 Få håndtegning: Direkte innlagt på skjerm	1000	
3	6735285,94	299789,84	14,45 Ikke hjelpeleinje Ikke spesifisert Ukjent	62 Genererte data (interpolasjon): Vektet middel	1000	
4	6735289,32	299770,67	19,47 Ikke hjelpeleinje Ikke spesifisert Ukjent	82 Få håndtegning: Direkte innlagt på skjerm	1000	
5	6735290,56	299763,67	7,11 Ikke hjelpeleinje Ikke spesifisert Annen detalj	55 Digitalisert på dig.bord fra strekkart: Papirkopi	200	
6	6735329,75	299788,22	46,24 Ikke hjelpeleinje Ikke spesifisert Ukjent	62 Genererte data (interpolasjon): Vektet middel	58	
7	6735357,80	299767,30	34,99 Ikke hjelpeleinje Ikke spesifisert Ukjent	82 Få håndtegning: Direkte innlagt på skjerm	1000	
8	6735364,71	299762,14	8,62 Ikke hjelpeleinje Ikke spesifisert Geometrisk hjelpepunkt	82 Få håndtegning: Direkte innlagt på skjerm	1000	
9	6735373,35	299796,00	35,66 Ikke hjelpeleinje Annen terrendetalj Bolt	96 GPS kinematisk (Real time kinematic)	200	
10	6735369,12	299806,68	11,48 Ikke hjelpeleinje Fjell Offentlig godkjent grensemerke	96 GPS kinematisk (Real time kinematic)	13	
11	6735364,72	299824,79	18,64 Ikke hjelpeleinje Mur Murhørne	96 GPS kinematisk (Real time kinematic)	14	
12	6735363,66	299824,30	1,17 Ikke hjelpeleinje Jord Stein med kors og vitner	96 GPS kinematisk (Real time kinematic)	13	
13	6735325,66	299800,80	44,68 Ikke hjelpeleinje Fjell Kors	96 GPS kinematisk (Real time kinematic)	14	
			7,47 Ikke hjelpeleinje		13	

Løpenr	Nord	Øst	Grensemerke nedsatt i / Grensepunkttype / Lengde Hjelpe linjetype	Målemetode	Nøyaktighet	Radius
14	6735318,78	299803,72	Ikke spesifisert Ukjent 34,74 Ikke hjelpe linje	82 Frihåndstegning: Direkte innlagt på skjerm	1000	