

**For matrikkelenhets:**

Kommune: 1263 - LINDÅS
Gårdsnummer: 38
Bruksnummer: 100

Utskriftsdato/klokkeslett: 28.10.2016 kl. 07:19
Produsert av: Einar Rydland
Attestert av: Lindås kommune

Matrikkelført	
28 OKT 2016	
Lindås kommune	
Løpenr.:	Signatur:

Orientering om matrikkelbrev

Matrikkelbrevet er hjemlet i «Lov om egedomsregistrering» (matrikkellova) av 17. juni 2005. Etter definisjonen i matrikkelovens § 3 d) er matrikkelbrevet en attestert utskrift av matrikkelens som viser alle registrerte opplysninger om en matrikkelenhets ved oppgitt dato.

Om fullstendighet og nøyaktighet i matrikkelbrevet

Matrikkelen ble etablert ved konvertering av data fra tidligere registre. Det kan variere hvor gode disse dataene er med hensyn på fullstendighet og nøyaktighet. I enkelte tilfeller kan grensepunkt og grenselinjer mangle helt eller delvis eller være feil registrert. Det kan også være feil og mangler ved registrert bygnings- og adresseinformasjon. Fullstendighet og stedfestingsnøyaktighet er generelt bedre innenfor enn utenfor tettbygd strøk. Vær oppmerksom på at for mange matrikkelenheter og bygg hefter usikkerhet ved arealet som oppgis.

For utfyllende informasjon: www.kartverket.no/matrikkelbrev

Matrikkelenhet

Matrikkelenhetstype: Grunneierendom
Bruksnavn: "UTSIKTEN" AV HODNE
Etableringsdato: 13.03.1981
Skyld: 0
Er tinglyst: Ja
Har feste grunnet: Nei
Er seksjonert: Nei

Arealrapport

Tekst
Beregna areal for 38 / 100
Areal (m2) 1 607,1
Kommentar

Eierforhold

Tinglyste eierforhold	Status	Føds.d./org.nr	Navn	Bruksenhet	Adresse	Andel
Hjemmelshaver		050382	KROKOS JAROSLAW	HODNO 28	5957 MYKING	1 / 2
Hjemmelshaver		110581	SOBANSKA MALGORZATA BEATA	HODNO 28	5957 MYKING	1 / 2

Forretninger

Forretningstype	Arsak til feilretting	Tinglysingsstatus	Tinglysingsstatusdato	Forretningsdato	Matrikkelføringsdato	Signatur
-----------------	-----------------------	-------------------	-----------------------	-----------------	----------------------	----------

Oppmålingsforretning/grensejustering

25.10.2016 28.10.2016 1263rve

Rolle	Matrikkelenhet	Arealendring
Av giver	1263 - 38/100	-101,9
Mottaker	1263 - 38/137	101,9

Oppmålingsforretning/grensejustering

25.10.2016 27.10.2016 1263rve

Rolle	Matrikkelenhet	Arealendring
Av giver	1263 - 38/101	-73,2
Mottaker	1263 - 38/137	73,1

Oppmålingsforretning


06.10.2016 06.10.2016 1263rve

Rolle	Matrikkelenhet	Arealendring
Av giver	1263 - 38/7	-0,1
Av giver	1263 - 38/1	0

Forretningsstype	Arsak til feilretting	Tinglysingsstatus	Tinglysingsstatusdato	Forretningsdato	Matrikkelføringsdato	Signatur
		Mottaker	1263 - 38/62			0
		Mottaker	1263 - 38/63			0
		Mottaker	1263 - 38/69			0
		Mottaker	1263 - 38/72			0
		Mottaker	1263 - 38/73			0
		Mottaker	1263 - 38/82			0
		Mottaker	1263 - 38/84			0
		Mottaker	1263 - 38/90			0
		Mottaker	1263 - 38/91			0
		Mottaker	1263 - 38/94			0
		Mottaker	1263 - 38/95			0
		Mottaker	1263 - 38/99			0
		Mottaker	1263 - 38/100			0
		Mottaker	1263 - 38/105			0
		Mottaker	1263 - 38/111			0
		Mottaker	1263 - 38/119			0
		Mottaker	1263 - 38/120			0
		Mottaker	1263 - 38/122			0


Oversiktskart for 38 / 100

Målestokk 1:1 000
EUREF89 UTM Sone 32

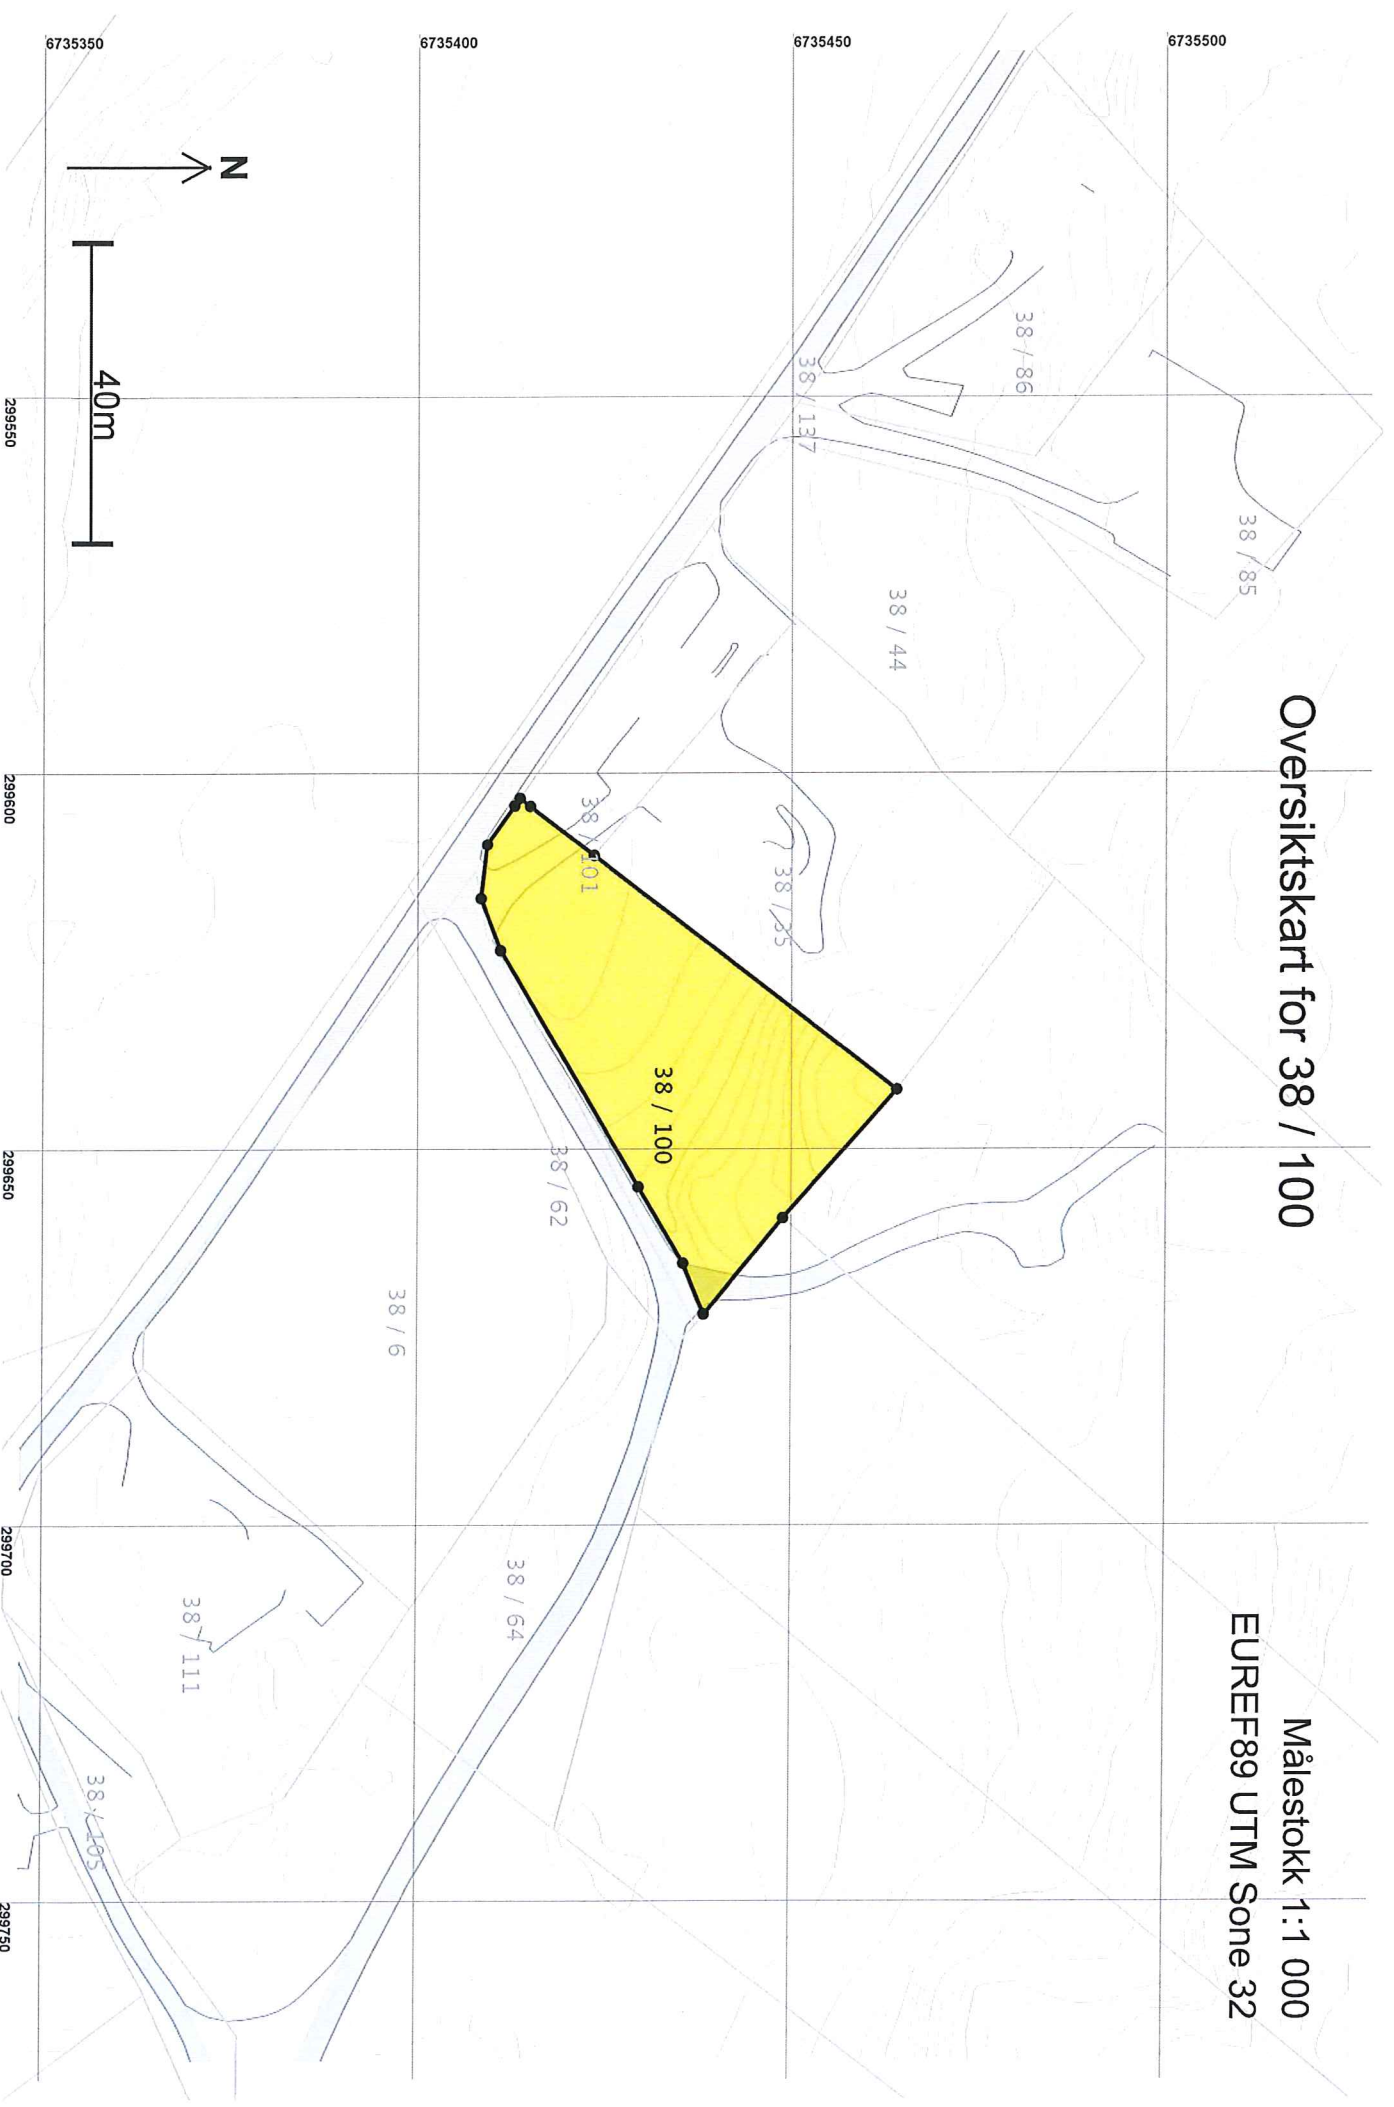

Teig 1 (Hovedteig) 38 / 100

Målestokk 1:500
EUREF89 UTM Sone 32

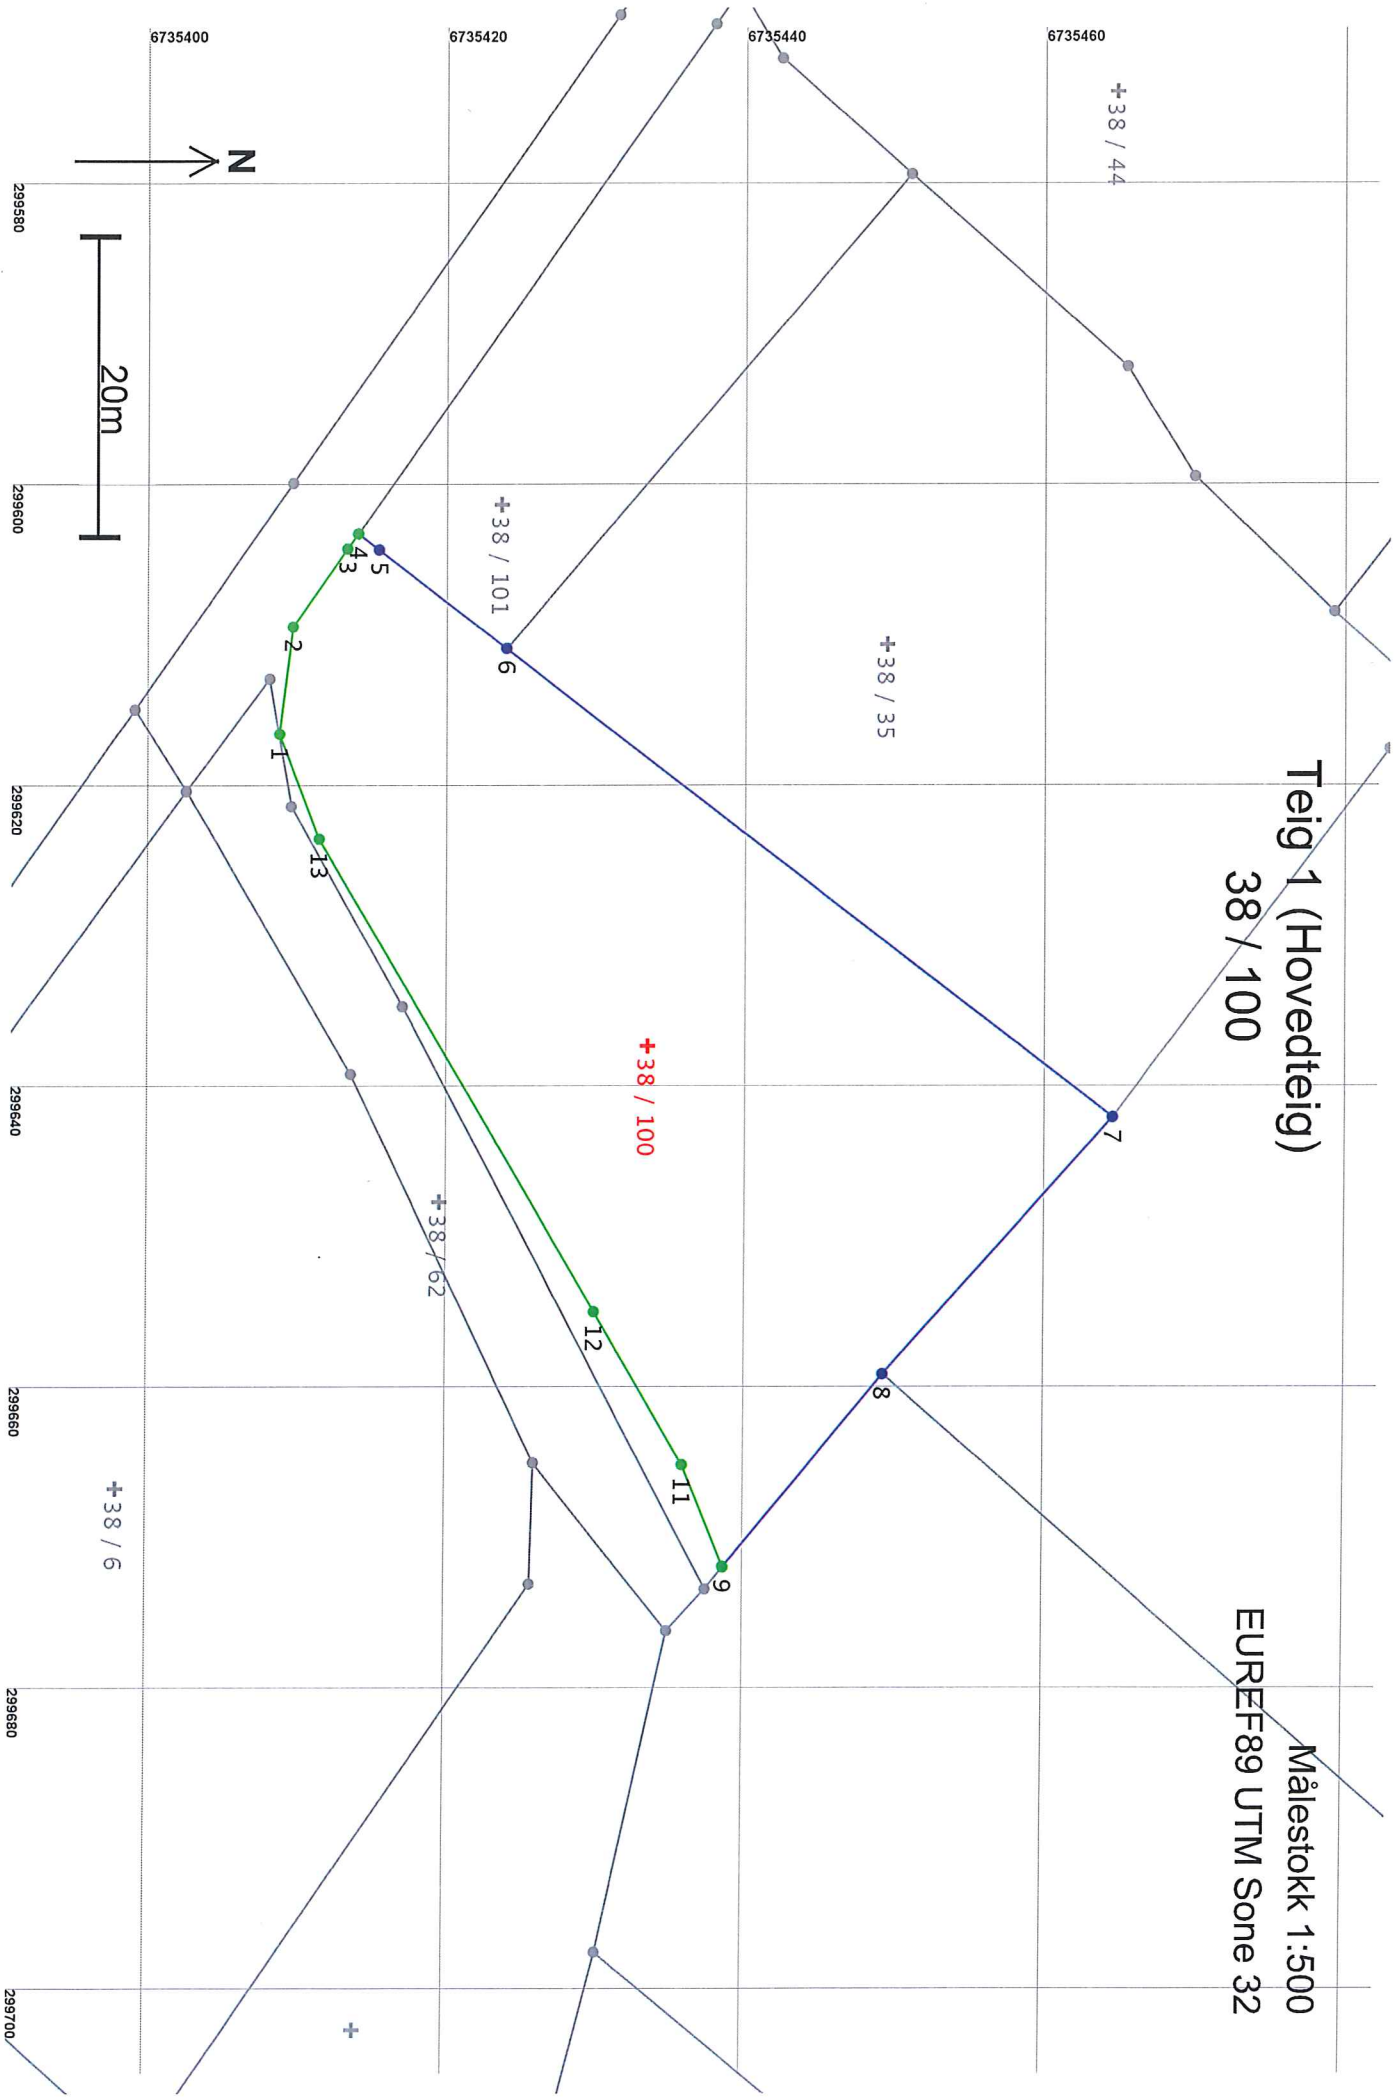

Areal og koordinater

Areal: 1 607,1

Arealmerknad:

Representasjonspunkt: Koordinatsystem: EUREF89 UTM Sone 32

Nord: 6735434

Øst: 299637

Grensepunkt / Grenselinje

Ytre avgrensing

Løpnr	Nord	Øst	Grensemerke nedsett i / Grensepunkttype / Lengde	Hjelpelinjetype	Målemetode	Nøyaktighet	Radius
1	6735409,27	299616,56	Jordfast stein	Offentlig godkjent grensemerke	96 GPS kinematisk (Real time kinematic)	13	
			7,17	Ikke hjelpelinje		14	
2	6735410,14	299609,44	Jordfast stein	Offentlig godkjent grensemerke	96 GPS kinematisk (Real time kinematic)	13	
			6,33	Ikke hjelpelinje		14	
3	6735413,80	299604,27	Jordfast stein	Offentlig godkjent grensemerke	96 GPS kinematisk (Real time kinematic)	13	
			1,22	Ikke hjelpelinje		14	
4	6735414,50	299603,27	Ikke spesifisert	Umerket	96 GPS kinematisk (Real time kinematic)	13	
			1,74	Ikke hjelpelinje			
5	6735415,88	299604,33	Ikke spesifisert	Stein eller røys	12 Terrengmålt: Teodolitt med elektronisk avstandsmåler	36	
			10,74	Ikke hjelpelinje			
6	6735424,40	299610,87	Ikke spesifisert	Annen detalj	62 Genererte data (interpolasjon): Vektet middeli	36	
			51,14	Ikke hjelpelinje			
7	6735464,96	299642,01	Ikke spesifisert	Stein eller røys	12 Terrengmålt: Teodolitt med elektronisk avstandsmåler	36	
			22,89	Ikke hjelpelinje			
8	6735449,71	299659,08	Ikke spesifisert	Ukjent	62 Genererte data (interpolasjon): Vektet middeli	36	
			16,62	Ikke hjelpelinje			
9	6735439,12	299671,89	Ikke spesifisert	Umerket	69 Beregnet	13	
			0,05	Ikke hjelpelinje			
10	6735439,10	299671,84	Jordfast stein	Offentlig godkjent grensemerke	96 GPS kinematisk (Real time kinematic)	13	
			7,27	Ikke hjelpelinje		14	
11	6735436,36	299665,10	Jordfast stein	Offentlig godkjent grensemerke	96 GPS kinematisk (Real time kinematic)	13	
			11,77	Ikke hjelpelinje		14	
12	6735430,41	299654,94	Jordfast stein	Offentlig godkjent grensemerke	96 GPS kinematisk (Real time kinematic)	13	
			36,45	Ikke hjelpelinje		14	
13	6735411,94	299623,52	Jordfast stein	Offentlig godkjent grensemerke	96 GPS kinematisk (Real time kinematic)	13	
			7,46	Ikke hjelpelinje		14	