

**For matrikkelenhet:**

Kommune: 1263 - LINDÅS  
Gårdsnummer: 38  
Bruksnummer: 86

Utskriftsdato/klokkeslett: 15.11.2016 kl. 11:52

Produsert av: Einar Rydland

Attestert av: Lindås kommune

**Matrikkeført**

15 NOV 2016

Lindås kommune

Løpnr.:

Signatur:

**Orientering om matrikelbrev**

Matrikelbrevet er hjemlet i «Lov om eigedomsregistrering» (matrikellova) av 17. juni 2005. Etter definisjonen i matrikellovens § 3 d) er matrikelbrevet en attestert utskrift av matrikkelen som viser alle registrerte opplysninger om en matrikkelenhet ved oppgitt dato.

**Om fullstendighet og nøyaktighet i matrikelbrevet**

Matrikkelen ble etablert ved konvertering av data fra tidligere registre. Det kan variere hvor gode disse dataene er med hensyn på fullstendighet og nøyaktighet. I enkelte tilfeller kan grensepunkt og grenselinjer mangle helt eller delvis eller være feil registrert. Det kan også være feil og mangler ved registrert bygnings- og adresseinformasjon. Fullstendighet og stedfestingsnøyaktighet er generelt bedre innenfor enn utenfor tettbygd strøk. Vær oppmerksom på at for mange matrikkelenheter og bygg hefter usikkerhet ved arealet som oppgis.

For utfyllende informasjon: [www.kartverket.no/matrikelbrev](http://www.kartverket.no/matrikelbrev)



Forretningstype      Årsak til feilretting      Tinglysingsstatus

Tinglysingsstatusdato      Forretningsdato      Matrikkelføringsdato      Signatur

Mottaker      1263 - 38/137      6,4

Annen forretningsstype      25.10.2016      25.10.2016      1263rve

Oppmålingsforretning      06.10.2016      06.10.2016      1263rve

Rolle	Matrikkelenhet	Arealendring
Avgiver	1263 - 38/7	-0,1
Avgiver	1263 - 38/1	0
Avgiver	1263 - 38/2	0
Avgiver	1263 - 38/3	0
Avgiver	1263 - 38/5	0
Avgiver	1263 - 38/6	0
Avgiver	1263 - 38/9	0
Mottaker	1263 - 38/137	3 414,9

Annen forretningsstype      22.03.2012      22.03.2012      1263rve

Annen forretningsstype      22.03.2012      22.03.2012      1263rve

Skylddeling

01.11.1974

Rolle	Matrikkelenhet	Arealendring
Avgiver	1263 - 38/6	-1 500
Mottaker	1263 - 38/86	1 500

**Adresser**

Adressetype      Adressenavn      Adressekode      Adressenr      Kretser

Vegadresse      Hodno      1126      16

Grunnkrets      0110 NATÅS  
 Valgkrets:      3 MYKING  
 Kirkesogn:      07070302 Myking  
 Postnr. område:      5957 MYKING  
 Tettsted:

## Bygning og bygningssendring

**Bygningsnr:** 12 495 196

### Løpenr:

Bygningssendringstype: Lagerhall

Næringsgruppe: Industri

Bygningsstatus: Tatt i bruk

Energikilder:

### Etasje

Etasje	Antall boenheter	BRA bolig	BRA annet	BRA totalt
H01	0	0.0	132.0	132.0

### Bruksenheter

Adresse	Bruksenhetsnummer	Bruksenhetsstype	Bruksareal	Ant. rom	Kjøkkentilgang	Bad	WC	Matrikkelenhet
		Unummerert bruksenhet	0	0	0	0	0	38/86

### Kontaktpersoner

Rolle	Føds.dato/org.nr	Navn
Tiltakshaver		TVEDT KARSTEIN

Bruksenhet Adresse

**Bygningsnr:** 12 498 055

### Løpenr:

Bygningssendringstype: Garasjeuthus anneks til bolig

Næringsgruppe: Annet som ikke er næring

Bygningsstatus: Tatt i bruk

Energikilder:

### Etasje

Etasje	Antall boenheter	BRA bolig	BRA annet	BRA totalt
H01	0	0.0	42.0	42.0

### Bruksenheter

Adresse	Bruksenhetsnummer	Bruksenhetsstype	Bruksareal	Ant. rom	Kjøkkentilgang	Bad	WC	Matrikkelenhet
		Unummerert bruksenhet	0	0	0	0	0	38/86

### Kontaktpersoner

Rolle	Føds.dato/org.nr	Navn
Tiltakshaver		TVEDT KARSTEIN

Bruksenhet Adresse

**Bygningsnr:** 176 321 261

**Løpenr:**

**Bygningsendingskode:**

Bygningstype: Enebolig

Næringsgruppe: Bolig

Bygningsstatus: Tatt i bruk

Energikilder:

Bebygd areal:  
Bruksareal bolig:  
BRA annet:  
Bruksareal totalt:  
Alternativt areal:  
Alternativt areal 2:  
Oppvarming:

0 Ant. boliger:  
0 Ant. etasjer:  
0 Vannforsyning:  
0 Avløp:  
0 Har heis:  
0

Nei

Datoer:

Rammetillatelse:  
Igangsettillingstillatelse:  
Tatt i bruk:  
Midl. brukstillatelse:  
Ferdiggattest:

### Etasje

Etasje	Antall boenheter	BRA bolig	BRA annet	BRA totalt
H01	1	0.0	0.0	0.0


### Bruksenheter


Adresse  
1126 Hodno 16

Bruksenhetsnummer	Bruksenhetstype	Bruksareal	Ant. rom	Kjøkkentilgang	Bad	WC	Matrikkelenhet
H0101	Bolig	0	0	0	0	0	38/86

# Oversiktskart for 38 / 86

Målestokk 1:1 000  
EUREF89 UTM Sone 32

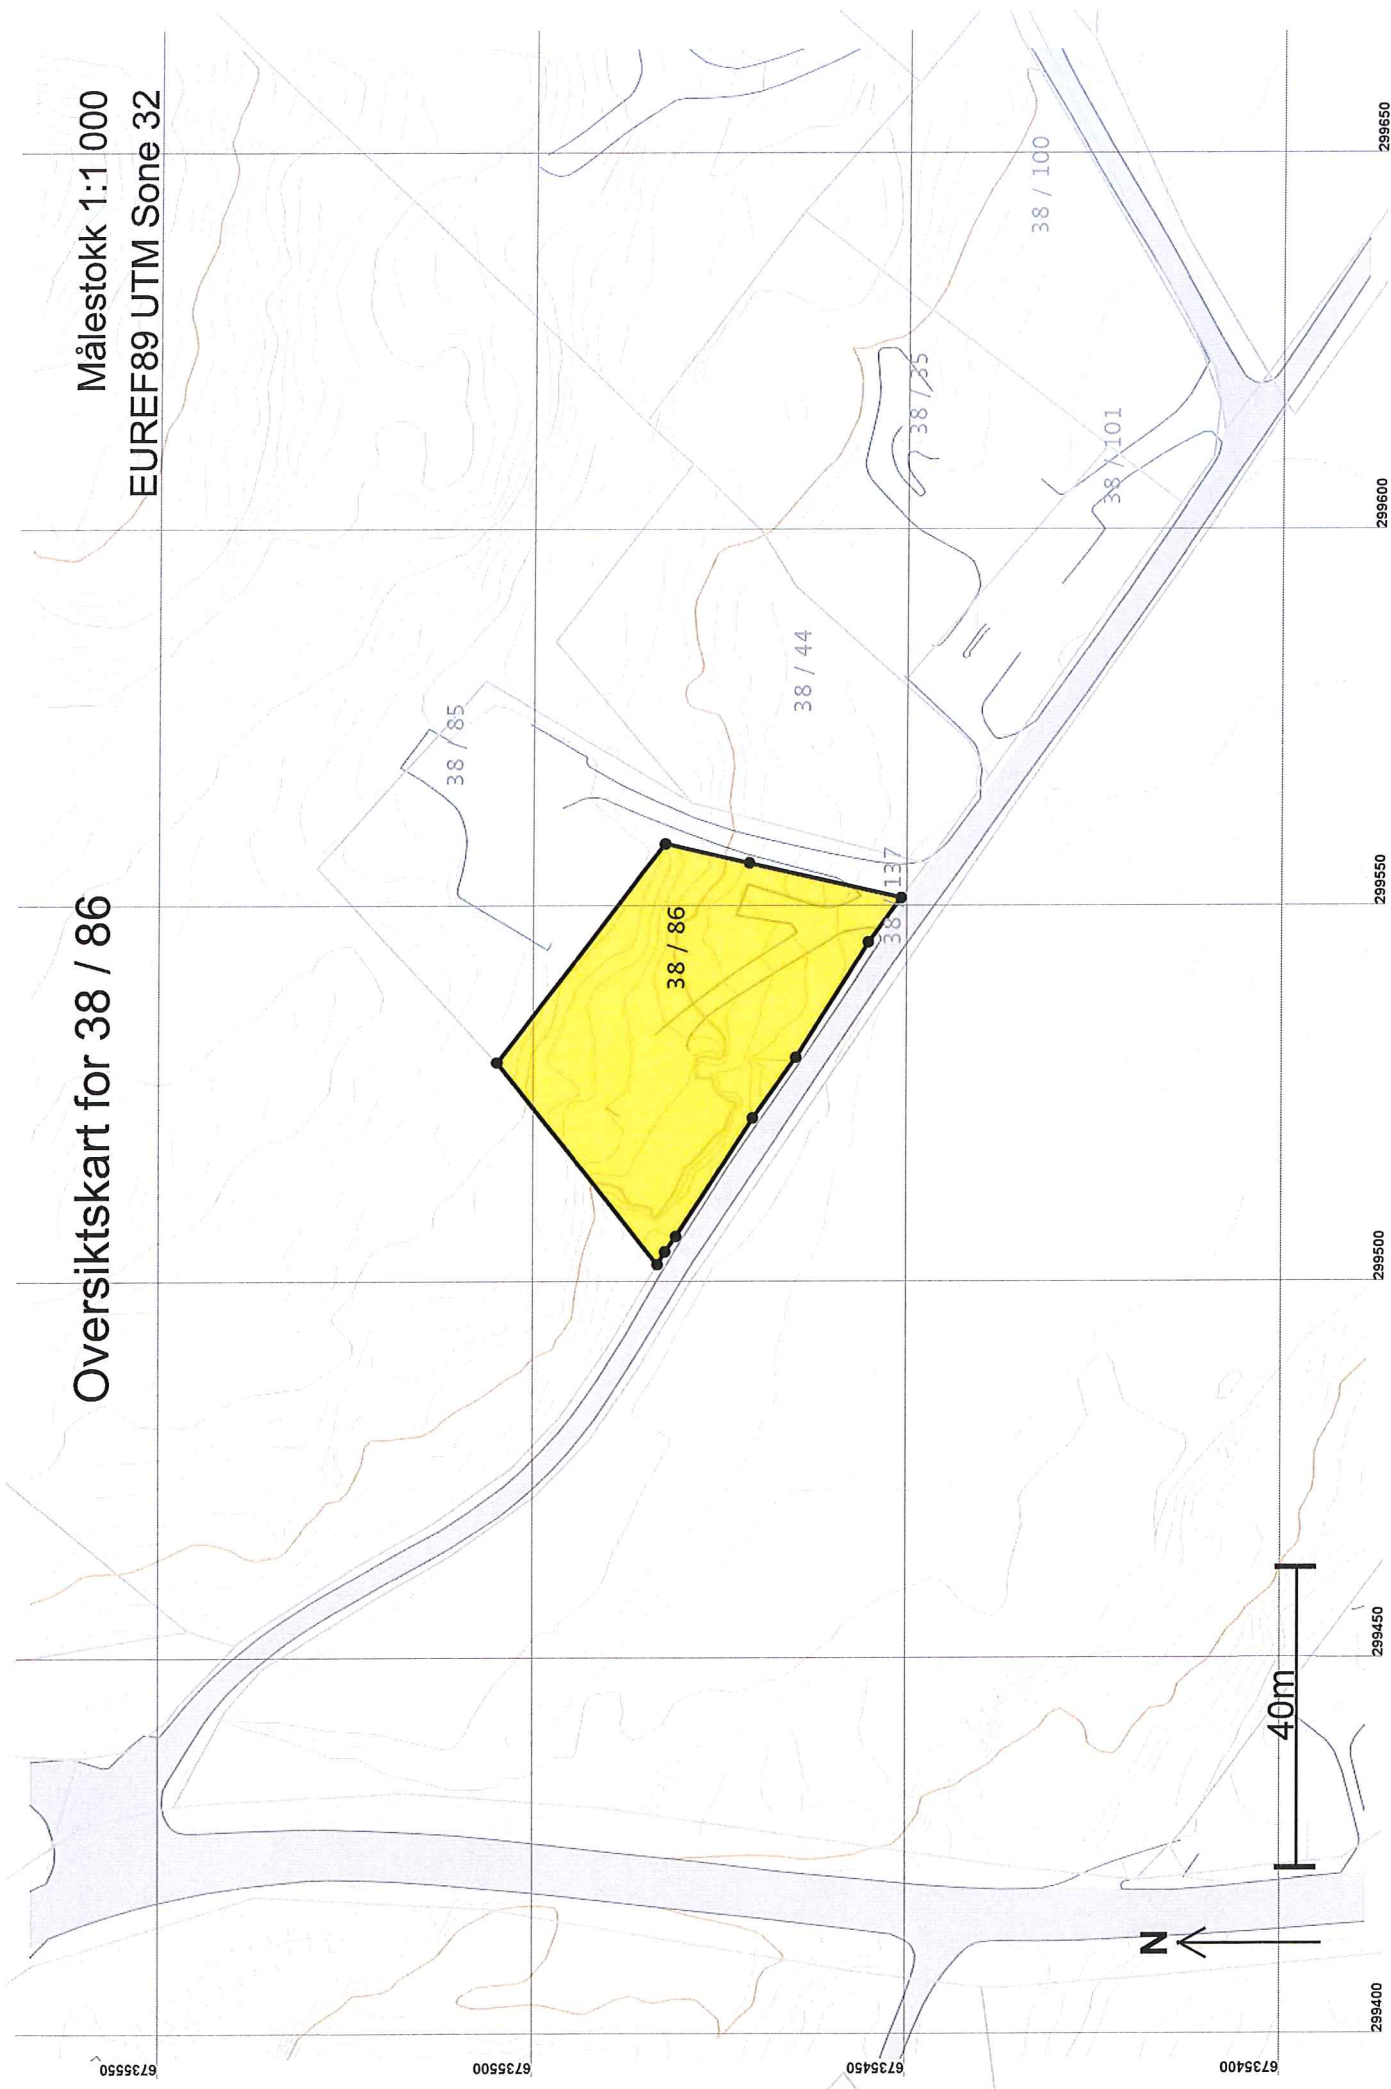

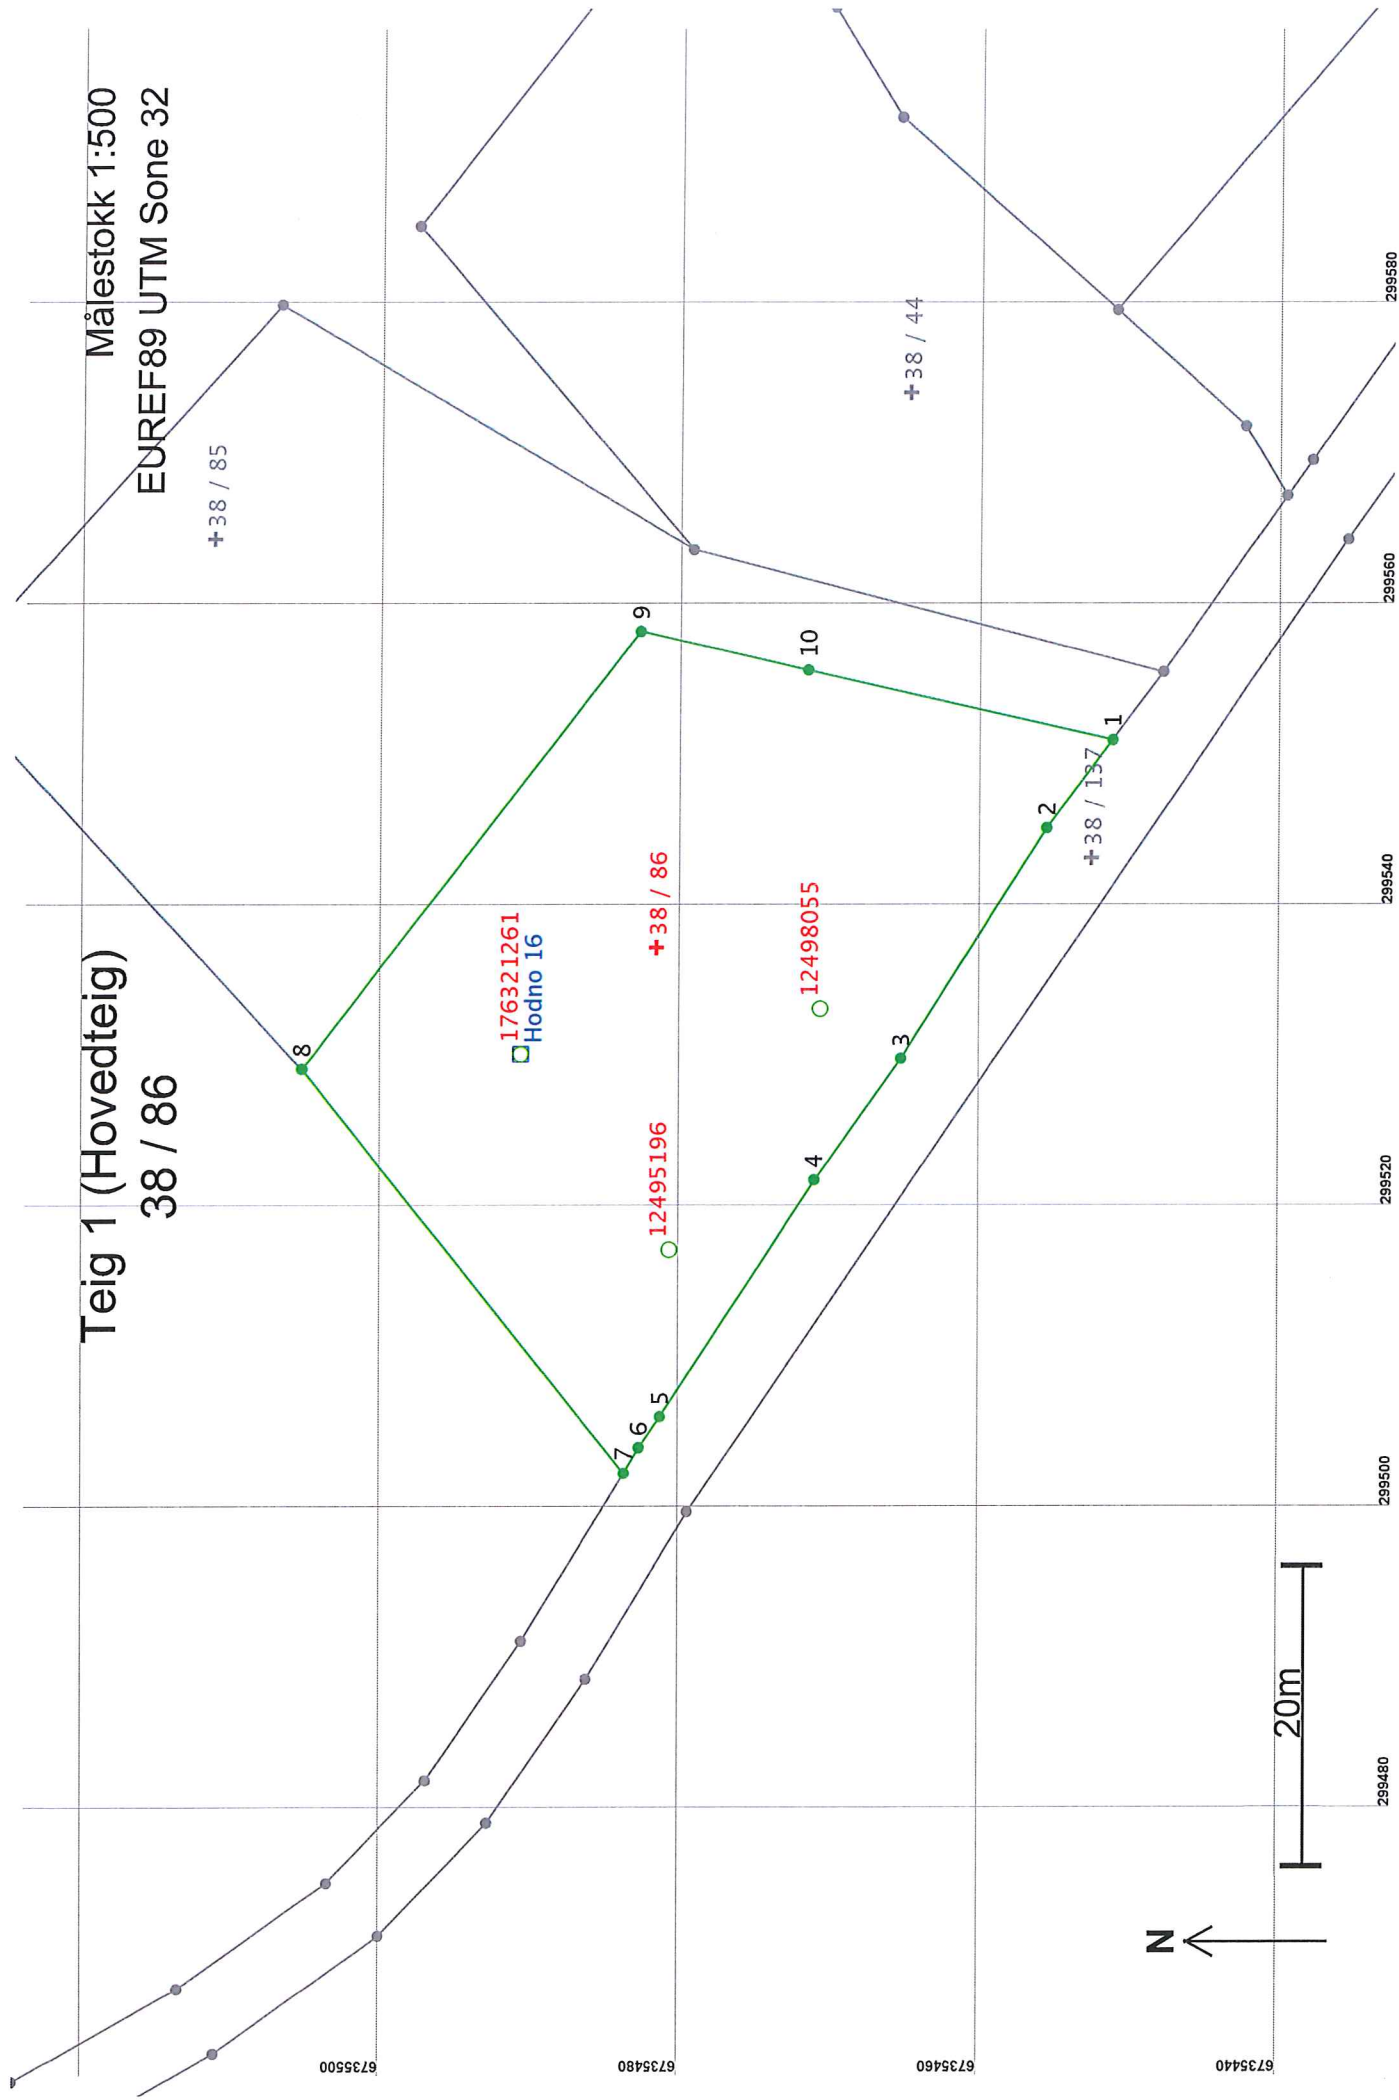

## Areal og koordinater

Areal: 1 491,9

Arealmerknad:

Representasjonssystem: EUREF89 UTM Sone 32

Nord: 6735482

Øst: 299537

### Grensepunkt / Grenselinje

### Ytre avgrensing

Løpenr	Nord	Øst	Grensemerke nedsatt i / Lengde Hjelpepunkttype / Hjelpepunkttype	Målemetode	Nøyaktighet	Radius
1	6735451,62	299550,87	Ikke spesifisert Bolt	96 GPS kinematisk (Real time kinematic)	13	
			7,31 Ikke hjelpepunkt			14
2	6735455,99	299545,01	Mur Murhjørne	96 GPS kinematisk (Real time kinematic)	13	
			18,08 Ikke hjelpepunkt			14
3	6735465,62	299529,71	Mur Murhjørne	96 GPS kinematisk (Real time kinematic)	13	
			9,91 Ikke hjelpepunkt			14
4	6735471,38	299521,64	Mur Murhjørne	96 GPS kinematisk (Real time kinematic)	13	
			18,76 Ikke hjelpepunkt			14
5	6735481,60	299505,91	Mur Murhjørne	96 GPS kinematisk (Real time kinematic)	13	
			2,51 Ikke hjelpepunkt			14
6	6735483,06	299503,87	Jordfast stein Offentlig godkjent grensemerke	96 GPS kinematisk (Real time kinematic)	13	
			1,97 Ikke hjelpepunkt			14
7	6735484,04	299502,16	Jordfast stein Offentlig godkjent grensemerke	96 GPS kinematisk (Real time kinematic)	13	
			34,46 Ikke hjelpepunkt			14
8	6735505,66	299529,01	Jord Offentlig godkjent grensemerke	96 GPS kinematisk (Real time kinematic)	13	
			36,76 Ikke hjelpepunkt			14
9	6735483,14	299558,06	Mur Murhjørne	96 GPS kinematisk (Real time kinematic)	13	
			11,51 Ikke hjelpepunkt			14
10	6735471,92	299555,50	Annen terrengdetalj Gjerdestolpe	96 GPS kinematisk (Real time kinematic)	13	
			20,82 Ikke hjelpepunkt			14