

Retningslinjer for graving i offentlig veg - NKF nettverksgruppe Veg og trafikk Hordaland

Søknad om løyve til graving i offentlig veg

Vedlegg 2.1

Efter vedlektene i Veglova §§ 32 og 57 og forskrifter om varuling av arbeid på offentlig veg vert det hermed søkt om løyve til:

Legging     Utakifring     Reparasjon     Luftspenn

Veg nr.: \_\_\_\_\_ Hp.: \_\_\_\_\_ Km.: \_\_\_\_\_    Arbeidstid: Eikefet

Arbeids gjeld:

Vassleidning     Telekabel     Avlopsleidning     Anna: Fiberrør

El-kabel     Gassleidning     TV-kabel

Nærværende dekke:

Asfalt     Brostein     Grus     Anna: \_\_\_\_\_

Frå eigedom Gar: 221 bnr 13 slik det er vist på vedlagde kart / skisse i målestokk 1 : 1000

Arbeidskjøring: Grav kabelgrøft tværs kommunal veg, Eikefet b. 7:20 meter

Arbeidet er ønska oppstart: 20-11-2016 og venta avslutt: 09-12-2016

Talet på kryssløp: 1 stk    Boring:  ja, ved km: \_\_\_\_\_  nei

Lengde på luftspenn/groft langs veg 20 m frå km: \_\_\_\_\_ til km: \_\_\_\_\_

Som eigar av og oppdragsjeverbygherre for anlegget tek eg på meg det ansvar som "Retningslinjer for graving i offentlig veg - NKF nettverksgruppe Veg og trafikk Hordaland, Oktober 2013" pålegg meg og garanterer for ferdigstilling av anlegget utan kostnad for veghaldar. Eg godtek dei vilkår for løyvet som går fram av nemnde retningslinjer.

Oppdragsjeverbygherre: BKK Nett A/S

Adresse: Kokstadvegen 37

Kontaktperson hos oppdragsjeverbygherre: Jon Arne Hopsdal tlf: 91661278

Dato: 17-11-2016 Underskrift: Jon Arne Hopsdal

Som entreprenør er eg kjend med dei plikter som gjeld for undersaking på gravestaden. Det er sett kryss for dei type anlegg som finst på staden:

El-kabel     Vassleidning     Signalkabel     Kattumlinne

Telekabel     Avlopsleidning     Polygonpunkt     Gass

TV-kabel     Gassleidning     Grøntanlegg     Anna: \_\_\_\_\_

Nøvendige opplysningar og direktiv om anlegga er innhentet og værsel om graving er gitt.  (kryss av)

Arbeida skal utførast etter "Retningslinjer for graving i offentlig veg - NKF nettverksgruppe Veg og trafikk Hordaland, Oktober 2013" og etter tilvisning av vedrorte parter. Eg godtar dei plikter som arbeid i offentlig veg medfører etter nemnde retningslinjer. Godkjend plan for arbeidsvaruling vil ligga føre for arbeidet vert sett i gang. Eg har gyldig ansvarsforsikring i følge retningslinjene pkt. 1.6 og 1.7  ja  nei (kryss av)

Entreprenør: Entre Runt ULva En

Adresse: Radøyvegen 15 39 5456 Mungva

Kontaktperson hos entreprenør: \_\_\_\_\_ tlf: 952 90 841

Dato: 18/11-16 Underskrift: Sten Schveth

Spesielle vilkår, evi sjå baksida Arbeid skal utførast etter "Retningslinjer for graving i offentlig veg" NKF-nettverksgruppe Veg og Trafikk Hordaland Oktober 2013 Kabelpåsning tra BKK og Geomatikk skal ligge føre for oppstart av arbeid

Graveløyve gitt     Graveløyve avslått

**LINDÅS KOMMUNE**  
Teknisk drift VVA    den 22 / 11 / 2016    dinda Folkestad  
Utdratt



## Retningslinjer for graving i offentlig veg - NKF nettverksgruppe Veg og trafikk Hordaland

Spesielle vilkår, forts. :

Arbeid skal skiftast iht SVV handbøker.

### Føresetnader for arbeid i offentlig veg

Det er vedtatt egne "Retningslinjer for graving i offentlig veg – NKF nettverksgruppe Veg og trafikk Hordaland, Oktober 2013". Disse gjeld for alt arbeid i eller ved offentlig veg. Entreprenør/byggherre kan få reglane ved å vende seg til den einskilde kommune.

#### Ansvarshavande entreprenør

Det skal alltid vere ein ansvarshavande entreprenør (eventuelt offentlig teknisk etat) for graving i offentlig veg.

Den som skal vere ansvarshavande entreprenør for eit anlegg i eller ved offentlig veg skal ha dei nemnte retningslinjer og full kjennskap til desse. Ved underskrift på søknadsskjema skal entreprenør forplikte seg til å følgje reglane og ta på seg det ansvaret som følgjer med.

Ansvarleg entreprenør har eit særleg ansvar for at det er gjort tilstrekkeleg undersøking om det er andre anlegg i vegen på den staden der det skal gravast. Entreprenøren må ha full oversikt over tilhøva sjølv om andre har gjort undersøkingar. Avkryssing på søknadsskjema skal gjelde som forpliktande erklæring om at tilstrekkelig undersøking er gjort. Manglande avkryssing kan føre til avvist søknad.

Eigenkontroll skal utførast og skjema «*Entreprenøren sin eigenkontroll ved arbeid i offentlig veg*» skal sendast til den einskilde kommune, jf. "Retningslinjer for graving i offentlig veg – NKF nettverksgruppe Veg og trafikk Hordaland, Oktober 2013." Garantitid gjeld tre år frå dato for ferdigsynfaring. Entreprenør / byggherre er ansvarleg for ferdigstilling.

#### Ansvarshavande eigar (byggherre)

Søknad om graveløyve skal alltid underskrivast av eigar av det aktuelle anlegg (byggherre).

Ved si underskrift skal eigaren (byggherren)

- ta på seg ansvaret for det ferdige anlegg, og for hendingar og skader som anlegget måtte medføre på vegen og tredjemann
- vere garantist for at entreprenøren sine plikter etter reglane blir oppfylt


#### Føresetnader for å ha liggande leidnings- og kabelanlegg i offentlig veg- og gategrunn

Løyvet frå kommunen er gitt mellombels. Leidnings- og kabelleigar er plikta til, for eiga rekning, å foreta dei nødvendige endringar med leidnings- eller kabelanlegget – eventuelt fjerne det – dersom kommunen seinare måtte finne det nødvendig.

#### Risiko og ansvar

Mulig ulempe for leidnings- eller kabelanlegget ved kommunen sitt vedlikehalds-, reparasjons- eller utbetingsarbeid er ikkje kommunen sitt ansvar. Kommunen har heller ikkje ansvar for skader/ulempar på leidnings- eller kabelanlegg som følgje av trafikkbelastning på vegen



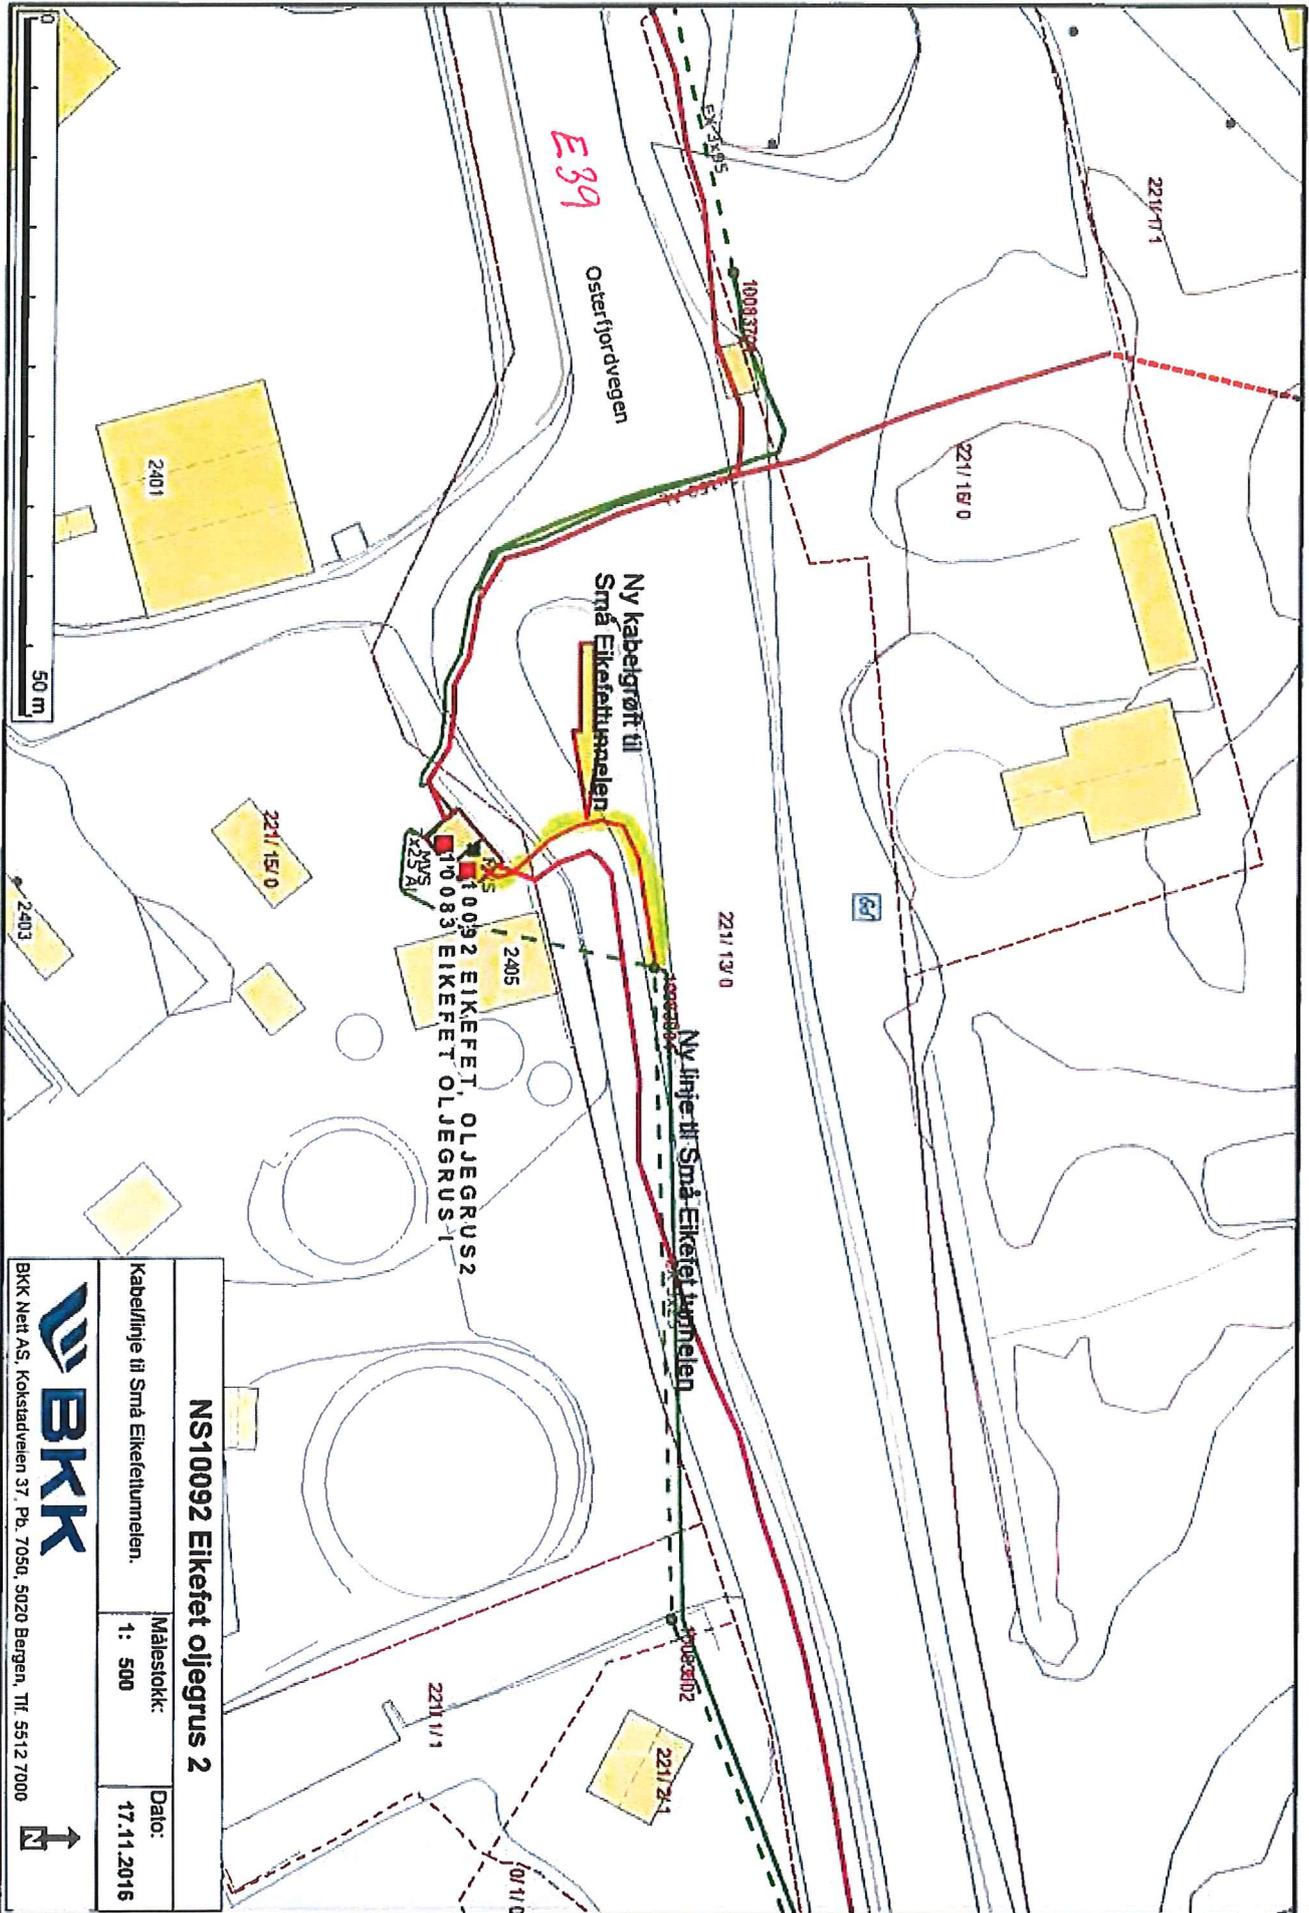

|                                    |                      |                     |
|------------------------------------|----------------------|---------------------|
| <b>NS10092 Eikefet oljegrus 2</b>  |                      |                     |
| Kabel/linje til Små Eikefetumelen. | Målestokk:<br>1: 500 | Dato:<br>17.11.2016 |


  
 BKK Nett AS, Kokstadveien 37, Pb. 7050, 5020 Bergen, Tlf. 5512 7000





## Statens vegvesen

BKK Nett AS  
v/ Jon Arne Hopsdal  
Kokstadvegen 37.  
Postboks 7050  
5020 BERGEN

Behandlende eining:  
Region vest

Sakshandsamar/Innvalsnr.  
Torbjørn Hetlevik - 55516204

Vår referanse:  
15/229130-22

Dykkar referanse:

Vår dato:  
18.11.2016

### Stadfesting - Graving på grunn G. nr. 221/ B. nr. 13 Eikefett

Stadfestar hermed at BKK Nett AS gis løyve til å grave grøft over lokal veg. Grøft må gravast på tvers av lokal veg i forbindelse med oppdatering av veglysanlegg i Eikefett Små tunnelen på E39.

Grøfta skal etablerast iht til SVV gjeldande handbøker og området skal tilbakeførast i den stand det var før gravearbeidet starta.

Visar også til vedlagt kart med teikna grøftetrase frå BKK Nett AS

Statens vegvesen, avd. Hordland  
Med helsing

Torbjørn Hetlevik  
Prosjektleder

Postadresse  
Statens vegvesen  
Region vest  
Askedalen 4  
6863 Leikanger

Telefon: 02030  
firmapost-vest@vegvesen.no  
Org.nr: 971032081

Kontoradresse  
Nygårdsqaten 112  
5008 BERGEN

Fakturaadresse  
Statens vegvesen  
Regnskap  
Båtsfjordveien 18  
9815 VADSØ  
Telefon: 78 94 15 50  
Telefaks: 78 95 33 52