

Kommunens saksnr.	Vedlegg nr. G- 5	Side 1 av 1
-------------------	---------------------	----------------



**Erklæring om ansvarsrett**  
etter plan- og bygningsloven (pbl) § 23-3

Erklæringen skal sendes til *ansvarlig søker*.  
Alternativt kan erklæringen sendes direkte til kommunen, men da må ansvarlig søker få tilsendt en kopi.

Erklæringen gjelder							
Eiendom/ byggested	Gnr.	Bnr.	Festenr.	Seksjonsnr.	Bygningsnr.	Bolignr.	Kommune
	233	44					LINDÅS
	Adresse			Postnr.	Poststed		
	Eidavegen 560			5993	OSTEREIDET		

Foretak			
Foretakets navn Stusdal VVS AS			Organisasjonsnr. 912319164
Adresse Apalen 17		Postnr. 5915	Poststed HJELMÅS
Kontaktperson Einar Stusdal		Telefon	Mobiltelefon 99167795
E-post einar@stusdalvvs.no			
Foreligger sentral godkjenning? <input checked="" type="checkbox"/> Ja <input type="checkbox"/> Nei			
Hvis ja, dekkes ansvarsområdene av sentral godkjenning? <input checked="" type="checkbox"/> Helt <input type="checkbox"/> Delvis <input type="checkbox"/> Nei			

Ansvarsområde							
Funksjon (SØK, PRO, UTF, kontroll)	Beskriv arbeidet foretaket skal ha ansvar for	Tiltaks- klasse	Våre samsvarserklæringer/kontrollerklæringer vil foreligge ved: (sett X)				
			Søknad om ramme- tillatelse	Søknad om lgangsettings- tillatelse/ ett-trinns søknad	Søknad om midlertidig brukstillatelse	Søknad om ferdigattest	
PRO	Innvendig og utvendig sanitæranlegg	1		X			
UTF	Innvendig og utvendig sanitæranlegg	1				X	

Erklæring og underskrift	
Foretaket er kjent med reglene om straff og sanksjoner i pbl kap 32 og at det kan medføre reaksjoner dersom det gis uriktige opplysninger. Foretaket forplikter seg til å stille med nødvendig kompetanse i tiltaket jf. SAK10 kap. 10 og 11	
<input checked="" type="checkbox"/> Ansvarlig prosjekterende erklærer at prosjekteringen skal være planlagt, gjennomført og kvalitetssikret i henhold til pbl jf. SAK10 §12-3 <input checked="" type="checkbox"/> Ansvarlig utførende erklærer at arbeidet ikke skal starte før det foreligger kvalitetssikret produksjonsunderlag for respektive del av utførelsen jf SAK10 § 12-4 <input type="checkbox"/> Ansvarlig kontrollerende erklærer uavhengighet, jf. SAK10 § 14-1, og vil redegjøre for endringer som kan påvirke uavhengigheten jf. SAK10 §12-5	
Dato	Underskrift
16.11.2016	
Gjentas med blokkbokstaver STUSDAL VVS AS / EINAR STUSDAL	

20

21

Kommunens saksnr.	Prosjektnr.
-------------------	-------------



## Samsvarserklæring

etter plan- og bygningsloven (pbl) § 23-1, SAK10 kapittel 12  
Samsvarserklæringen skal sendes til *ansvarlig søker*.

Erklæringen gjelder							
Eiendom/ byggested	Gnr.	Bnr.	Festenr.	Seksjonsnr.	Bygningsnr.	Bolignr.	Kommune
	233	44					LINDÅS
	Adresse				Postnr.	Poststed	
	Eidavegen 560				5993	OSTEREIDET	

Foretak	
Foretakets navn	Organisasjonsnr.
Stusdal VVS AS	912319164

Ansvarsrett erklært dato	16.11.2016	Arbeidet innen ansvars- området er avsluttet	<input checked="" type="checkbox"/> Ja	<input type="checkbox"/> Nei
-----------------------------	------------	---	--	------------------------------


Ansvarsområde	
Hentet fra erklæring om ansvarsrett	Funksjon (PRO, UTF) PRO
	Beskrivelse av ansvarsområde Innvendig og utvendig sanitæranlegg

Ansvarlig for prosjektering:	
Det er ikke avdekket gjenstående arbeider innenfor ansvarsområdet som er til hinder for å gi:	
<input type="checkbox"/> Rammetillatelse	<input checked="" type="checkbox"/> Igangsettingstillatelse/ ett-trinns tillatelse
<input type="checkbox"/> Midlertidig brukstillatelse	<input type="checkbox"/> Ferdigattest

Ansvarlig for utførelse:	
<input type="checkbox"/> Midlertidig brukstillatelse – Gjenstående arbeider for denne delen av tiltaket frem mot ferdigattest	Angi gjenstående arbeider av mindre vesentlig betydning, innenfor den delen av tiltaket det søkes midlertidig brukstillatelse for
<input type="checkbox"/> Ferdigattest – Det er ikke avdekket feil eller mangler som hindrer ferdigattest	Angi resterende deler av tiltaket hvor det her ikke søkes om midlertidig brukstillatelse

Bekreftelser	
Vi bekrefter at kvalitetssikring er utført og dokumentert i henhold til erklæring om ansvarsrett og foretakets kvalitetssikring.	
<input checked="" type="checkbox"/>	Vi bekrefter at prosjektering er i samsvar med ytelser i TEK10 og preaksepterte ytelser (VTEK) eller ved analyse som viser at forskriftens (TEK10) funksjonkrav er oppfylt
<input type="checkbox"/>	Vi bekrefter at utførelse er i samsvar med produksjonsunderlag.


Erklæring og underskrift		
Foretaket er kjent med reglene om straff og sanksjoner i plan- og bygningsloven kap 32, og at det kan medføre reaksjoner dersom det er gitt uriktige opplysninger.		
Dato	Foretakets underskrift	Gjentas med blokkbokstaver
16.11.2016		STUSDAL VVS AS V/EINAR STUSDAL

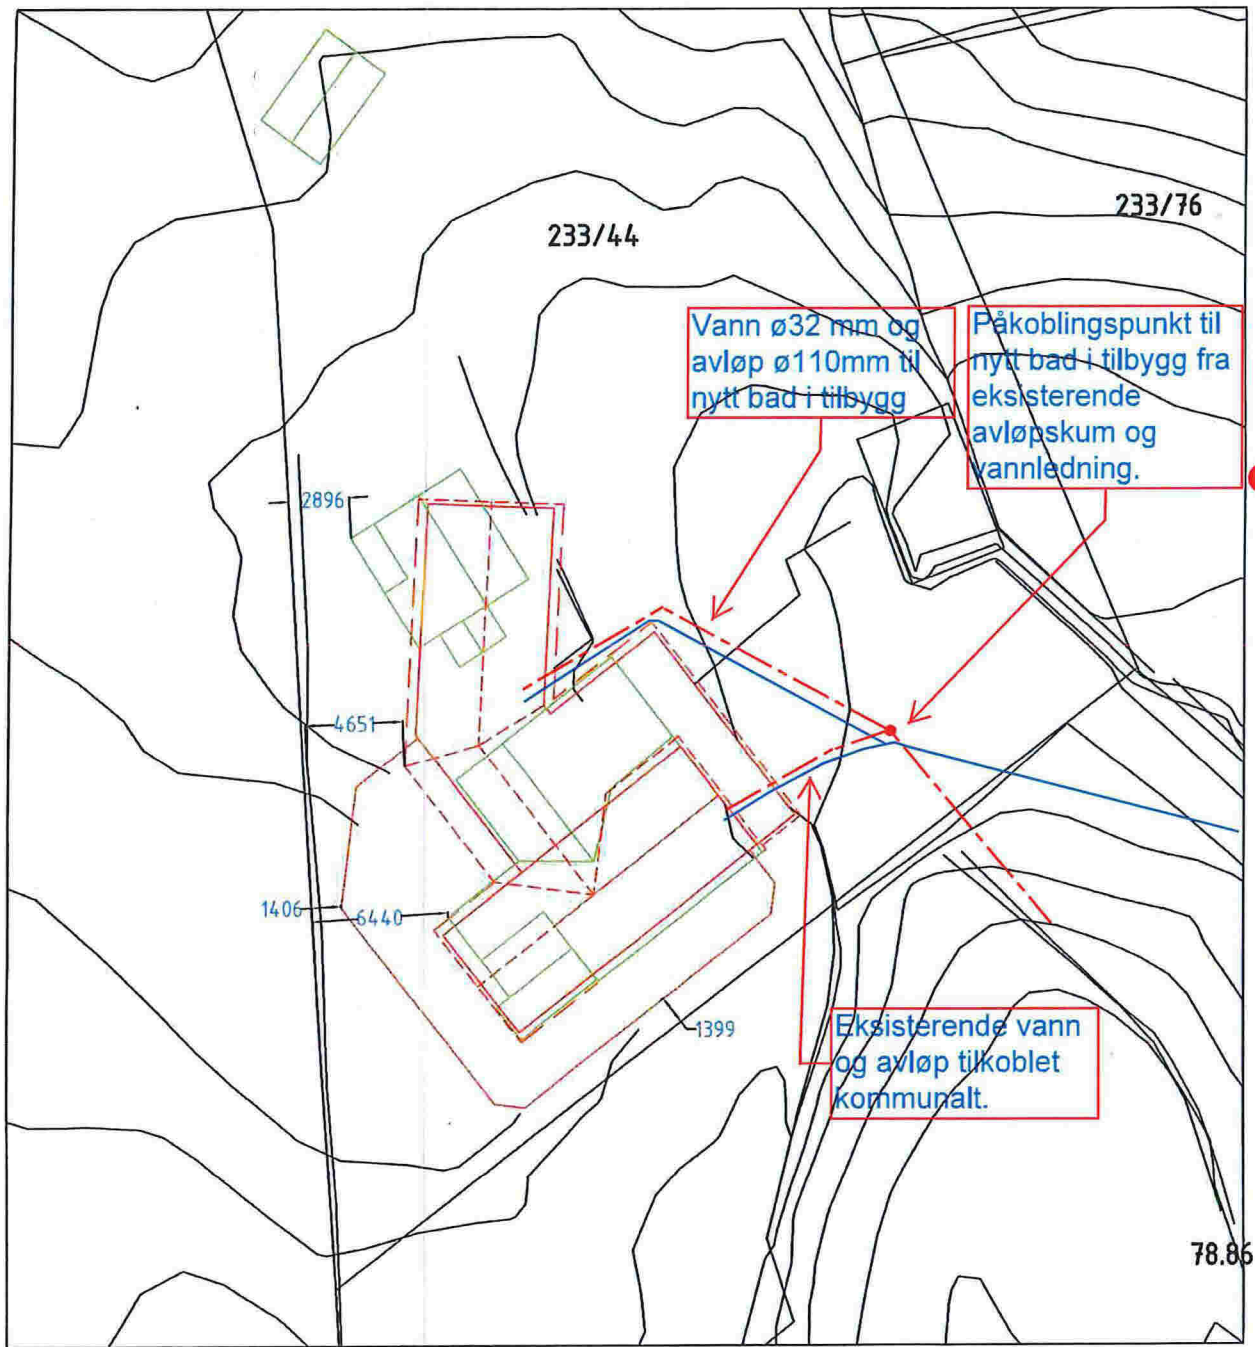

Vann ø32 mm og avløp ø110mm til nytt bad i tilbygg

Påkoblingspunkt til nytt bad i tilbygg fra eksisterende avløpskum og vannledning.

Eksisterende vann og avløp tilkoblet kommunalt.

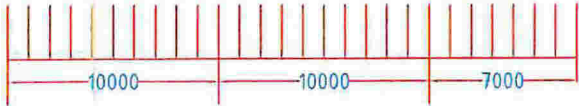


**Stusdal VVS a/s**  
Kvalitet i fokus



= Eksisterende bebyggelse

Bjørn Olav Benjaminson. +47 412118 - bbenjan@online.no		Linda Smådal og Rune Myhr	
	Date	Name	
	Drawn	23.10.2016	BD
	Checked		
	Standard		
<b>TILBYGG</b>			
<b>Situasjonskart</b>			
State	Changes	Date	Name

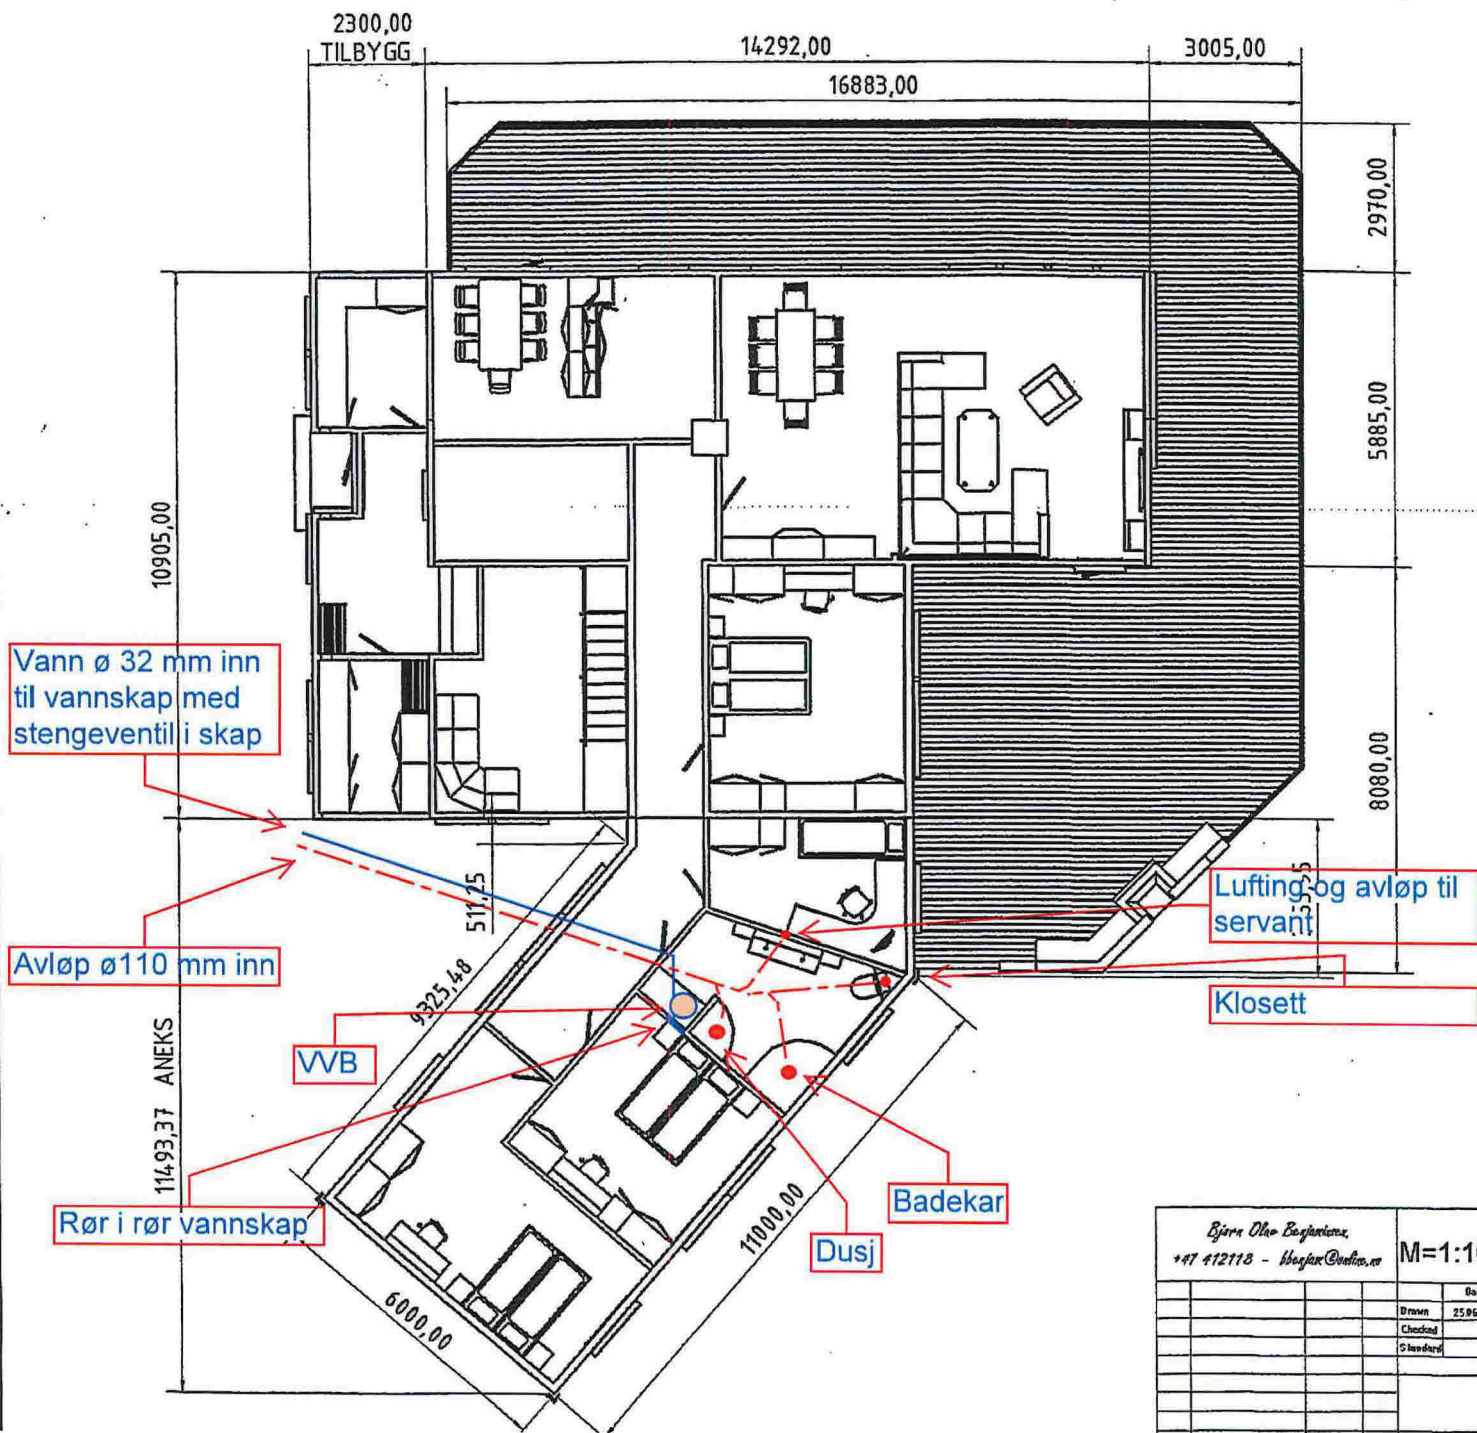

Stusdal VVS a/s  
Kvalitet i fokus

Date	Name	<b>TILBYGG</b> <b>PLAN HUS + ANEKS</b>		
Drawn	25.06.2018			
Checked				
Standard				



## SENTRALT GODKJENT FORETAK FOR ANSVARSRETT ETTER PLAN- OG BYGNINGSLOVEN

Sentral godkjenning for: **STUSDAL VVS AS**

Foretaket, med organisasjonsnummer 912319164, er gitt følgende sentrale godkjenning i medhold av plan- og bygningsloven av 27. juni 2008 § 22-1 og forskrift om byggesak av 26. mars 2010 nr 488 (SAK10)

- › Prosjektering av Sanitærinstallasjoner i tiltaksklasse 1
- › Prosjektering av Varme- og kuldeinstallasjoner i tiltaksklasse 1
- › Utførelse av Sanitærinstallasjoner i tiltaksklasse 1
- › Utførelse av Varme- og kuldeinstallasjoner i tiltaksklasse 1

### **STUSDAL VVS AS:**

- › Godkjent opplæringsbedrift
- › Ansvarsforsikring
- › Yrkesskadeforsikring

Godkjenningen er gyldig til 28.09.2019

Godkjenningen er bare gyldig dersom fastsatte gebyr for å inneha sentral godkjenning betales innen fristene. Det gjøres oppmerksom på at sentral godkjenning for ansvarsrett skal trekkes tilbake ved alvorlige eller gjentatte overtredelser av bestemmelser gitt i eller i medhold av plan- og bygningsloven.