



## Statens vegvesen

Lindås kommune  
Kvernhusmyrane 20  
5914 ISDALSTØ

Behandlende enhet:  
Region vest  
Vegavdeling Hordaland

Saksbehandler/telefon:  
Remy Rune Furevik / 55516378

Vår referanse:  
16/1799-1

Deres referanse:

Vår dato:  
06.01.2016

### Ev. 39 i Lindås kommune – Høyringsbrev – Forslag om særskilt fartsgrense – Gjervika til Eikangervåg nord

Statens vegvesen har teke ein gjennomgang av europaveg 39 frå Gjervika til Eikangervåg nord med fokus på trafikktryggleik opp imot eksisterande fartsgrense. Dette høyringsbrev tek til orde for endring av dagens fartsgrense på strekninga.

Avstanden frå Gjervika til Eikangervåg nord er omkring 16,4 km. Årsdøgnstrafikken(ÅDT) varierer frå 3900 køyretøy i nord, til 6000 i sør. På store deler av strekninga er det ikkje etablert langsgåande tilbod til mjuke trafikantar, noko som gjer det vanskeleg å ferdast til fots og på sykkel langs europavegen. Det må også nemnast at uoversiktlege kryss og avkøyrslar kjem brått på trafikantar ein rekkje stader, noko som gjev auka risiko for alvorlege trafikkulykker. Når det gjeld ulykkesstatistikken er det i perioden 2006 – 2015 registrert 33 lettare personskadar, 6 alvorlege personskadar samt 2 drepne. Statistisk sett kan ein sjå på dette som gjennomsnittleg 3 personskader per kilometer over ein periode på 10 år.

Med referanse til ovannemnte, ønskjer Statens vegvesen å foreslå permanent fartsgrense 70 km/t frå Gjervika til Eikangervåg nord. Forsking viser til at tålegrensa mellom liv og død ligg på dette fartsnivået, og vi ser på dette tiltaket som eit godt trafikktryggleikstiltak. Til orientering vil denne endringa i fartsgrensa gje marginale 1 minutt og 45 sekund lengre reisetid.

Med referanse til vårt vegnettsregistar vil ny fartsgrense bli:

**Ev. 39: 70 km/t frå hp. 26 – km. 1,072, til hp. 27 – km. 3,620**

Postadresse  
Statens vegvesen  
Region vest  
Askedalen 4  
6863 LEIKANGER

Telefon: 02030  
firmapost@vegvesen.no  
Org.nr: 971032081

Kontoradresse  
Nygårdsgaten 112  
5008 BERGEN

Fakturaadresse  
Statens vegvesen  
Landsdekkende regnskap  
9815 Vadsø

I samsvar med skiltforskrifta § 26, nr. 1, andre og tredje ledd, ber vi om Hordaland politidistrikt og Lindås kommune sine fråsegn. Vi ber om fråsegn så snart som mogleg, og seinast innan 08.02.2016.

Plan og Forvaltning  
Med helsing


Olav Finne  
Avdelingsdirektør





Sindre Lillebø


Vedlegg: 1

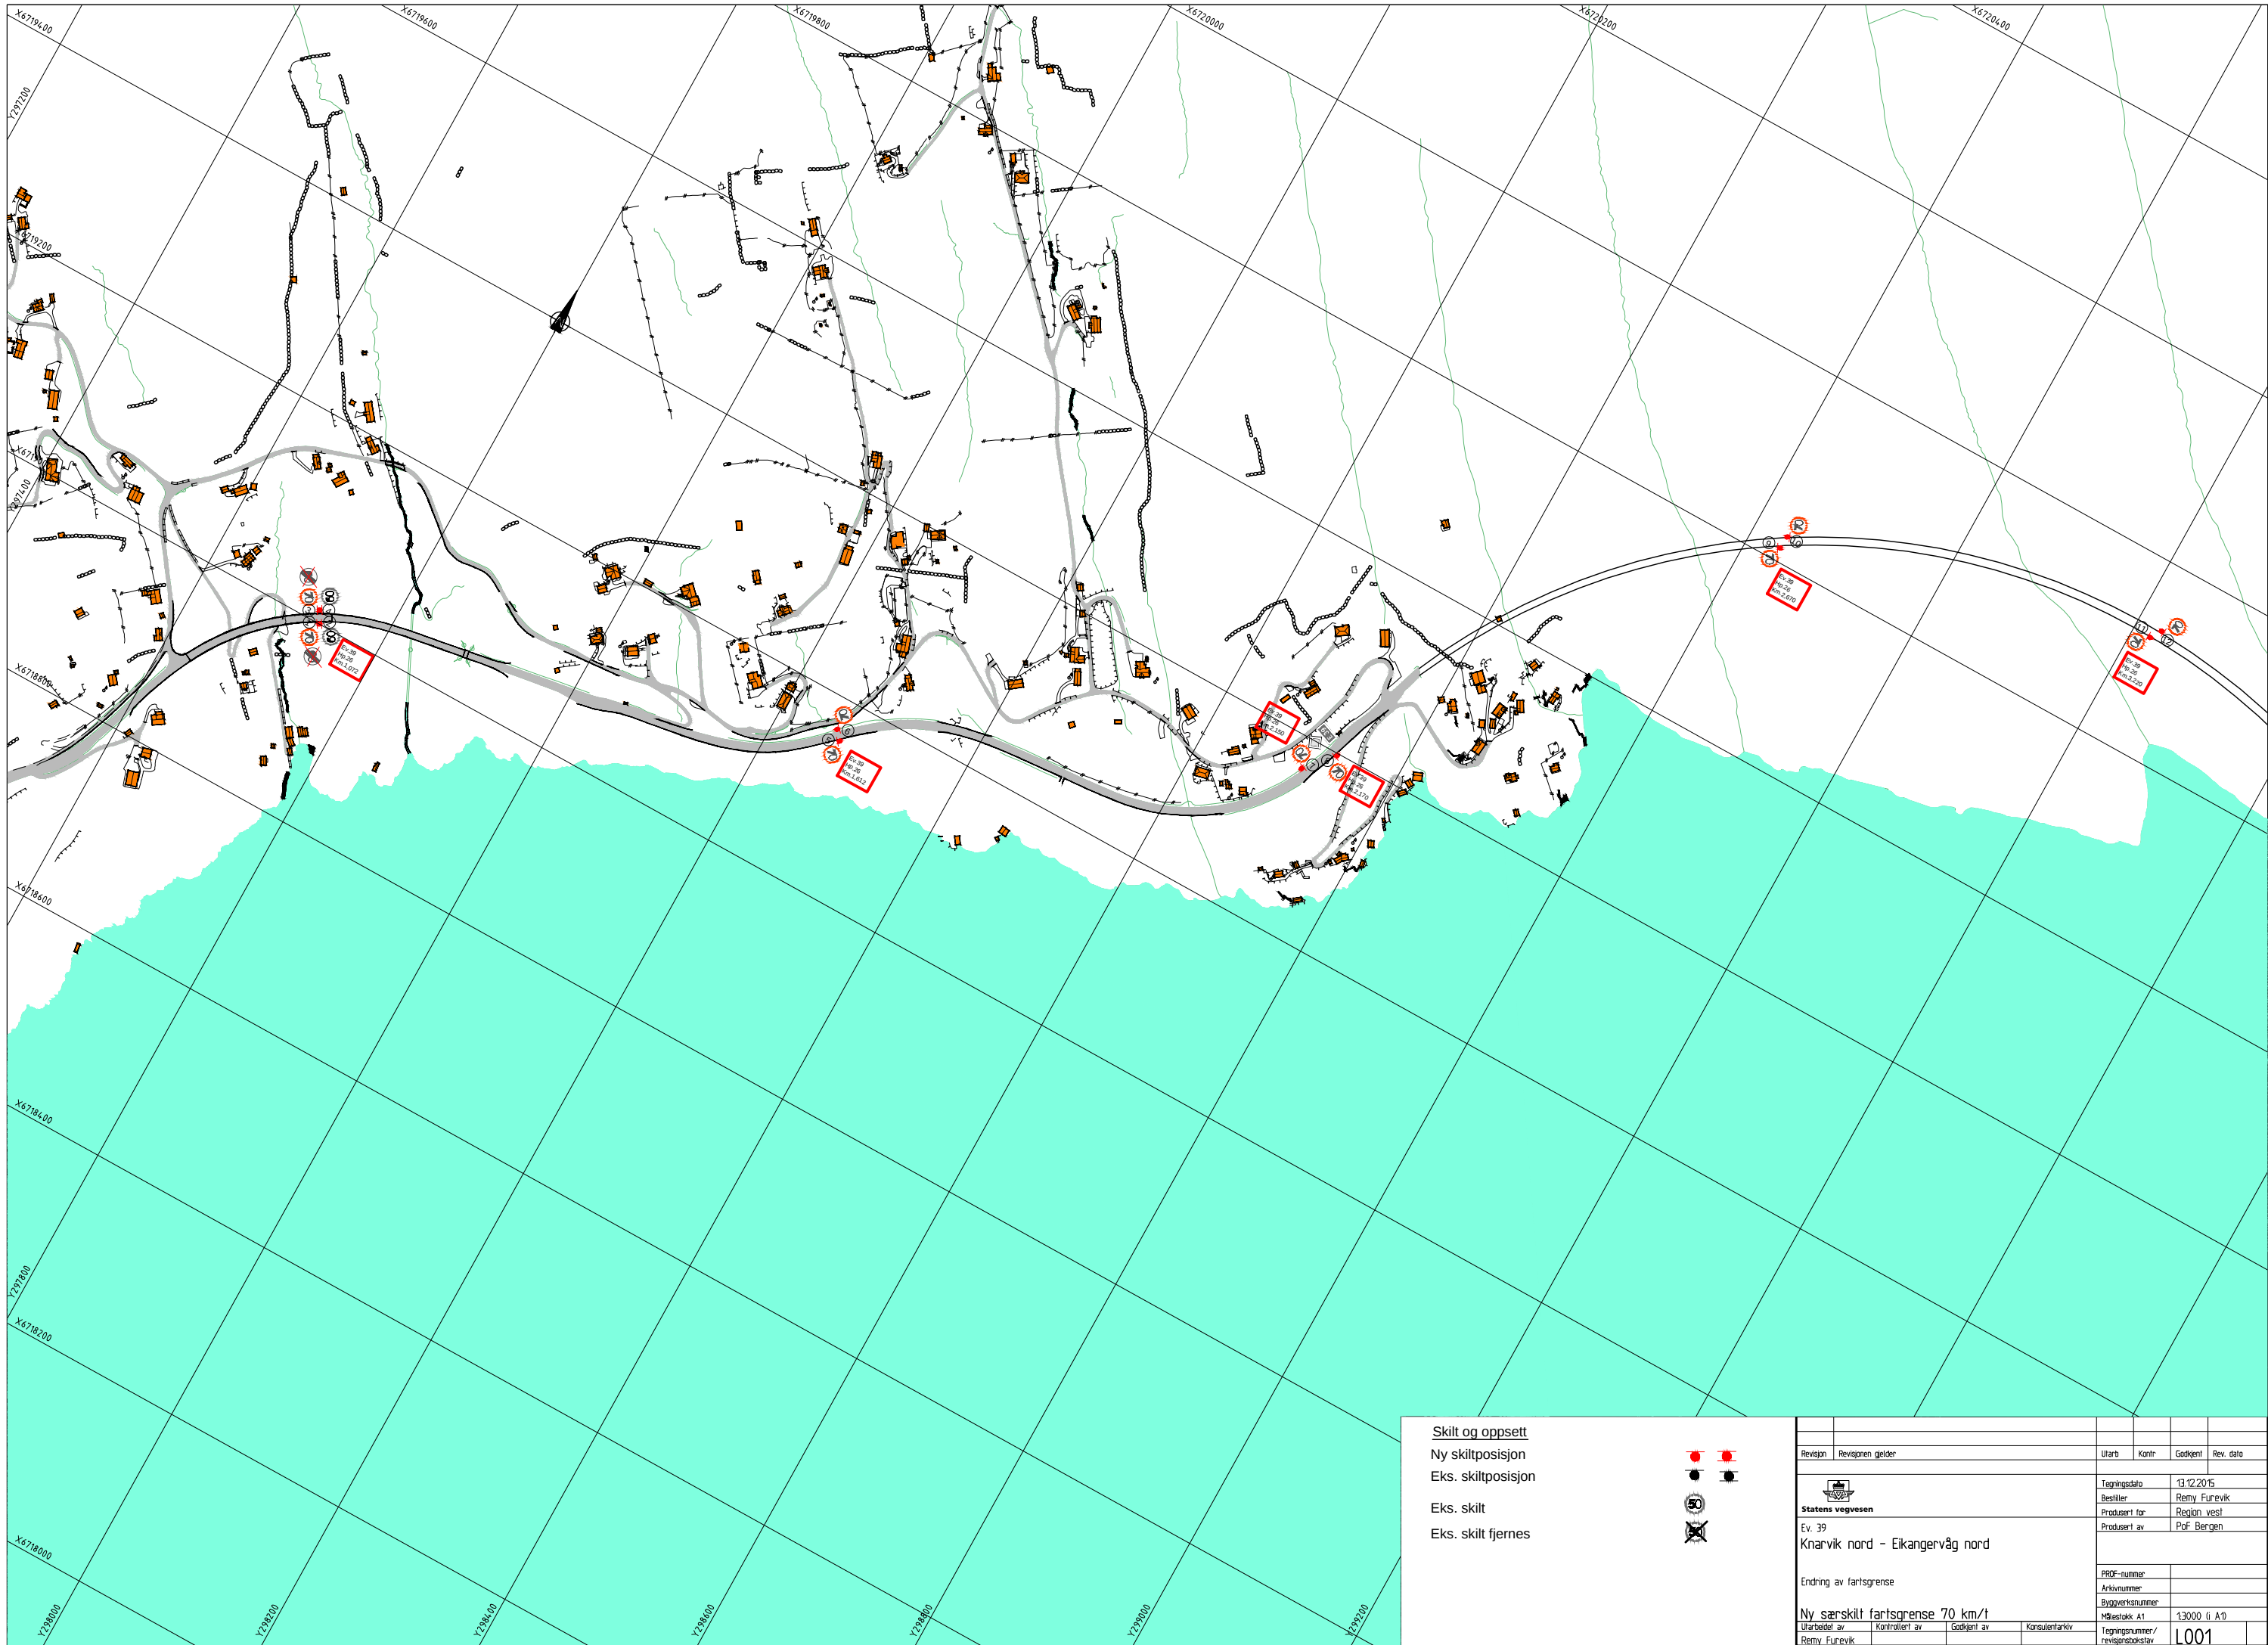
Likelydende brev sendt til  
Lindås kommune, Kvernhusmyrane 20, 5914 ISDALSTØ  
Hordaland politidistrikt, Hordaland politidistrikt, Felles operativ enhet, Postboks 285  
sentrum, 5804 BERGEN

*Dokumentet er godkjent elektronisk og har derfor ingen håndskrevne signaturer.*





- Skilt og oppsett**
- Ny skiltposisjon 
  - Eks. skiltposisjon 
  - Eks. skilt 
  - Eks. skilt fjernes 

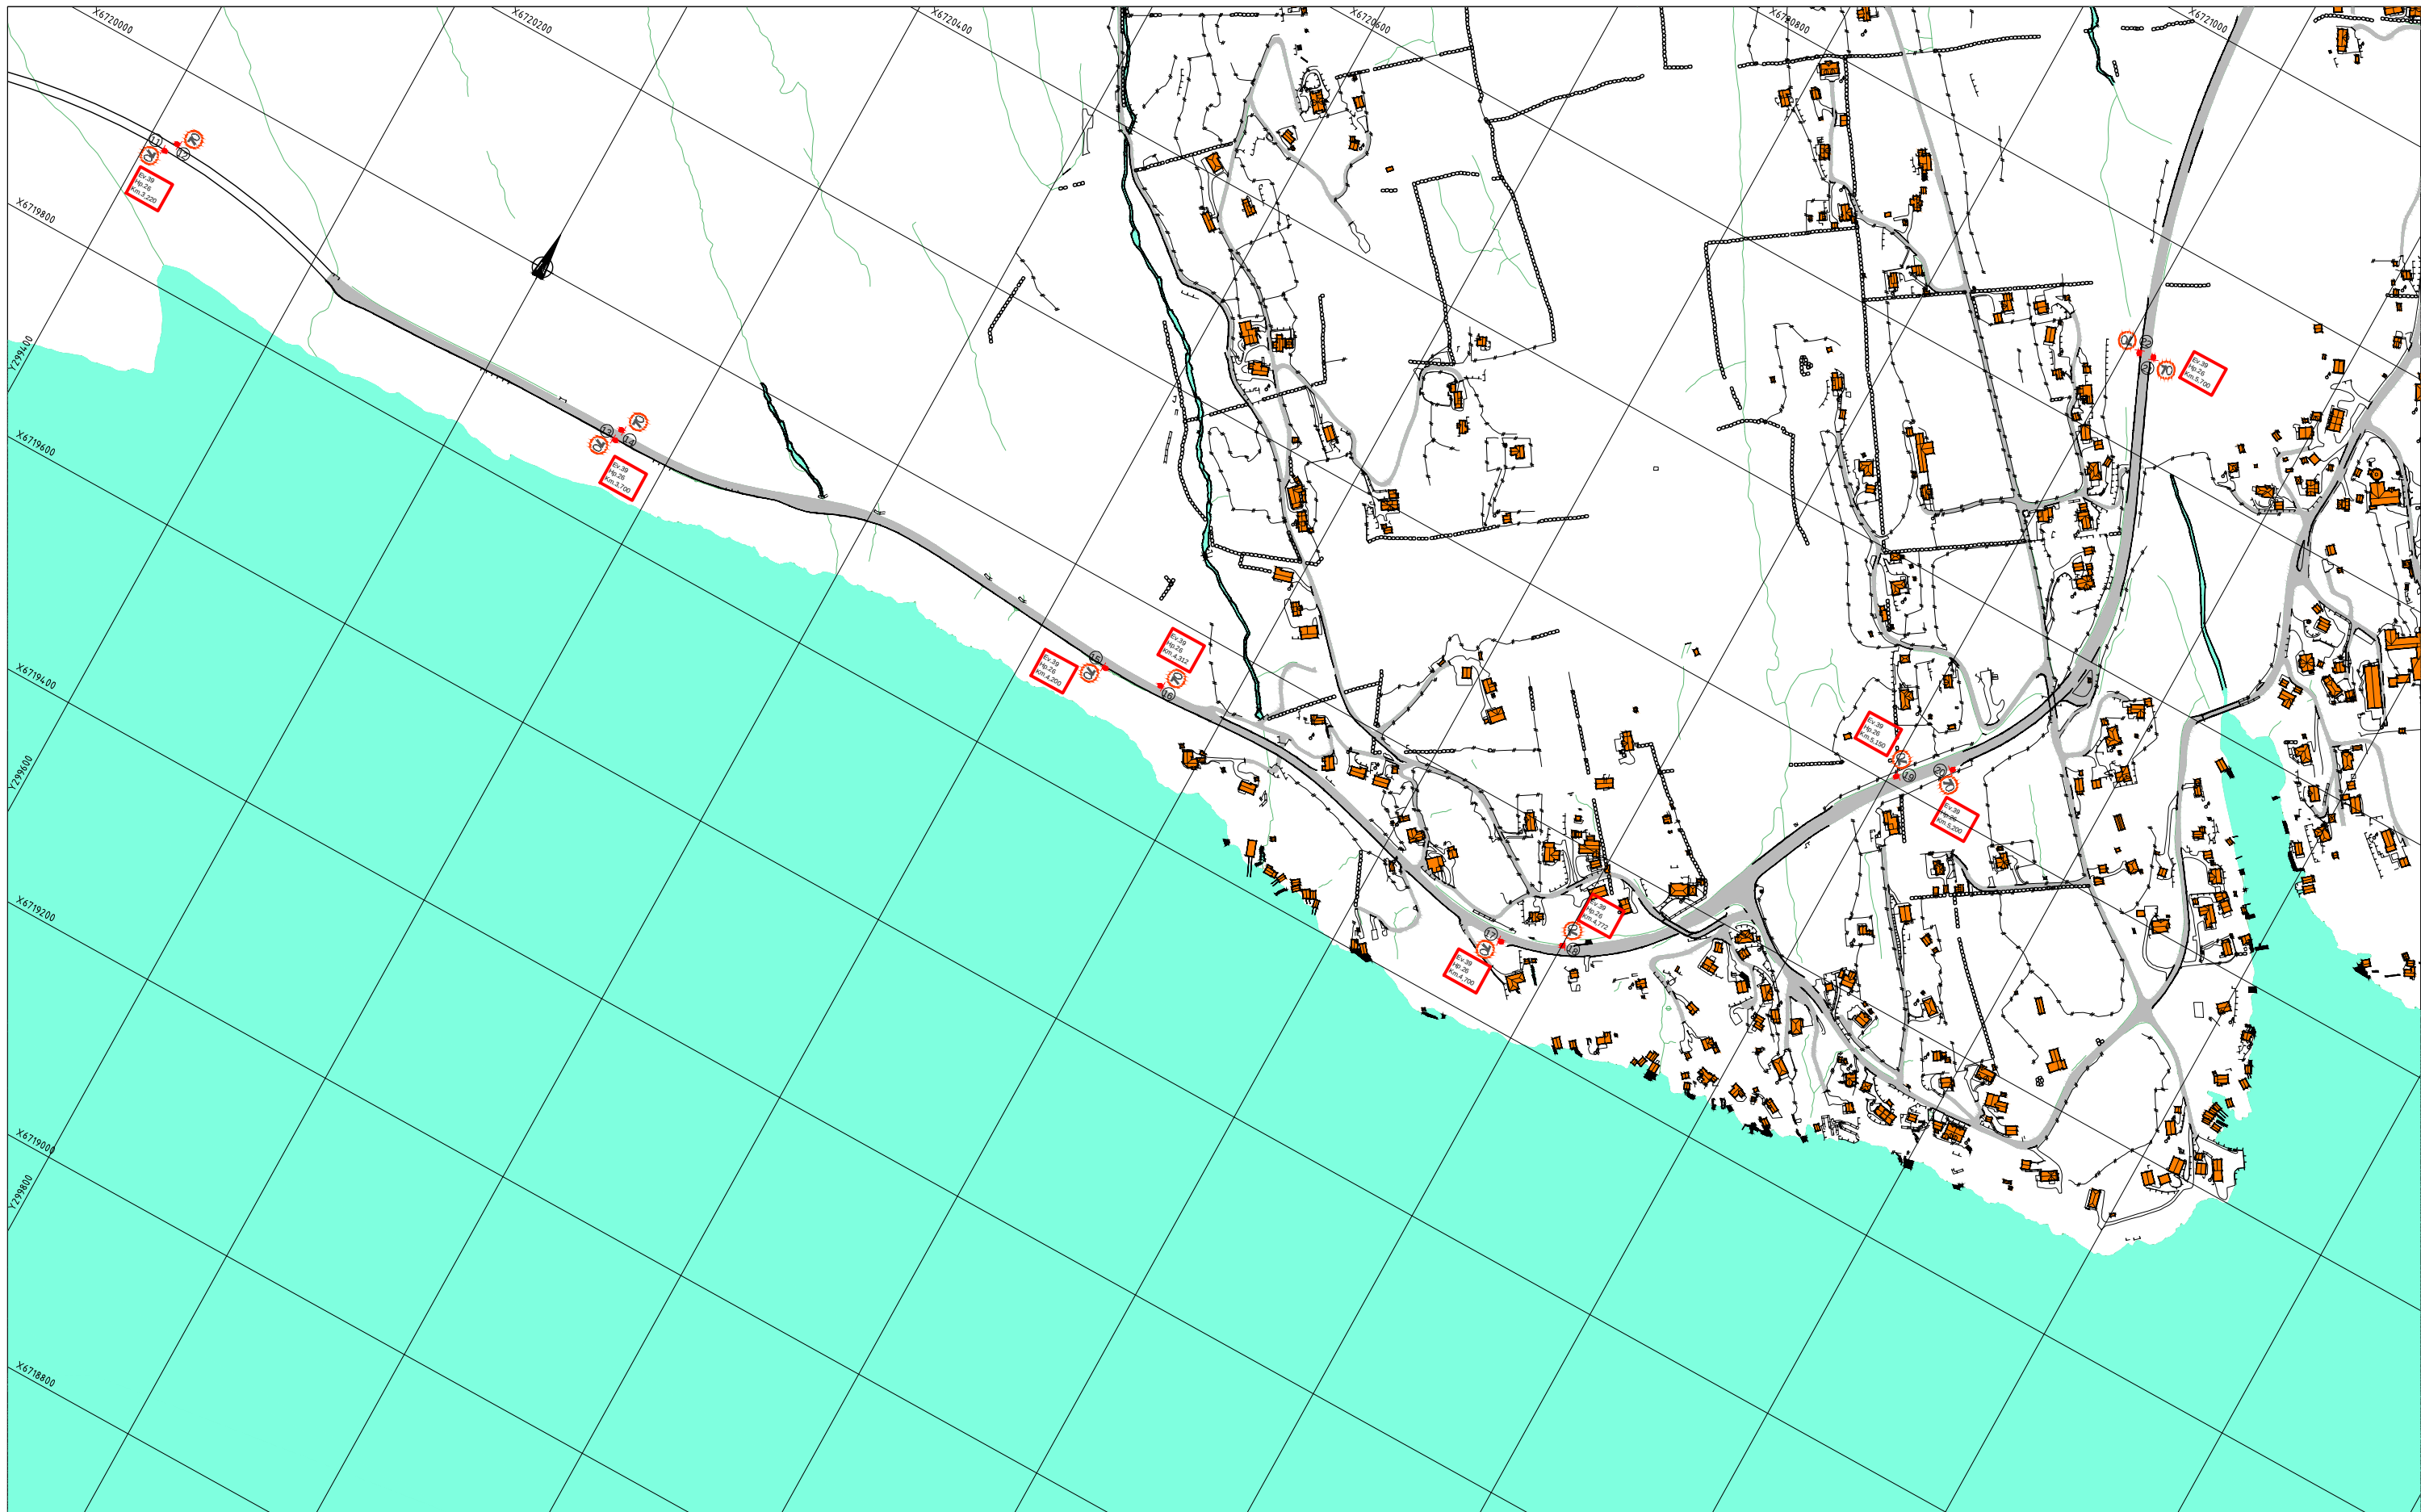
Revisjon	Revisjonen gjelder	Utlarb	Kontr	Godkjent	Rev. dato
 Statens vegvesen Ev. 39 Knarvik nord - Eikangervåg nord		Tegningsdato 13.12.2015 Bestiller Remy Furevik Produsert for Region vest Produsert av PoF Bergen			
Endring av fartsgrense <b>Ny særskilt fartsgrense 70 km/t</b>		PROJ-nummer Arkivnummer Byggverksnummer Målestokk A1 1:3000 (i A1) Tegningsnummer/ revisjonsbokstav <b>L001</b>			
Utarbeidet av	Kontrollert av	Godkjent av	Konsulentarkiv		
Remy Furevik					




**Skilt og oppsett**

Ny skiltposisjon 


Eks. skiltposisjon 

Eks. skilt 


Eks. skilt fjernes 

Revisjon	Revisjonen gjelder	Utlarb	Kontr	Godkjent	Rev. dato
 Statens vegvesen Ev. 39 Knarvik nord - Eikangervåg nord		Tegningsdato 13.12.2015 Bestiller Remy Furevik Produisert for Region vest Produisert av PoF Bergen			
Endring av fartsgrense <b>Ny særskilt fartsgrense 70 km/t</b>		PROJ-nummer Arkivnummer Byggeværksnummer Målestokk A1 1:3000 (i A1)			
Utarbeidet av	Kontrollert av	Godkjent av	Konsulentarkiv	Tegningsnummer/ revisjonsbokstav <b>L002</b>	
Remy Furevik					




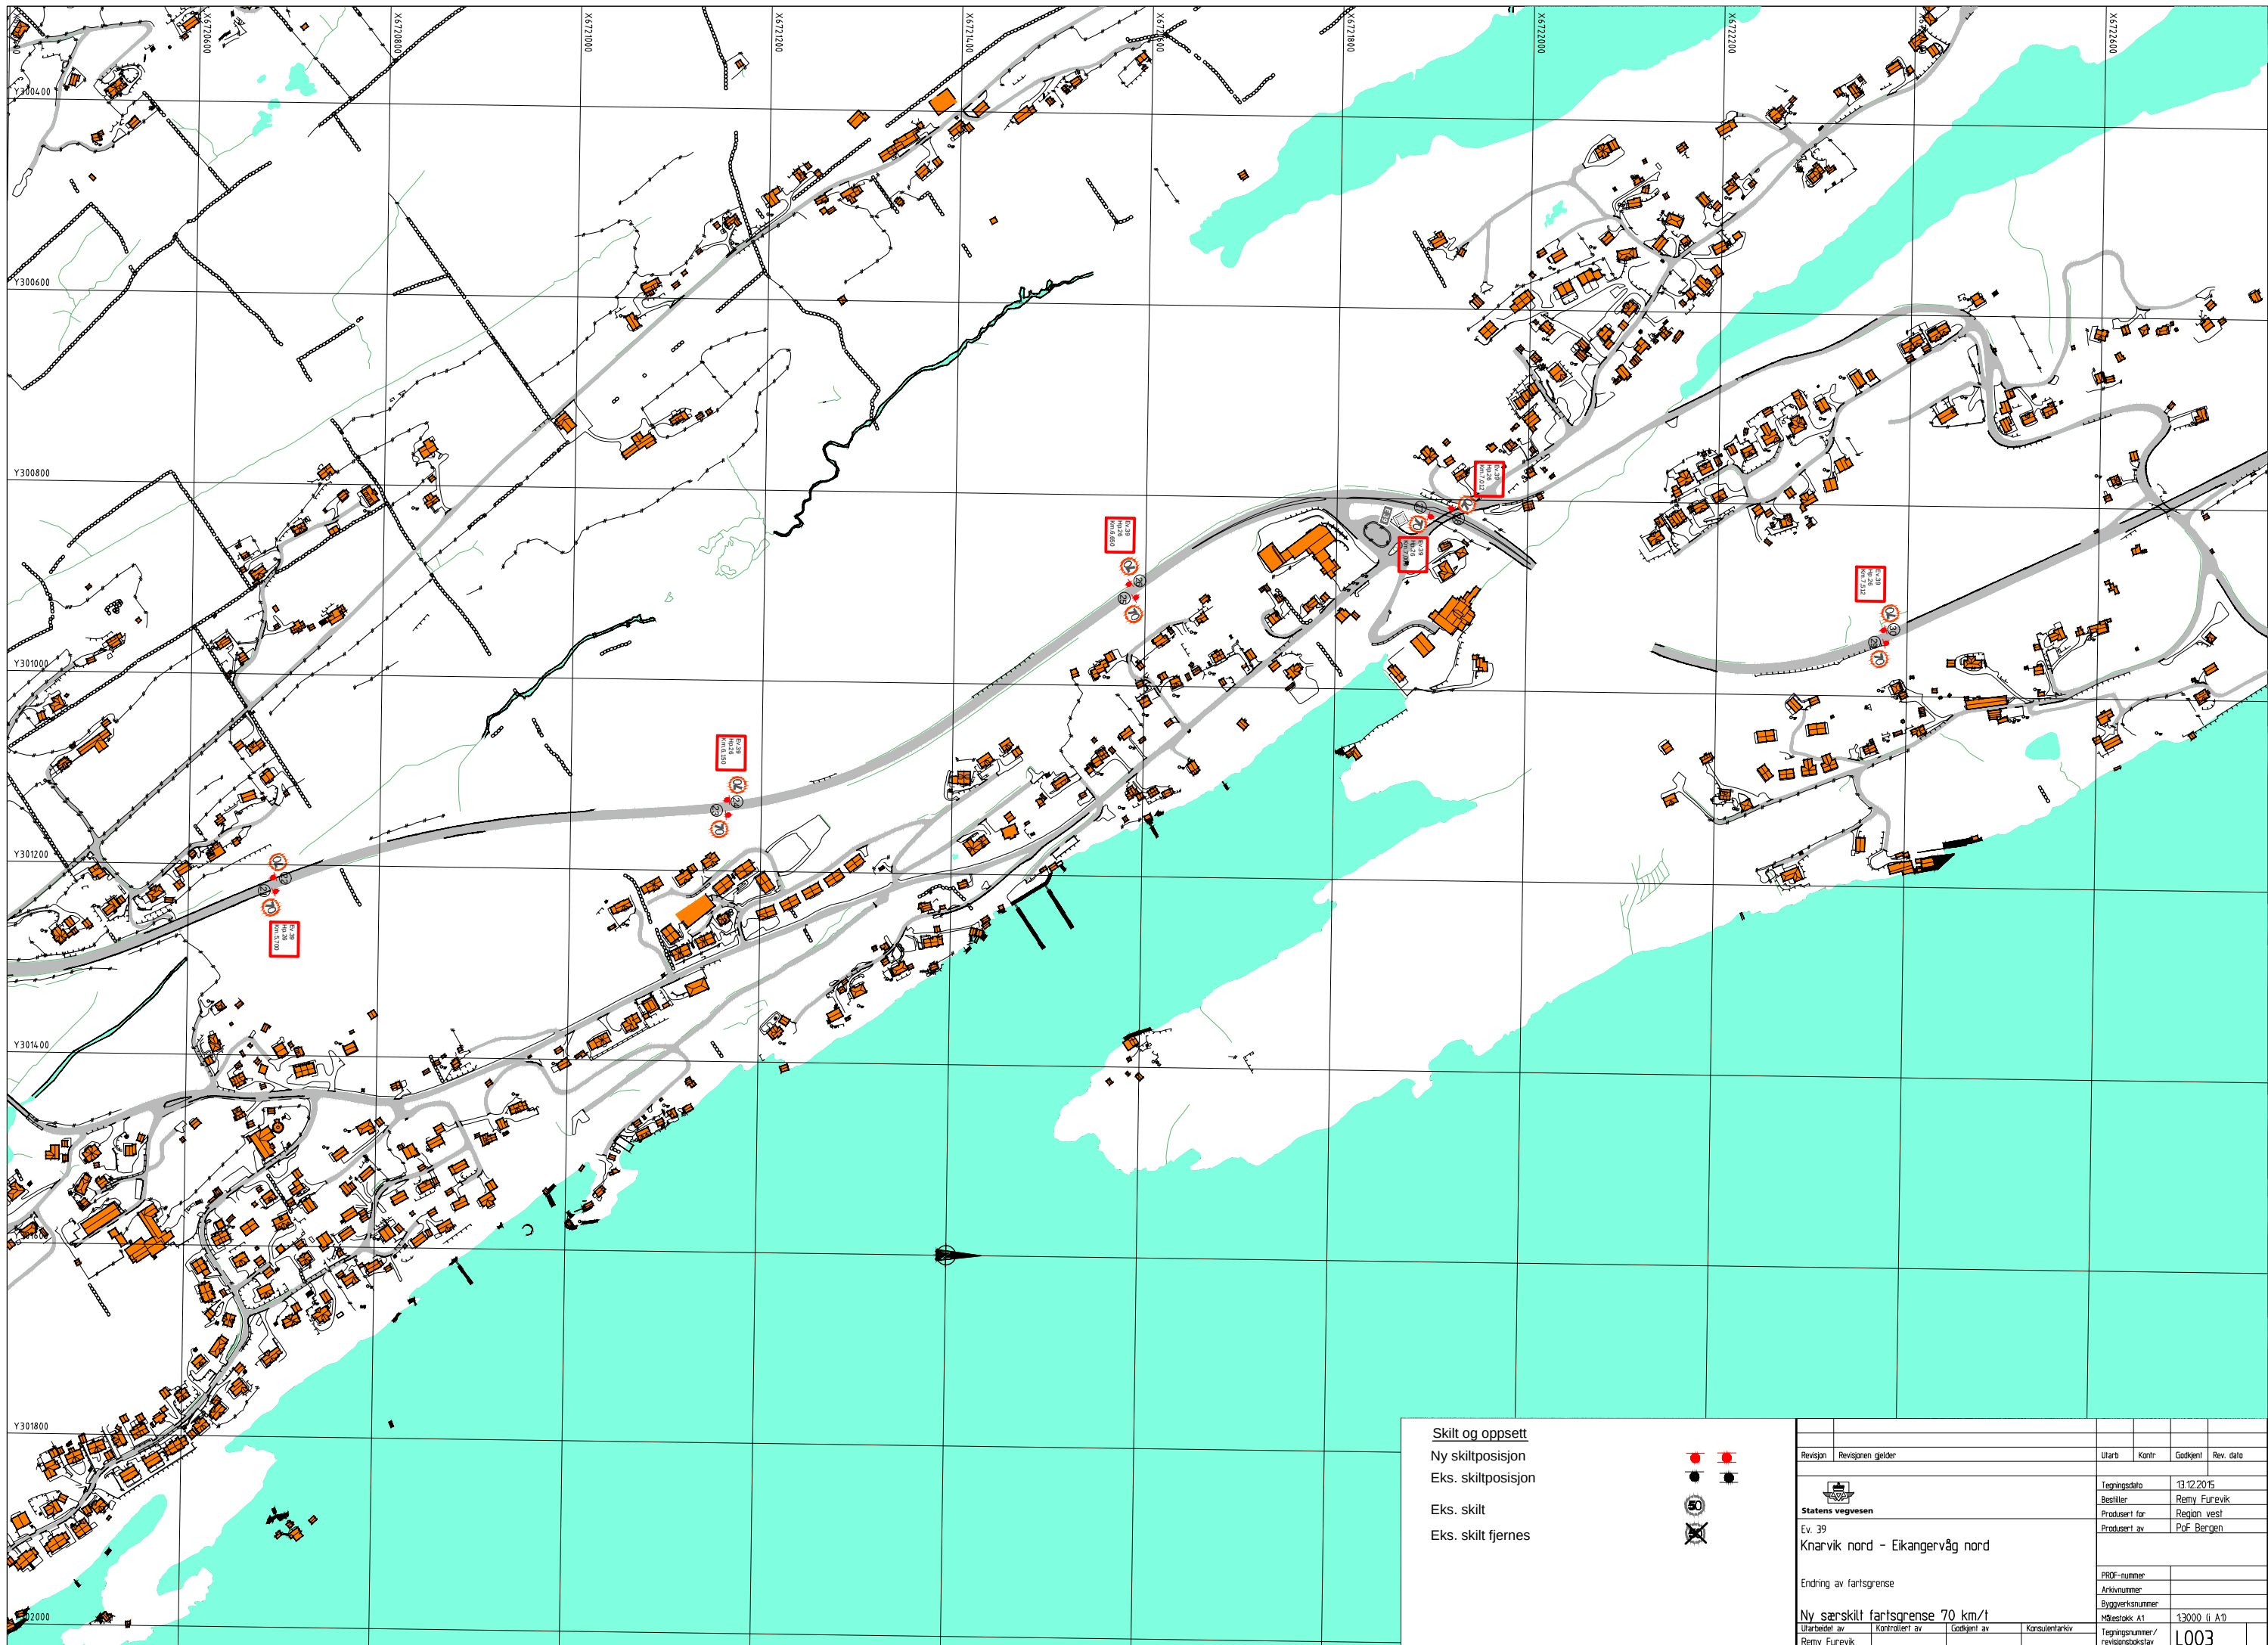

- Skilt og oppsett**
- Ny skiltposisjon
  - Eks. skiltposisjon
  - Eks. skilt
  - Eks. skilt fjernes

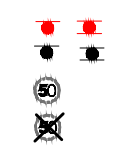

Revisjon	Revisjonen gjelder	Utlarb	Kontr	Godkjent	Rev. dato
		Tegningsdato 13.12.2015			
Ev. 39		Bestiller Remy Furevik			
Knarvik nord - Eikangervåg nord		Produsert for Region vest			
		Produsert av PoF Bergen			
Endring av fartsgrense		PROF-nummer			
Ny særskilt fartsgrense 70 km/t		Arkivnummer			
Utarbeidet av Remy Furevik		Byggeværksnummer			
Kontrollert av		Målestokk A1 1:3000 (i A1)			
Godkjent av		Tegningsnummer/			
Konsulentarkiv		revisjonsbokstav			
					<b>L003</b>

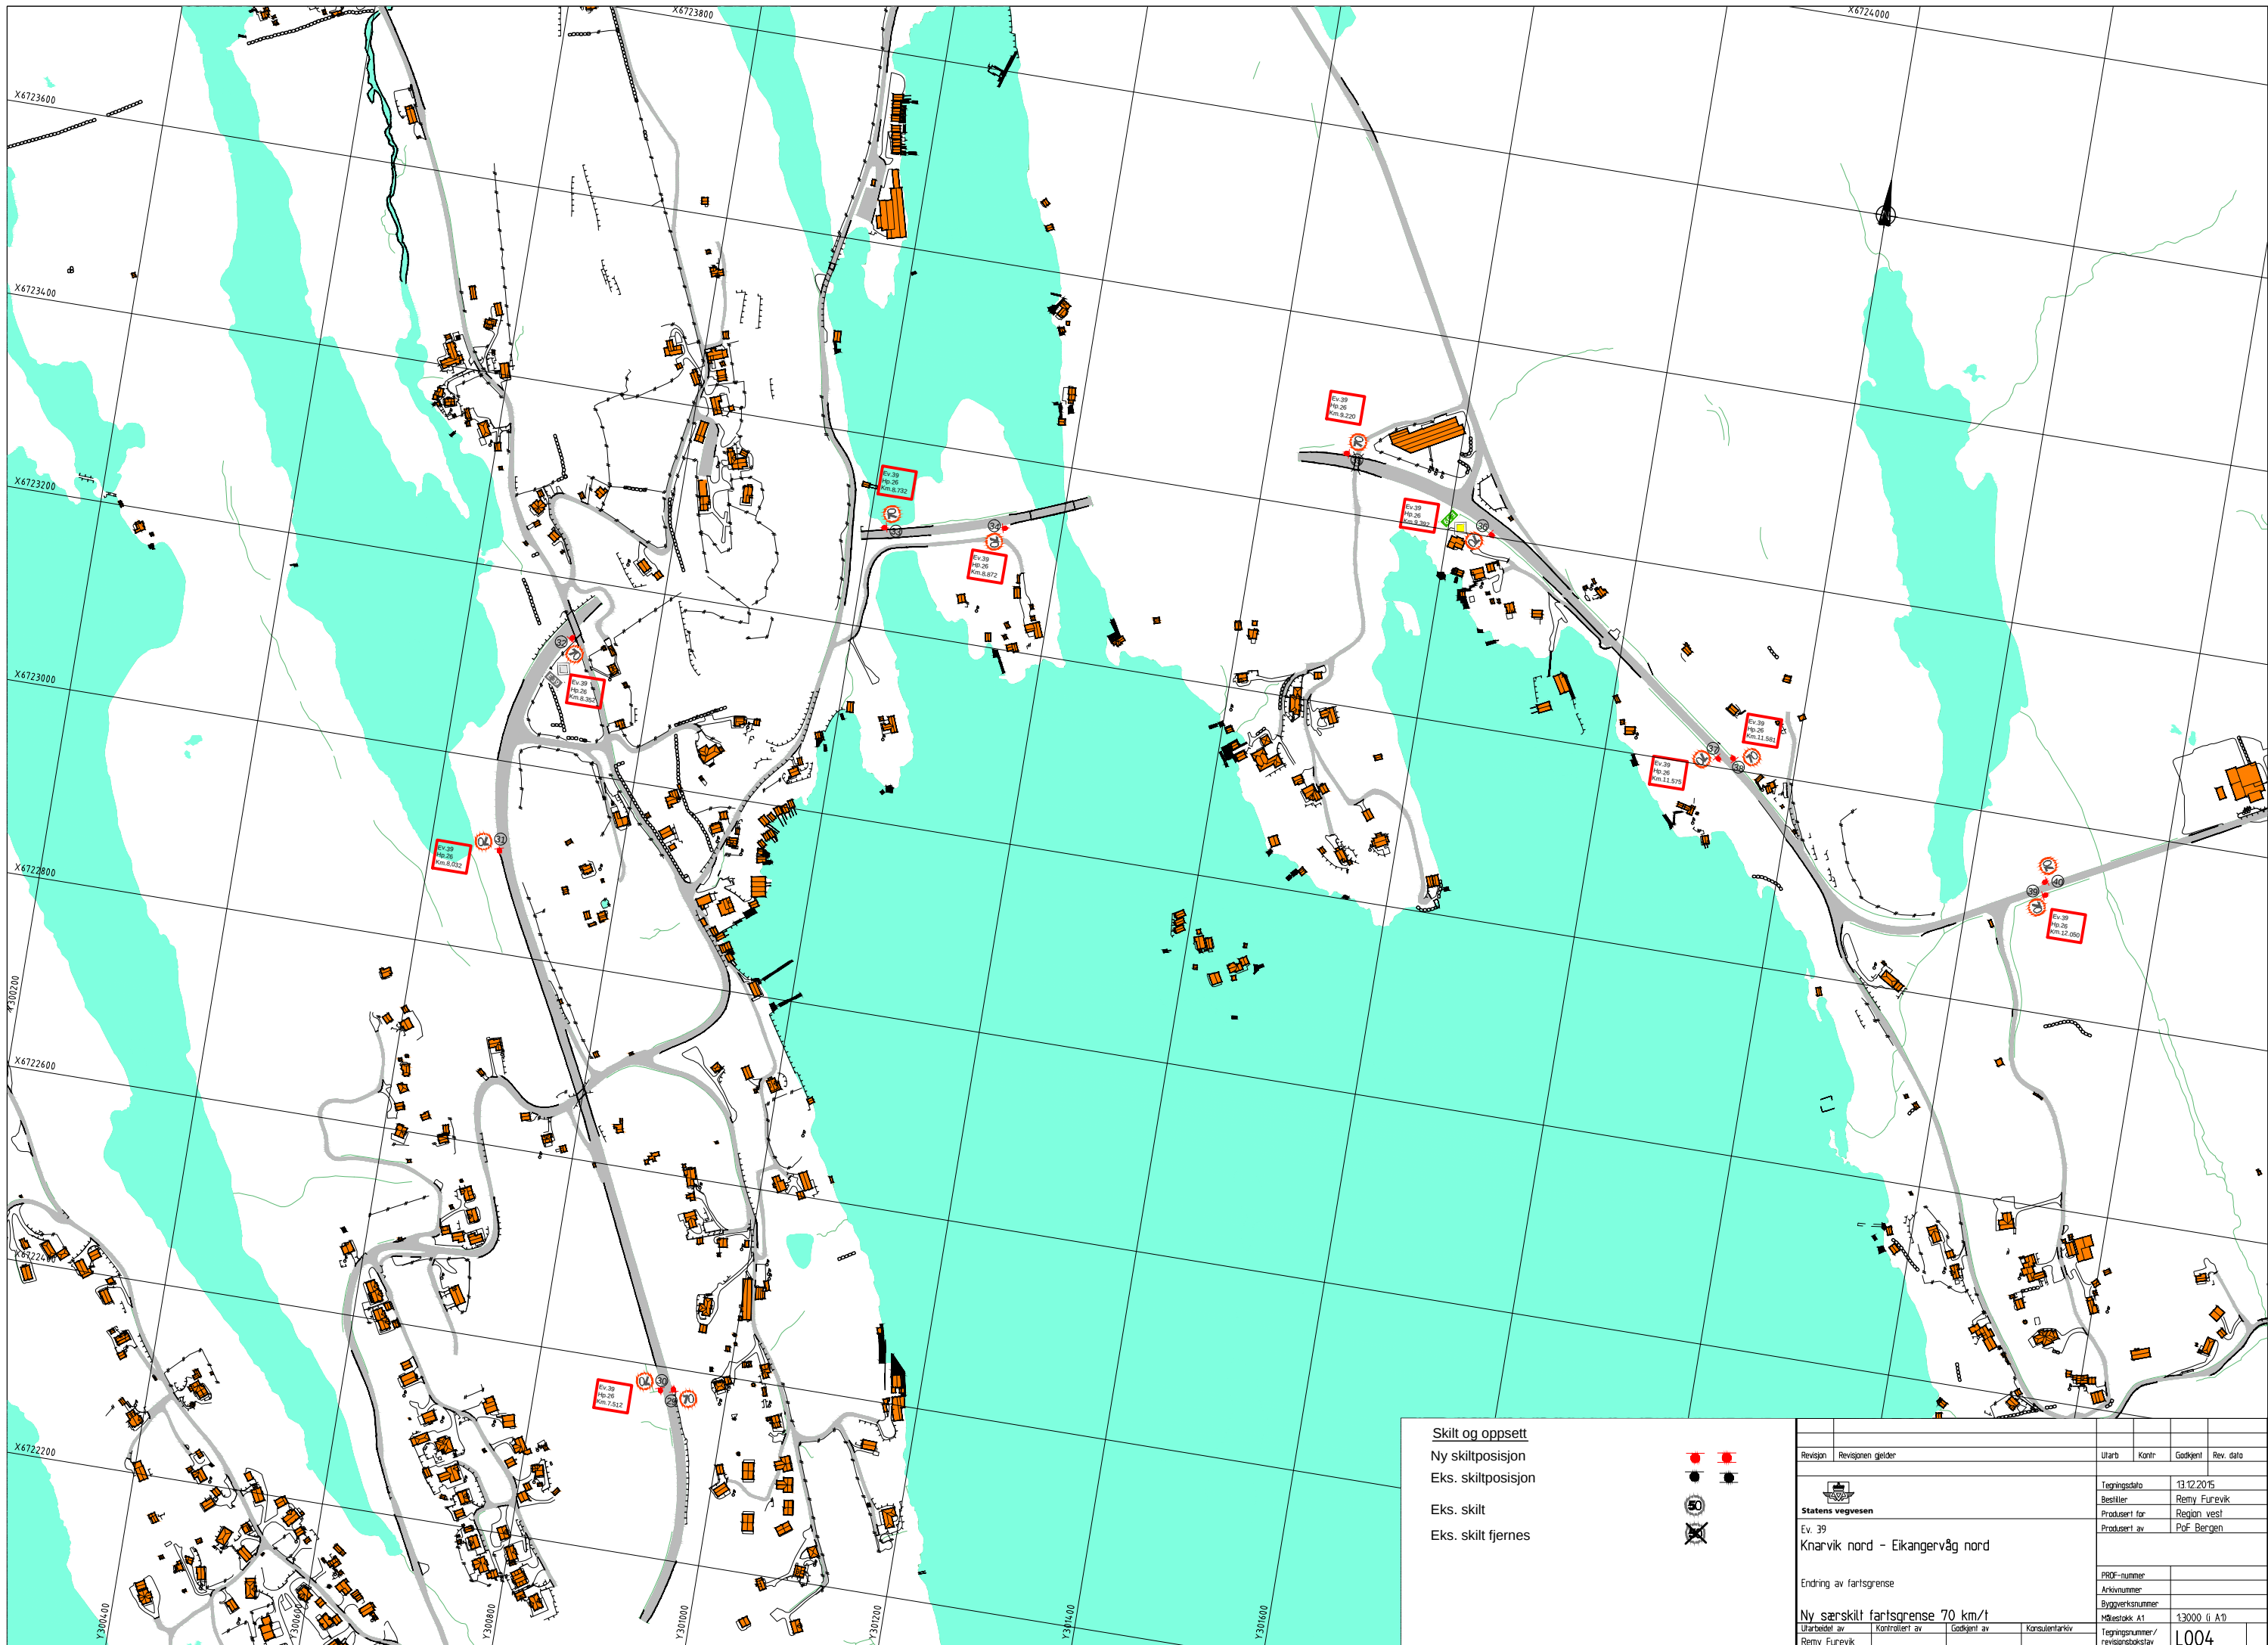


- Skilt og oppsett**
- Ny skiltposisjon
  - Eks. skiltposisjon
  - Eks. skilt
  - Eks. skilt fjernes






Revisjon	Revisjonen gjelder	Utlært	Kontr.	Godkjent	Rev. dato
		Tegningsdato	13.12.2015		
Ev. 39		Bestiller	Remy Furevik		
Knarvik nord - Eikangervåg nord		Prosjekt for	Region vest		
Endring av fartsgrense		Prosjekt av	PoF Bergen		
Ny særskilt fartsgrense 70 km/t		PROF-nummer			
Utarbeidet av		Arkivnummer			
Remy Furevik		Byggesaksnummer			
Kontrollert av	Godkjent av	Målestokk	A1 1:3000 (i A1)		
	Konsulentarkiv	Tegningsnummer/ revisjonsbokstav	L004		

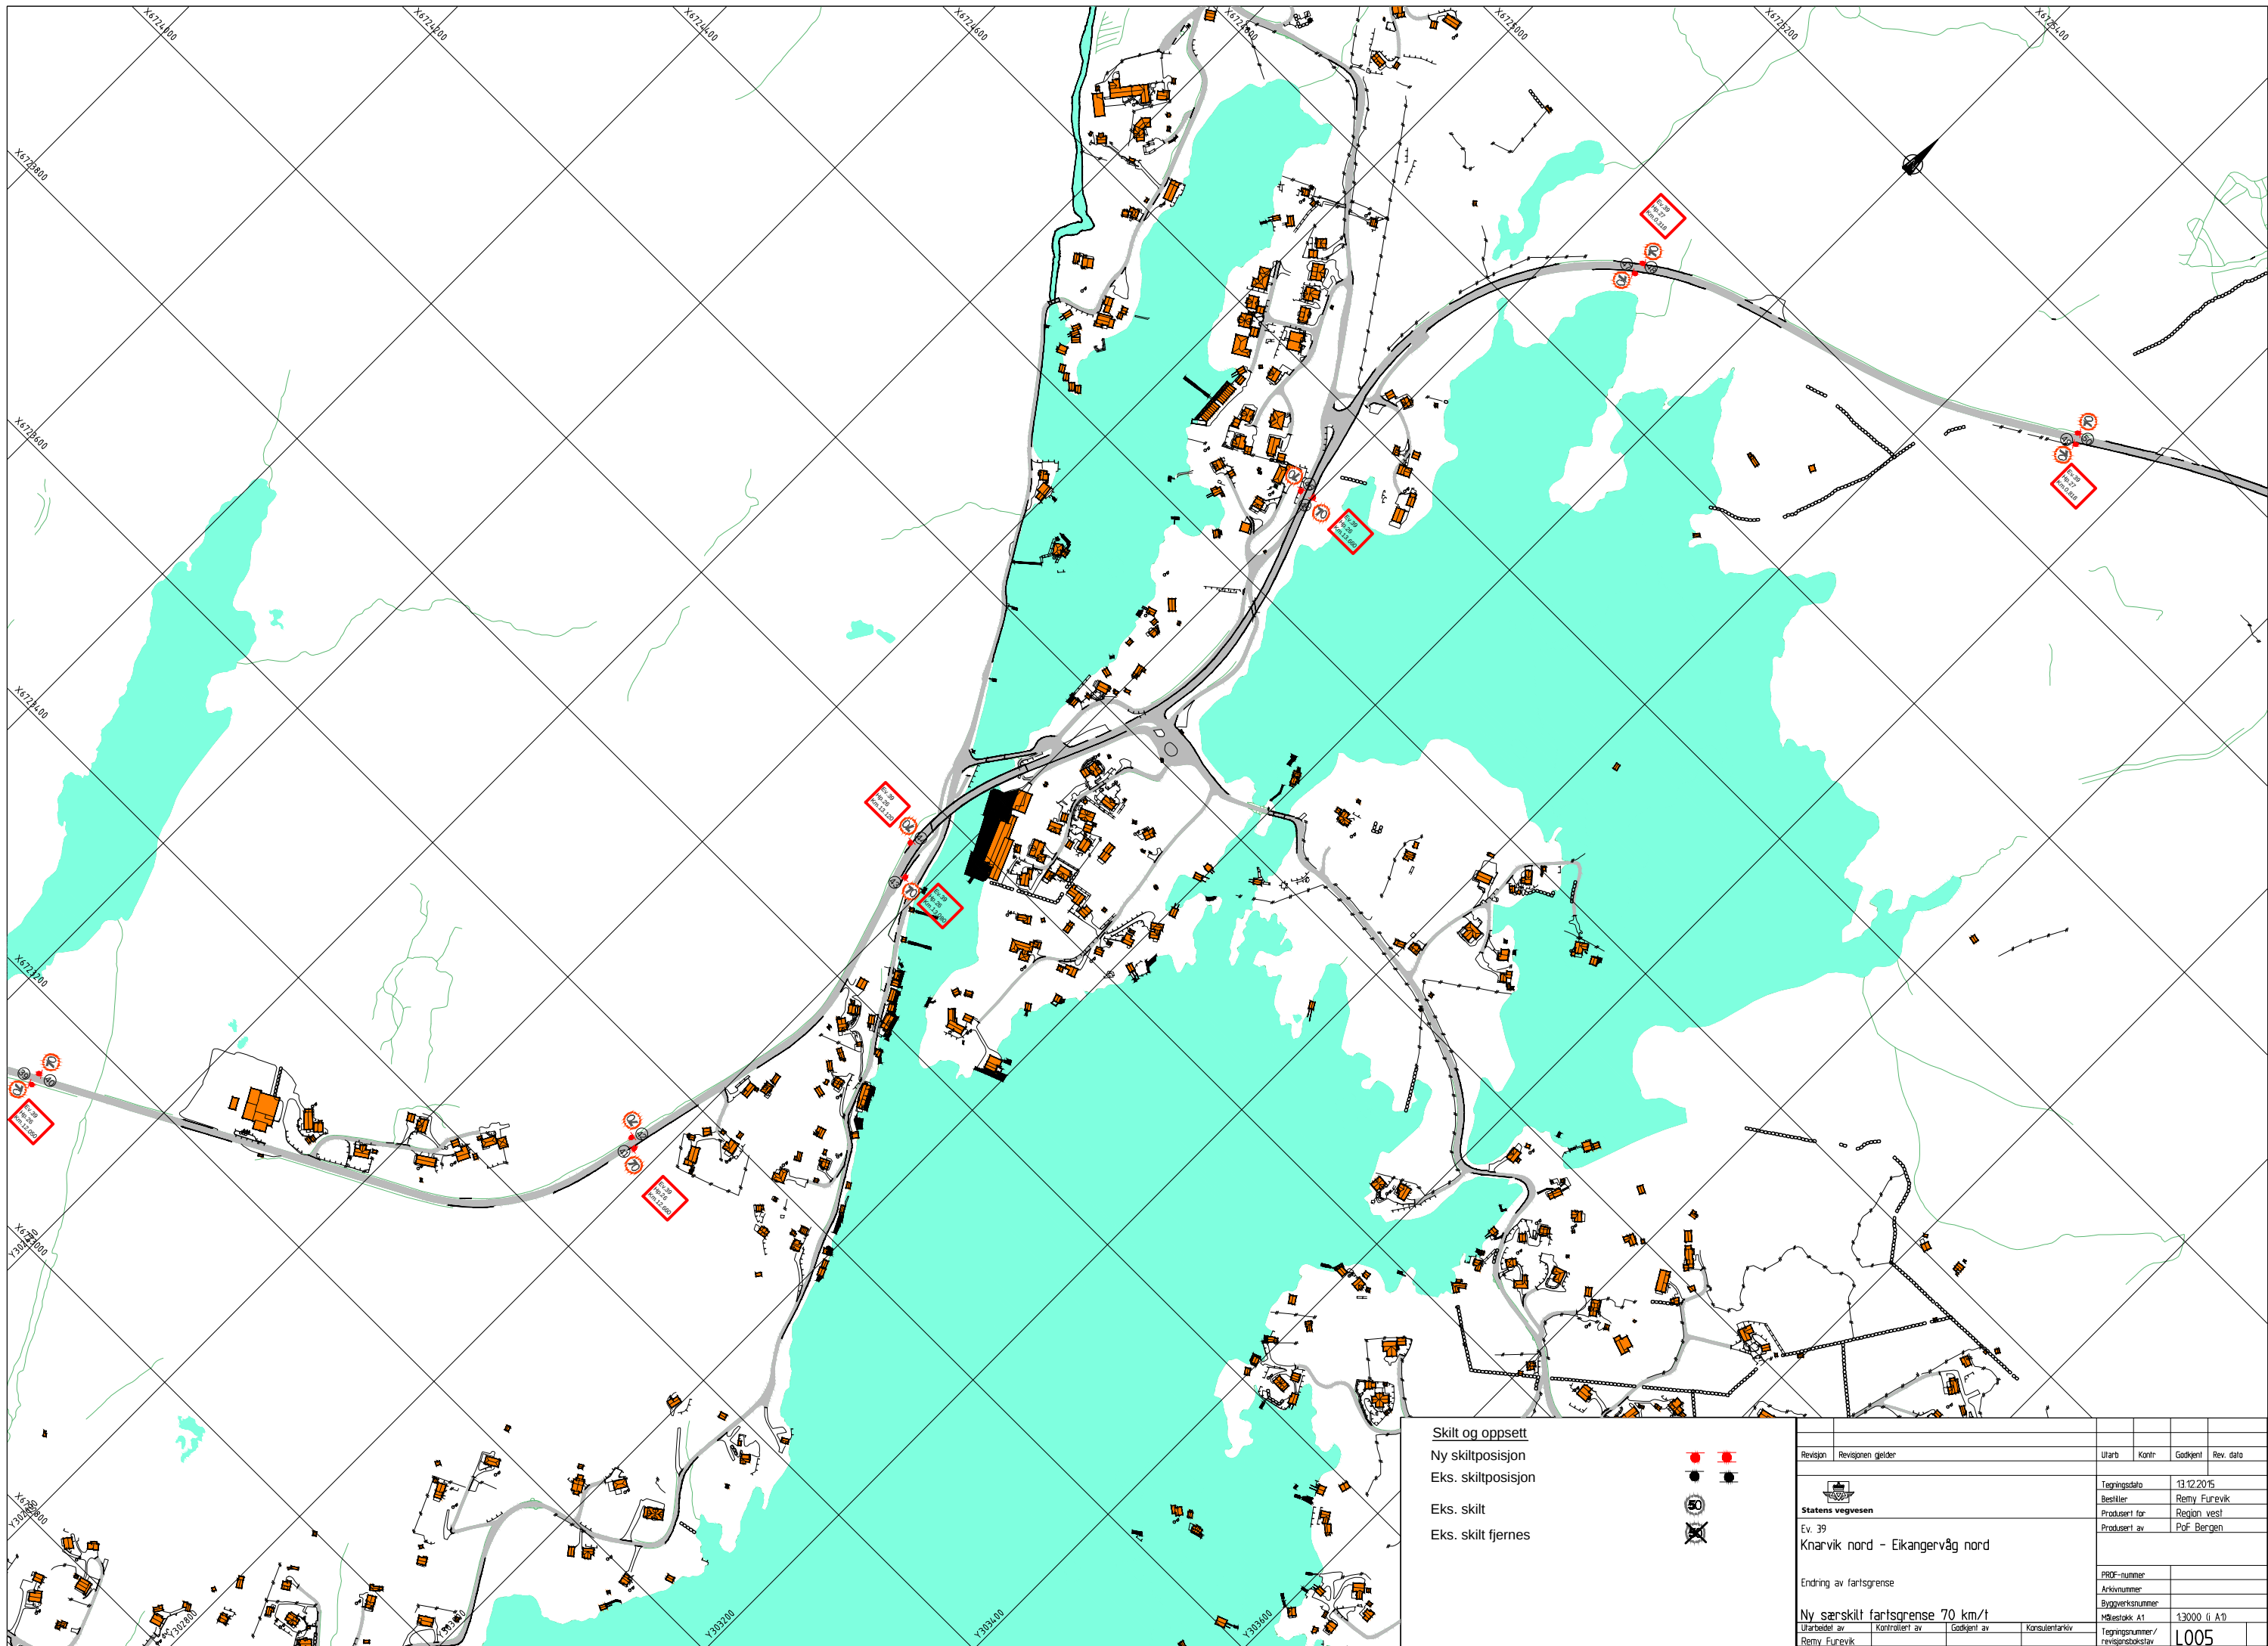





**Skilt og oppsett**


Ny skiltposisjon  

Eks. skiltposisjon  


Eks. skilt 

Eks. skilt fjernes 

Revisjon	Revisjonen gjelder	Utlarb	Kontr	Godkjent	Rev. dato
 Statens vegvesen Ev. 39 Knarvik nord - Eikangervåg nord		Tegningsdato 13.12.2015 Bestiller Remy Furevik Produisert for Region vest Produisert av PoF Bergen			
Endring av fartsgrense Ny særskilt fartsgrense 70 km/t		PROJ-nummer Arkivnummer Byggevaksnummer Målestokk A1 1:3000 (i A1)			
Utarbeidet av Remy Furevik	Kontrollert av	Godkjent av	Konsulentarkiv	Tegningsnummer/ revisjonsbokstav L005	

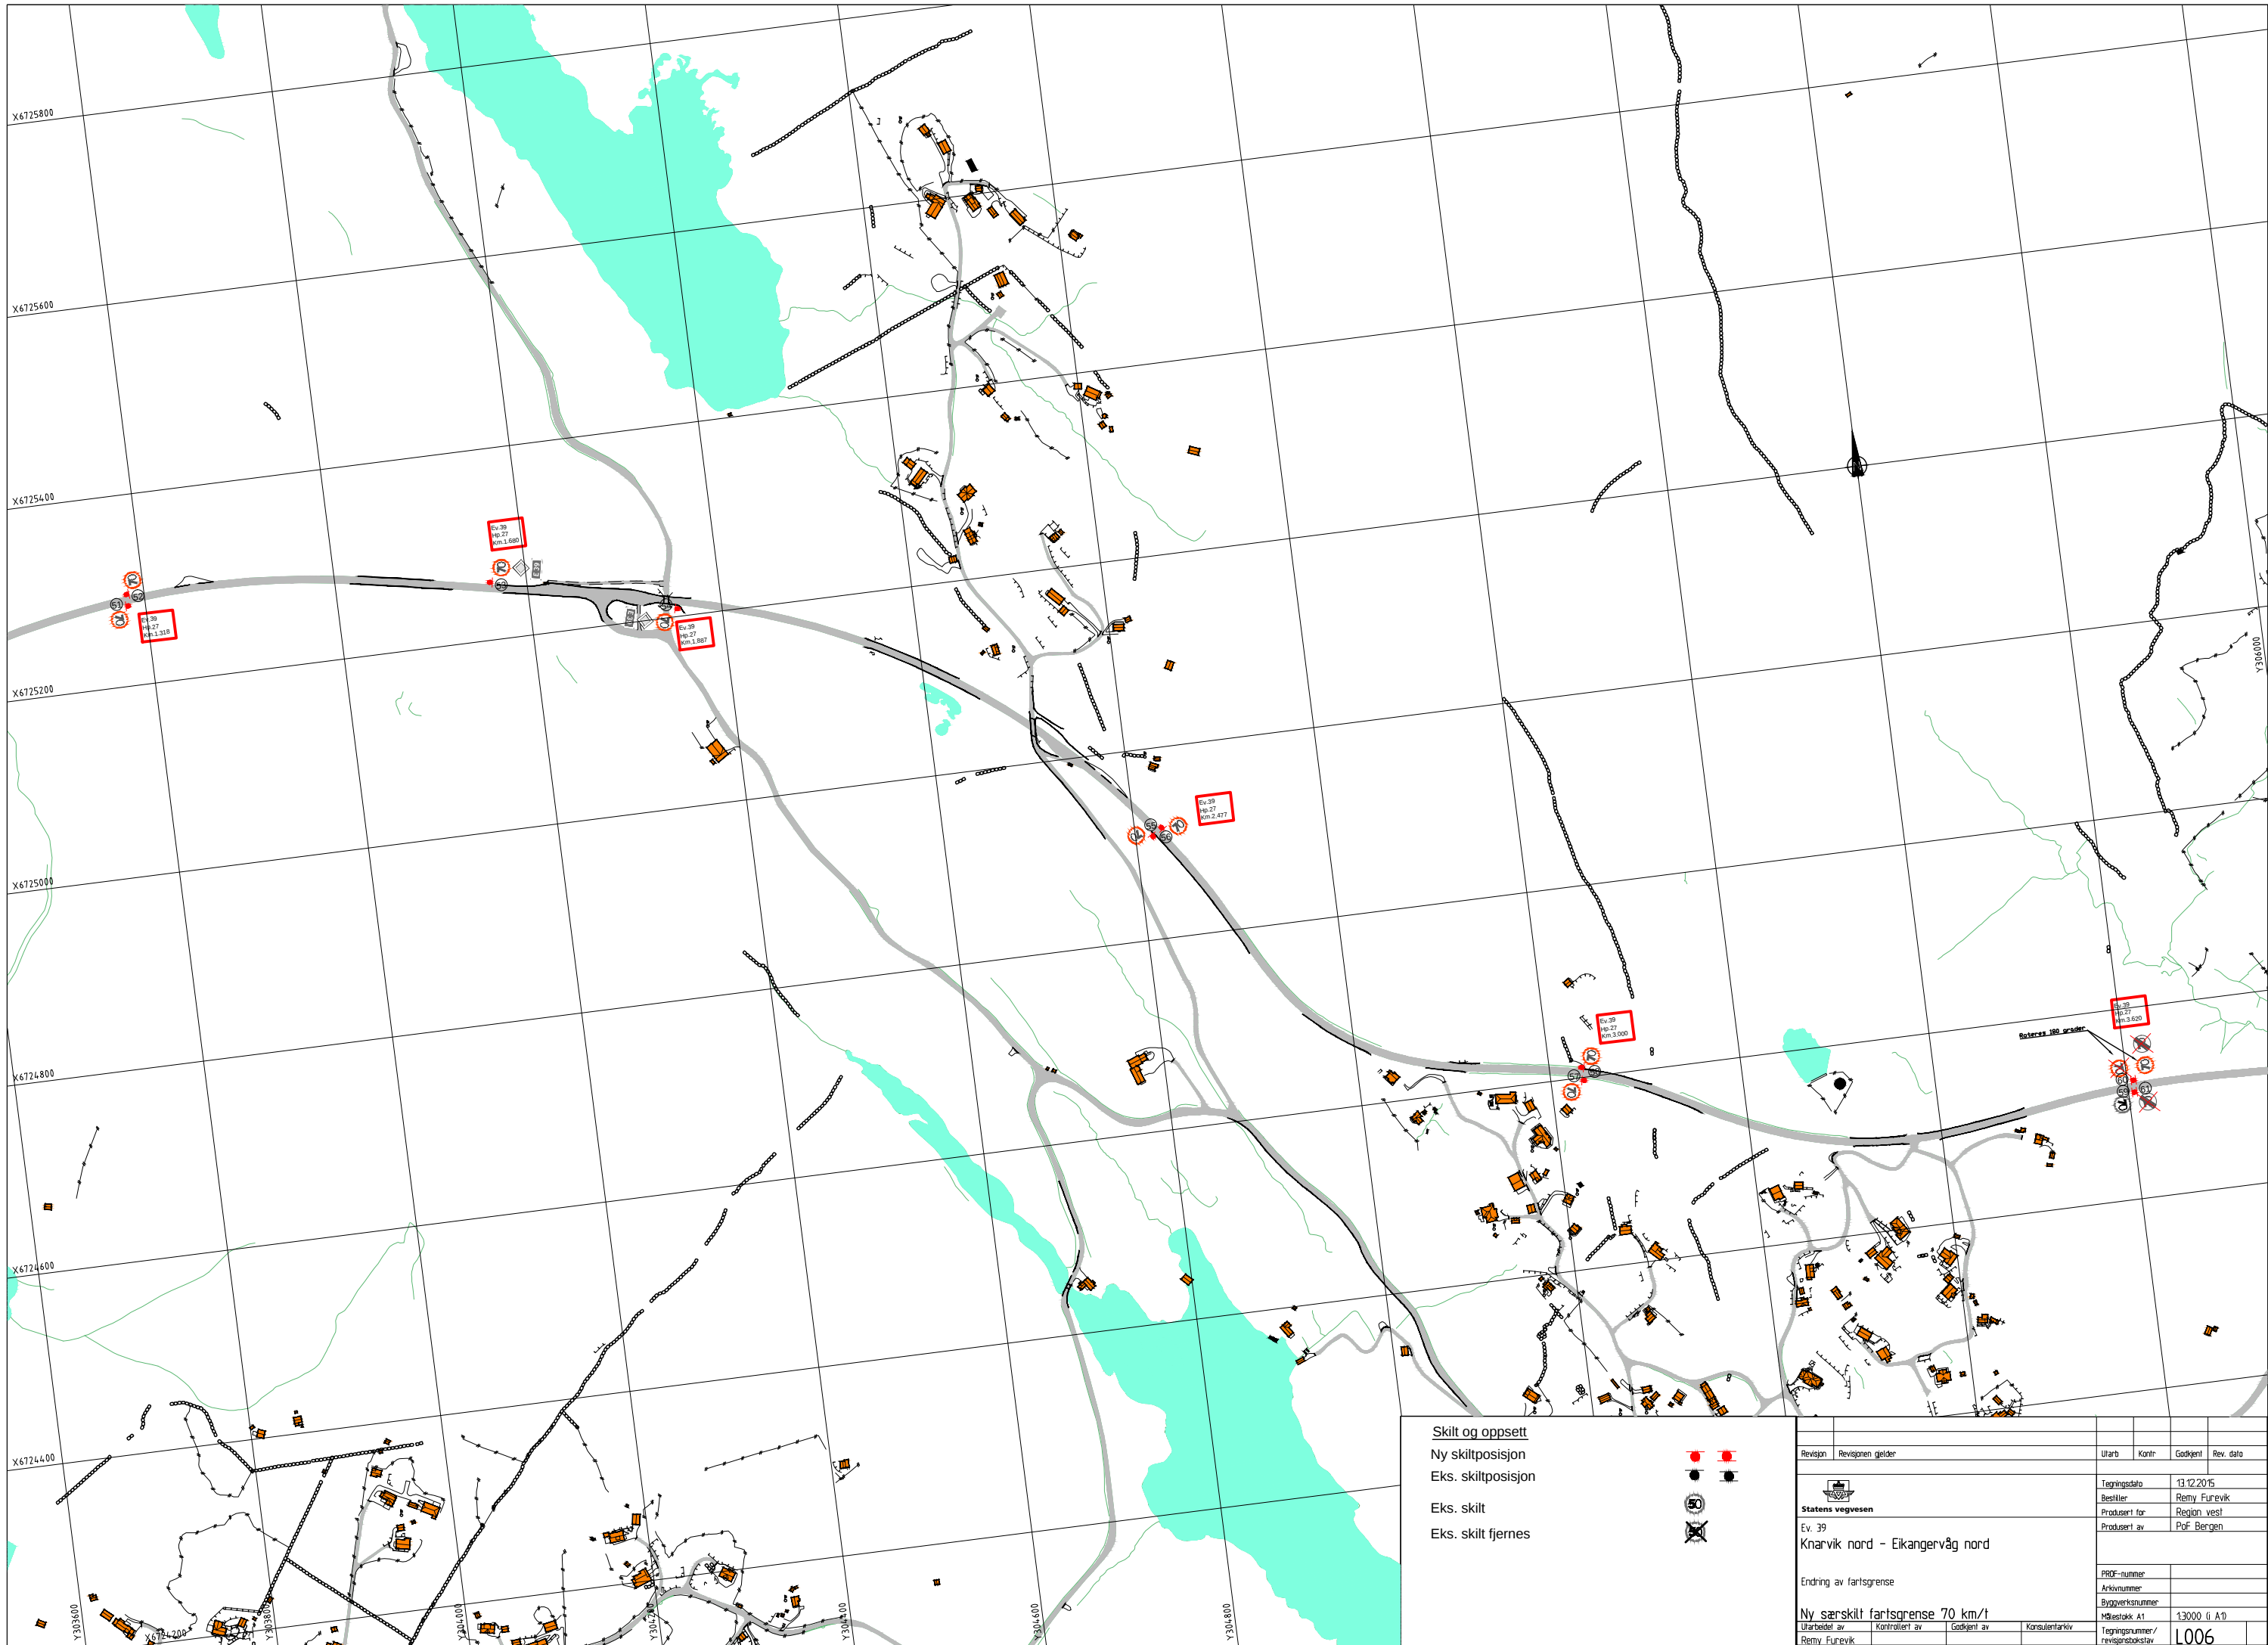

Skilt og oppsett  
 Ny skiltposisjon  
 Eks. skiltposisjon  
  
 Eks. skilt  
 Eks. skilt fjernes

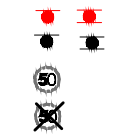

Revisjon	Revisjonen gjelder	Utlarb	Kontr	Godkjent	Rev. dato
		Tegningsdato		13.12.2015	
Ev. 39 Knarvik nord - Eikangervåg nord		Bestiller		Remy Furevik	
Endring av fartsgrense		Prosjekt for		Region vest	
Ny særskilt fartsgrense 70 km/t		Prosjekt av		PoF Bergen	
Utlarb av		PRØF-nummer			
Remy Furevik		Arkivnummer			
Kontrollert av		Byggeværksnummer			
Godkjent av		Målestokk A1		13000 (i A1)	
Konsulentarkiv		Tegningsnummer/ revisjonsbokstav		L006	



# SKILTOVERSIKT

POSISJONSNUMMER	SKILTTEGNING	SKILT NR.	STØRRELSE	FOLIEKLASSE	ANTALL NYE SKILT	HØYDE	Eks skilt Flyttes	Eks skilt Fjernes	MERKNAD
① ③		362.70	MS	1	2	200cm		2	364.60 plater fjernes, og nye 362.70 plater monteres. Eksisterende 362.60 plater skal ikke endres.
② ④		362.60							
⑦ ②⑦ ③② ③⑥ ⑤③ ⑤④	  E 39	362.70 206	MS	1	6	200cm til bunn skilt 206			Eksisterende skiltstolpe fjernes, og ny stolpe 89mm etableres. Ny plate 362.70 plate monteres over eksisterende plater.
⑤ ⑥ ⑧ ⑬ ⑭ ⑮ ⑯ ⑰ ⑱ ⑲ ⑳ ㉑ ㉒ ㉓ ㉔ ㉕ ㉖ ㉗ ㉘ ㉙ ㉚ ㉛ ㉜ ㉝ ㉞ ㉟ ㊱ ㊲ ㊳ ㊴ ㊵ ㊶ ㊷ ㊸ ㊹ ㊺ ㊻ ㊼ ㊽ ㊾ ㊿ ① ② ③ ④		362.70	MS	1	44	200cm			Nye plater, stolper og godkjente fundamenter.
⑨ ⑩ ⑪ ⑫		362.70	MS	Innvendig LED-belyst	4	200cm			Monteres med horisontal-avstand på 1,0m fra asfaltkant
⑤⑨		362.70							Ingen endring
⑥⑩		362.70							362.70 plate roteres 180 grader. Eksisterende 364.70 plate fjernes.
⑥①	<del></del>	364.70							364.70 plate fjernes.

Skilt og oppsett					
Ny skiltposisjon					
Eks. skiltposisjon					
Eks. skilt					
Eks. skilt fjernes	<del></del>				
Revisjon	Revisjonen gjelder	Utlarb	Kontr	Godkjent	Rev. dato
 Ev. 39 Knarvik nord - Eikangervåg nord		Tegningsdato	13.12.2015		
		Bestiller	Remy Furevik		
		Produsert for	Region vest		
		Produsert av	PoF Bergen		
Endring av fartsgrense		PROF-nummer			
		Arkivnummer			
Ny særskilt fartsgrense 70 km/t		Byggeværksnummer			
		Målestokk A1	1:3000 (i A1)		
Utarbeidet av	Kontrollert av	Godkjent av	Konsulentarkiv	Tegningsnummer/ revisjonsbokstav	L007
Remy Furevik					