

214-126innm

-00 FF  
 -01 000000000000 DDDDDDDDDDD VVVVVVVVVVV KKKKKKKKKKK 00000000000  
 -02 SSSSSSSSSS KKKKKKKK NNNNNNNN TTTTTTTT TTTTTTTT II.III Bk MMMMMMMM  
 -03 TTTTTTTTTT KKKKKKKK HHH.HHHH VVV.VVVV AAAA.AAA SS.SSS Bk MMMMMMMM  
 -04 TTTTTTTTTT KKKKKKKK HHH.HHHH DDDD.DDD AAAA.AAA SS.SSS Bk MMMMMMMM  
 -05 PPPPPPPPPP KKKKKKKK XXXXXXXX.XXX YYYYYYY.YYY ZZZZ.ZZZ Bk MMMMMMMM  
 -06 PPPPPPPPPP KKKKKKKK PPPPPPPP.PPP AAAAAAA.AAA ZZZZ.ZZZ Bk MMMMMMMM  
 -07 PPPPPPPPPP KKKKKKKK dXXXXXXXX.XXX dYYYYYY.YYY dZZZ.ZZZ Bk MMMMMMMM  
 -08 Epi E1 E2 E3 E4  
 -09\_Pi Sammenheng FF MMMMMMMM  
 -00 Leica Geosystems AG  
 -00 Instrument: CS15 Måledato: 05.12.2016  
 -00 Målejobb: 214-126innm Operatør: er  
 -00 Jobbeskrivelse:

05 M-Ref 0154	6718218.805	296622.928	65.364	0.000
05 01bf	6723381.751	302636.339	50.478	0.012
05 02bf	6723381.674	302635.208	50.426	0.012
05 03bf	6723382.769	302634.068	50.452	0.022
05 04bf	6723389.391	302633.169	50.971	0.026
05 05mum	6723394.619	302636.126	51.640	0.012
05 06mum	6723391.423	302634.318	51.133	0.034
05 01k	6723381.742	302636.350	50.486	0.015
05 02k	6723381.680	302635.212	50.416	0.013
05 03k	6723382.782	302634.084	50.446	0.016
05 04k	6723389.399	302633.248	50.910	0.022
05 08b	6723400.543	302638.982	52.547	0.014

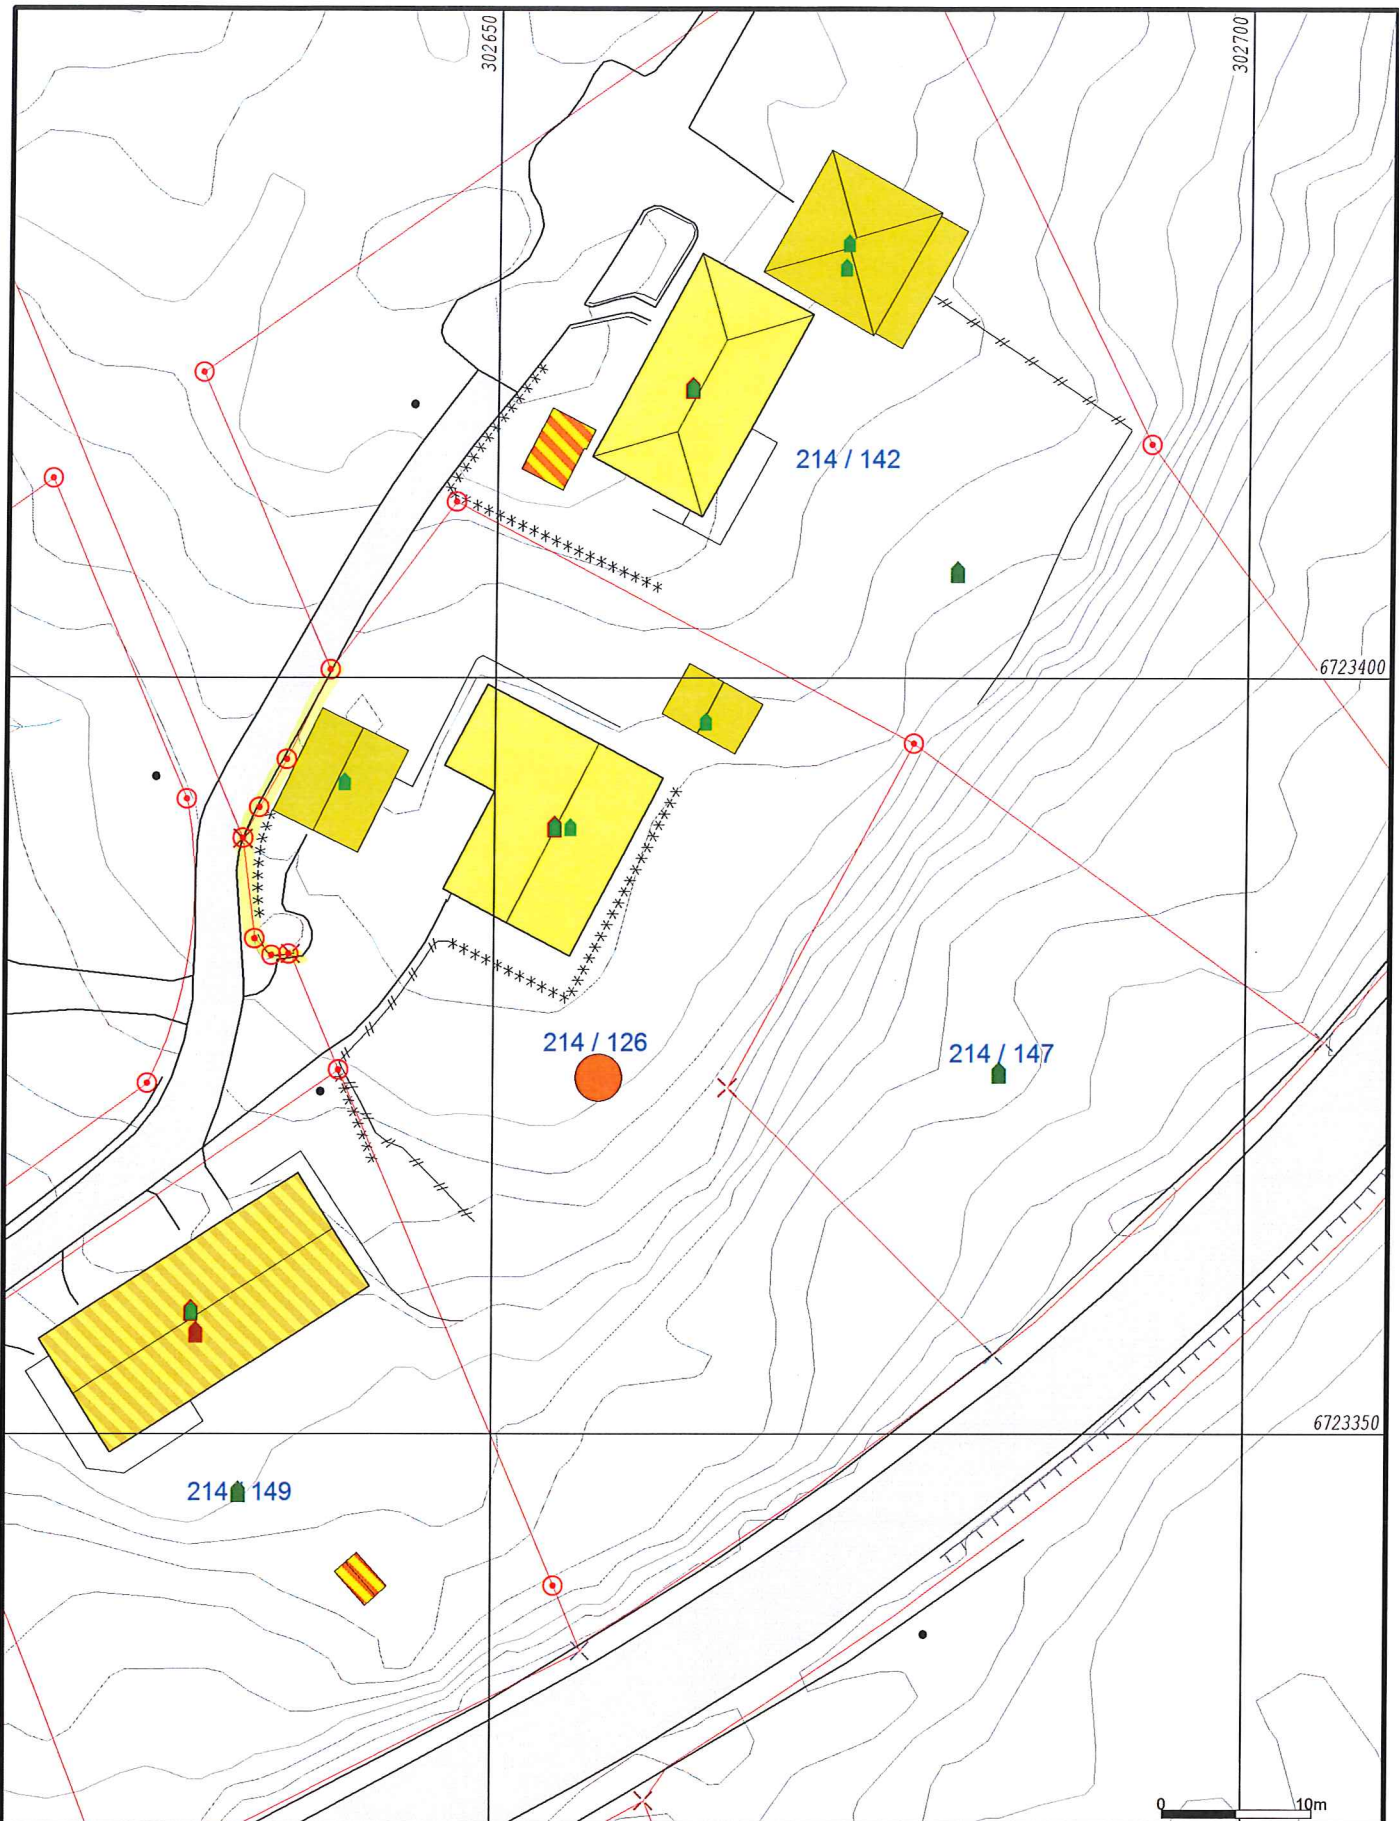
Midla koordinatar

01 bst	6723381,747	302636,345
02 BST	6723381,677	302635,210
03 BST	6723392,776	302634,076
04 BST	6723389,395	302633,170

KNARVIK 05.12.2016

Lindås kommune Geodata avd.

  
 Einar Rydland  

- Målte Grenser
- Registrerte Grenser
- Udefinert grenser
- Terrengmålte grense
- Konstruert grensepunkt
- Bolig
- Bustad m/leilighet
- Våningshus
- Storre bustader
- Hytte/feriehuis
- Garasje/uthus
- Industri/lager
- Andre bygg

Beliggenhet og høyder må oppfattes som orienterende.



*Em Rydland*

Dato: 2016.12.05  
Sign: lie

Lindås kommune  
Geodata avdeling

Gnr 214 bnr 126

**Lindås kommune**



Målestokk  
1:500

0 10m