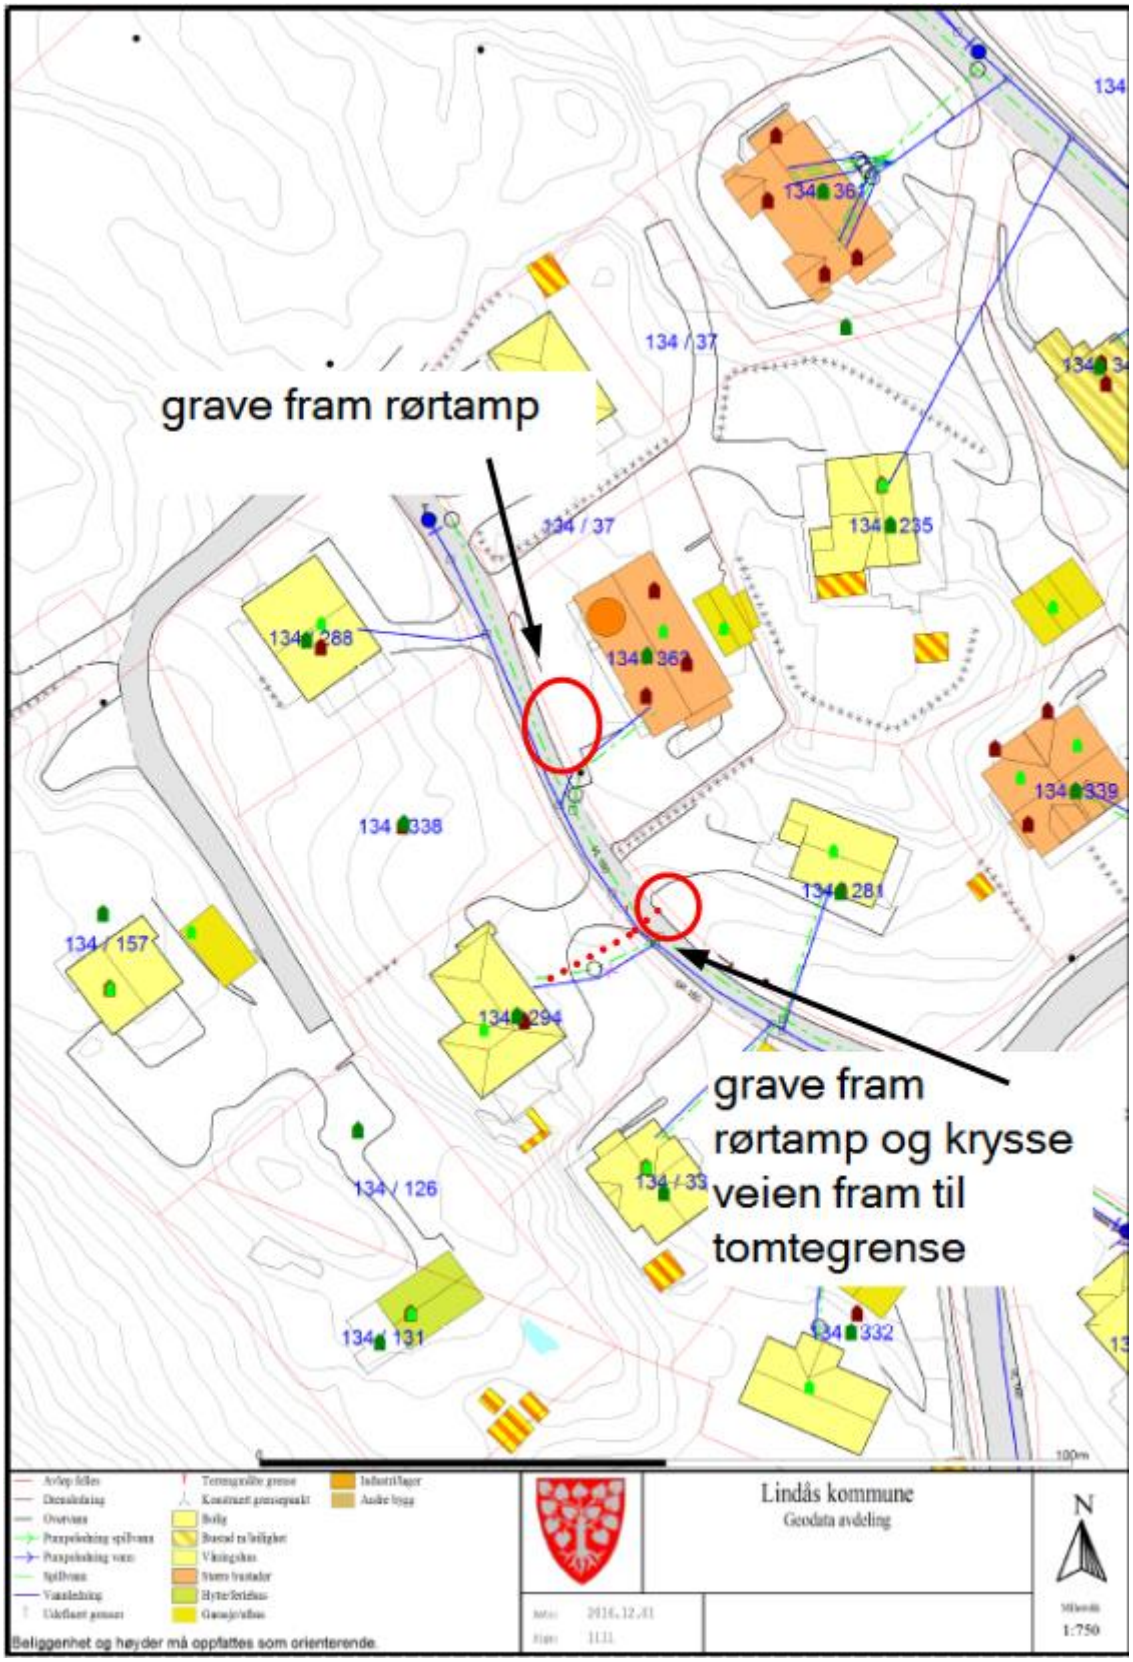
grave fram rørtamp
grave fram rørtamp og krysse veien fram til tomtegrense
134 / 37
134 / 157
134 / 126
134 / 33
134 / 131
134 / 235
134 / 281
134 / 294
134 / 332
134 / 338
134 / 339
134 / 361
134 / 362
Lindås kommune
Geodata avdeling
N
1:750
Beliggenhet og høyder må oppfattes som orienterende.