

Søknad om ferdigattest

Pbl § 21-10, SAK10 §§ 8-1 og 8-2

Søknaden gjelder							
Eiendom/ byggsted	Gnr.	Bnr.	Festenr.	Seksjonsnr.	Bygningsnr.	Bolignr.	Kommune
	106 08				Postnr.	Poststed	
Adresse				Postnr.			
Fonnebostegen 347				5955 Lindsås			

Ferdigattest	
Tilfredsstillert tiltaket kravene til ferdigattest?	<input checked="" type="checkbox"/> Ja <input type="checkbox"/> Nei Hvis nei, fyll ut informasjonen nedenfor.
Det gjenstår følgende arbeider av mindre vesentlig betydning som vil bli utført innen 14 dager:	Dato
Type arbeider	
Bekreftelse på at disse arbeidene er utført vil være kommunen i hende innen:	Dato

Oppdatert dokumentasjon	
Er det foretatt ikke søknadspåtliggende endringer/justeringer i forhold til tillatelsen?	
<input checked="" type="checkbox"/> Ja <input type="checkbox"/> Nei	Hvis ja, vedlegg oppdatert situasjonsplan, tegninger eller dokumentasjon som viser hva som er utført.

Sluttrapport for avfall		
Sluttrapport av	Dato	vedlegges søknaden
Ansvarlig søker forplikter seg til å påse at sluttrapporten blir ajourført og oppbevart.		Vedlegg nr. K -


Varmesystem				
Energiforsyning			Varmefordeling	
<input checked="" type="checkbox"/> Elektrisitet	<input type="checkbox"/> Sol	<input type="checkbox"/> Vannbåren gulvvarme	<input type="checkbox"/> Luftoppvarming	Ikke relevant
<input type="checkbox"/> Biobrensel	<input type="checkbox"/> Gass	<input type="checkbox"/> Vannbåren radioator	<input type="checkbox"/> Kamin/ovn/peis	
<input type="checkbox"/> Varmepumpe - luft	<input type="checkbox"/> Olje/parafin	<input checked="" type="checkbox"/> Elektriske varmekabler	<input type="checkbox"/> Annet	
<input type="checkbox"/> Varmepumpe - berg/sjø	<input type="checkbox"/> Annet	<input type="checkbox"/> Elektriske panelovner		
<input type="checkbox"/> Fjernvarme/spillvarme				

Erklæring	
<input type="checkbox"/>	Det bekreftes at tilstrekkelig dokumentasjon som grunnlag for driftsfasen er overlevert byggverkets eier


Vedlegg			
Beskrivelse av vedlegg	Gruppe	Nr. fra - til	Ikke relevant
Situasjonsplan, avkjøringsplan	D	-	<input checked="" type="checkbox"/>
Tegninger, plan, snitt, fasade	E	1 - 2	<input type="checkbox"/>
Redegjørelser/kart	F	-	<input checked="" type="checkbox"/>
Gjennomføringsplan	G	-	<input checked="" type="checkbox"/>
Sluttrapport for avfallsplan og miljøsaneringsbeskrivelse	K	-	<input checked="" type="checkbox"/>
Boligspesifikasjon i matrikkelen	H	-	<input checked="" type="checkbox"/>
Uttalelser fra andre offentlige myndigheter	I	-	<input checked="" type="checkbox"/>
Andre vedlegg	Q	-	<input checked="" type="checkbox"/>

Underskrifter			
Ansvarlig søker for tiltaket (for tiltak etter pbl § 20-1)		Tiltakshaver (bare for tiltak uten ansvarlig søker pbl § 20-2)	
Foretak		Navn	
		SIV MONICA F. MILJETEIG	
Kontaktperson	Telefon	Kontaktperson	Telefon
			48073185
E-post		E-post	
		si-mo-mi@online.no	
Dato	Underskrift	Dato	Underskrift
		02.12.2016	Siv Monica Miljeteig
Gjentas med blokkbokstaver		Gjentas med blokkbokstaver	
		SIV MONICA MILJETEIG	


Vedlegg 1

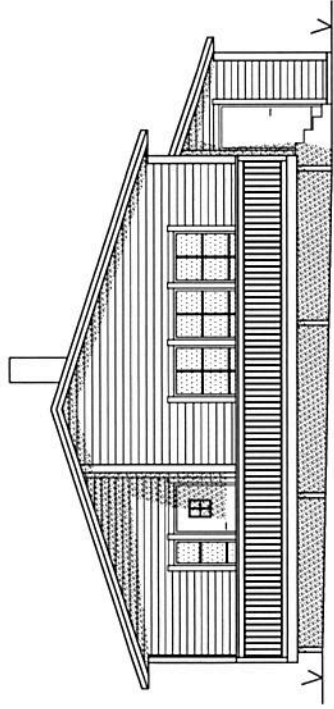


FASADE NORD ØST

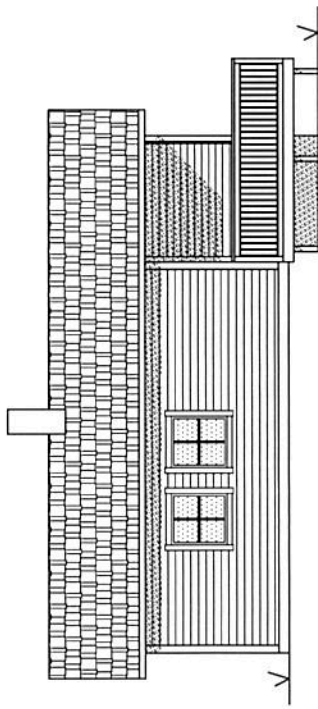

FASADE SØR ØST


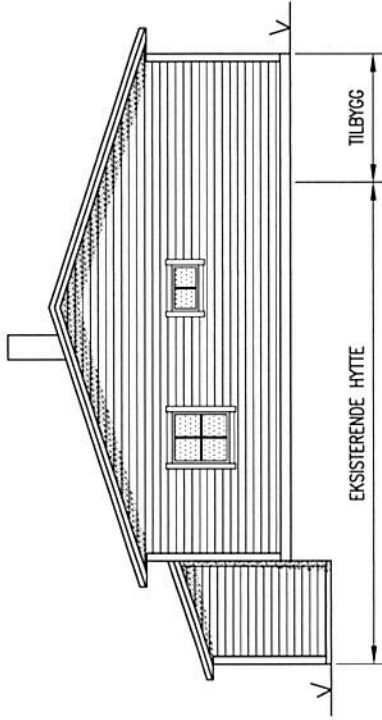


FASADE SØR VEST

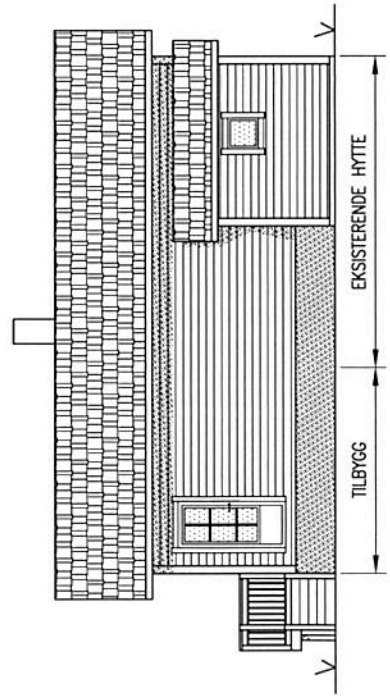


FASADE NORD VEST

DATE/SIGN	NOTE: <ul style="list-style-type: none"> • PART OF DRAWING MAY NOT BE SHOWN IN SCALE • DO NOT TAKE MEASURES ON DRAWING • ONLY RELAY ON GIVE DIMENSIONS 	ACCORDING TO INTERNATIONAL LAWS, THIS DRAWING IS THE PROPERTY OF ARKOCONSULT AS. THE DRAWING CAN NOT BE USED, MADE PUBLIC OR HANDED OVER TO A THIRD PART WITHOUT OUR WRITTEN CONSENT. ANY INFRINGEMENT WILL LEAD TO LEGAL PROCEEDINGS.
DESCRIPTION	SIV MONICA FANEVUST MILJETEIG TILBYGG HYTTE, 106/08	REVISION/DATE:
	FASADER SOM BYGD TEGNING	PROJECT NO.: 2013202
	 ARKOCONSULT AS, Postboks 103, 5291 Volestf. Tel.: 56390003 – Fax.: 56191130 – Mob.: 93241511 Mail: post@arkiconsult.no – Org.nr.: 997089782 MVA	DRAWING NO.: 01713202A05
		SCALE: 1:100 FORMAT: A3
		DRAWN: LAH DATE: 08.11.2013
		CHECKED: DATE:

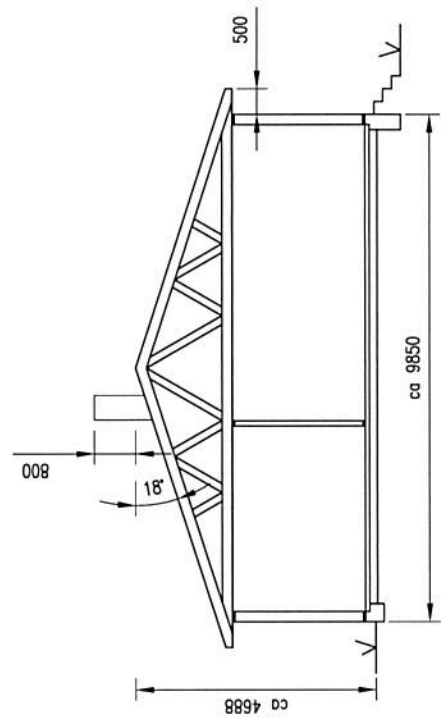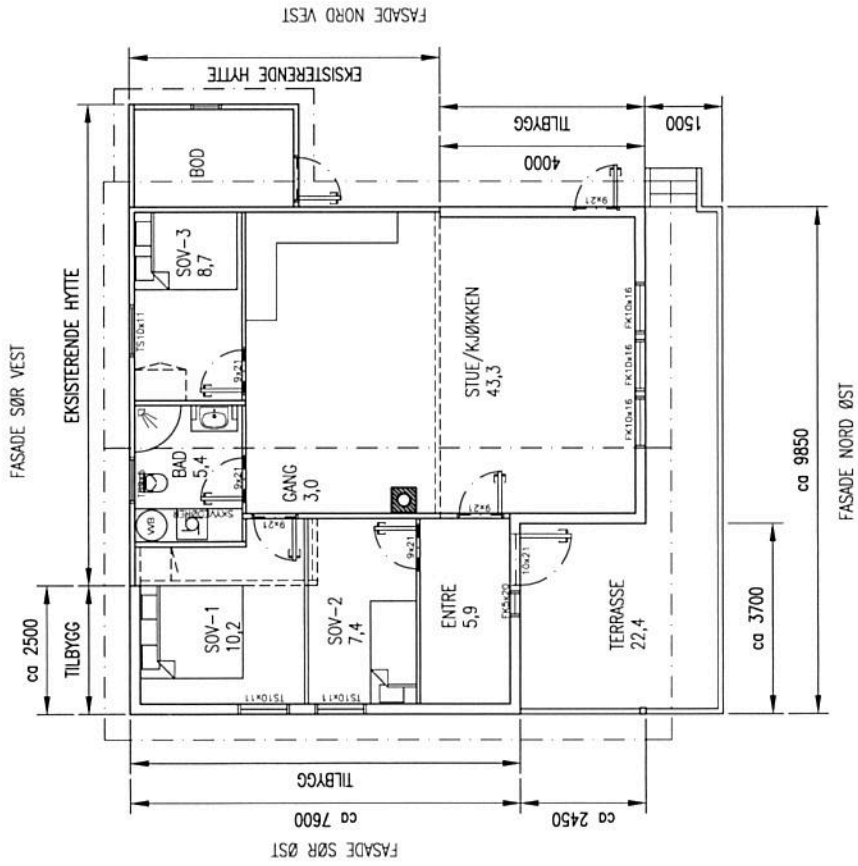

TYPISK SNITT

PLAN

DATE/SIGN	NOTE: * PART OF DRAWING MAY NOT BE SHOWN IN SCALE * DO NOT TAKE MEASURES ON DRAWING * ONLY RELAY ON GIVE DIMENSIONS	ACCORDING TO INTERNATIONAL LAWS, THIS DRAWING IS THE PROPERTY OF ARKOCONSULT AS. THE DRAWING CAN NOT BE USED, MADE PUBLIC OR HANDED OVER TO A THIRD PART WITHOUT OUR WRITTEN CONSENT. ANY INFRINGEMENT WILL LEAD TO LEGAL PROCEEDINGS.
DESCRIPTION	SIV MONICA FANEUBUST MILJETEIG TILBYGG HYTTE, 106/08 PLAN OG SNITT SOM BYGD TEGNING	REVISION/DATE: PROJECT NO.: 2013202 DRAWING NO.: 01713202A04
	 ARKOCONSULT AS, Postboks 103, 5291 Vealest.f. Tel.: 56390003 – Fax.: 56191130 – Mob.: 93241511 Mail: post@arkiconsult.no – Org.nr.: 997089782. MVA	SCALE: 1:100 DRAWN: LAH CHECKED: FORMAT: A3 DATE: 08.11.2013 DATE:

Tomrerarbeid - utført av ByggTeam Vest
El arbeid - utført av MonterService
VVS arbeid - utført av Hjelmas VVS

All dokumentasjon er tilgjengelig
og kan ettersendes hvis behov.

Mvh
Så Monica Nijetog.