
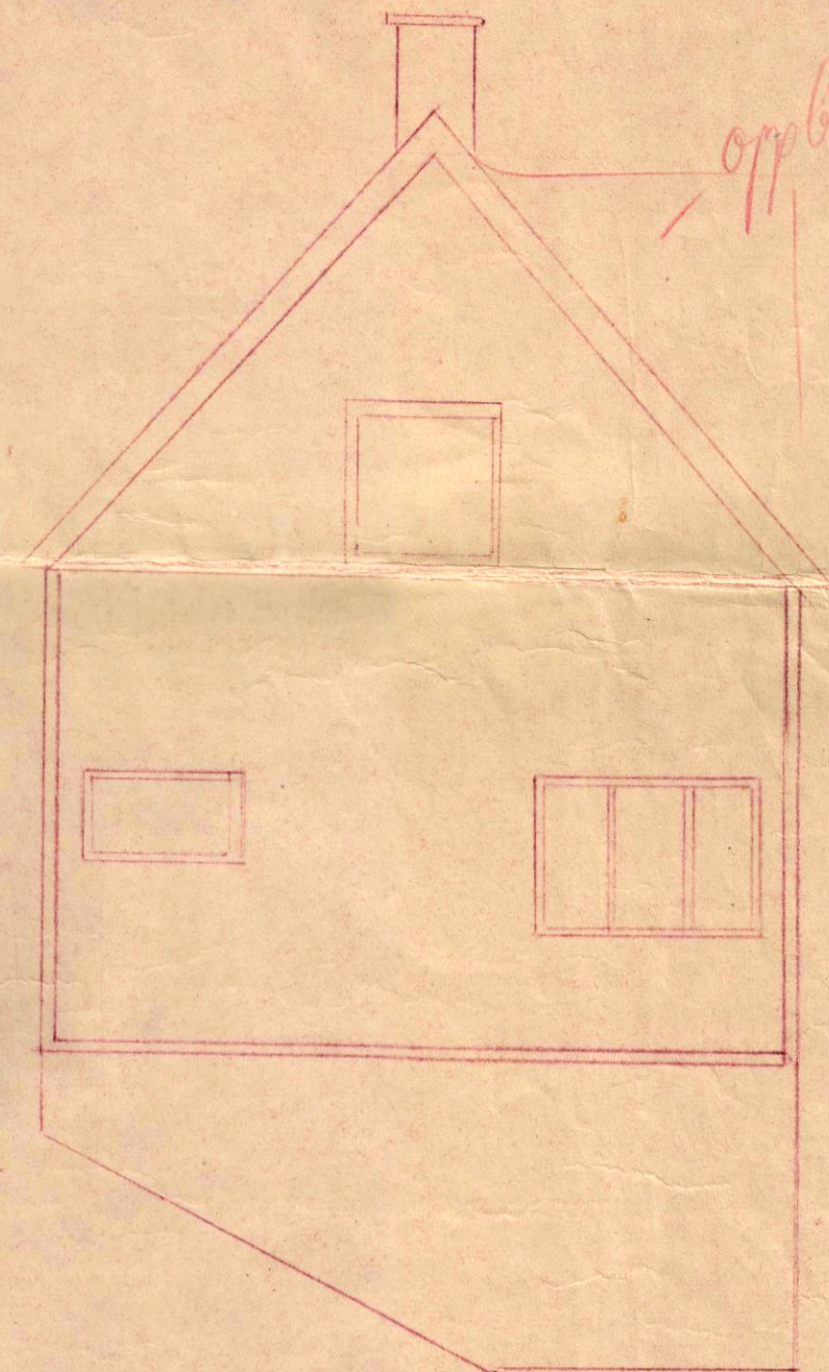
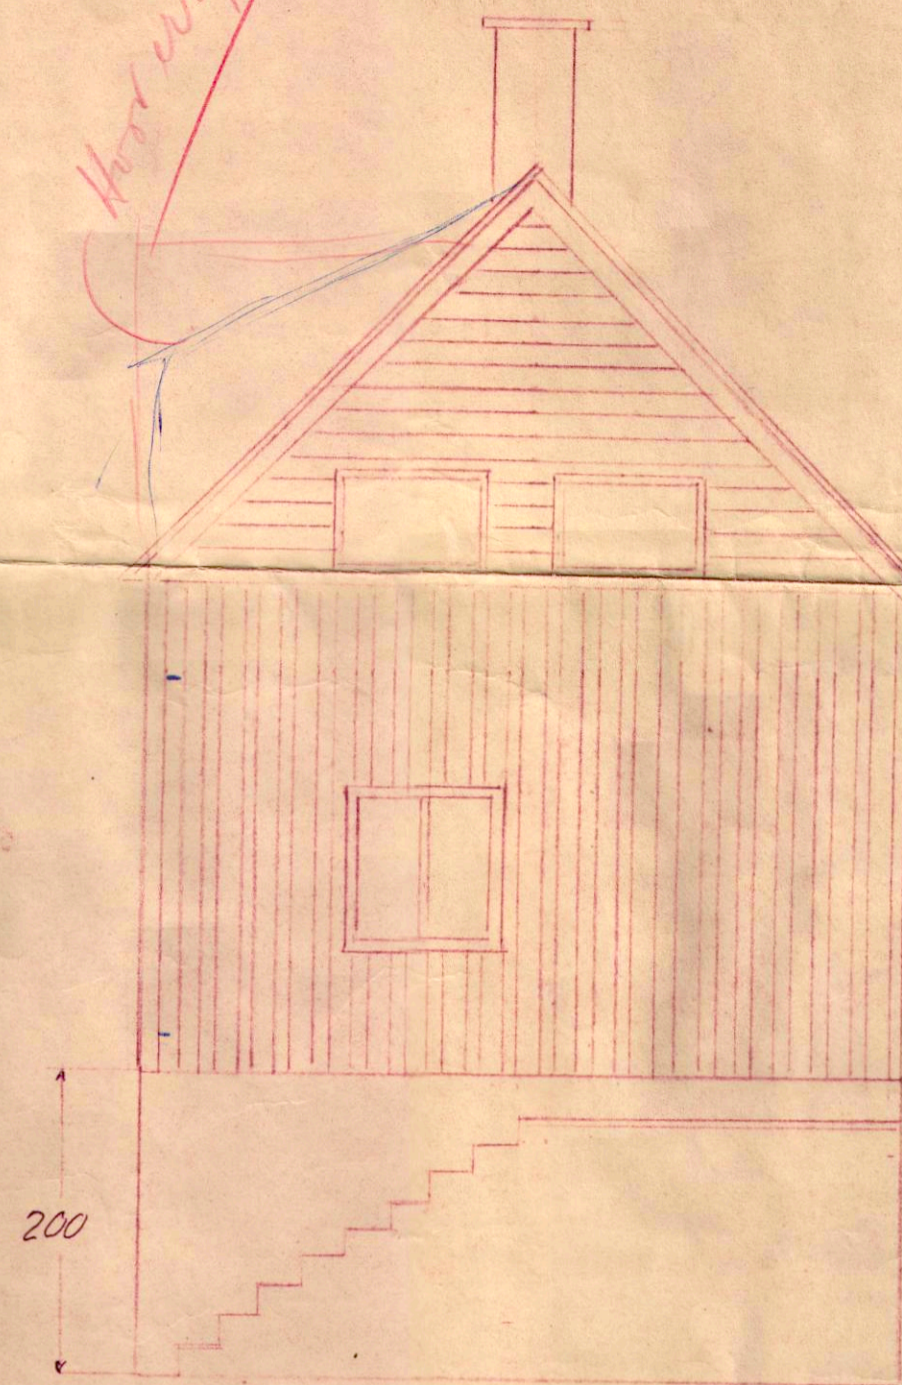
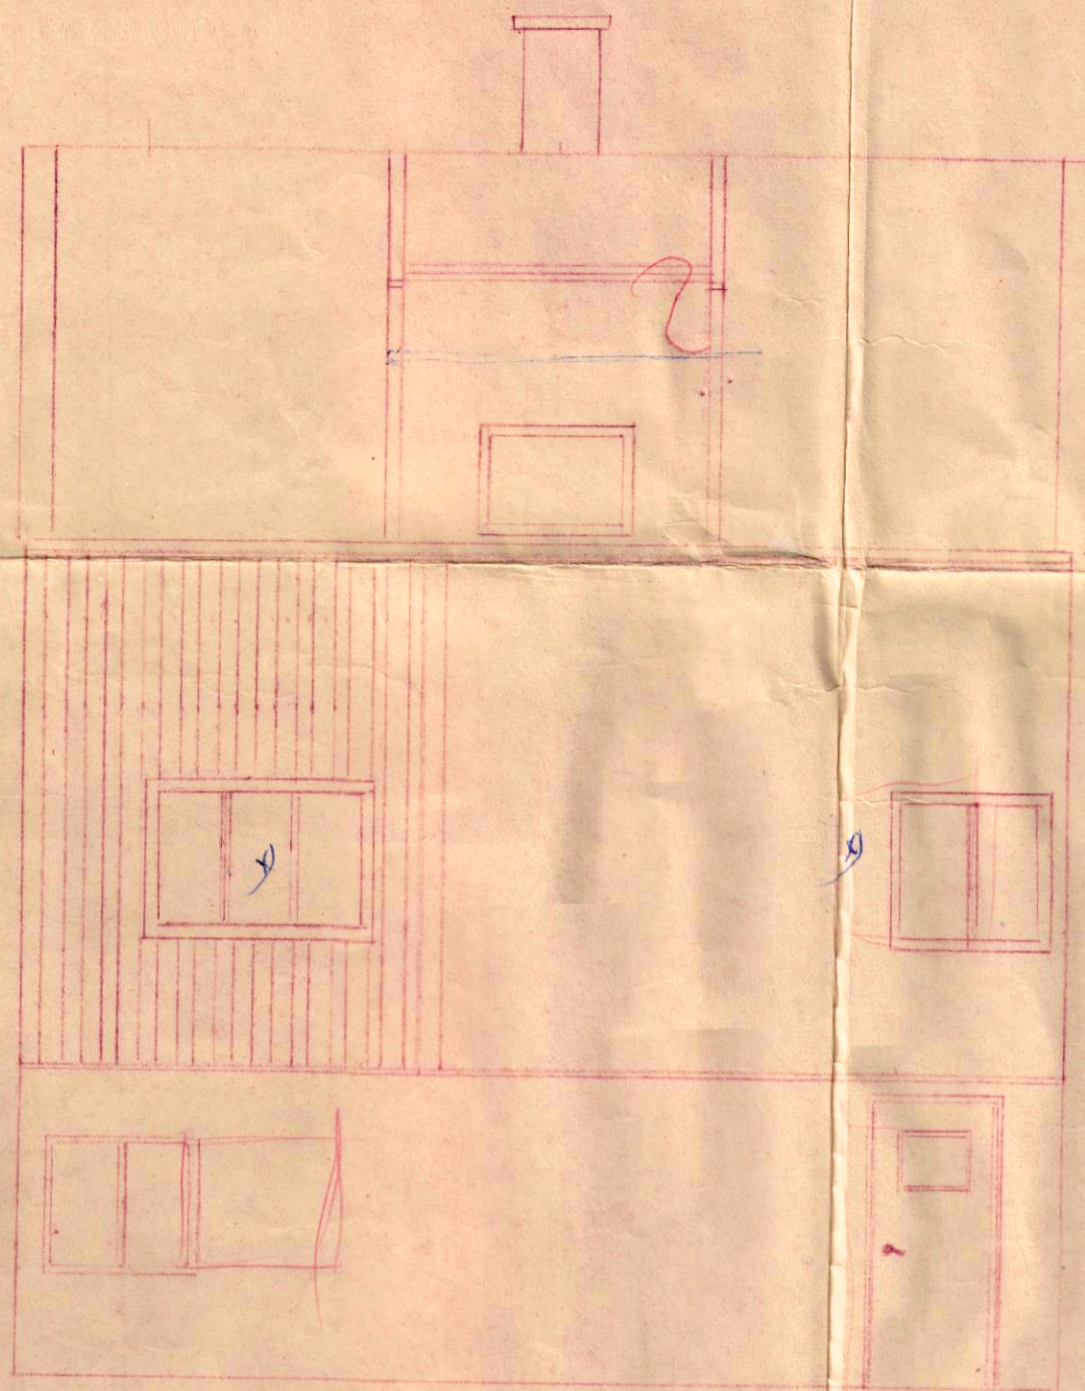


Fasade vest.

Fasade ost

Fasade nord

Fasade syd

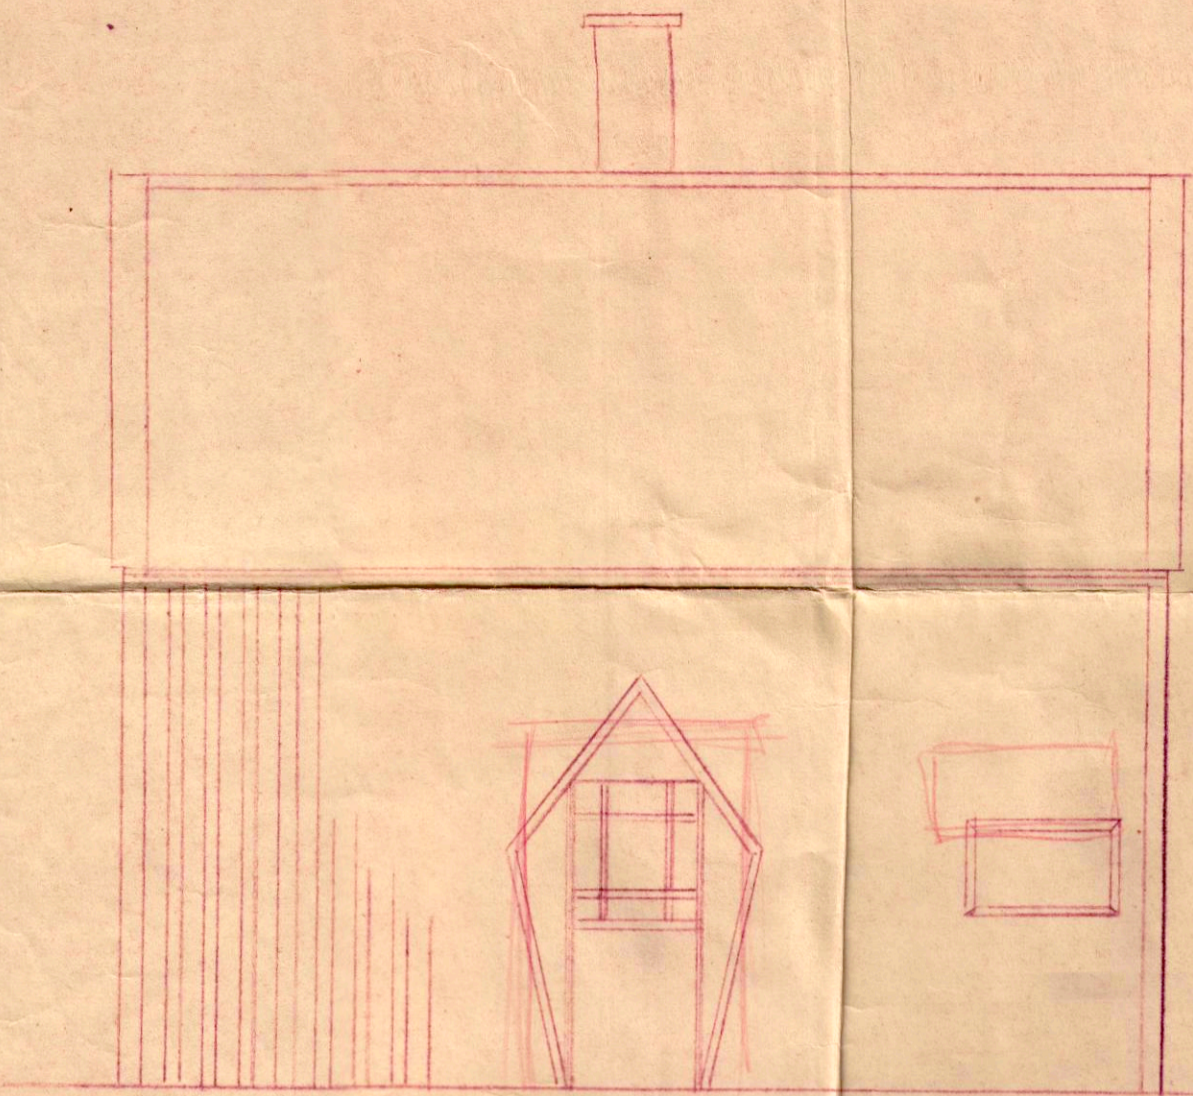


Opplyst

opplyst


I etasje

II etasje

Uthøygd. 1. etg. 2.30,
2. etg. 2.25

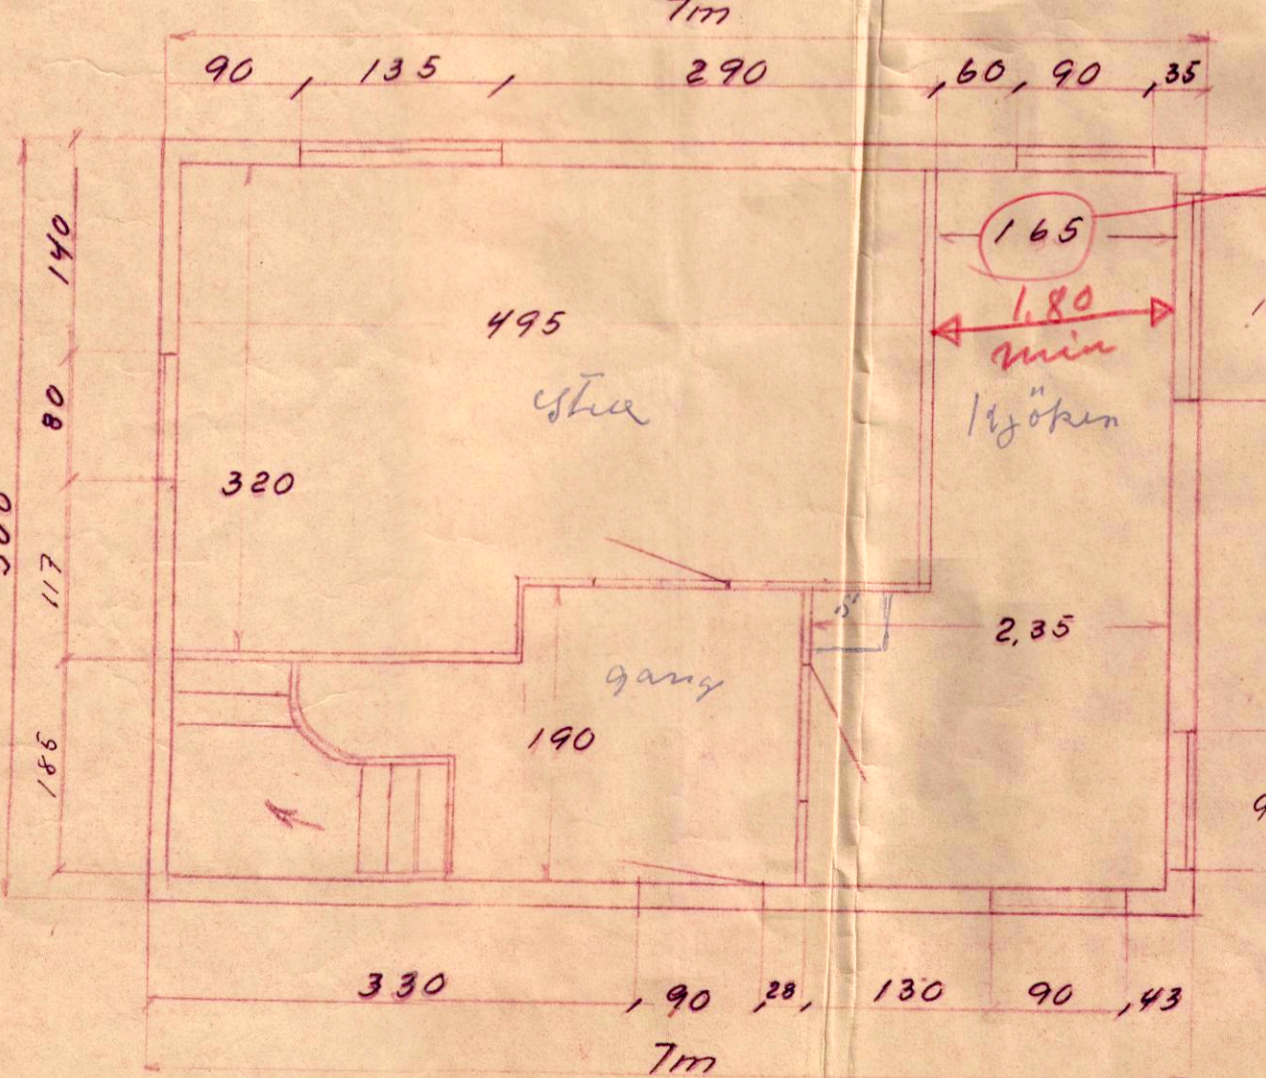

*Dette er forkortet.
min. bredde 1.80.*

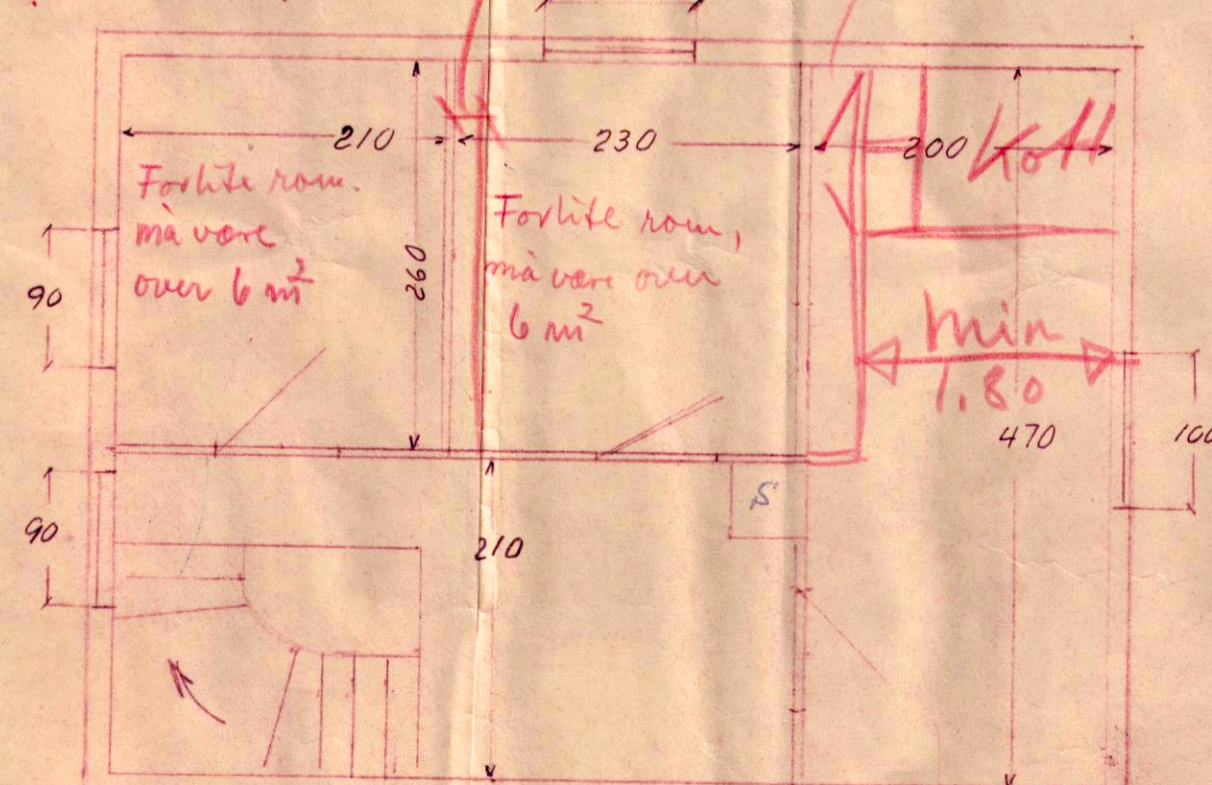

Ikke lysåpning må være minst 1/10 av gulvflaten

*Mangler snitttegning og kjeller plan.
Denne minnise snitt gjennom alle etasjer,
samt fundamentet.*

GODTEKE
LINDAS KOMMUNE
KOMMUNE-
INSPEKTORATET
00150 | 15.9.66
Arkiv nr. _____

Lindås bygningsråd den 23/9 1966

Olav Berge's bolig	Tegn P.T.
	M: 1966
	1:50