





-  Målte Grenser
 -  Registrerte Grenser
 -  Udefinert grense
 -  Terrengmålte grense
 -  Konstruert grensepunkt
 -  Bolig
 -  Bustad m/leilighet
 -  Våningshus
 -  Større bustader
 -  Hytte/feriehus
 -  Garasje/uthus
 -  Industri/lager
 -  Andre bygg
- Beliggenhet og høyder må oppfattes som orienterende.




Lindås kommune
Areal- og miljøavdeling

Dato: 2005.07.25
Sign: alh



Målestokk
1:1000



100m

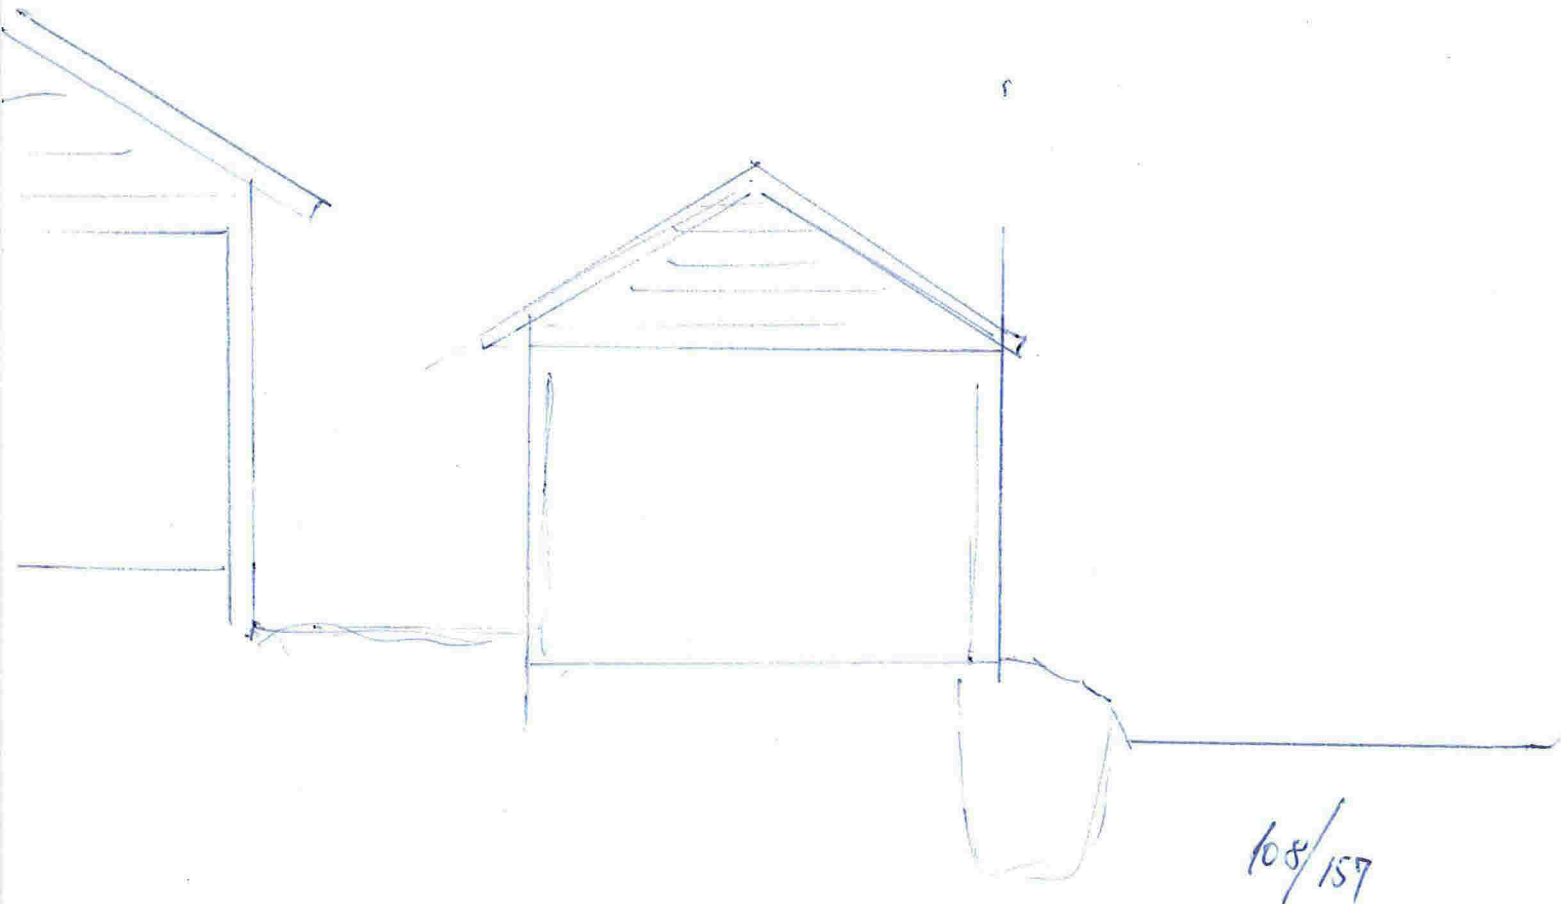









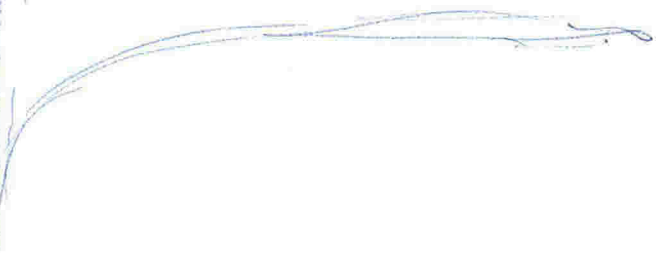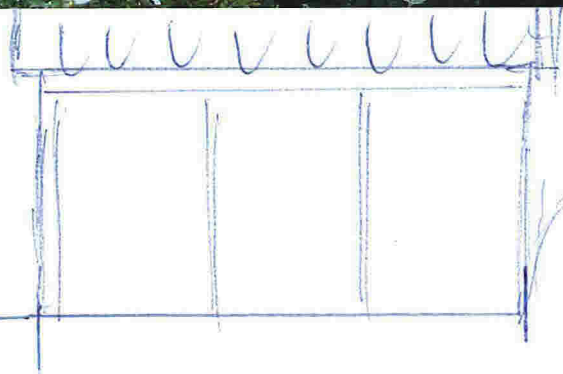


60 60 60 60


veg til buss
Grossjelle 1+3+5+7+9+11

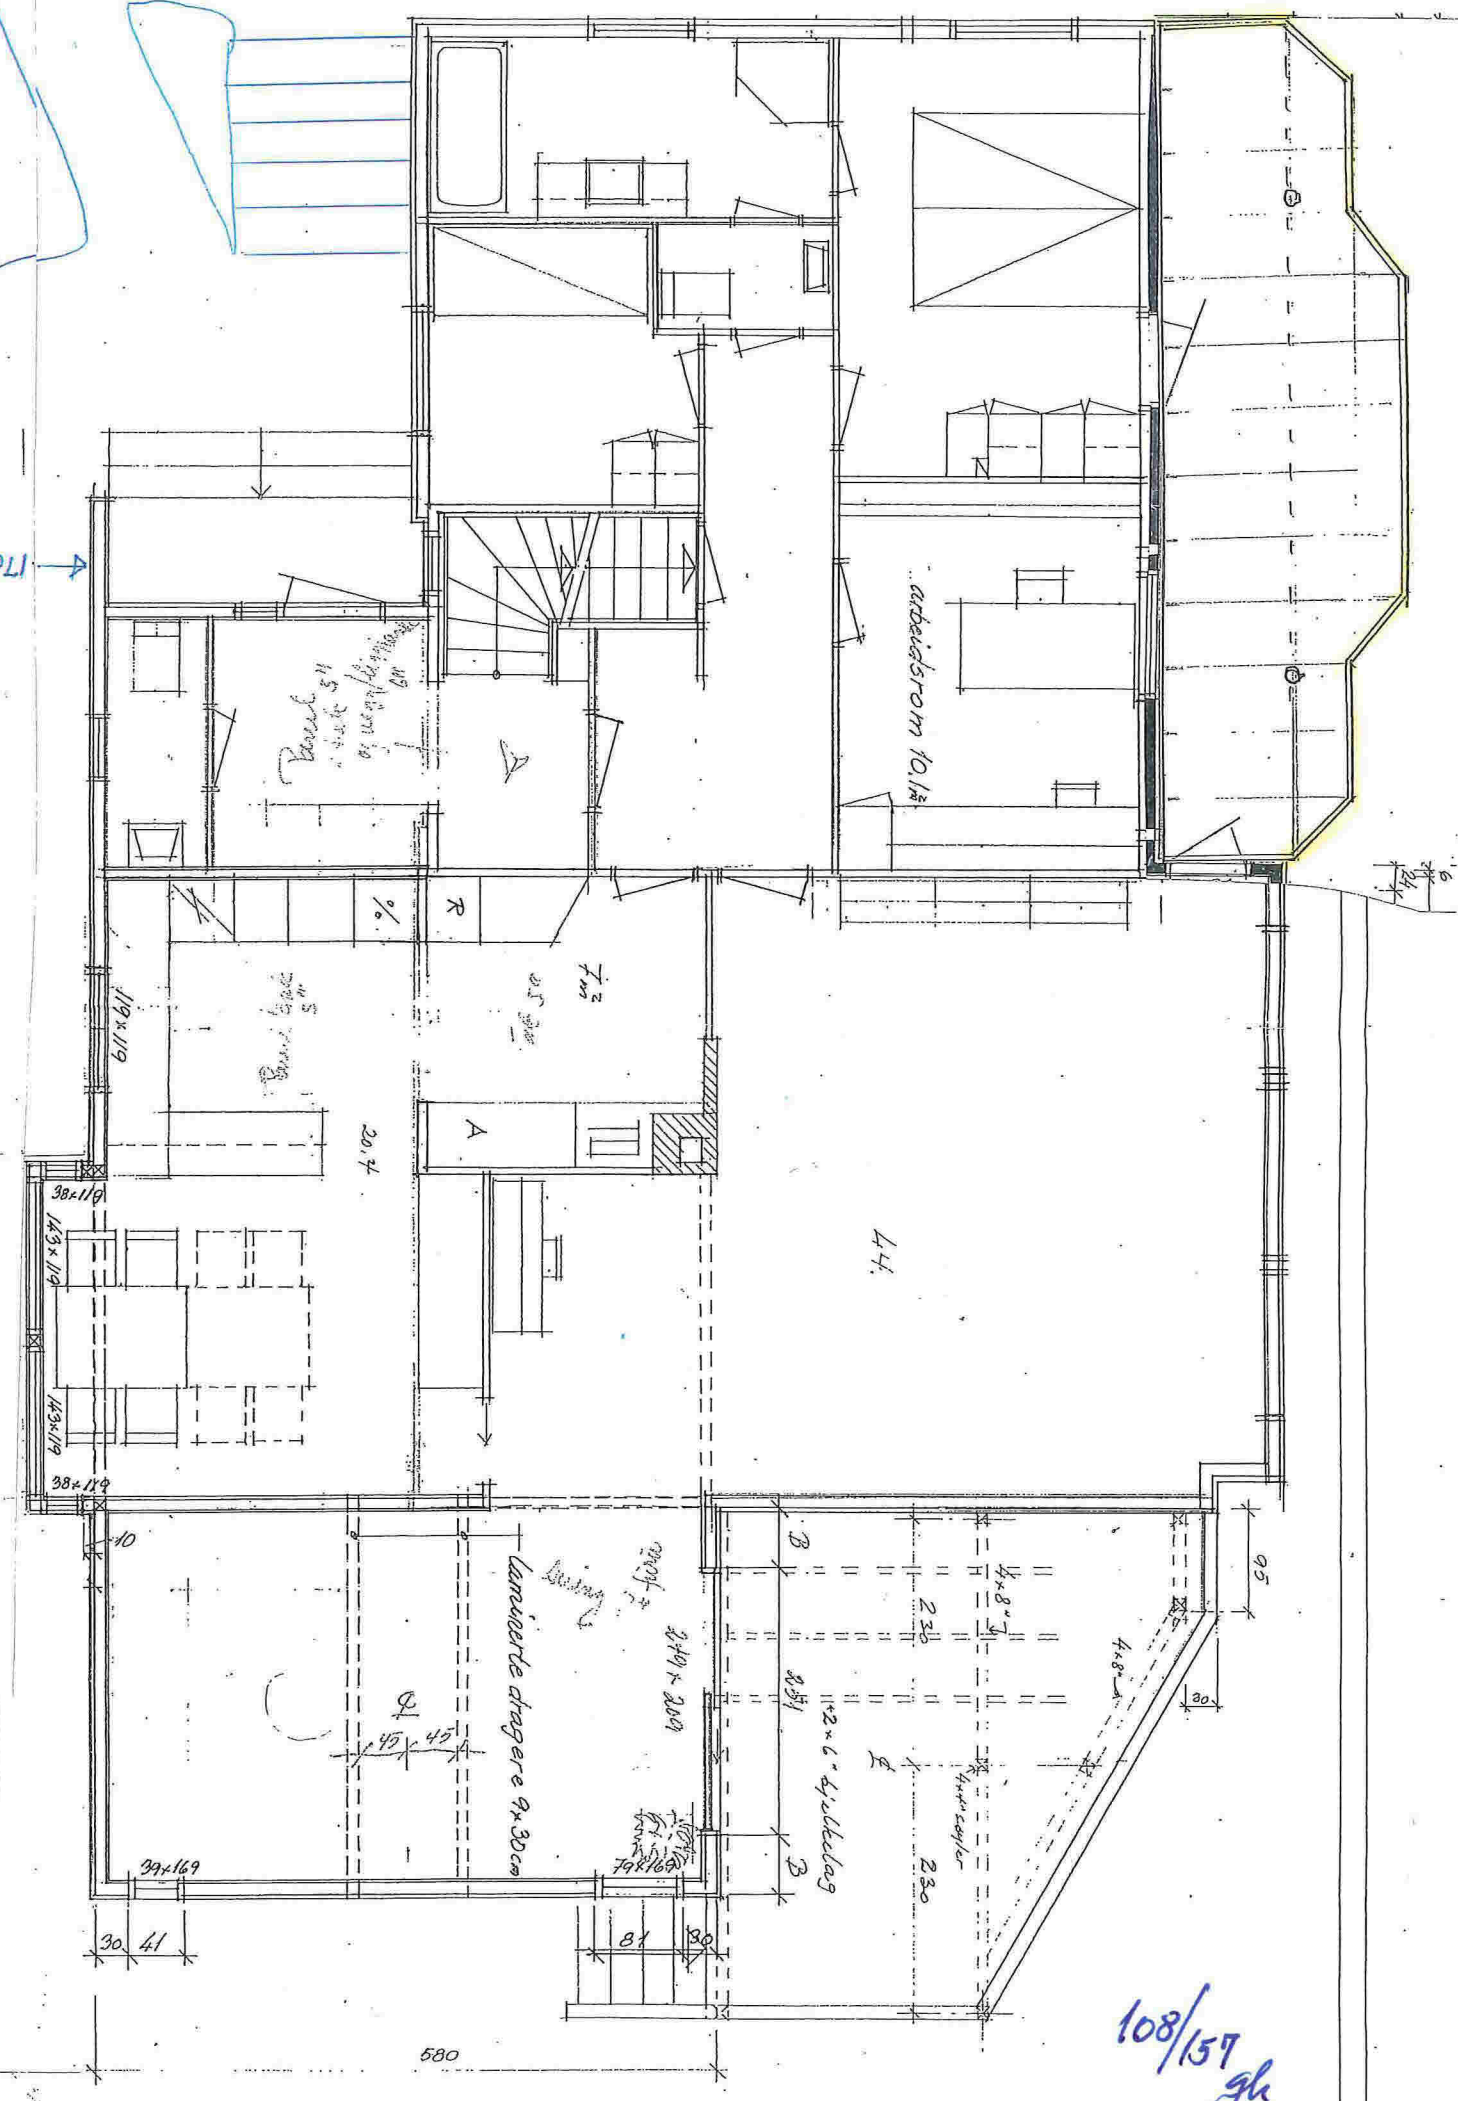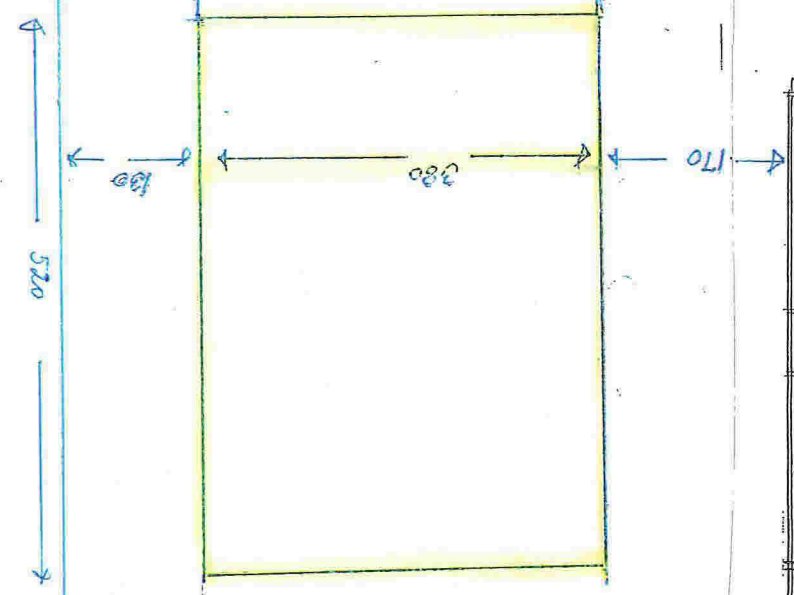


108/157
gl

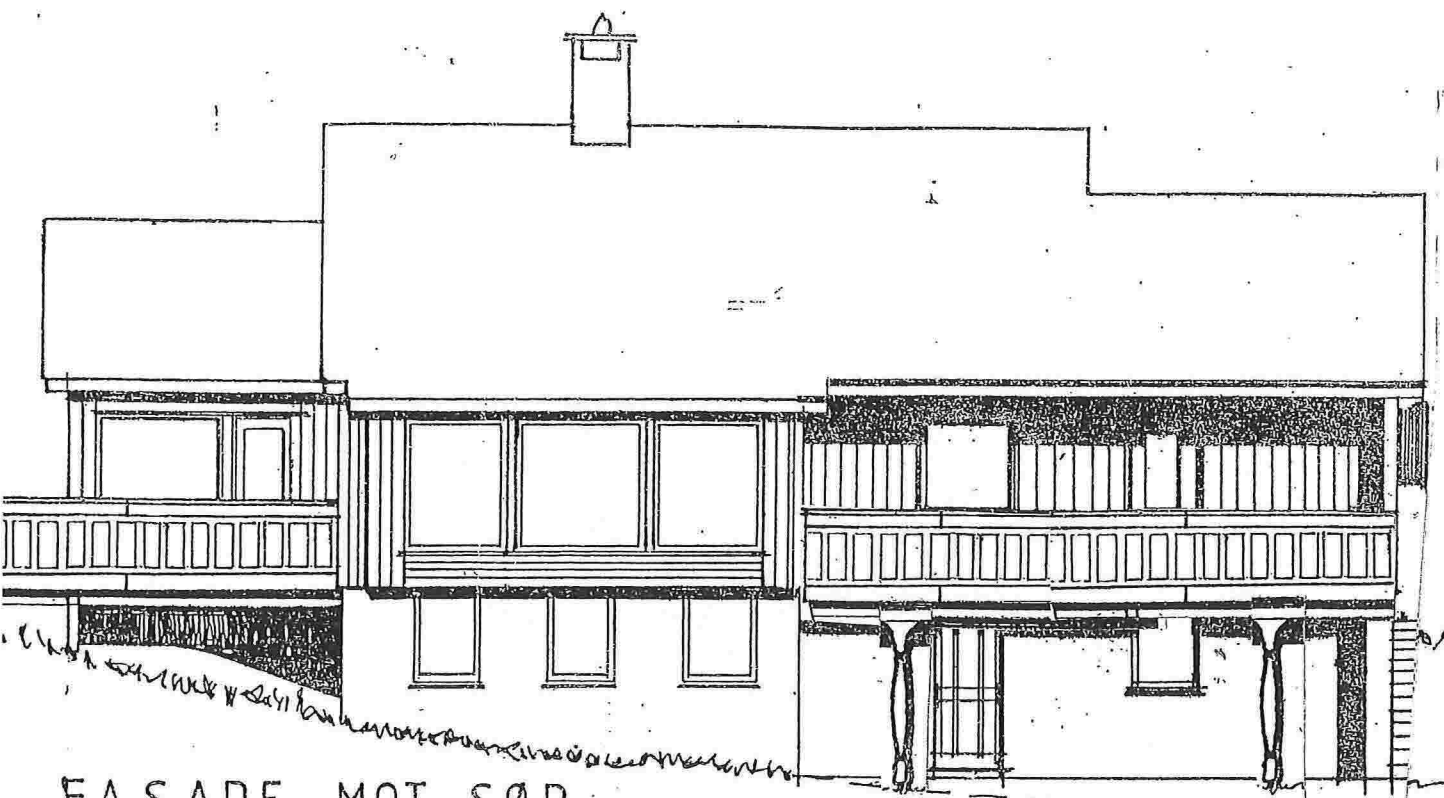


FASADE MOT SØR

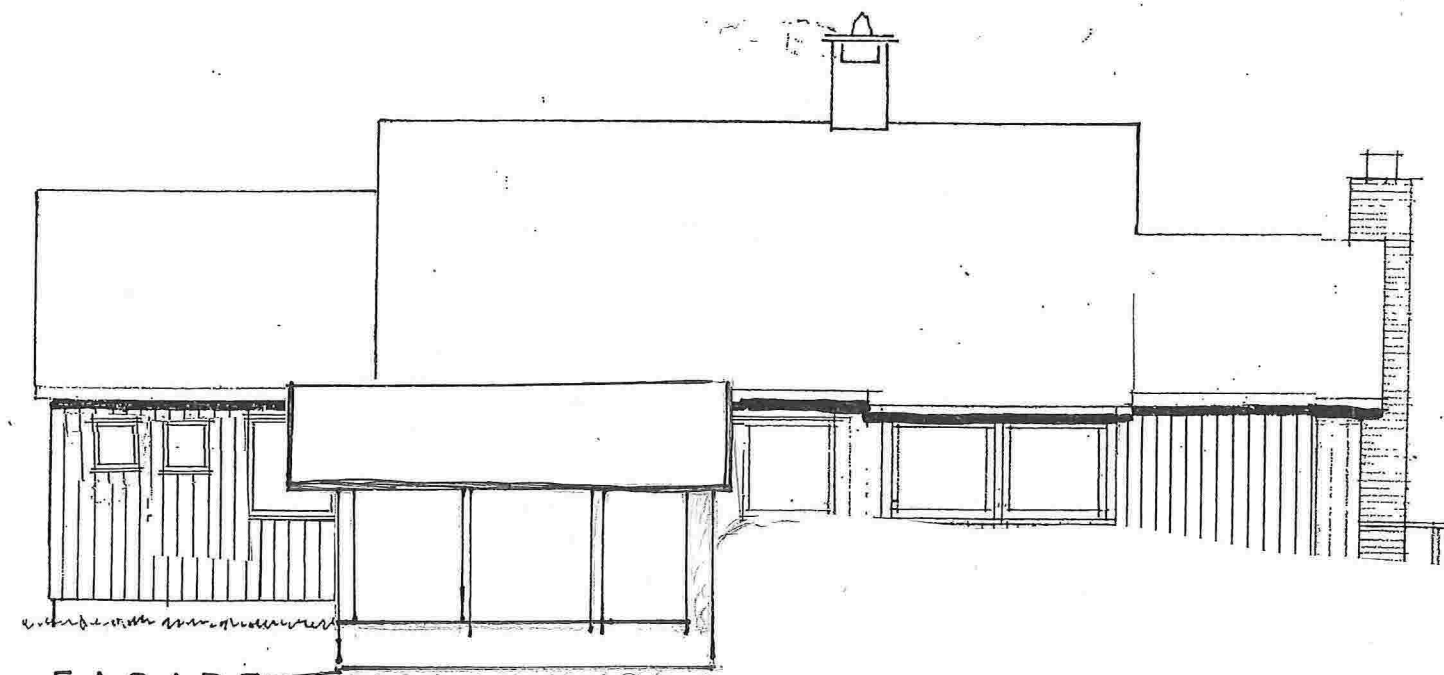

FASADE MOT ØST

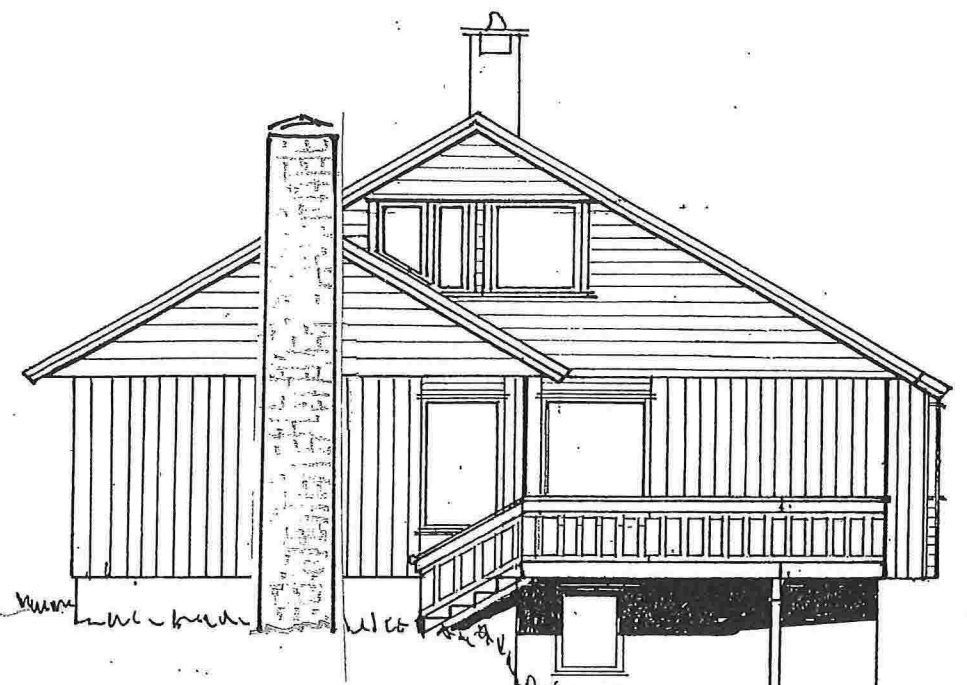


FASADE MOT VEST

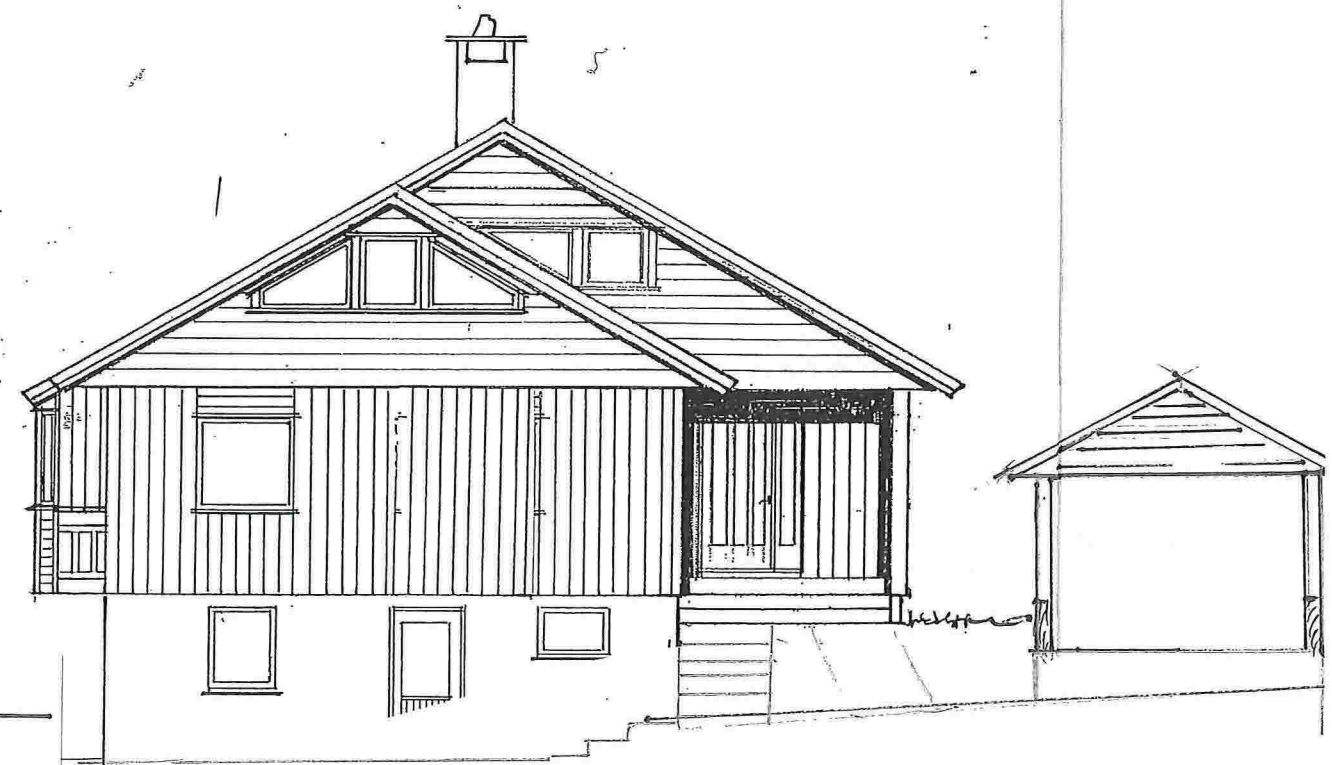


108/157


gh

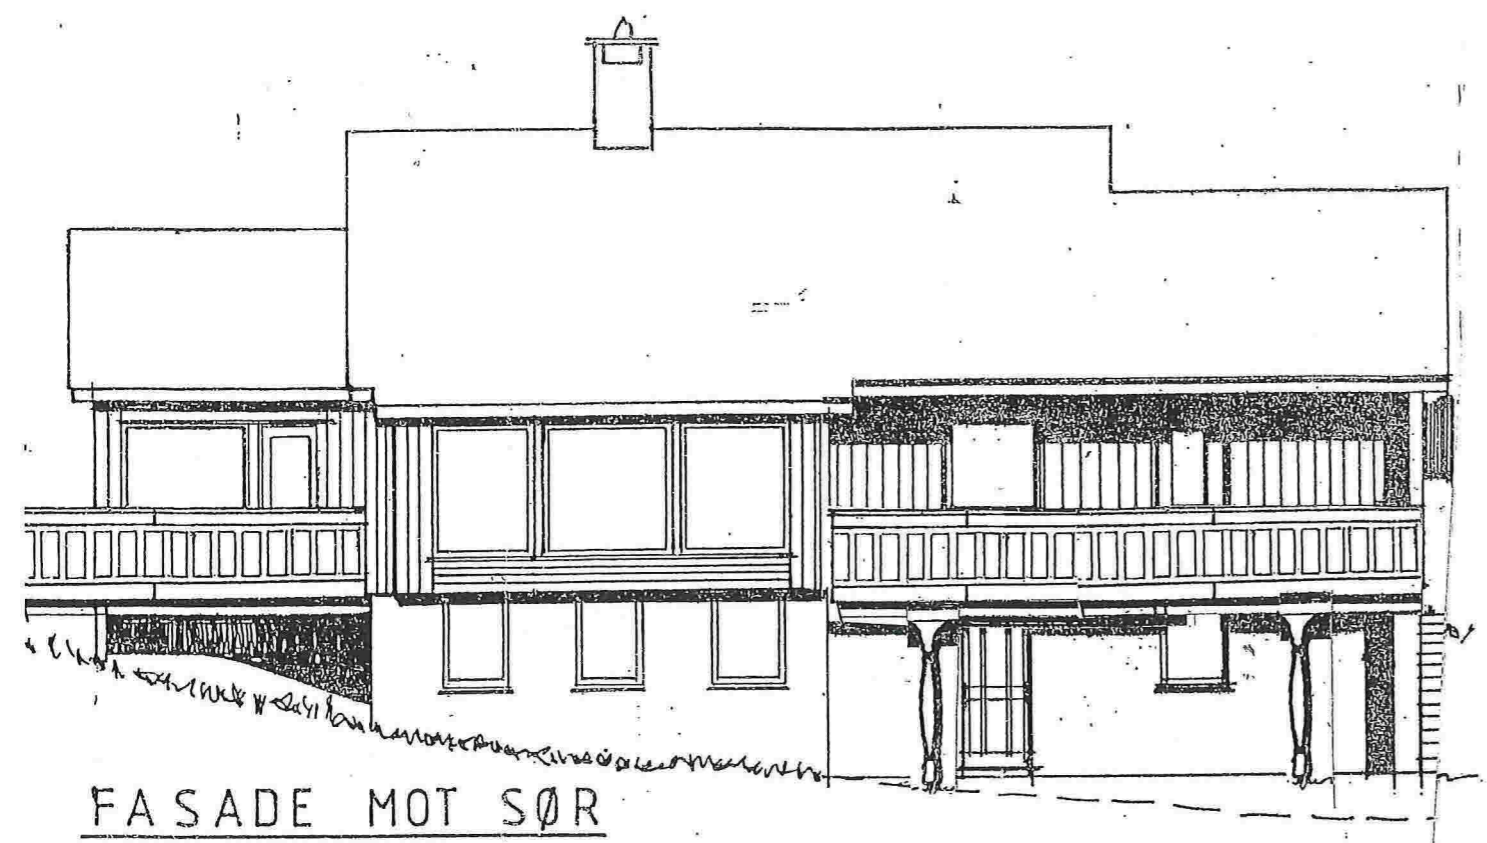


FASADE MOT SØR

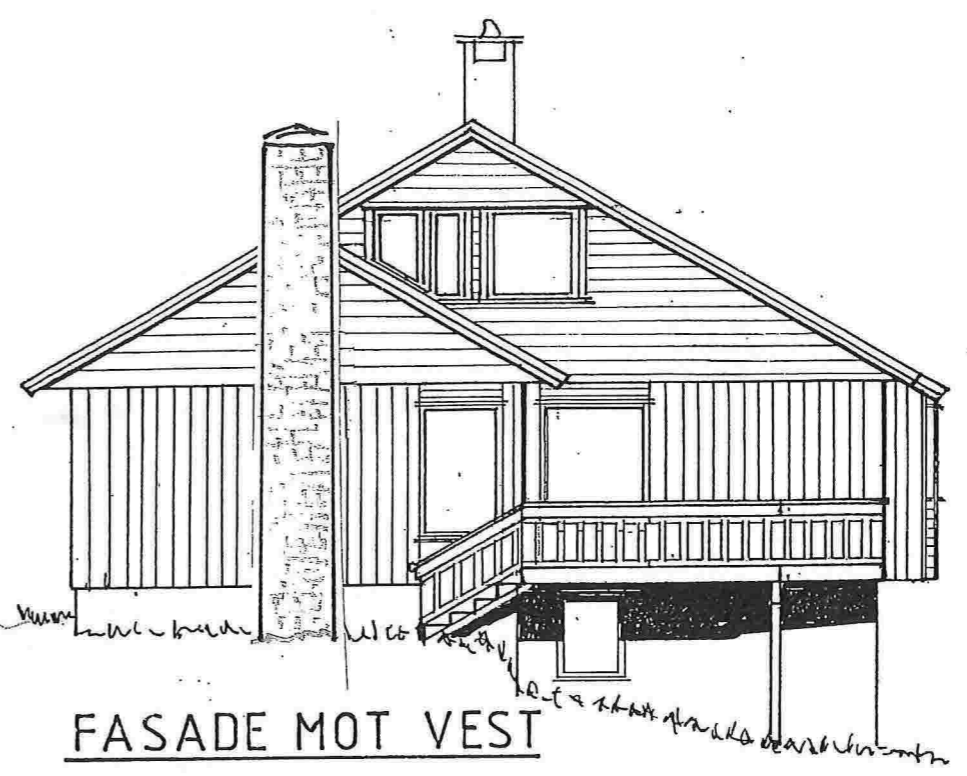


FASADE MOT VEST

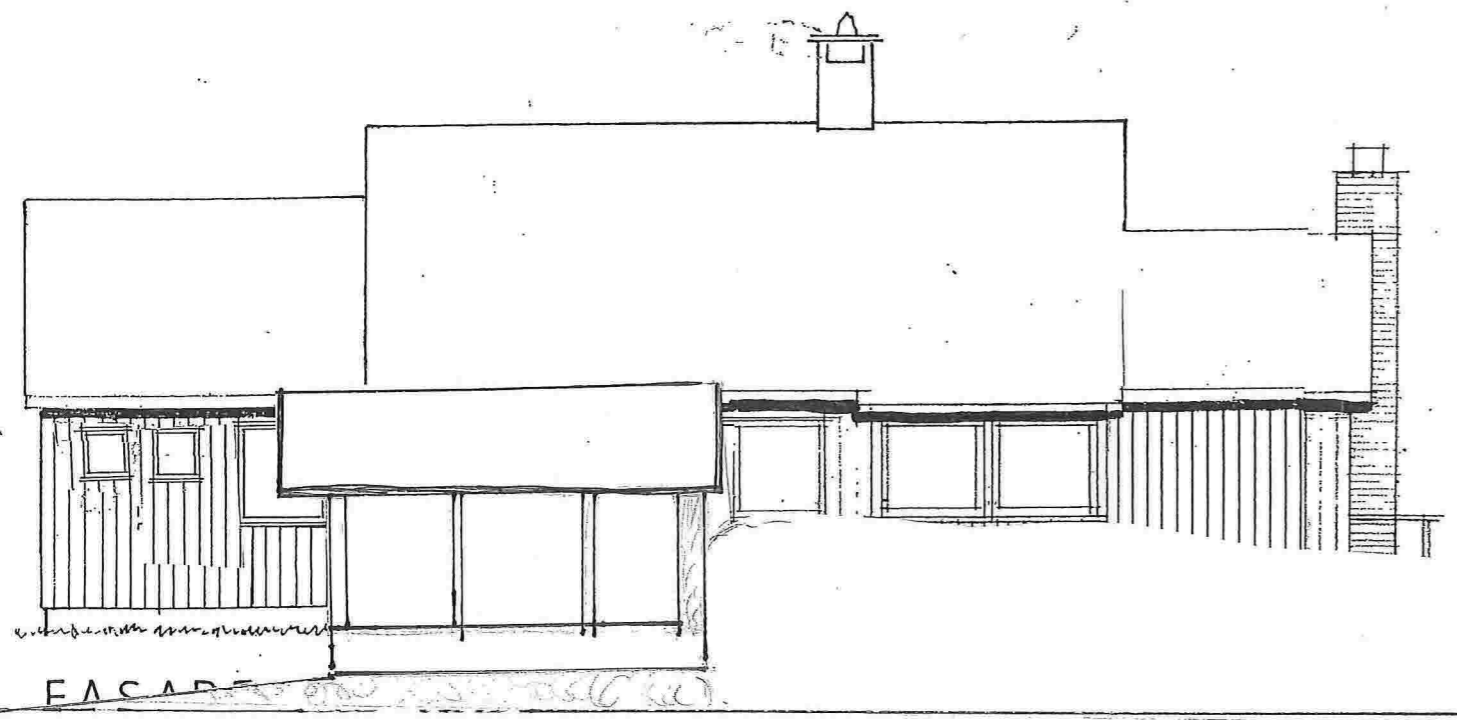

FASADE

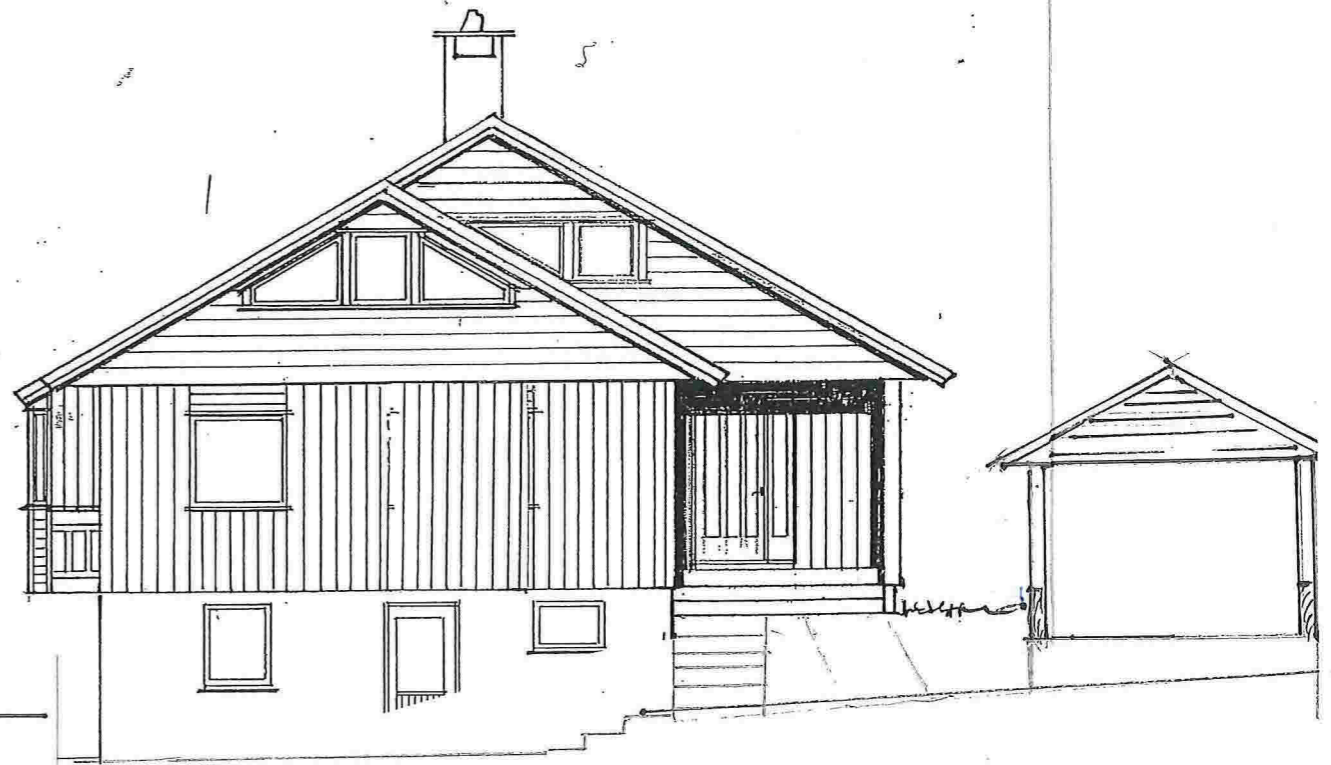

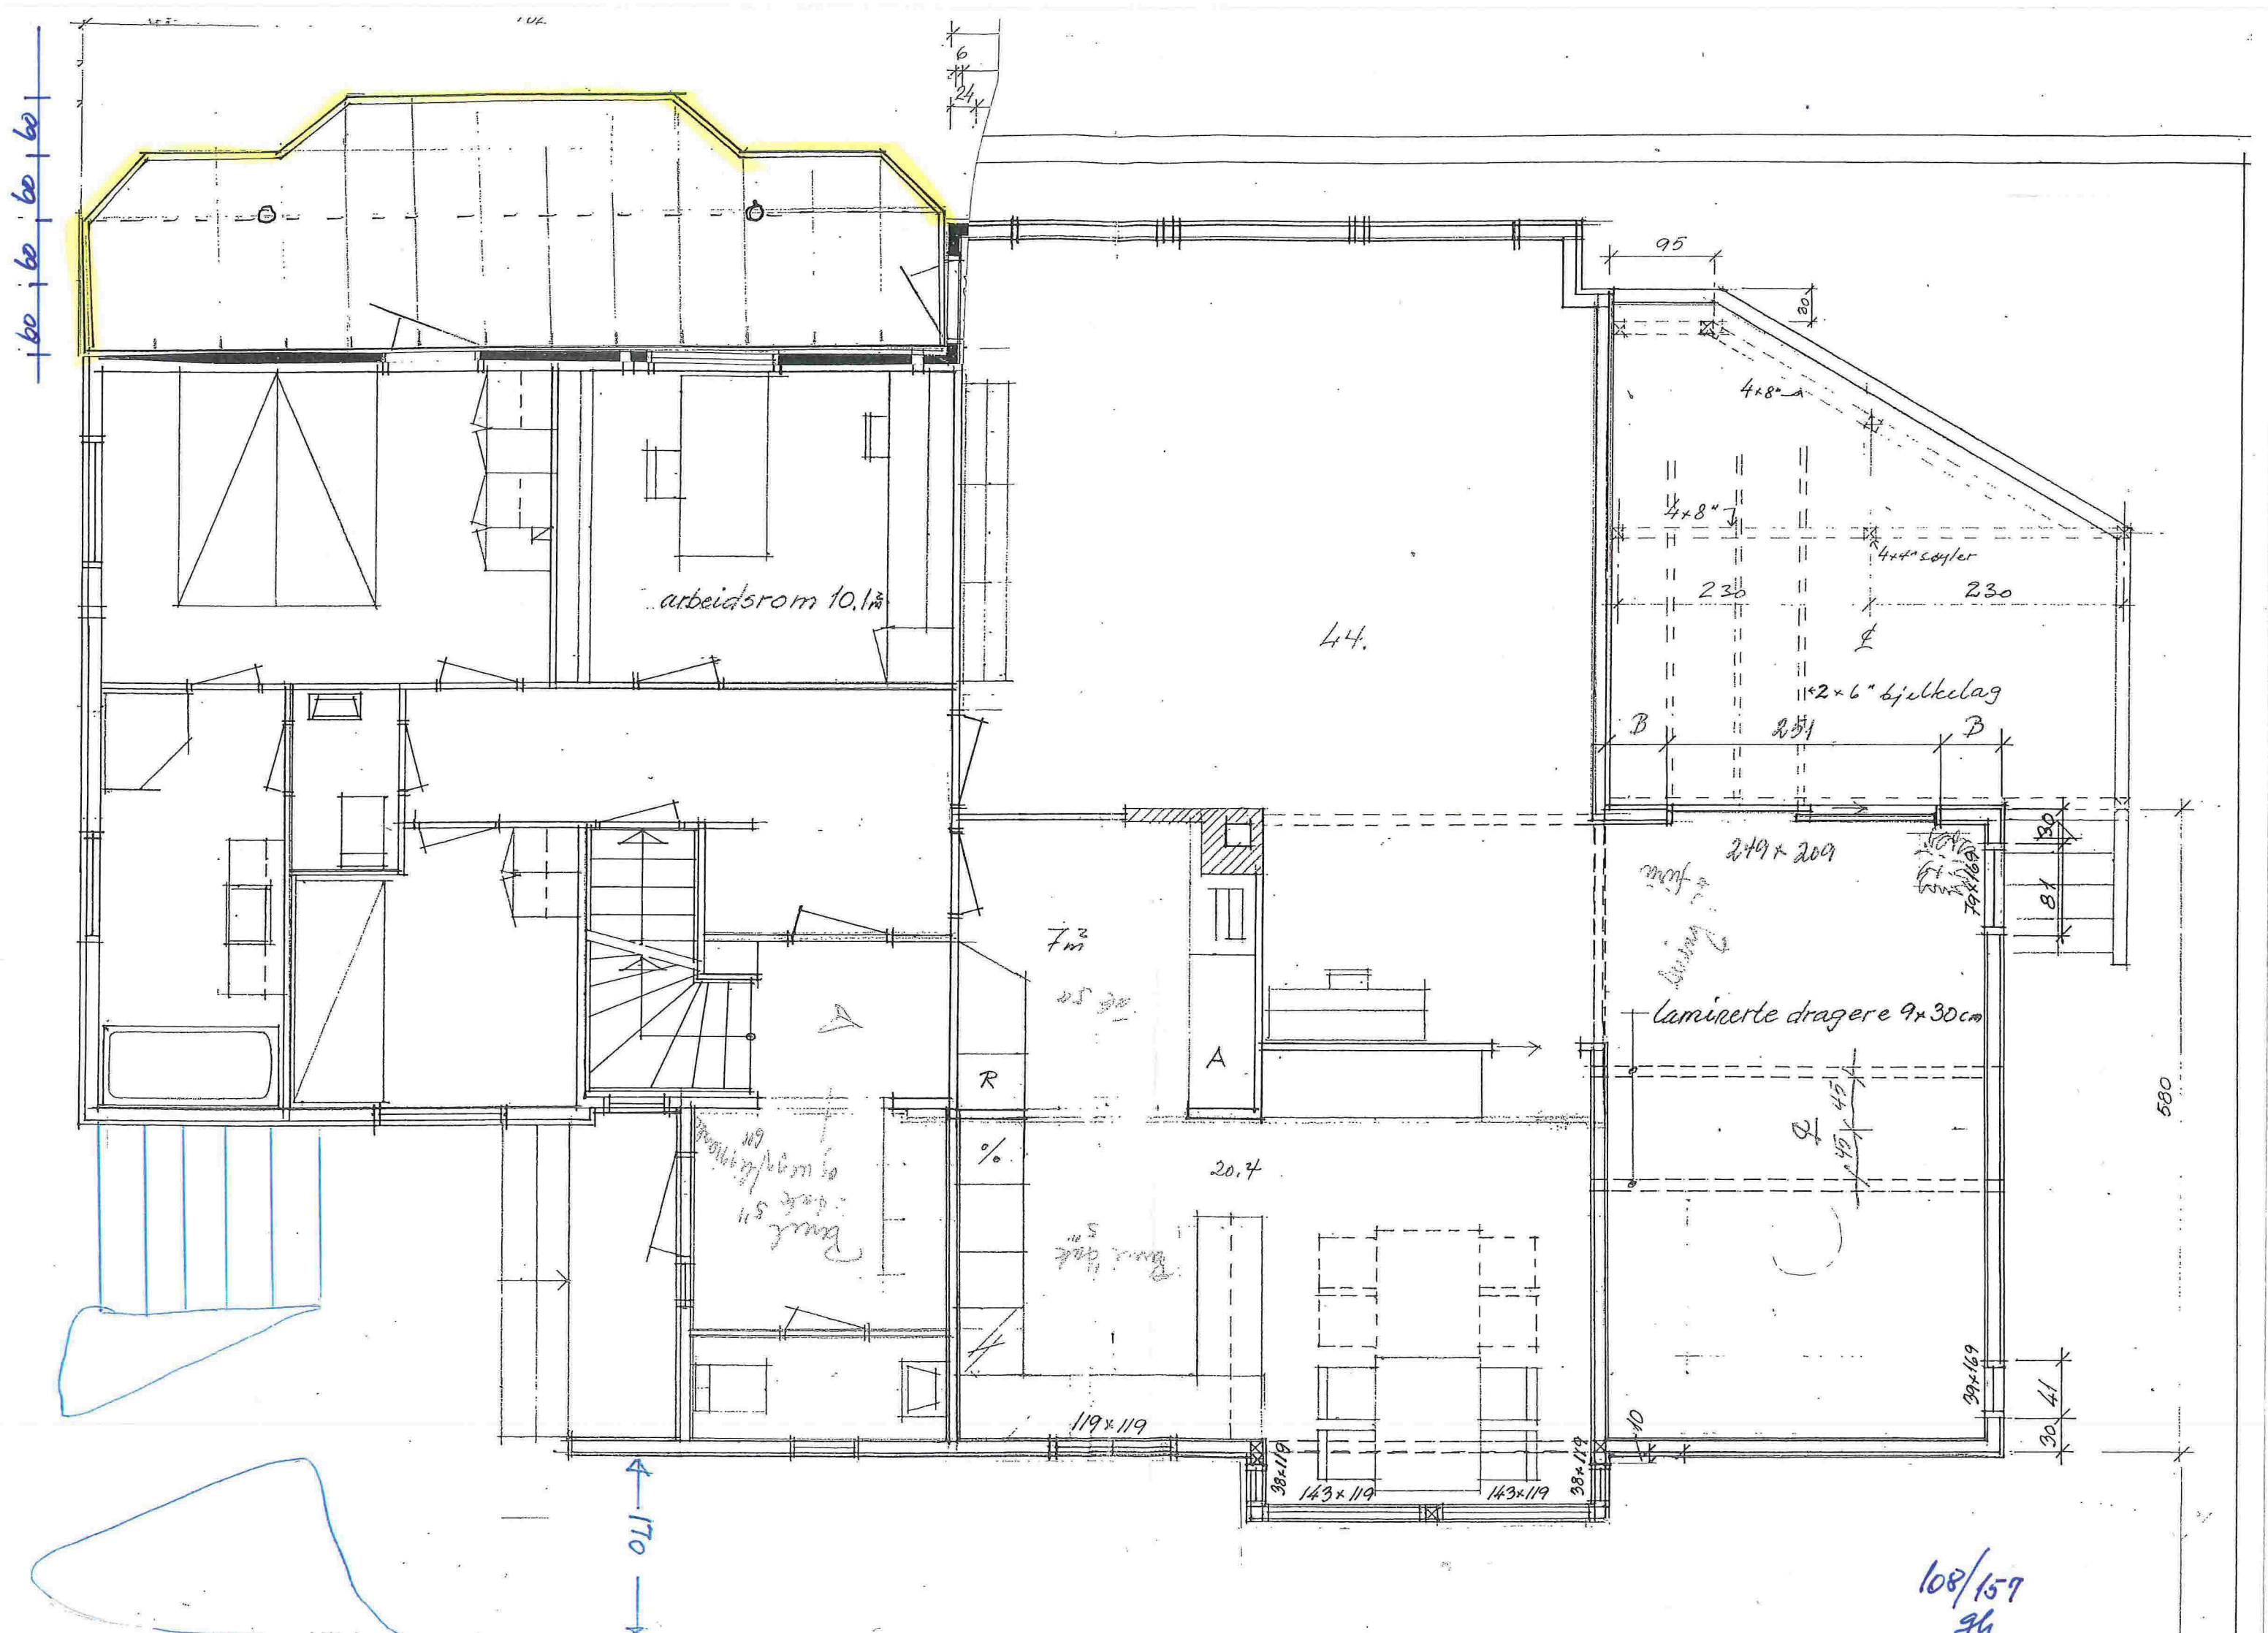

60 | 60 | 60 | 60

6
24

arbeidsrom 10.1m²

44.

7m²


R

A

249 x 209

laminererte dragere 9x30cm

20.7



119 x 119

143 x 119

143 x 119

38 x 119

39 x 169

17

30

580

170

108/157
gh