


Vedlegg 4

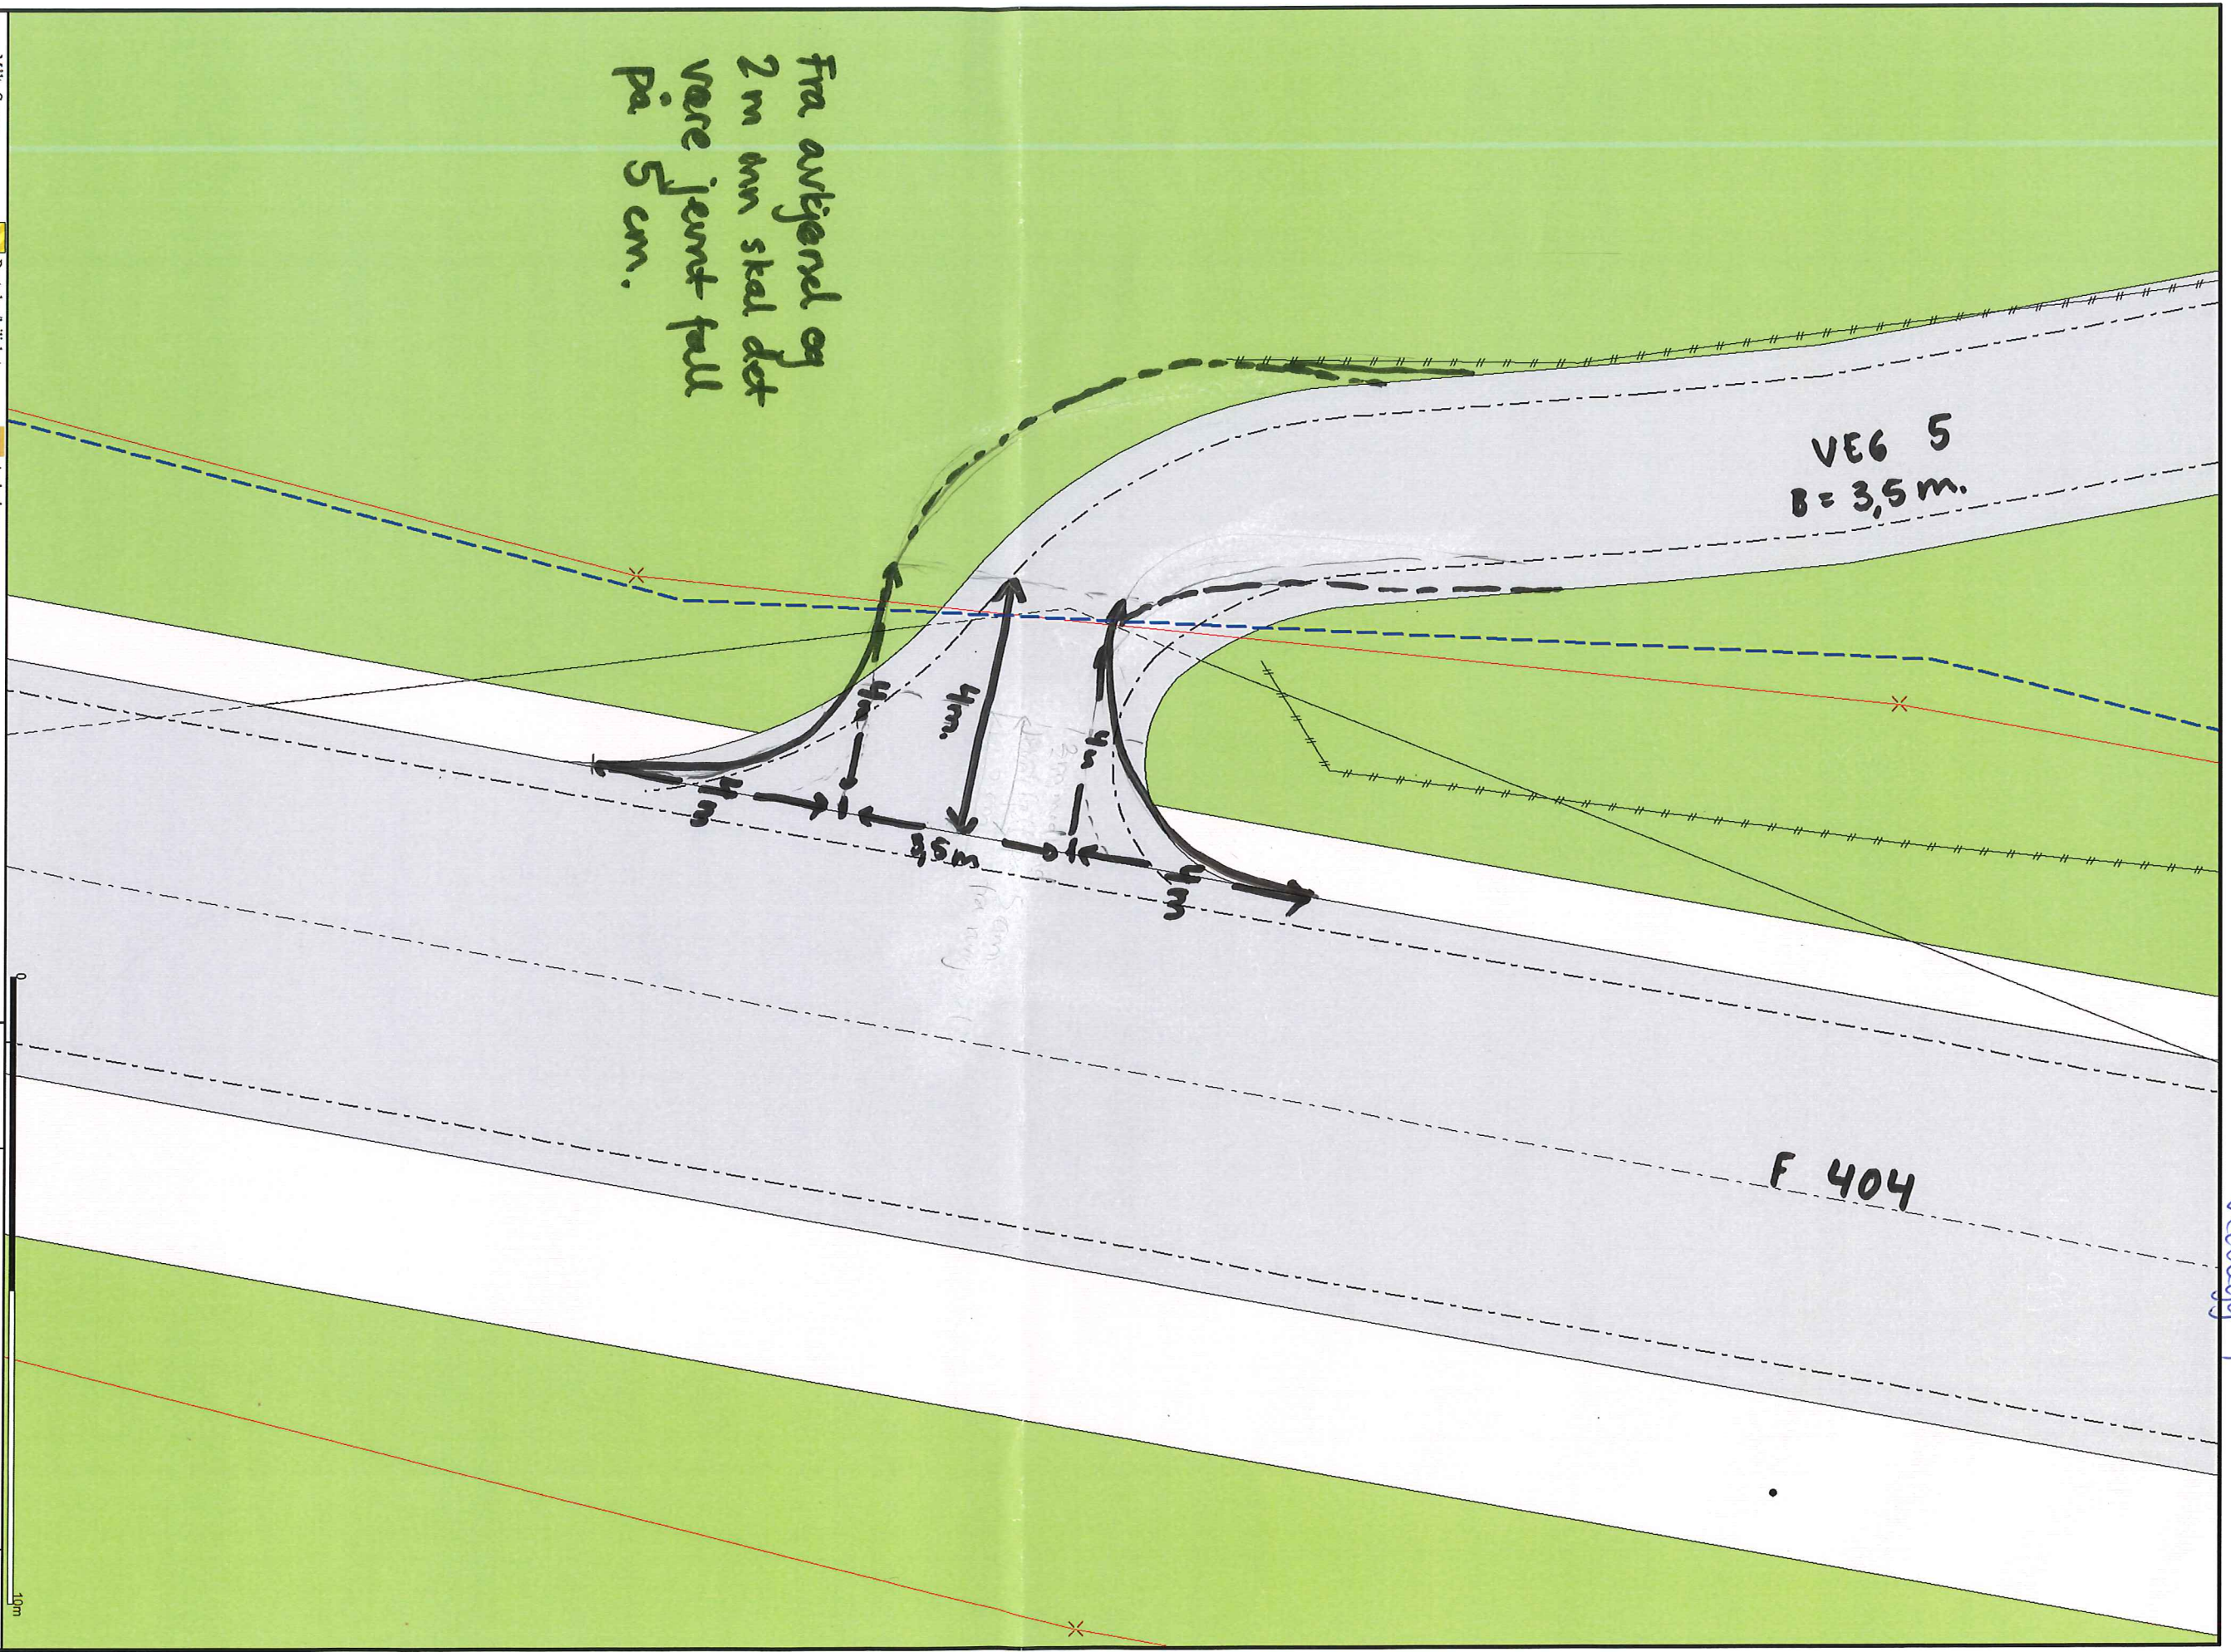

Fra avkjøring og  
2m inn skal det  
være jevnt fall  
på 5 cm.

VEG 5  
B = 3,5 m.

F 404

- Målte Grenser
- Registrerte Grenser
- Udefinert grenser
- Terrengmålte grense
- Konstruert grensepunkt
- Bolig
- Bustad m/leilighet
- Vanningshus
- Større bustader
- Hytte/feriehuis
- Garasje/uthus
- Industri/lager
- Andre bygg

Beliggenhet og høyder må oppfattes som orienterende.

Date: 2016.10.12		Power ASA Gemini	N 1:100
Sign: lln			