
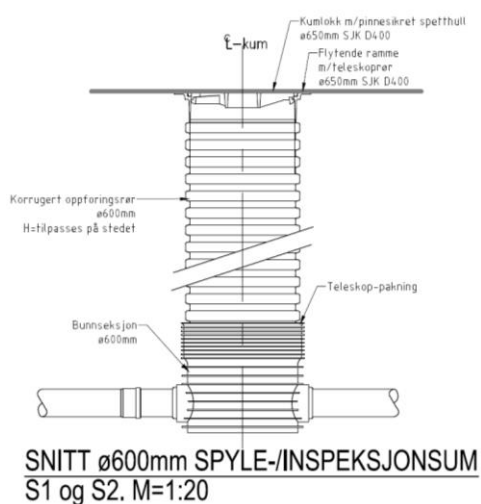
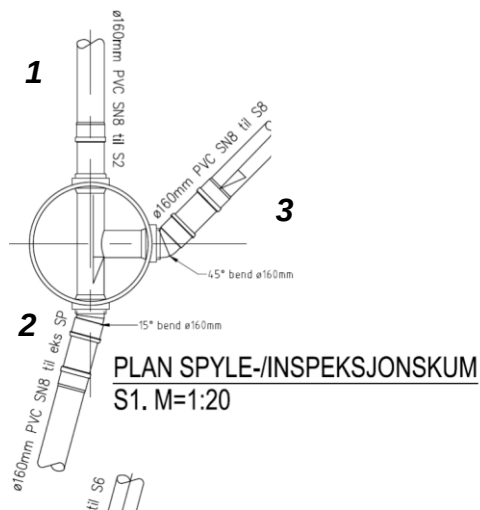


Kumkort		Kumnr. S1	
Prosjektnavn Lonsaugen	Anleggsted Lonsvegen	Dato 09.12.2016	Registrert av Lindås Rør & Sanitær AS

Kumskisse. Hver ledning og hvert utstyr skal nummereres og beskrives nedenfor. Fra/til punkt skal påføres hver ledning. Se veiledning.

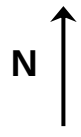

Kumdata (Se veiledning)

Kumform R	Kumbredde 600	Kjegle U	Byggemetode V	Stige Nei	Drenering U
---------------------	-------------------------	--------------------	-------------------------	---------------------	-----------------------

Utstyr (Se veiledning)

	Type	Dimensjon	Annen beskrivelse (merke, venstrelukket, lukket stilling, osv.)

Ledninger (Se veiledning)

	Tema	Dimensjon	Material	Trykkl./ Ringst.	Prod. standard	Annen beskrivelse
1	SP	160	PVC	SN 8		SDR 11
2	SP	160	PVC	SN 8		SDR 11
3	SP	160	PVC	SN 8		SDR 11