


<b>Kumkort</b>		<b>Kumnr. S2</b>	
Prosjektnavn <b>Lonshaugen</b>	Anleggsted <b>Lonsvegen</b>	Dato <b>09.12.2016</b>	Registrert av <b>Lindås Rør &amp; Sanitær AS</b>

Kumskisse. Hver ledning og hvert utstyr skal nummereres og beskrives nedenfor. Fra/til punkt skal påføres hver ledning. Se veiledning.

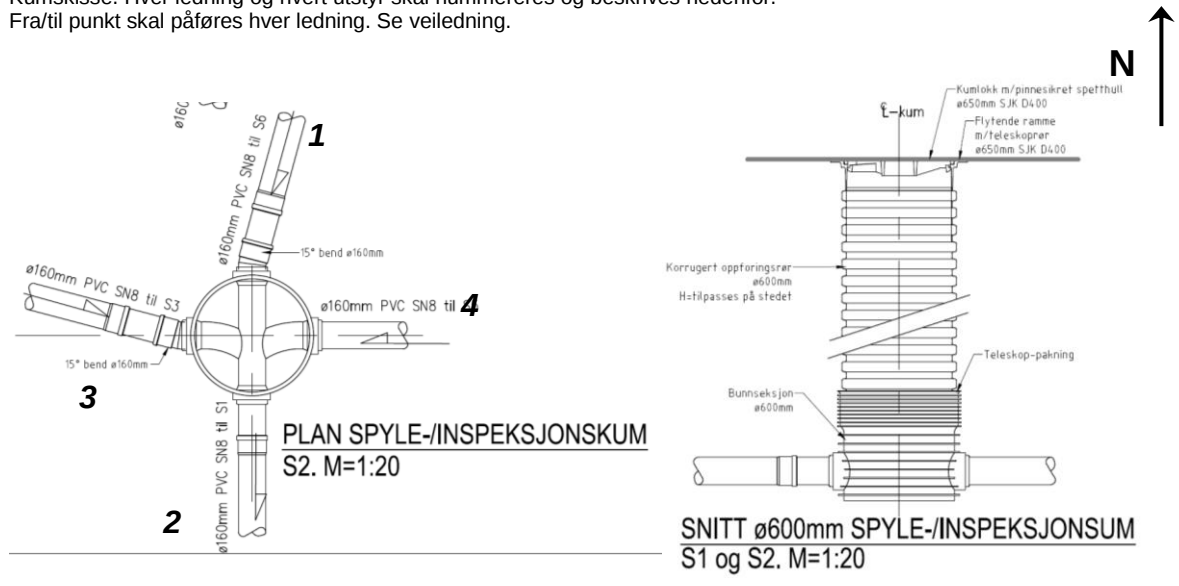

**Kumdata (Se veiledning)**

Kumform <b>R</b>	Kumbredde <b>600</b>	Kjegle <b>U</b>	Byggemetode <b>V</b>	Stige <b>Nei</b>	Drenering <b>U</b>
---------------------	-------------------------	--------------------	-------------------------	---------------------	-----------------------

**Utstyr (Se veiledning)**

	Type	Dimensjon	Annen beskrivelse (merke, venstrelukket, lukket stilling, osv.)

**Ledninger (Se veiledning)**

	Tema	Dimensjon	Material	Trykkl./ Ringst.	Prod. standard	Annen beskrivelse
1	SP	160	PVC	SN 8		SDR 11
2	SP	160	PVC	SN 8		SDR 11
3	SP	160	PVC	SN 8		SDR 11
4	SP	160	PVC	SN 8		SDR 11