


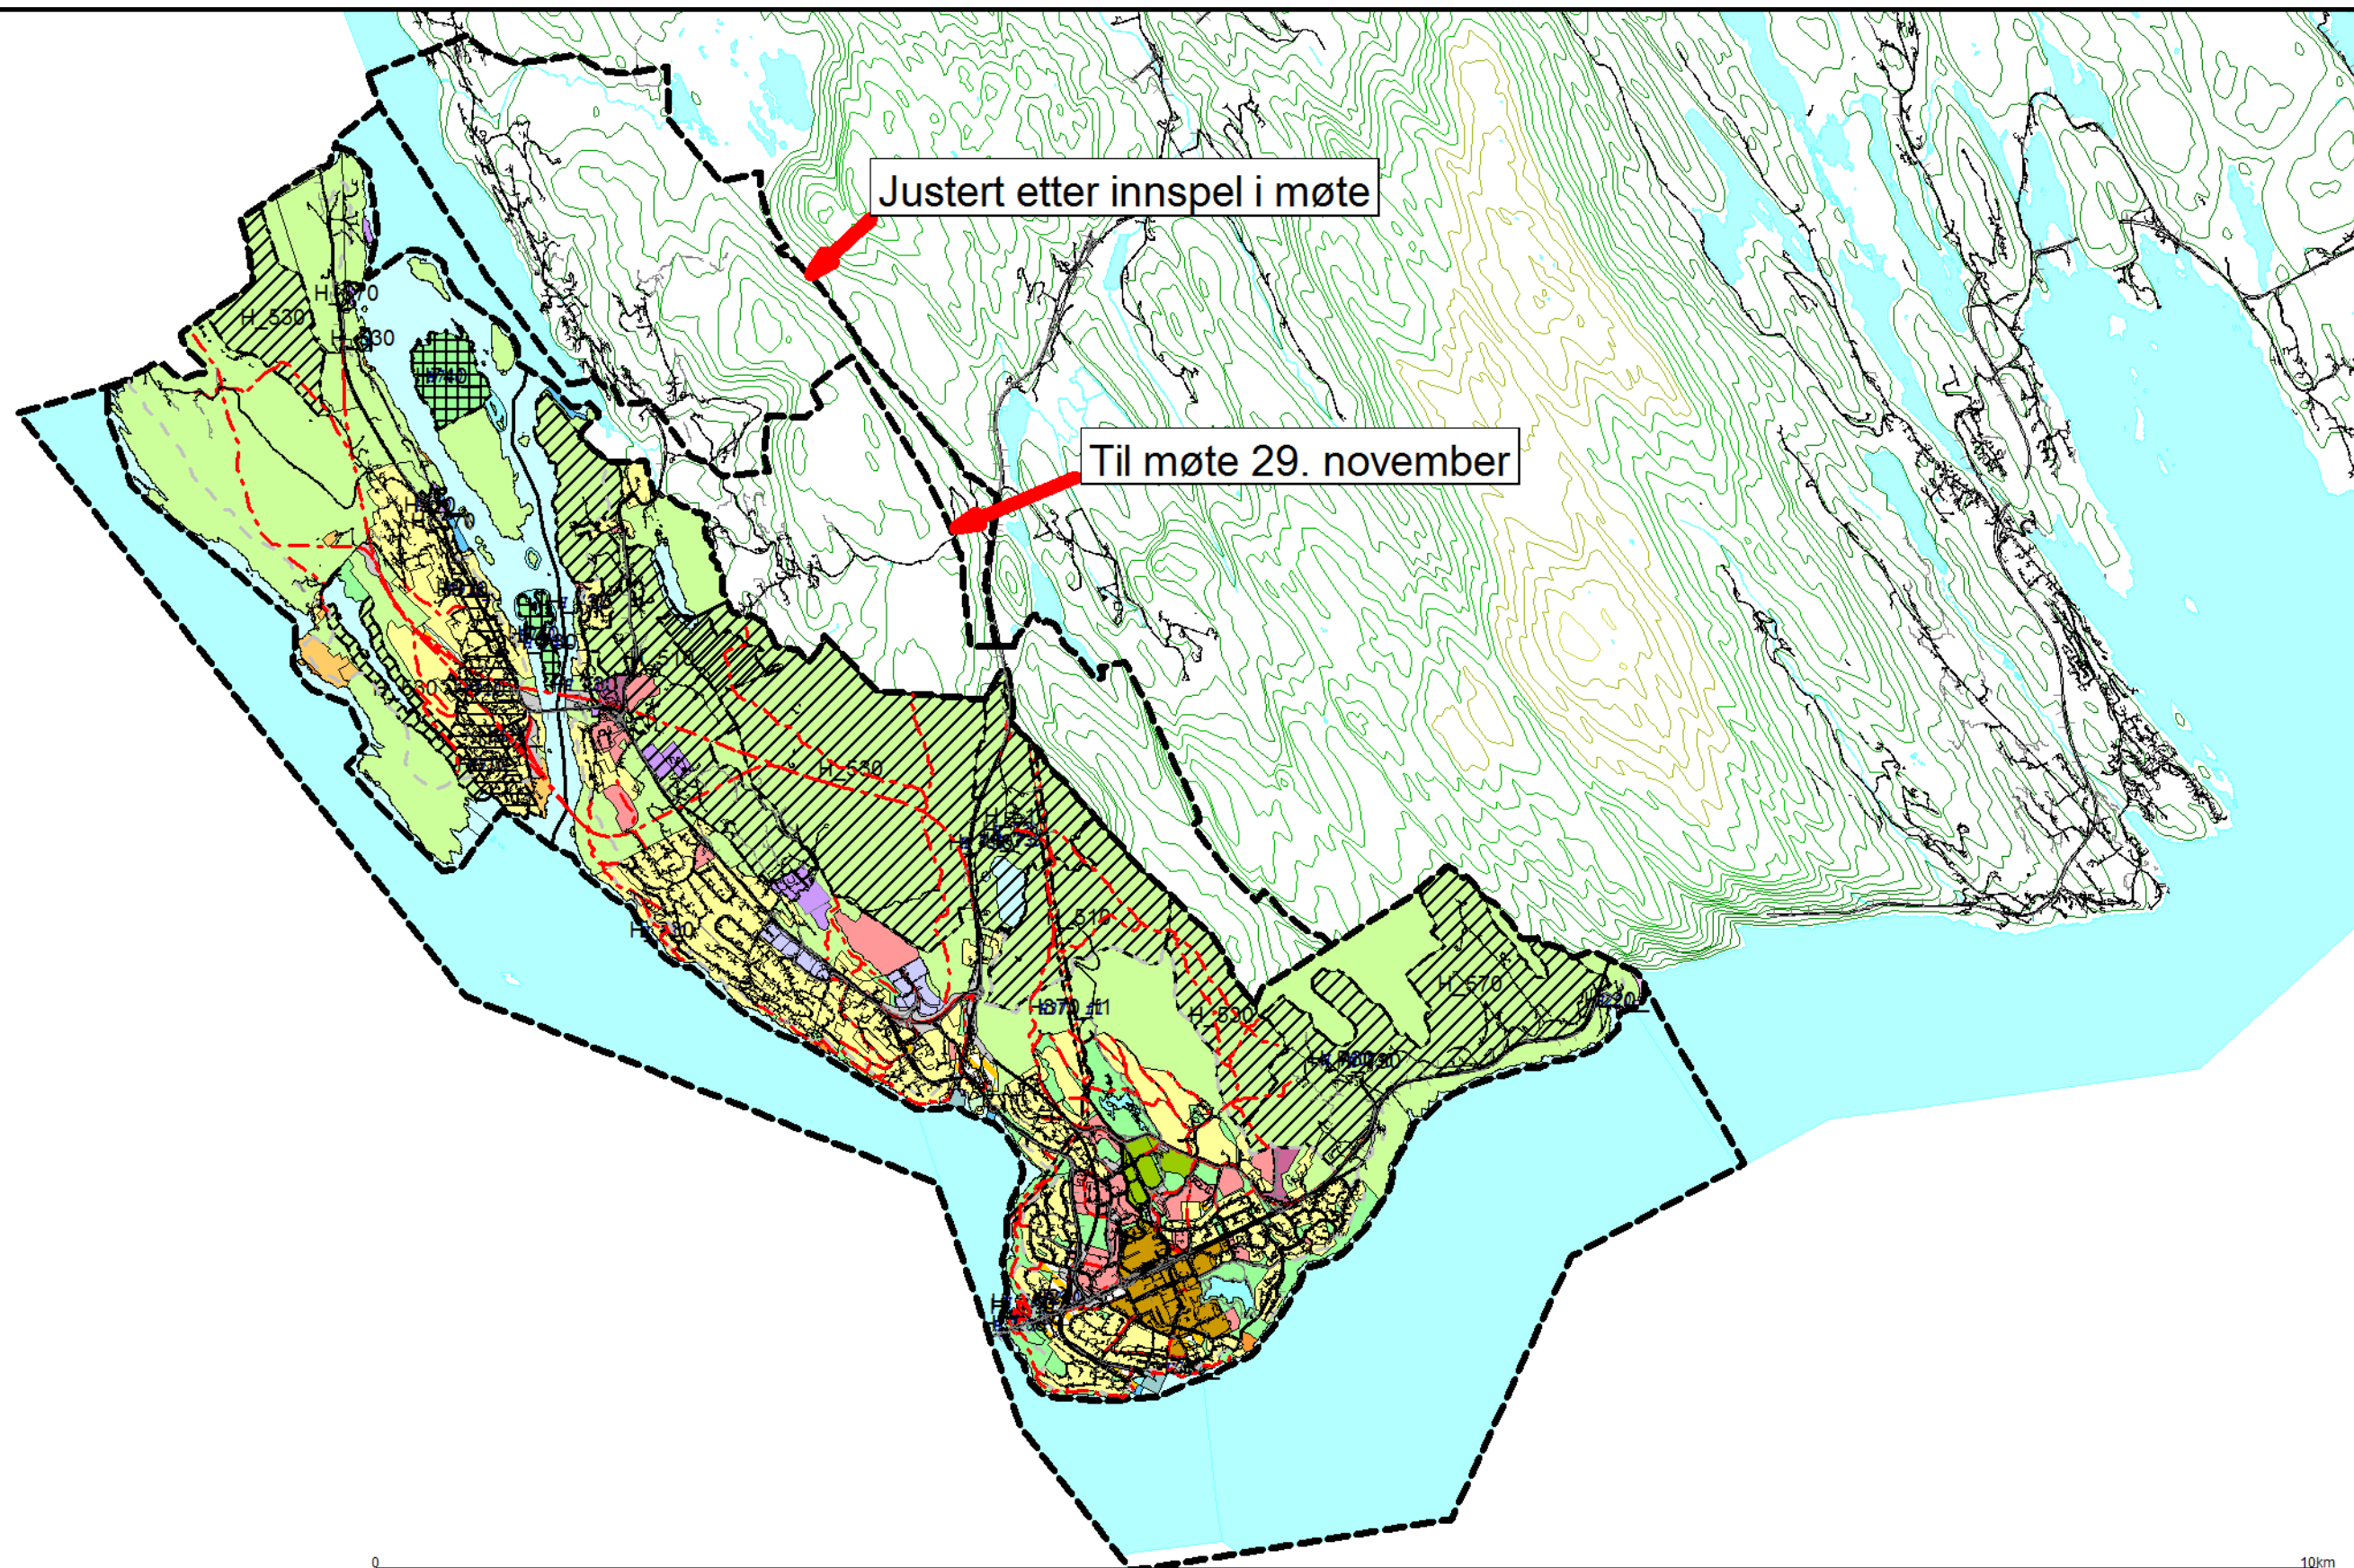


Bustadbygging	Næringsbebyggelse	Hamn	Spredt fritidsbustader	Drikkevann
Fritidsbustader	Idrettsanlegg	Grønstruktur	Spredt næringsbygging	Friluftsområde
Semtrumsformål	Andre typer nærmere angitt bebyggelse	Friluftsområde	Bruk og vern av sjø og vassdrag	Klarnålssone
Off. privat tenesteyting	Grav og urnelund	Parkområde	Småbåthavn	Klarnålssone foremål i sjø og vassdrag med eller utan tilhøyrand
Fritids- og turistforemål	Komb bebyggelse og Næring	LNFR	Fiske	Parkering
Råstoffutnyting	Veg	Spredt bustadbygging	Akvakultur	

Beliggenhet og høyer må oppfattes som orienterende.



Lindås kommune
Geodata avdeling

Dato: 2017.01.04
Sign: SUP

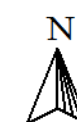

Målestokk
1:35000