



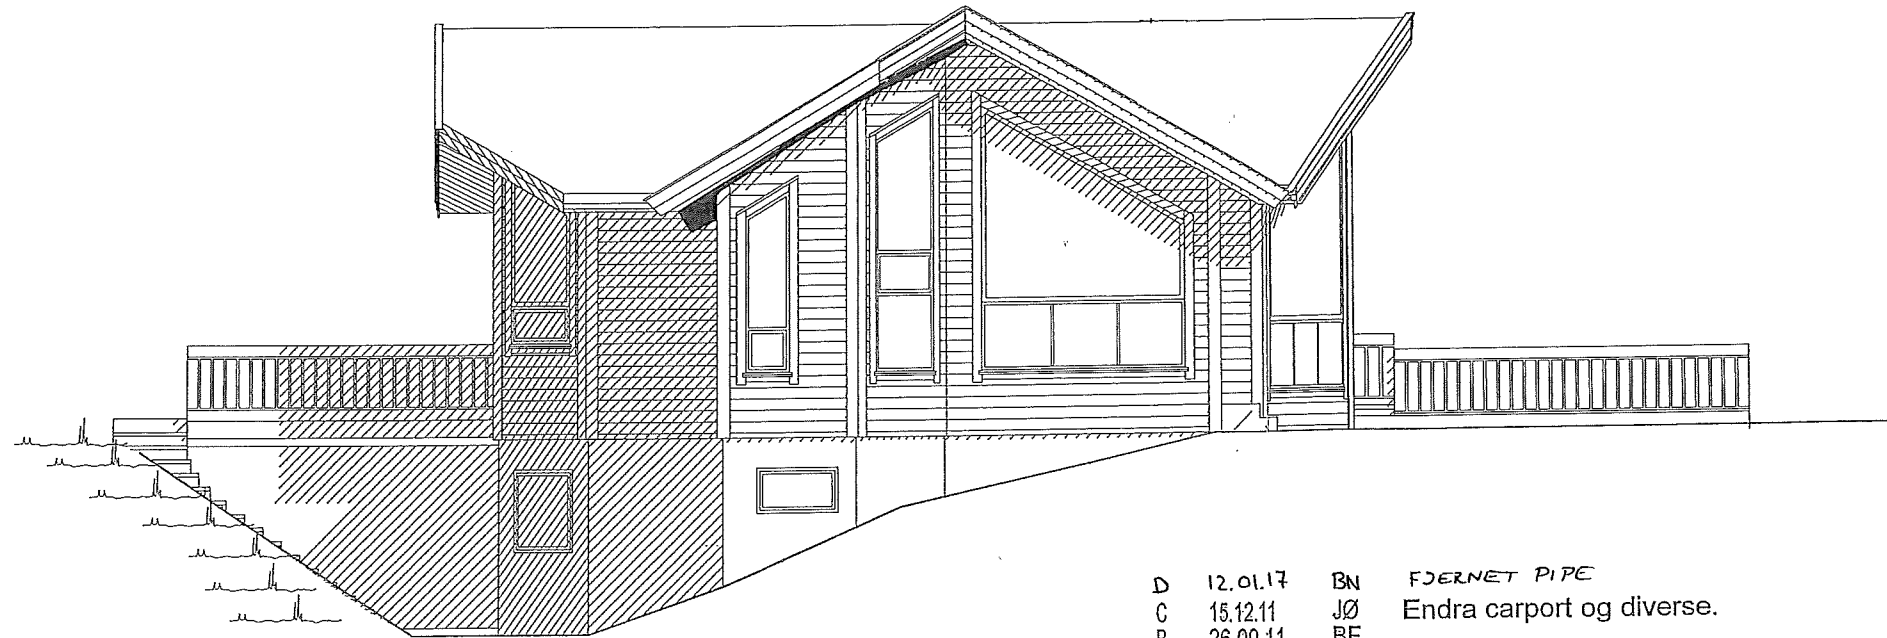
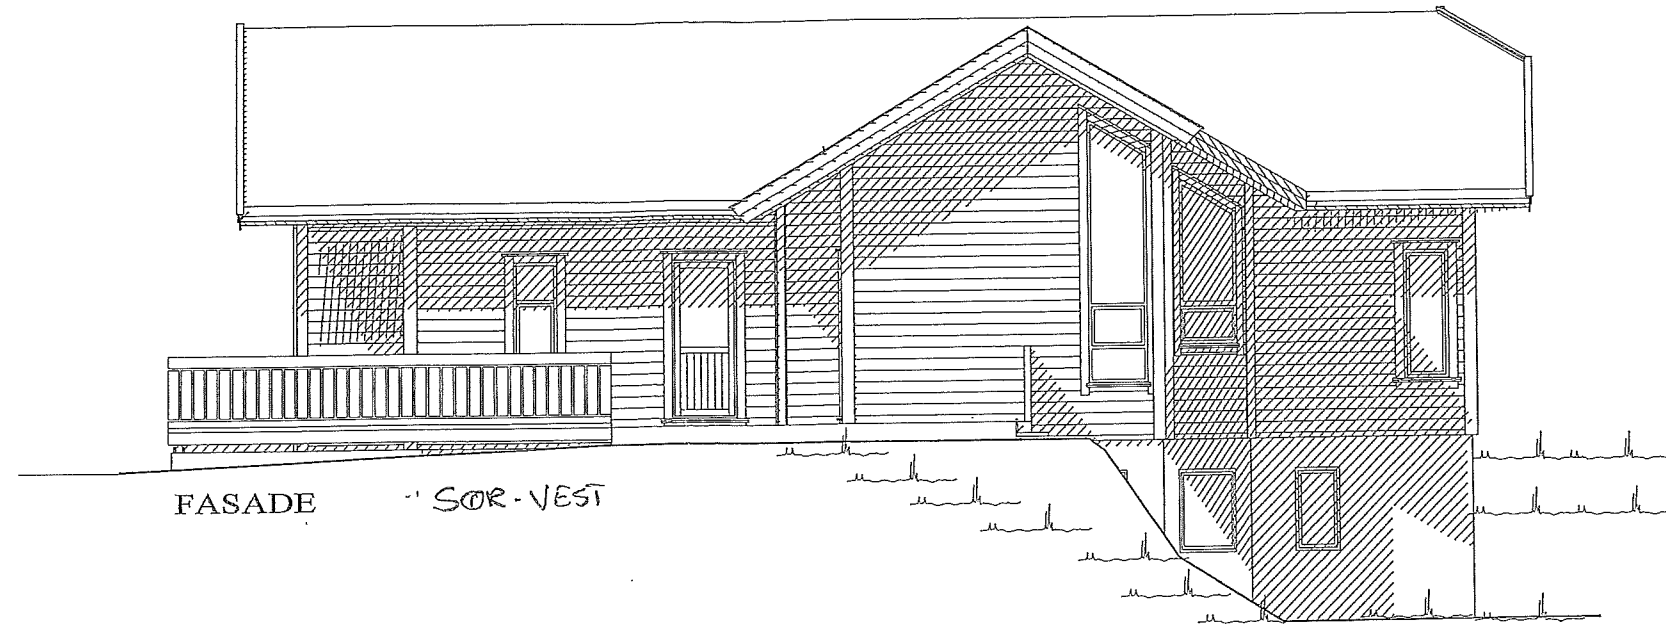
FASADE NORD - ØST.

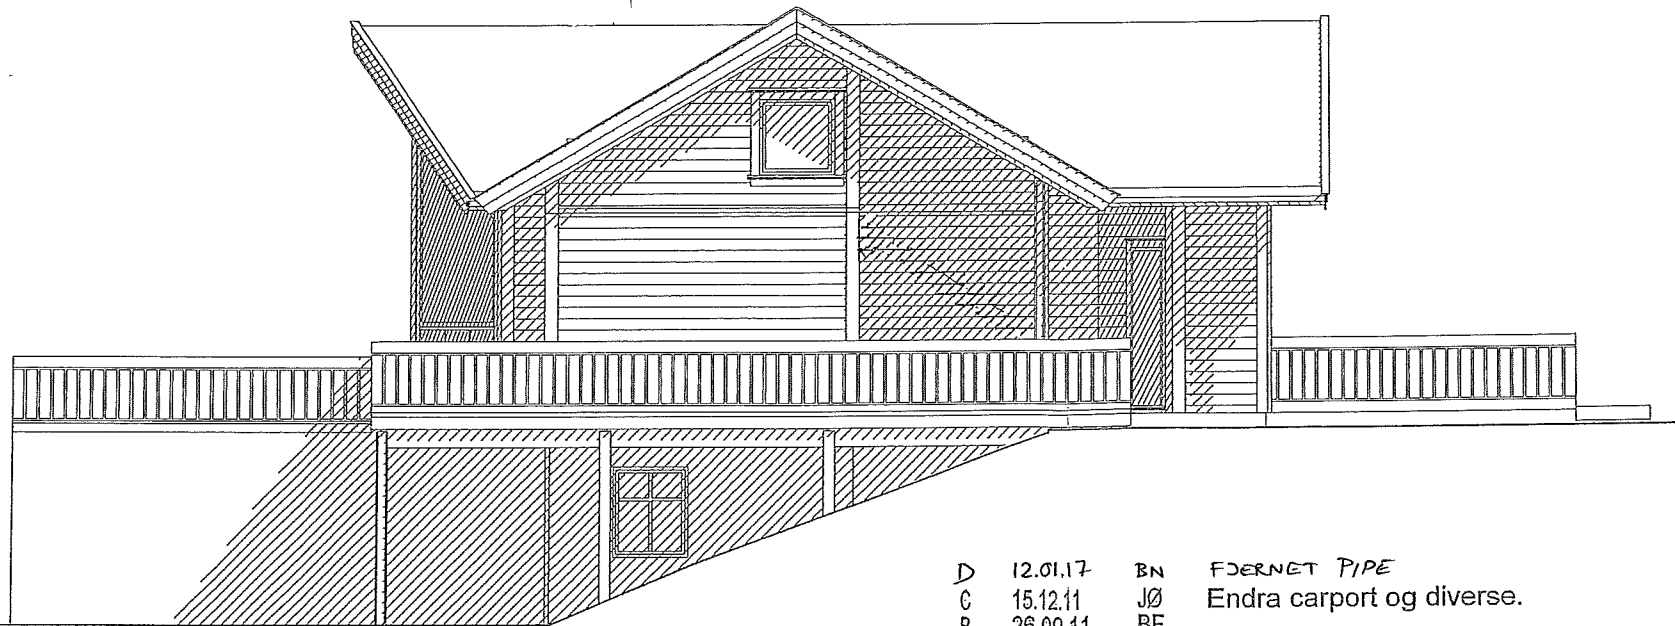

FASADE NORD - VEST.

D	12.01.17	BN	FJERNET PIPE
C	15.12.11	JØ	Endra carport og diverse.
B	26.09.11	BF	
A	25.01.11	BF	

FASADER BYGGESØKNADSTEGNING			
TILTAKSHAVER: Hogne Reikerås	TILTAK: ENEBOLIG	MÅL: 1:100	PROSJEKT DAKARKAS: 1065-10
LEVERANDØR: Reknes Byggjevarer LL Selvåg 5986 Hostelnd	ANSVALIG PROSJEKTERENDE: REKNES BYGGJEVARER LL	DATO: 03.01.11	INT. PROSJEKT: ORG. NR: 915354424
TEGNINGEN MÅ IKKE KOPIERES ELLER BENYTTES VED UTFØRELSE AV ARBEIDEN UTEN MEDVIRKNING FRA REKNES BYGGJEVARER LL TEGNINGEN ER IKKE GYLDIG UTEN KVALITETSSIKRINGSSYSTEMET TIL REKNES BYGGJEVARER LL		TEGNER: BF	ARK: 501



FASADE SØR - ØST.

D	12.01.17	BN	FJERNET PIPE
C	15.12.11	JØ	Endra carport og diverse.
B	26.09.11	BF	
A	25.01.11	BF	
Rev.	Date:	Sign.	Beskrivelse:

FASADER
BYGGESØKNADSTEGNING

TILTAKSHAVER:
Hogne Reikerås

TILTAK:
ENEBOLIG

G.NR: B.NR:


LEVERANDØR:
Reknes Byggjevarer LL
Selvåg
5986 Hosteland

ANSVALIG PROSJEKTERENDE:
REKNES BYGGJEVARER LL

TEGNINGEN MÅ IKKE KOPIERES ELLER BENYTTES VED UTFØRELSE AV ARBEIDER UTEN MEDVIRKNING FRA REKNES BYGGJEVARER LL
TEGNINGEN ER IKKE GYLDIG UTEN KVALITETSSIKRINGSSYSTEMET TIL REKNES BYGGJEVARER LL



MÅL:	PROSJEKT DAKARK AS:
1:100	1065-10
DATE:	INT. PROSJEKT:
03.01.11	
TEGNER:	ORG. NR:
BF	915354424
	ARK:
	502

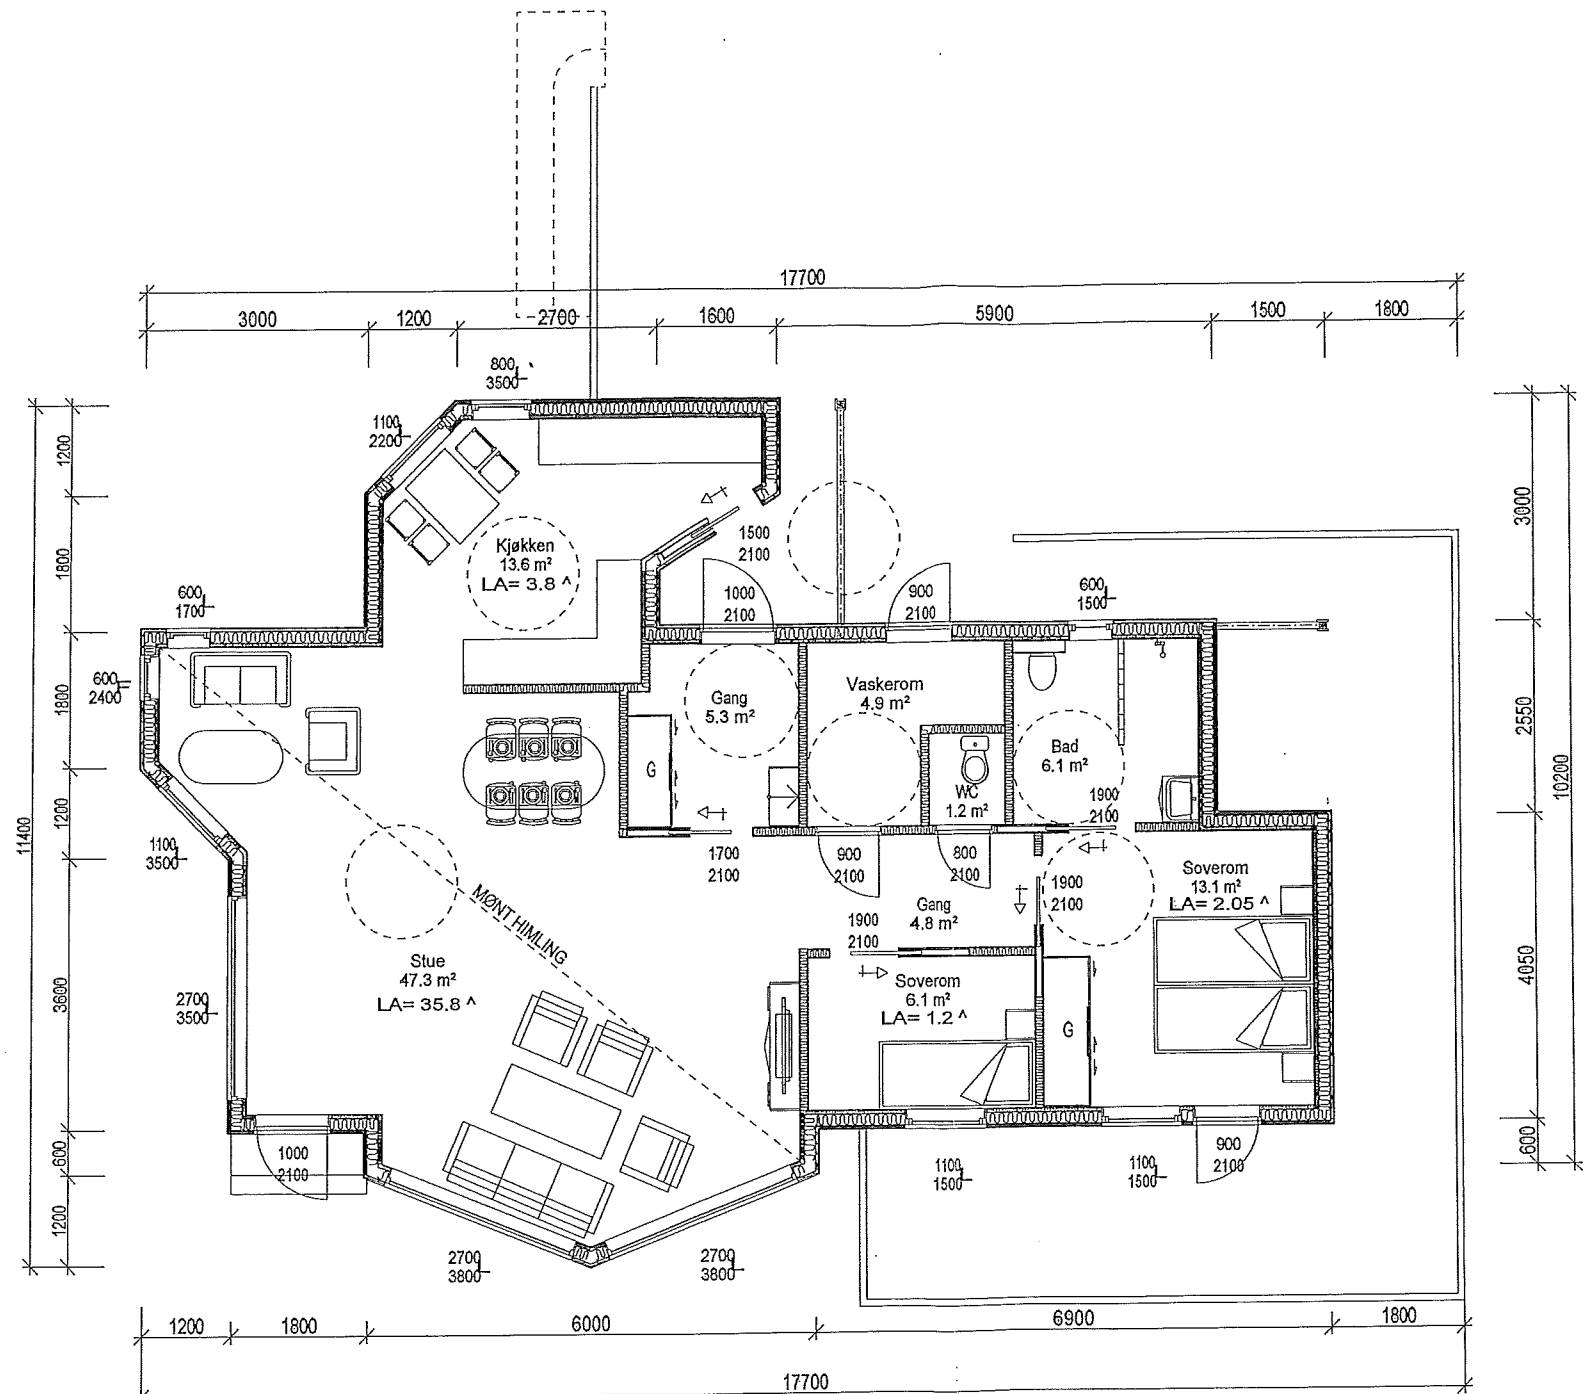


D	12.01.17	BN	FJERNET PIPE
C	15.12.11	JØ	Endra carport og diverse.
B	26.09.11	BF	
A	25.01.11	BF	
Rev.	Dato:	Sign.	Beskrivelse:

PLAN 1 ETASJE
BYGGESØKNADSTEGNING

TILTAKSHAVER: Hogne Reikerås		TILTAK: ENEBOLIG	MÅL: 1:100	PROSJEKT DAKARKAS: 1065-10
LEVERANDØR: Reknes Byggjeverer LL Selvåg 5986 Hosteland		ANSVALIG PROSJEKTERENDE: REKNES BYGGJEVARER LL	DATO: 03.01.11	INT. PROSJEKT:
			TEGNER: BF	ORG. NR: 915354424
TEGNINGEN MÅ IKKE KOPIERES ELLER BENYTTES VED UTFØRELSE AV ARBEIDER UTEN MEDVIRKNING FRA REKNES BYGGJEVARER LL TEGNINGEN ER IKKE GYLDIG UTEN KVALITETSSIKRINGSSYSTEMET TIL REKNES BYGGJEVARER LL				ARK: 503



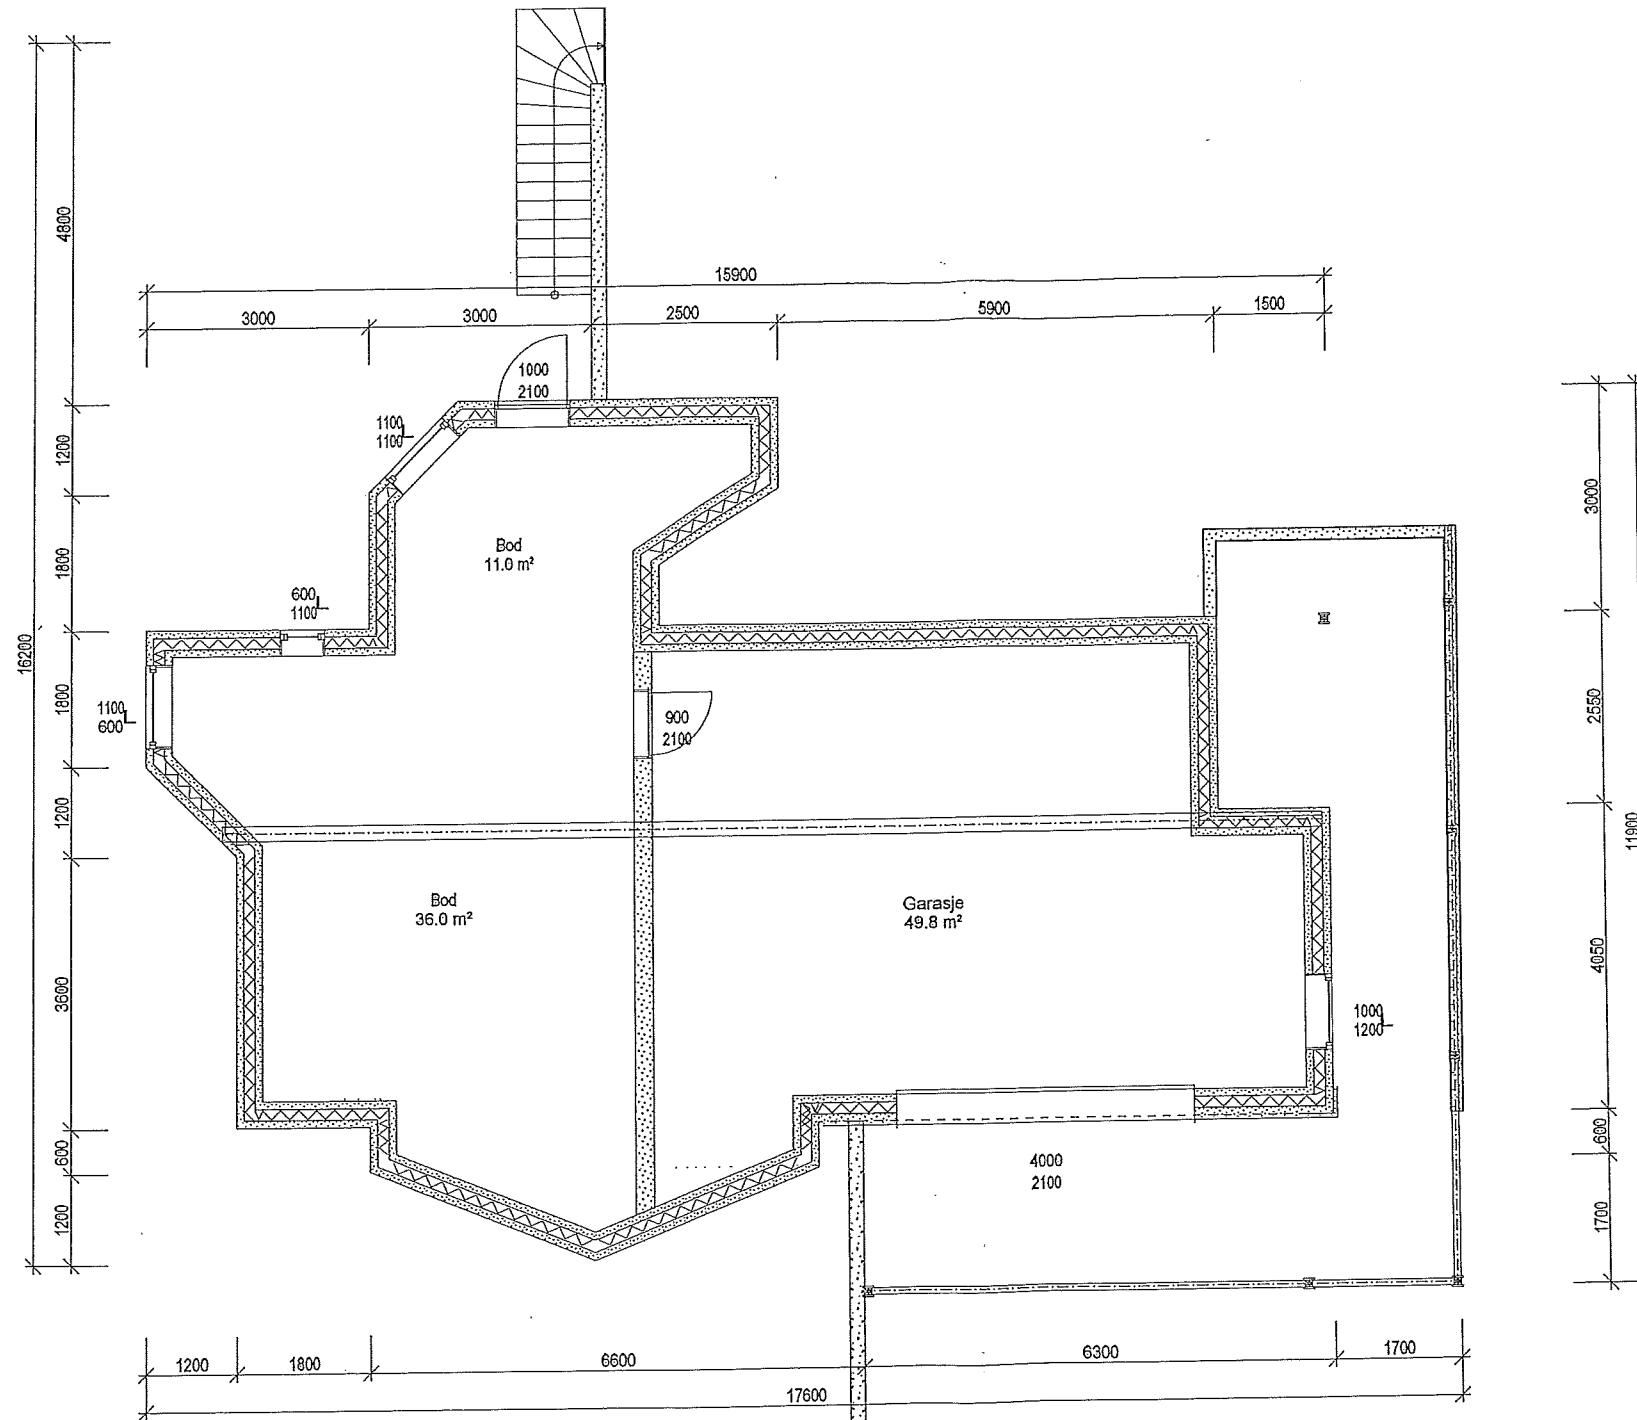

D	12.01.17	BN	FJERNET PIPE
C	15.12.11	JØ	Endra carport og diverse.
B	26.09.11	BF	
A	25.01.11	BF	
Rev.	Date:	Sign.	Beskrivelse:

**PLAN UNDERETASJE
BYGGESØKNADSTEGNING**

TILTAKSHAVER: Hogne Reikerås	TILTAK: ENEBOLIG G.NR: B.NR:	MÅL: 1:100	PROSJEKT DAKARK AS: 1065-10
LEVERANDØR: Reknes Byggjevarer LL Selvåg 5986 Hosteland	ANSVALIG PROSJEKTERENDE: REKNES BYGGJEVARER LL	DATE: 03.01.11	INT. PROSJEKT: ORG.NR: 915354424
TEGNINGEN MÅ IKKE KOPIERES ELLER BENYTTES VED UTFØRELSE AV ARBEIDER UTEN MEDVIRKNING FRA REKNES BYGGJEVARER LL TEGNINGEN ER IKKE GYLDIG UTEN KVALITETSSIKRINGSYSTEMET TIL REKNES BYGGJEVARER LL		TEGNER: BF	ARK: 504

