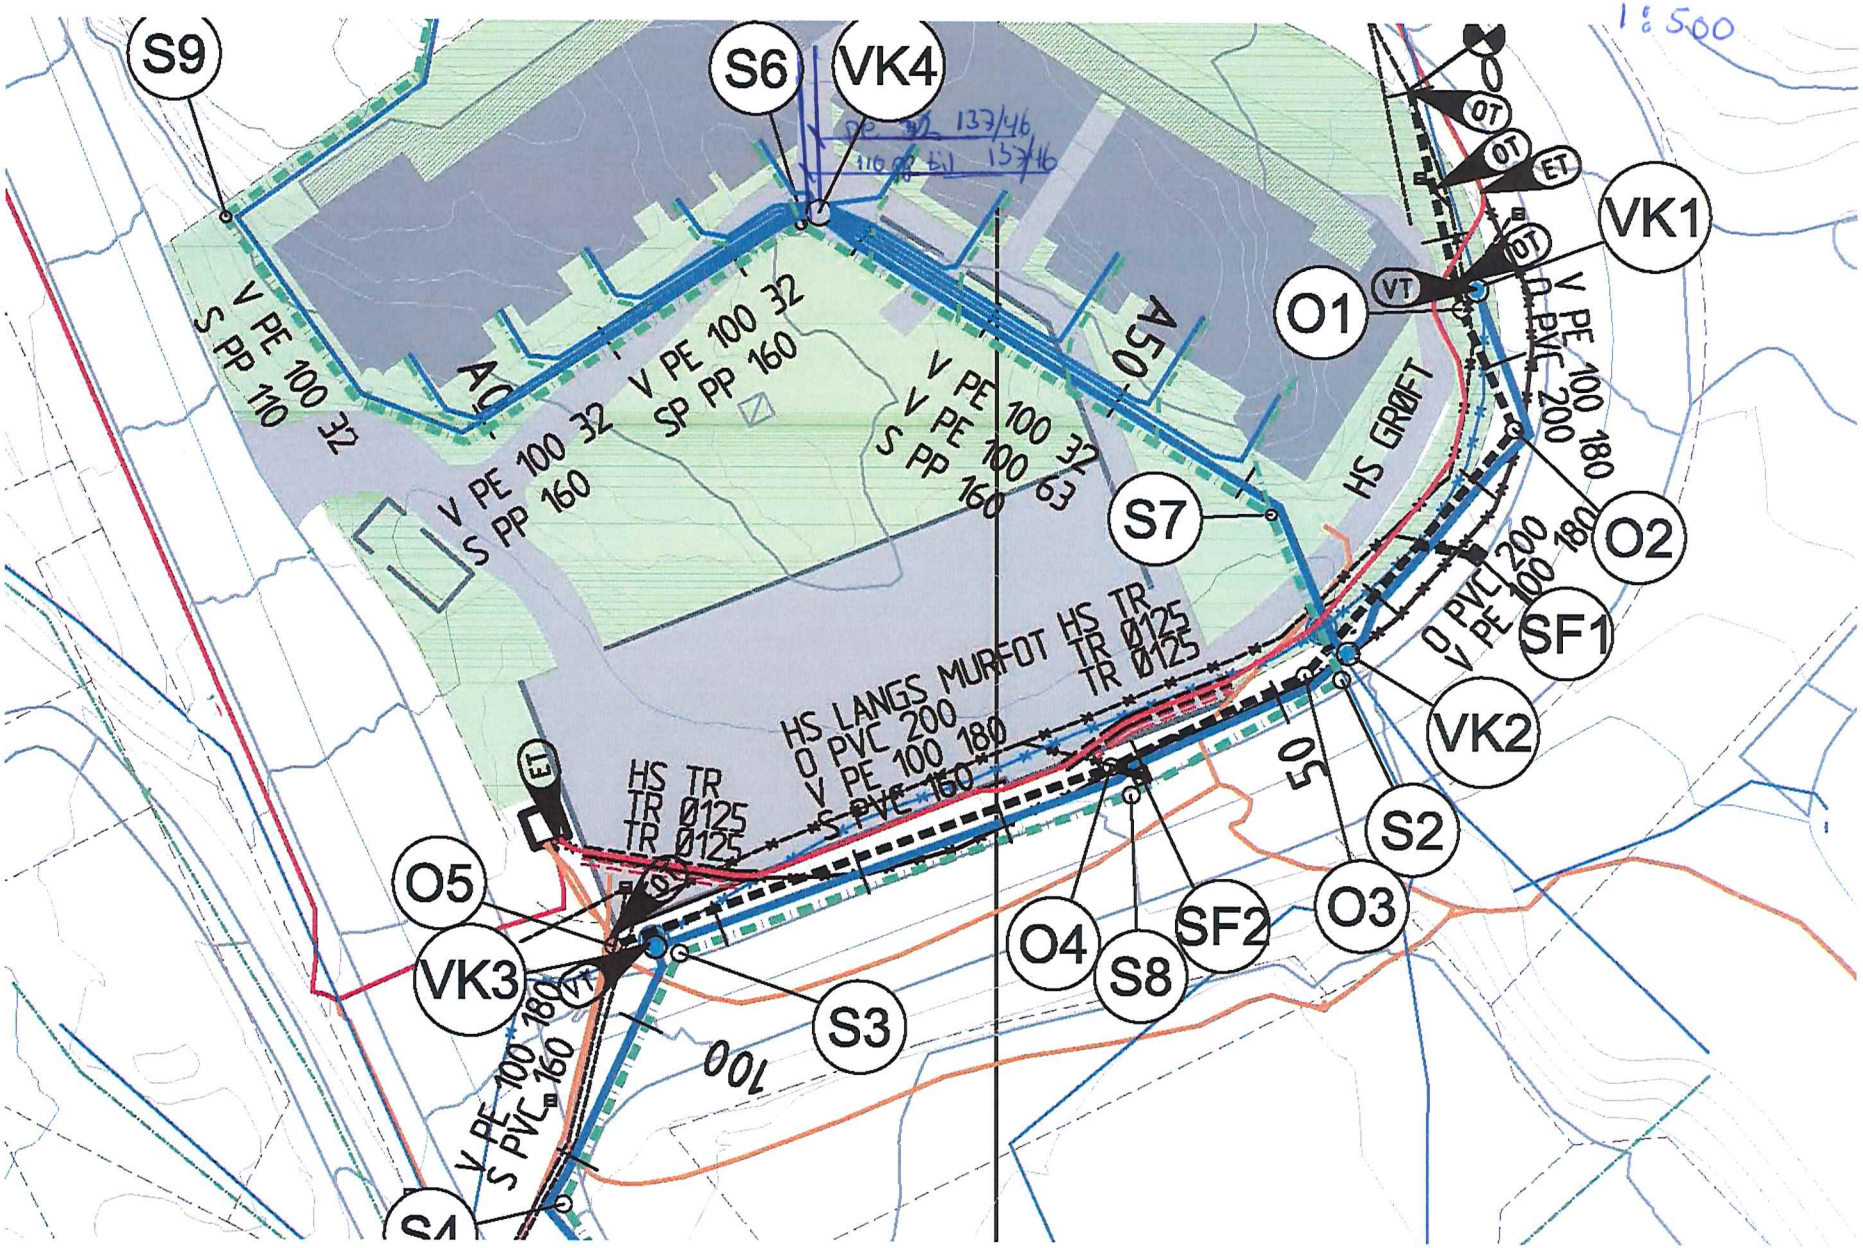Lindås VVS N.T AS
137-779
13.01-17
1:500