Statens vegvesen

Lindås kommune
Kvernhusmyrane 20
5914 ISDALSTØ

Behandlande eining:	Sakshandsamar/telefon:	Vår referanse:	Dykkar referanse:	Vår dato:
Region vest	Tone Bøyum / 55516792	17/5543-2		17.01.2017

Uttale - Byggegrense - Dispensasjon - Fv. 57 - Gnr. 185 bnr. 264 - Lindås kommune

Statens vegvesen har mottatt søknad om dispensasjon frå byggjegrense langs Fv.57 i Lindås kommune.

Arealdelen av kommuneplan for Lindås har eigne føresegner om byggjegrense langs veg, jf. *1. Generelle føresegner og retningsliner. Pkt. 1.6.* Det er difor Lindås kommune som skal handsame denne søknaden. På bakgrunn av dette sender vi søknaden over til Lindås kommune som rett mynde.

Statens vegvesen har rett til å uttale seg i saker som vedkjem vårt saksområde. Vi har og klagerett i slike saker. Nedanfor følgjer vår uttale til dispensasjonssøknaden:

Søknaden gjeld oppføring av grillhytte gnr. 185 bnr. 264. Tiltaket er lokalisert om lag 500 meter nord frå Knarvik sentrum, retning Isdalstø, om lag 24 meter frå vegmidte til Fv. 57.
Fylkesvegen er klassifisert til haldningsklasse 2 jf. *"Rammeplan for avkøyrsler og byggjegrenser på riks- og fylkesvegar i Region vest (2013-2016)".* Det vil mellom anna seie at dette er ein viktig hovudveg med regional og overordna lokal funksjon på fylkesvegnettet og at ein skal legge til grunn ei streng haldning ved søknad om dispensasjon.

Med bakgrunn i tiltaket sin funksjon og storleik har vi ikkje vesentlege merknader til omsøkte tiltak. Vi ber likevel at Lindås kommune tek tilstrekkeleg omsyn til godkjente planar og det pågåande planarbeidet for ny E39 og ny Fv. 57 i området i sitt vedtak.

Vi ber om å få sendt over kommunen sitt vedtak til klagevurdering.

Plan- og forvaltningsseksjon Bergen

Postadresse	Telefon: 02030	Kontoradresse	Fakturaadresse
Statens vegvesen		Nygårdsgaten 112	Statens vegvesen
Region vest	firmapost-vest@vegvesen.no	5008 BERGEN	Landsdekkende regnskap
Askedalen 4			
6863 LEIKANGER	Org.nr: 971032081		9815 Vadsø

Med helsing

Kari Elster Moen
overingeniør

Tone Bøyum
overingeniør

Dokumentet er godkjent elektronisk og har difor ingen handskrivne signaturar.

Kopi
Betania Knarvik, Juvikstølen 1, 5916 ISDALSTØ

Vedlegg:
Søknad om dispensasjon frå byggegrense + 2 vedlegg

Fra:	Roald Nævdal <roalnae@online.no>
Sendt:	10. januar 2017 01:08
Til:	Firmapost-Vest
Emne:	Søknad om avkjørsel eller dispensasjon fra byggegrenser, 14840092517686056291520363843
Vedlegg:	Digidata betania.pdf; Digidata betania.pdf

Hei,

Statens vegvesen har mottatt en søknad om avkjørsel eller dispensasjon fra byggegrenser.

Søknadens ID: **14840092517686056291520363843**

Steg 1 av 6

Søknaden gjelder for
Andre

Har den du søker for gitt samtykke?
Ja

Personen som det søkes for:
Betania Knarvik, Juvikstølen 1, PB 86, 5902 Isdalstø

Steg 2 av 6

Type veg:
Fylkesveg

Vegnummer:
Fv 57

Kommune:
1263 Lindås

Fylke:
Hordaland

Regionens epost:
vest

Gnr:
185

Bnr:
264

Festenr:

Arealformål:
Forsamlingshus

Regulert område?
ja

Detaljkart:
Digidata betania.pdf
Digidata betania.pdf

Steg 3 av 6

Søkes det om avkjørsel:
nei

Søknad om avkjørsel:
Ikke relevant

Søkes det om dispensasjon fra byggegrenser:
ja

Søknad om dispensasjon fra byggegrenser:
Nybygg

Annet:
Ikke relevant

Minste avstand fra nærmeste punkt på bygget til midten av vegen:
25

Steg 4 av 6

Begrunnelse:

Menigheten Betania Knarvik, med adresse Juvikstølen 1, 5916 Isdalstø, har fått en grillhytte som vi ønsker å bygge opp på tomta. Skal brukes ved aktiviteter i bedehuset, spesielt for barneaktiviteter. Vi vil sette den opp utanfor parkeringsplassen, og vil rydde skog for dette. Hytta er på 10 M2, og er delvis rund. Vil ikkje ha påvirkning for sikt frå veg, vil antageleg bli delvis gjøymd i eksisterande busk/trevekst. Vil bli delvis fjell,terreng og kanskje litt terrasse rundt.
Antatt avstand til senter veg vert ca 25 m, og derfor søknadspliktig.
Ønskjer derfor svar snarest om Vegvesenet har innsigelser mot dette.

Begrunnelse vedlegg:
Ingen filer vedlagt

Steg 5 av 6

Navn:
Roald Nævdal

Adresse:
Vardane 121 A, 5911 Alversund.

Repr.for:
Betania Knarvik, Juvikstølen 1, 5916 Isdalstø.
Postadr: PB 86, 5902 Isdalstø

Telefon:
92229389

E-post:
roalnae@online.no

Steg 6 av 6

Søkeren har godkjent at alle opplysningene er riktige. (ja)

Mvh, Kommunikasjonsstaben, webteamet

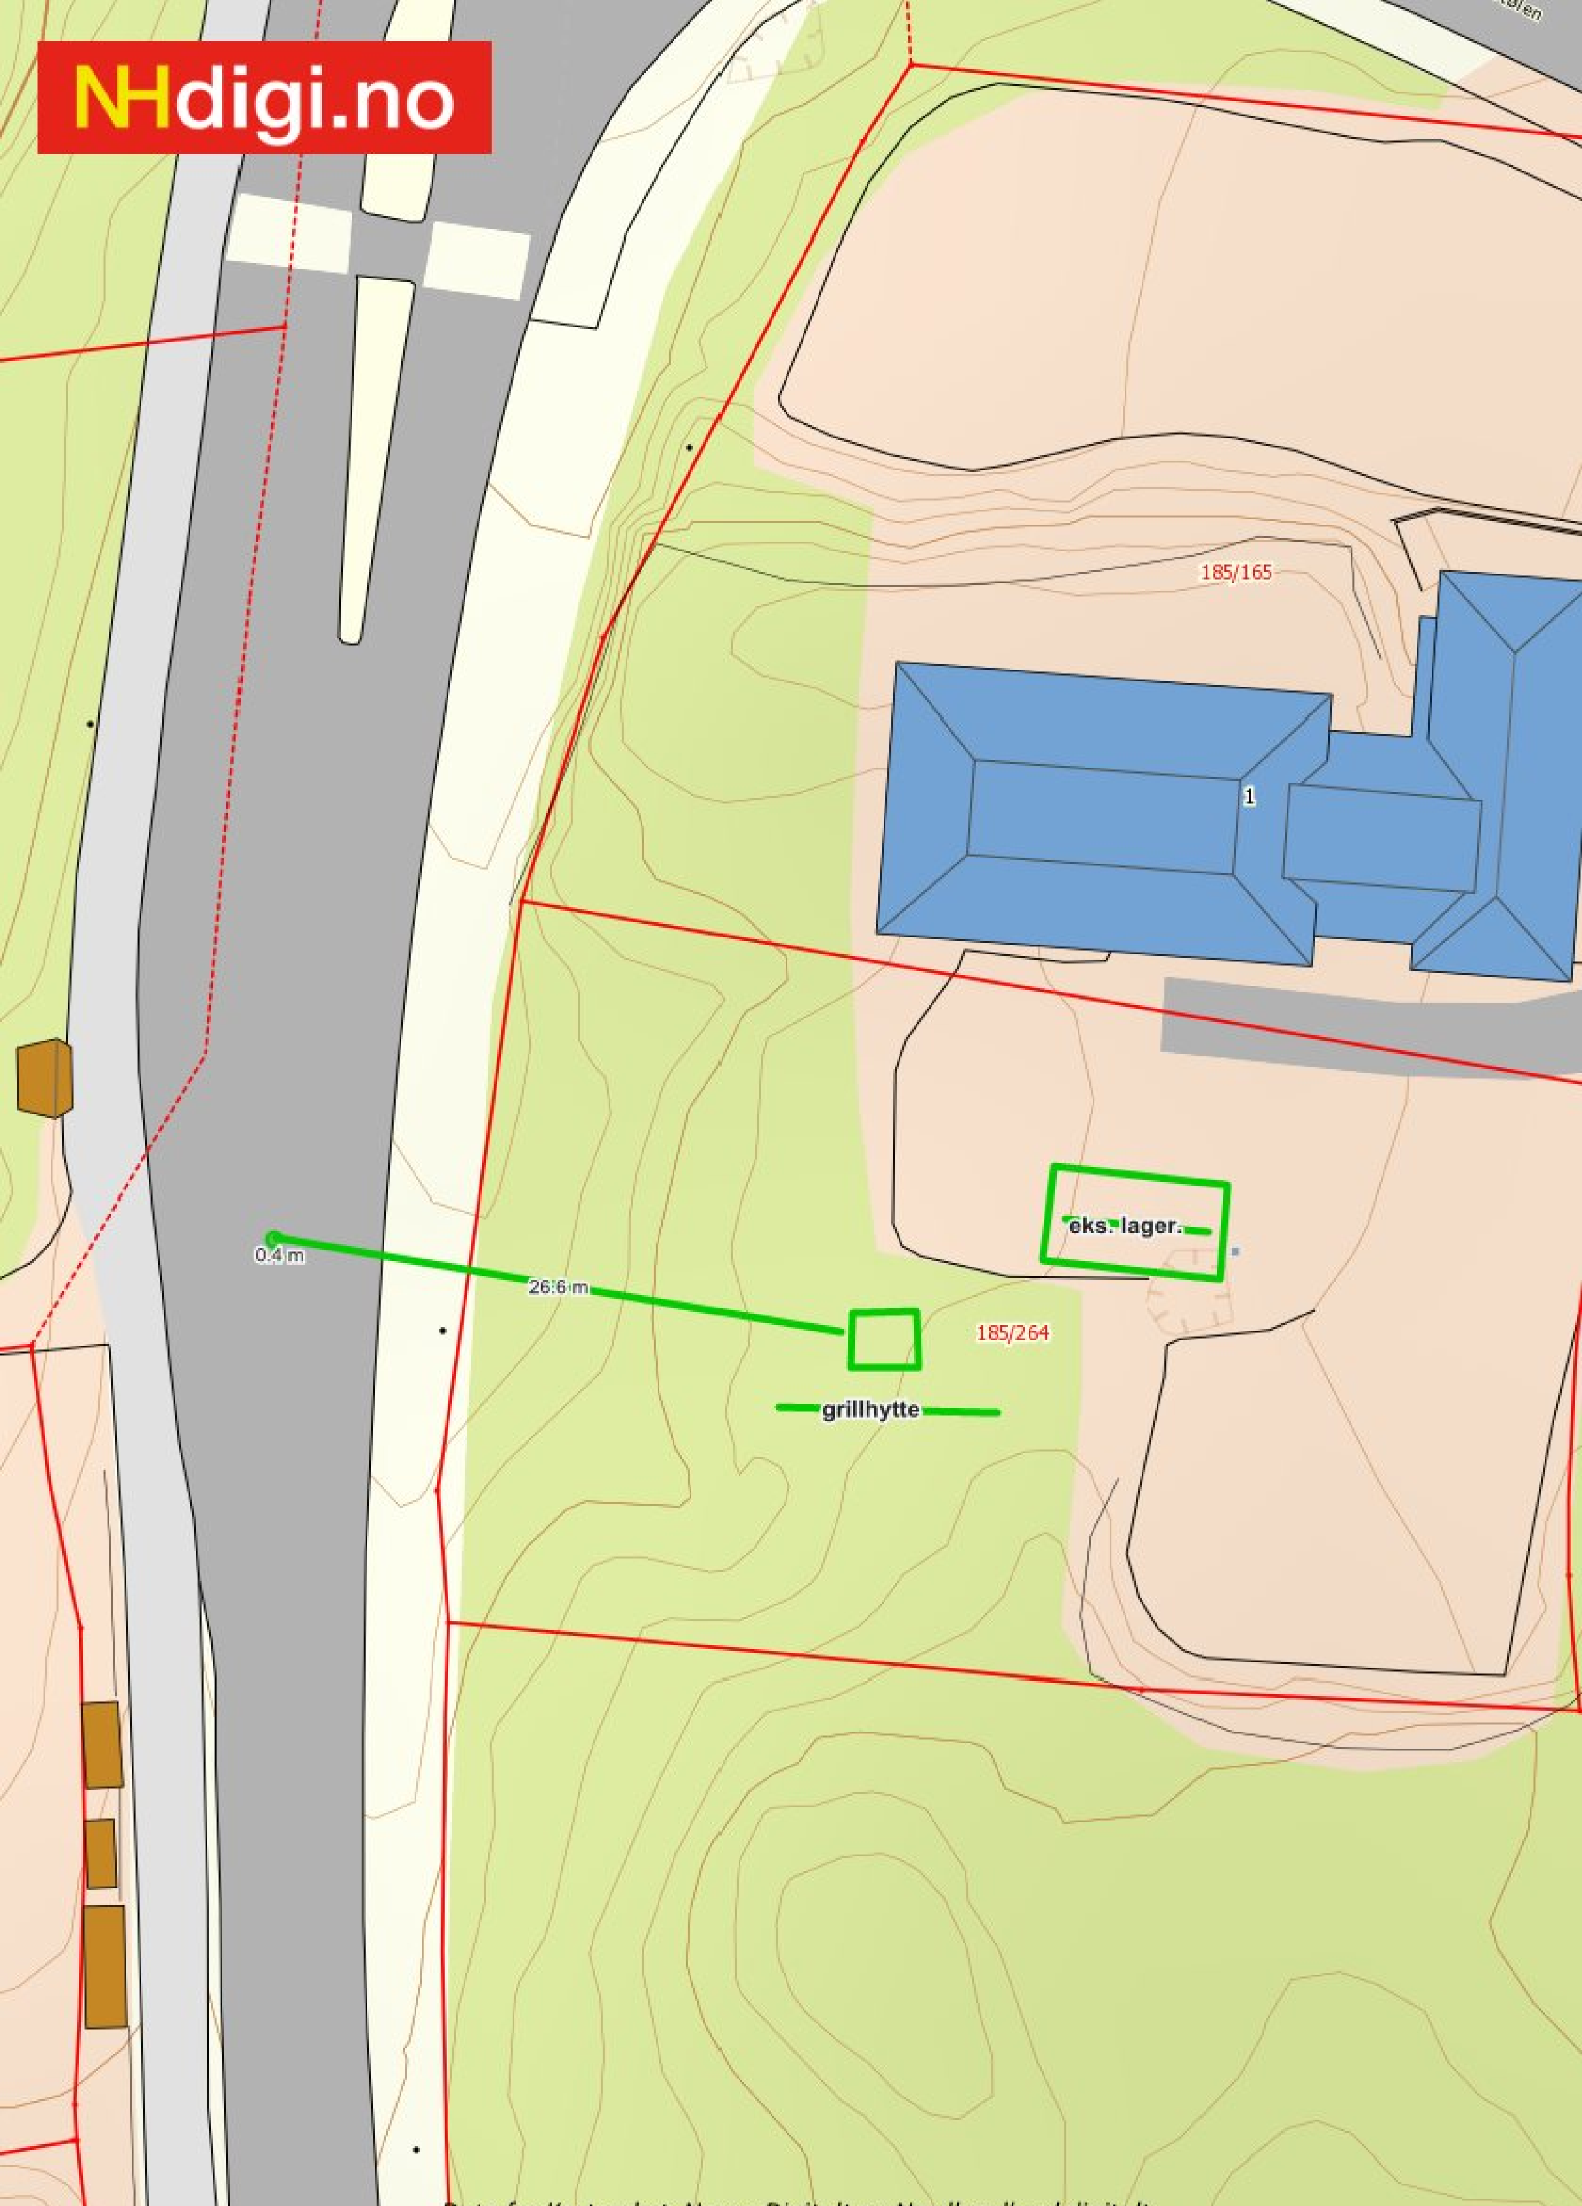

Data fra Kartverket, Norge Digitalt og Nordhordland digitalt

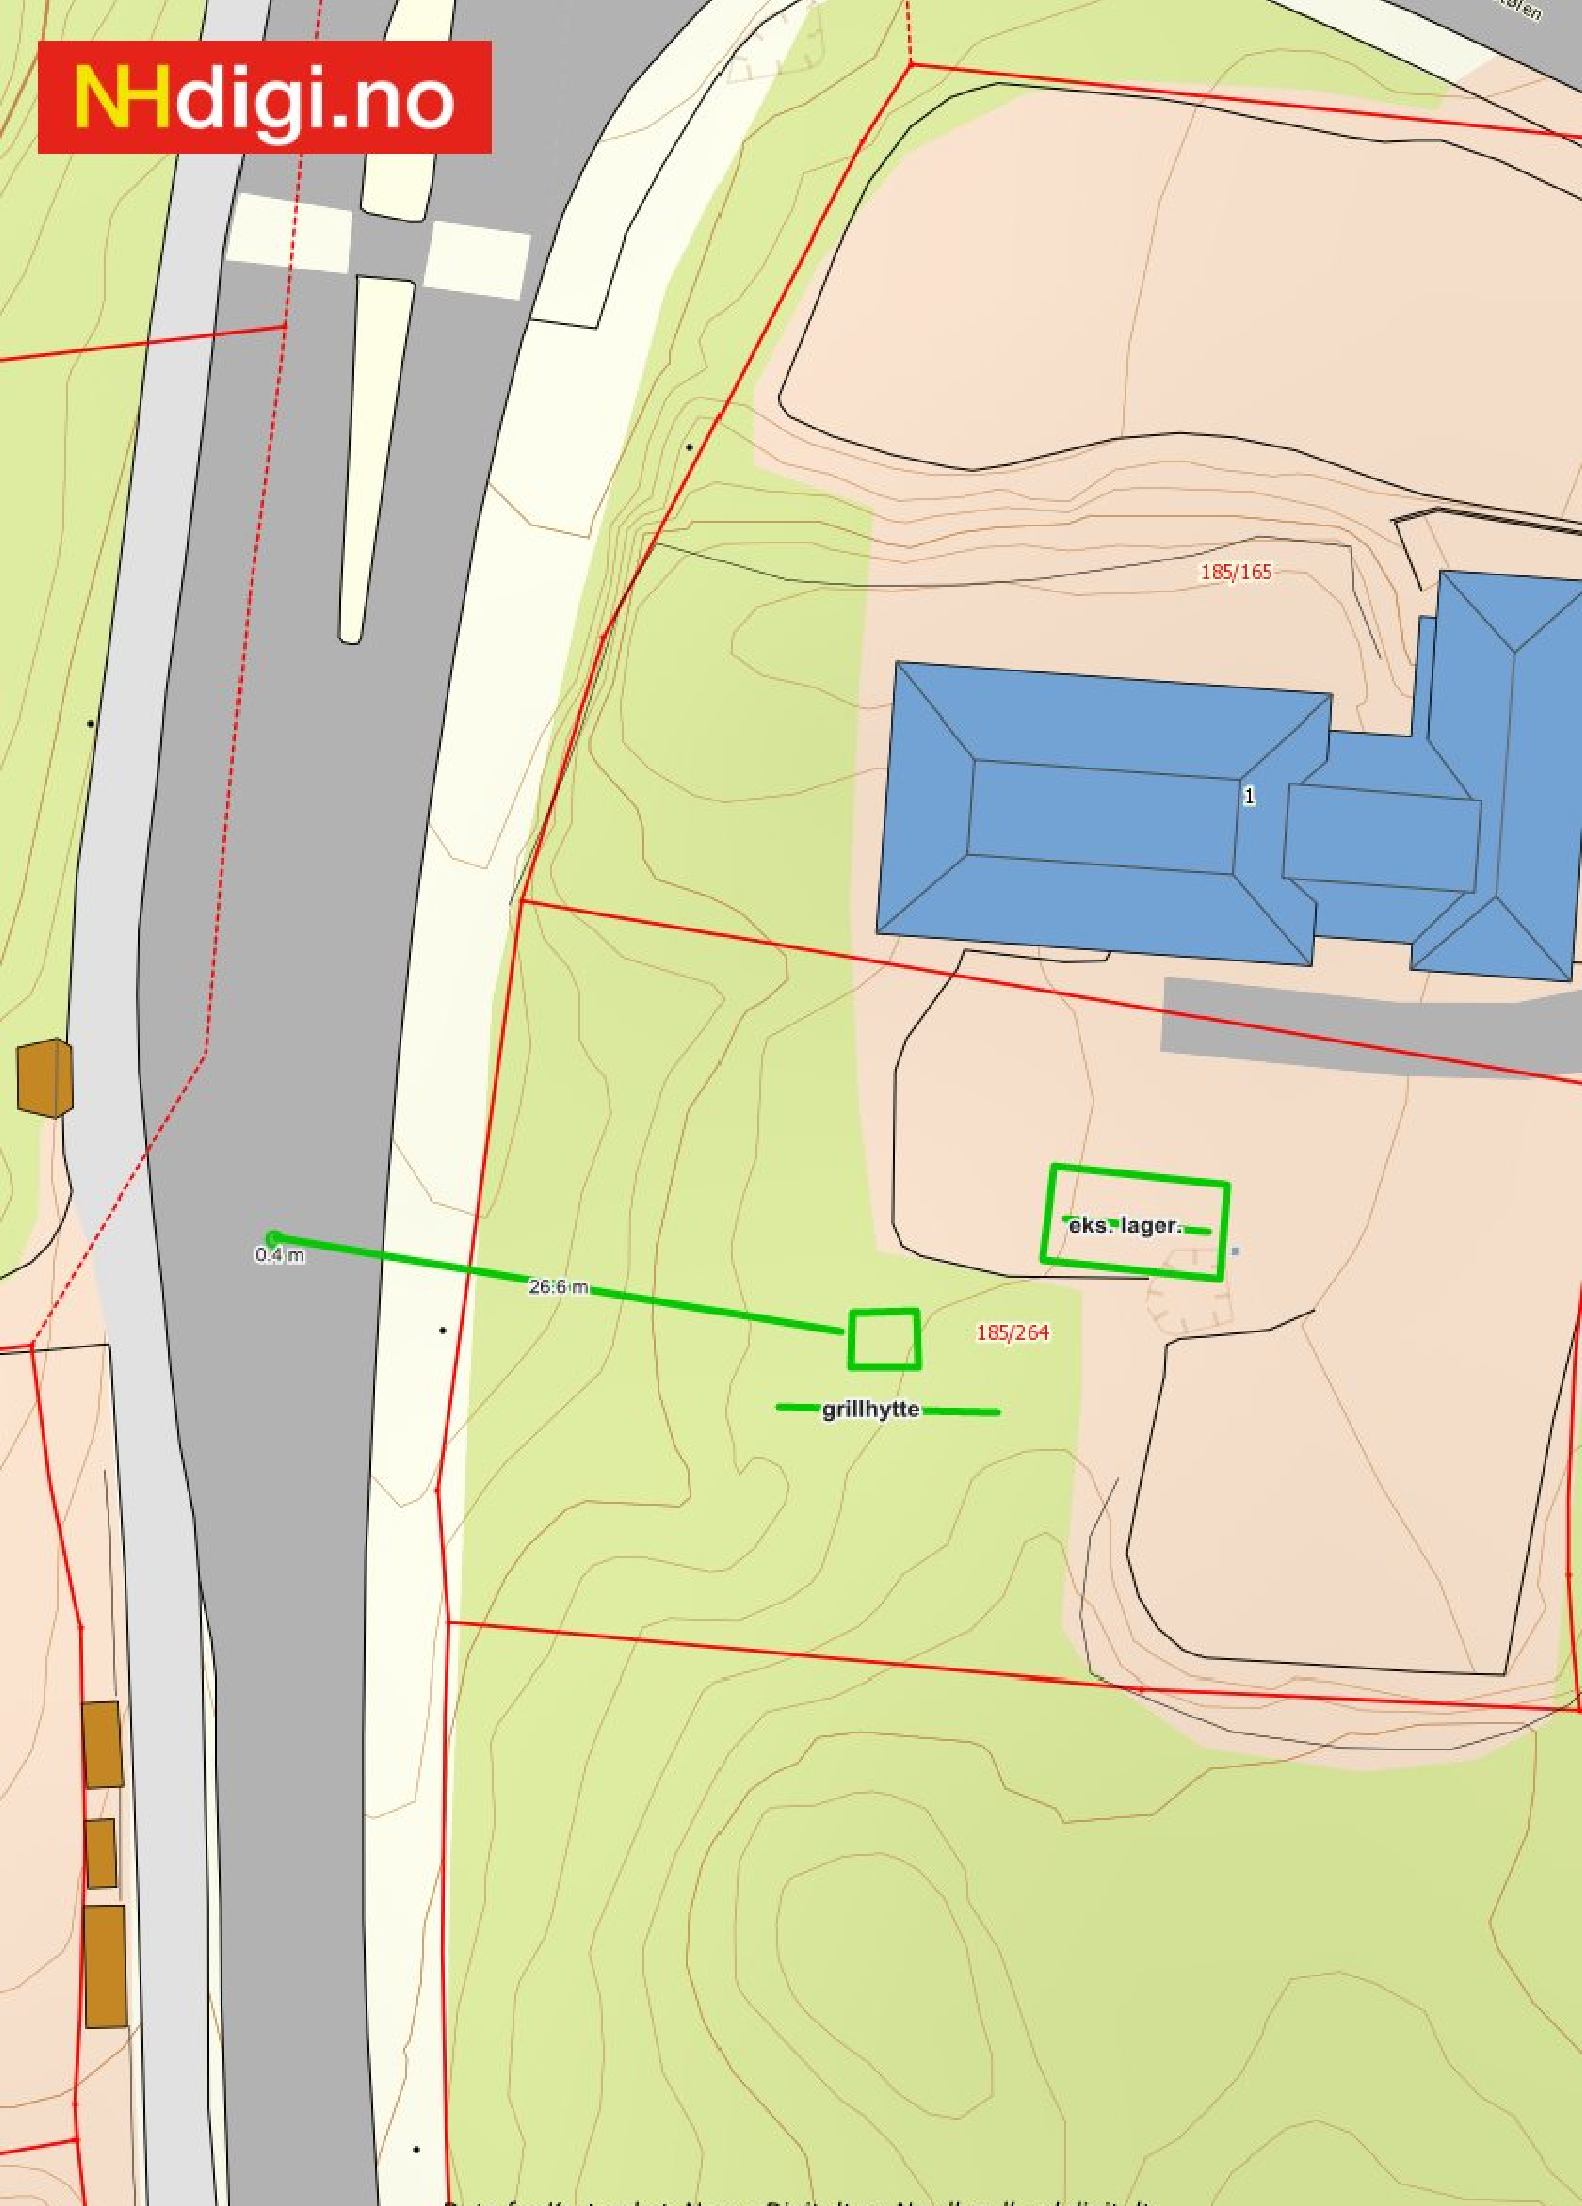

Data fra Kartverket, Norge Digitalt og Nordhordland digitalt