

## EIGENKONTROLL AV SANITÆRINSTALLASJONER

Skjemaet skal fyllast ut av utførande røyrleggjar og skal sendast Lindås kommune for arkivering saman med godkjent søknad om tilknytning.

BYGGJEPLASS: *Hellesnesed*      GNR.: *202*      BNR.: *26*      TOMT NR.: *B3*

Eigar av sanitæranlegget:  
*Seim Bygg AS*

Adresse:

Prøven gjeld:

Prøvetrykk:

Dato og sign. av røyrl.:


Utv. vassleidning	mvs. i min.	.....
Utv. spillvassleidn.	mvs. i min.	.....
Bunnleidning:	<i>1,1</i> mvs. i <i>2</i> min.	... <i>Heidi Meland</i> ...
Innv. spillvassleidn.	mvs. i min.	.....
Innv. vassleidn.	mvs. i min.	.....
.....	mvs. i min.	.....
.....	mvs. i min.	.....

Teknisk etat skal varslast for kontroll før tildekking.  
Prøvetrykk for spillvassleidning er 1.1 m.v.s.  
Prøvetrykk for vassleidning er 50% over driftstrykk.

Anlegget teke i bruk/overlevert den: *9/5-2014* .....


Merknader: .....

Utførande røyrleggjar stadfestar at sanitæranlegg er utført i samsvar med "Normalreglementet" (tidlegare NKF-Norm-8).


**Stendal VVS AS**  
 Blombakken 1 • 5911 ALVERSUND  
 E-post: [sten-vvs@online.no](mailto:sten-vvs@online.no)  
 Org.nr. 980 626 180

-----  
Stempel/sign. røyrleggjarfirma

Helleneset 53 A-B

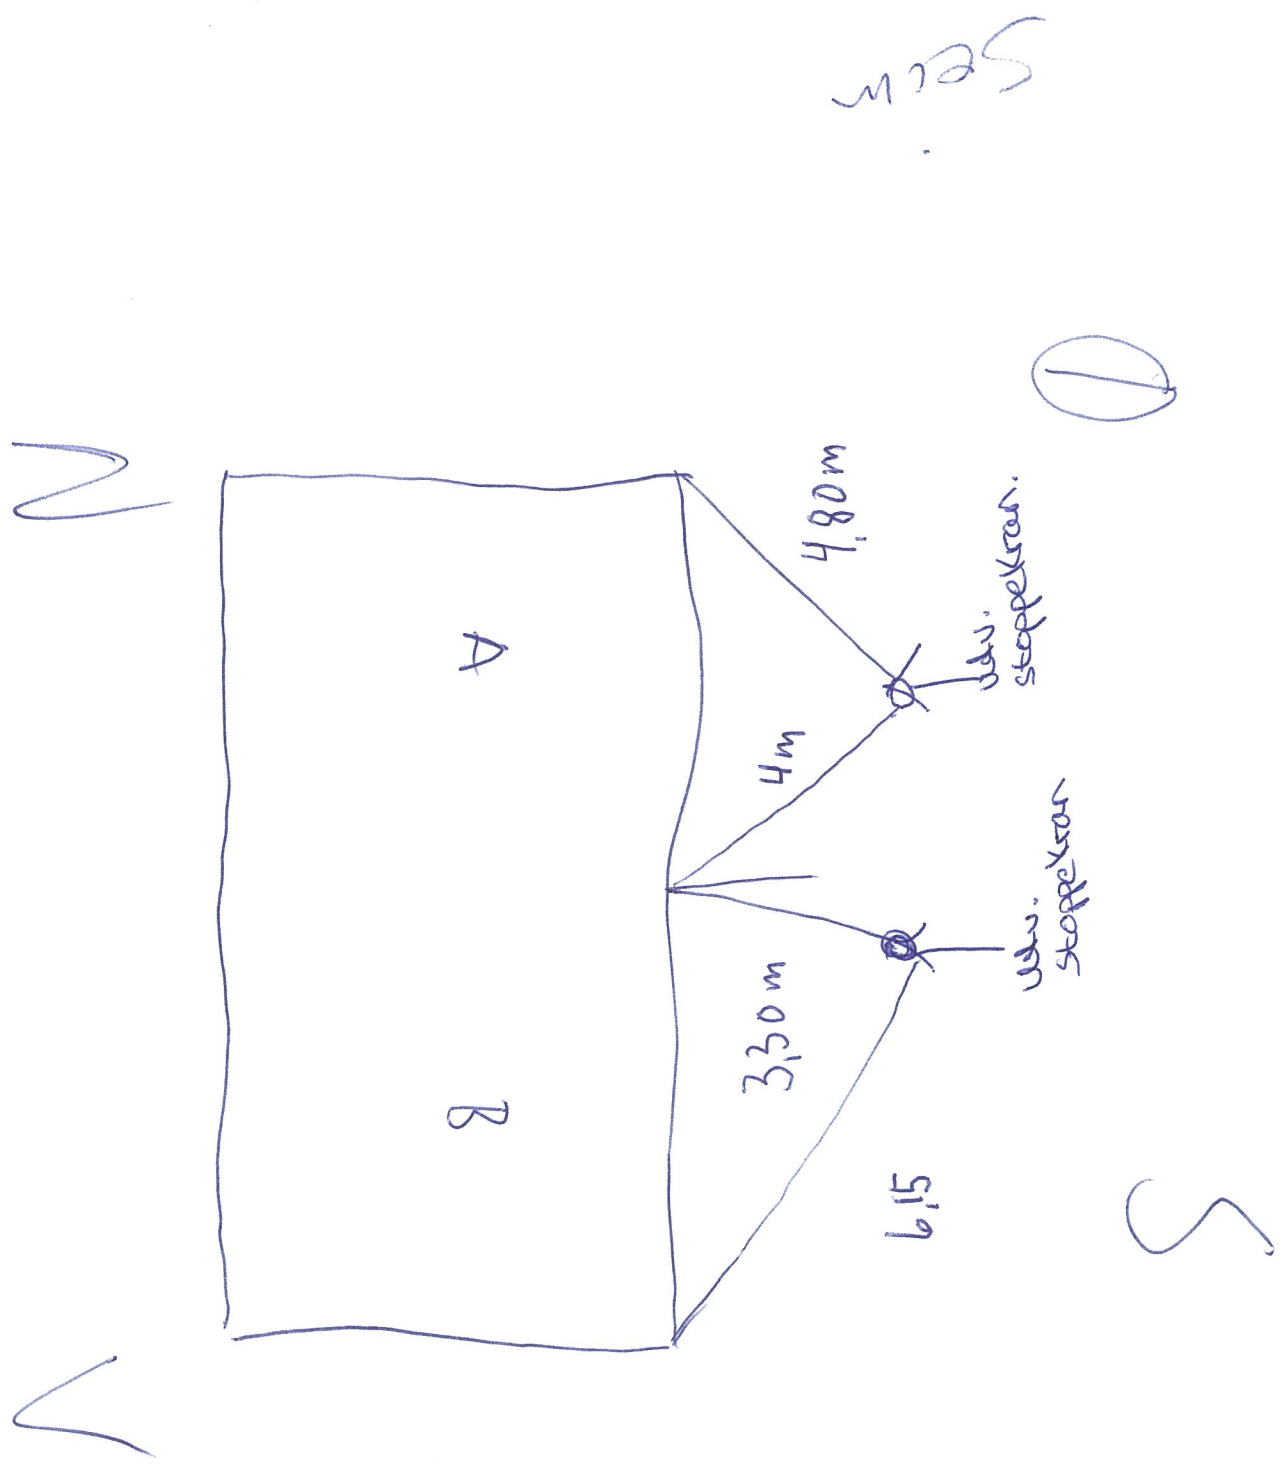


6722350

6722300

6722250

6722200

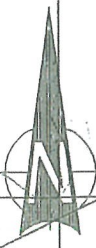

LINDÅS KOMMUNE	
Klassering	202/26
19. 01. 2012	
Ark. saksnr	Løpnr
2011/1356	1533/12
Saksh.	Tilgangskode
ner	

**STENDAL AS**  
 BLOMBAKKEN 1 - 5911 LILLYRSUND  
 Org.no. NO 980 620 180 IVA

Seim Bygg AS			
Sølla			
5912 SEIM			
Dato	Prosjekt	Godkjent	Målestokk
22.11.11	AH		1:500
Situasjonskart			Etatsnr/par
G/B-nr. 202/26			Etatsnr
Helleneset bustadfelt			819
Planid	Beskring	Situasjonskart	

301000

301050