

- Målte Grenser
- Registrerte Grenser
- ⊕ Udefinert grense
- ⊕ Terrengmålte grense
- ⊕ Konstruert grensepunkt
- Bolig
- Bustad m/leilighet
- Våningshus
- Større bustader
- Hytte/feriehuis
- Garasje/uthus
- Industri/lager
- Andre bygg

Dato: 2016.11.22
Sign: liei

Lindås kommune
Geodata avdeling

Gnr 138 bnr 4 (Del av denne eigedom)

Målestokk
1:500

Beliggenhet og høyder må oppfattes som orienterende.

KARTET VISER ØNSKET ENDRING AV FLYTEBRYGGER
ANLEGGET FORSKYVES 12M MOT SYD.


SØKNADSTEGNING

A	Revidering av flytebrygge	12.01.2017	ET
Nr	Beskrivelse	Dato	Av
Revisjoner			
BO Eiendom Alvær Brygge, gnr.: 138 / bnr.: 4 Basiskart - Nye forhold			
MALESTOKK	1 : 500	PROSJEKT NR	TEGN NR
TEGNER	ET	1952	3001
KONTROLLERT	TS		
DATO	07.12.2016		
REVISJON			A

ARKITEKTER MNAL NPA - LANDSKAPSARKITEKTER MNLA - INTERIØRARKITEKTER NIL

Forum Arkitekter AS Damsgårdsveien 16 5058 Bergen
Tlf.: 55 16 59 00 Fax.: 55 16 67 60 E-post: info@forumarkitekter.no

FORUM ARKITEKTER

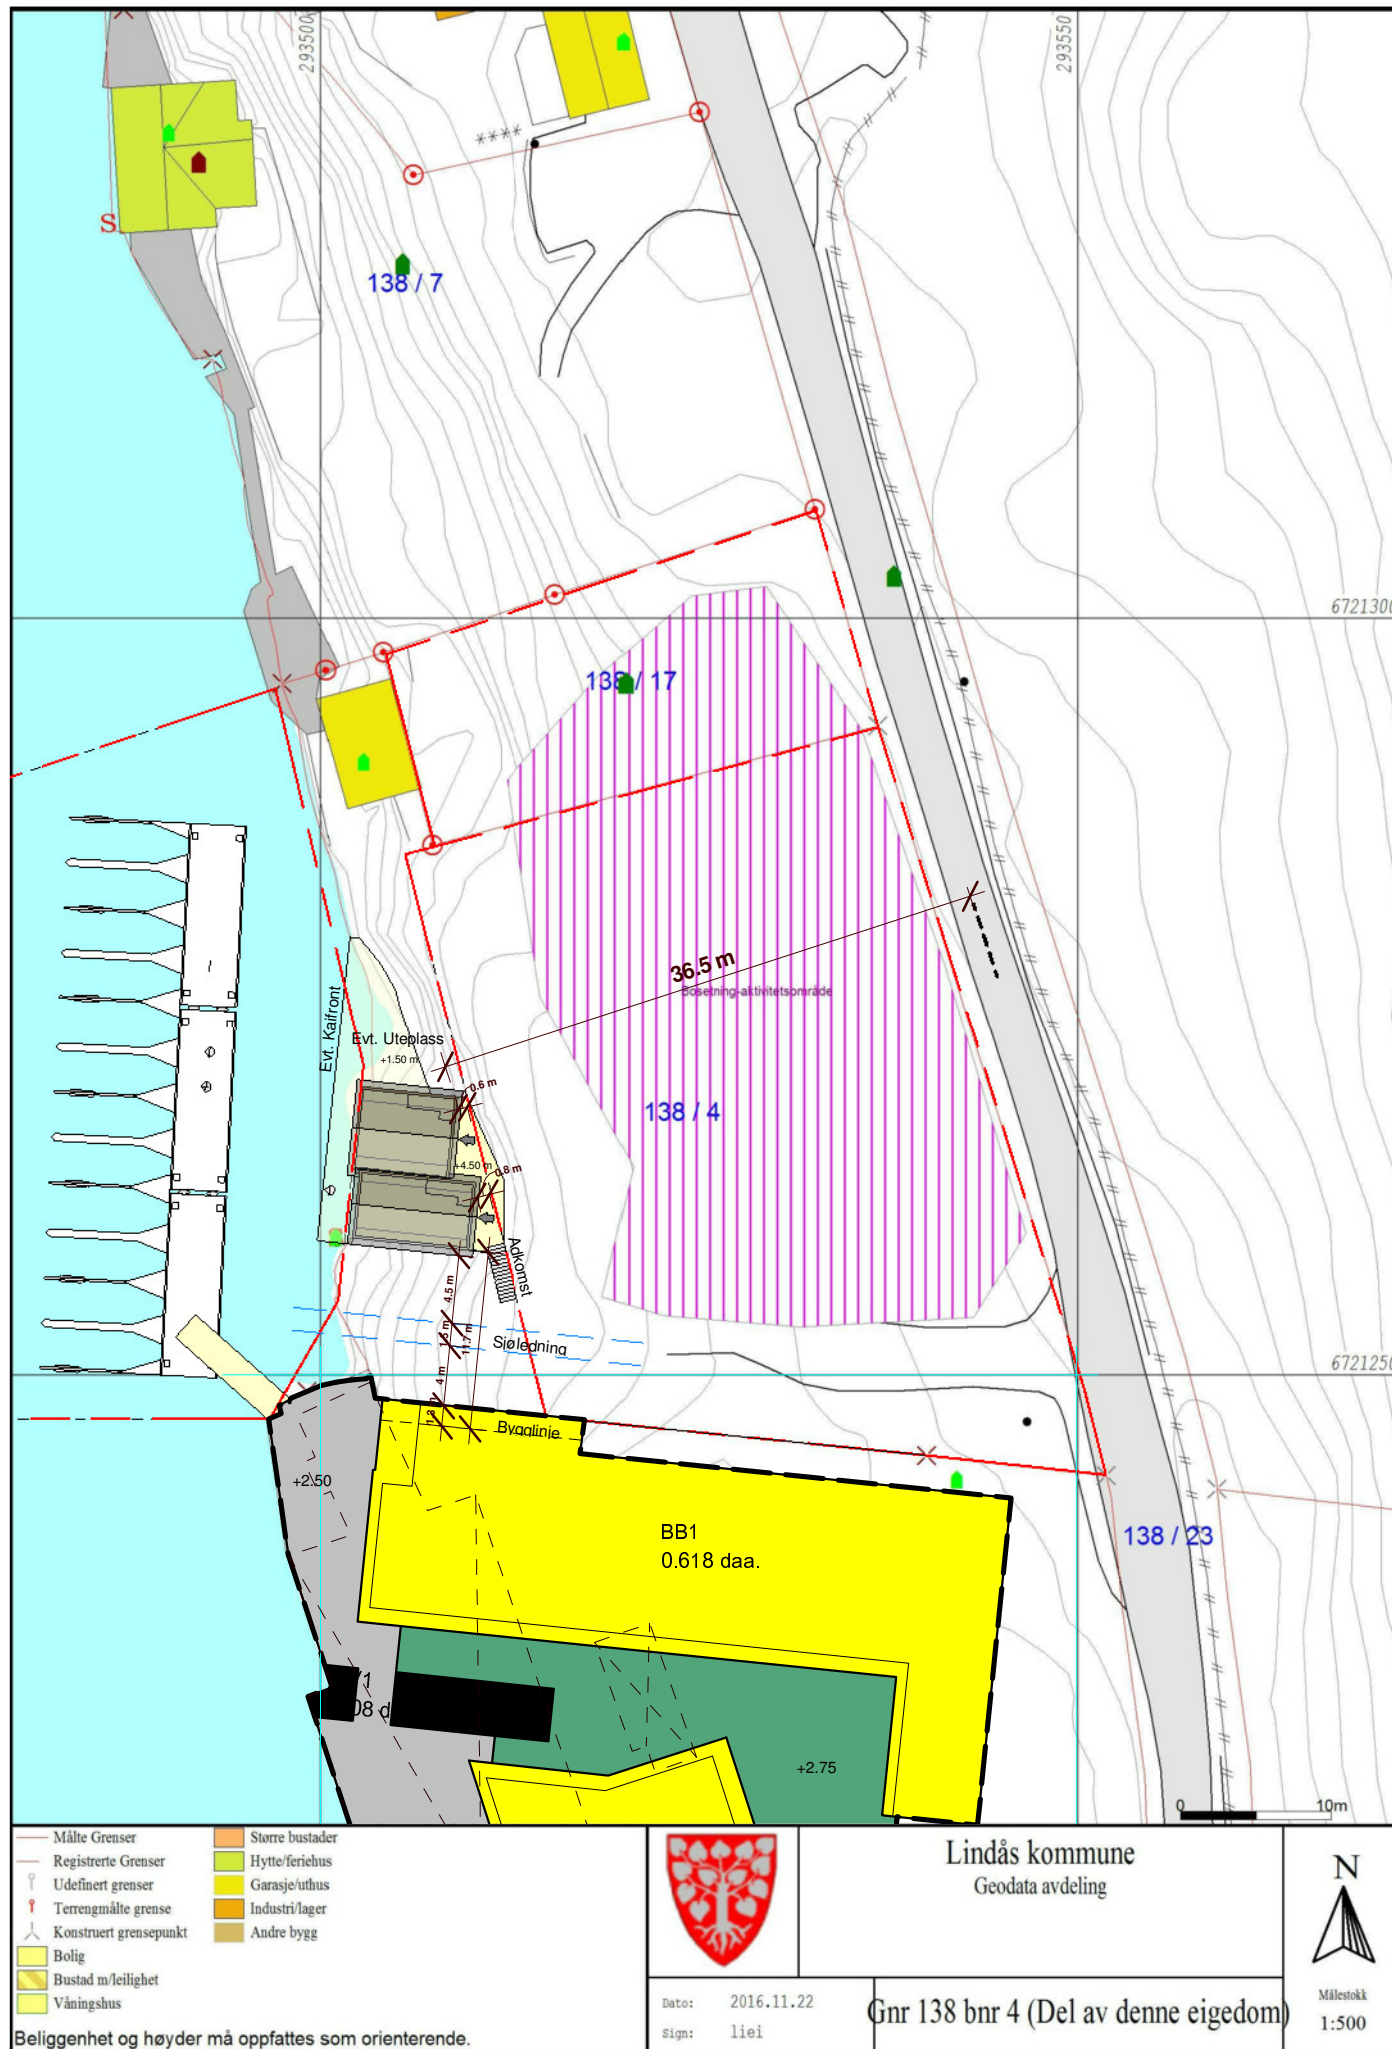

OMSØKT PLASSERING AV FLYTEBRYGGER
 GODKJENT AV BERGEN OG OMLAND HAVNEVESEN
 11.12.2013 OG FORLENGET VEDTAK 31.10.2016.

SØKNADSTEGNING	Nr	Beskrivelse	Dato	Av
	Revisjoner			
	BO Eiendom Alvær Brygge, gnr.: 138 / bnr.: 4 Basiskart - Nye forhold			
	MALESTOKK	1 : 500	PROSJEKT NR	TEGN NR
	KONTROLLERT	ET	1952	3001
DATE	07.12.2016			
ARKITEKTER MNAL NPA - LANDSKAPSARKITEKTER MNLA - INTERIØRARKITEKTER NIL Forum Arkitekter AS Damsgårdsveien 16 5058 Bergen Tlf.: 55 16 59 00 Fax.: 55 16 67 60 E-post: info@forumarkitekter.no				
				 FORUM ARKITEKTER