

17/5046

04-June-2014



Statens vegvesen

Egil Magnar Eidsnes
Eidsnesvegen 107
5913 EIKANGERVÅG

LINDÅS KOMMUNE	
Klassering	
1 3. 06, 2014	
Art. sektor	Løstert
Behalf.	Tilgangskode

Behandlande eining:
Region vest

Sakshandsamar/innvalsnr:
Roald Gulbrandsøy - 55516342

Vår referanse:
2014/056159-002

Dykkar referanse:

Vår dato:
02.06.2014

Lindås kommune, gnr. 215, bnr. 2. Uttale til søknad om avkøyrslø.

Viser til søknad av 04.05.14.

Søknaden gjeld løyve til å nytte eksisterande avkøyrslø frå fylkesveg 393, til 2 planlagde bustader på eigedomen 215/2, Eidsnes i Lindås kommune.

Det vert opplyst i søknaden at tomtane ligg i LNF-område i kommuneplanen. Etter gjeldane regler for sakshandsaming, skal søknad om dispensasjon frå kommuneplanen handsamast, og godkjennast, av kommunen før vegvesenet handsamer søknad om avkøyrslø.

Dykkar søknad om avkøyrslø vert lagt på vent inntil det ligg føre dispensasjon frå kommuneplanen.

Avkøyrslø må utbetrast med omsyn til svingradius før godkjenning, jfr. vedlagte prinsippsskisse.

Plan og forvaltning
Med helsing


Odd Høydalsvik
sjefingeniør


Roald Gulbrandsøy

1 vedlegg

Kopi: Lindås kommune.


Postadresse
Statens vegvesen
Region vest
Askedalen 4
6863 Leikanger

Telefon: 02030
Telefaks: 57 65 59 86
firmapost-vest@vegvesen.no
Org.nr: 971032081

Kontoradresse
Spelhaugen 12
5147 FYLLINGSDALEN

Fakturaadresse
Statens vegvesen
Landsdekkende regnskap
9815 Vadsø
Telefon: 78 94 15 50
Telefaks: 78 95 33 52


PRINSIPPSKISSE

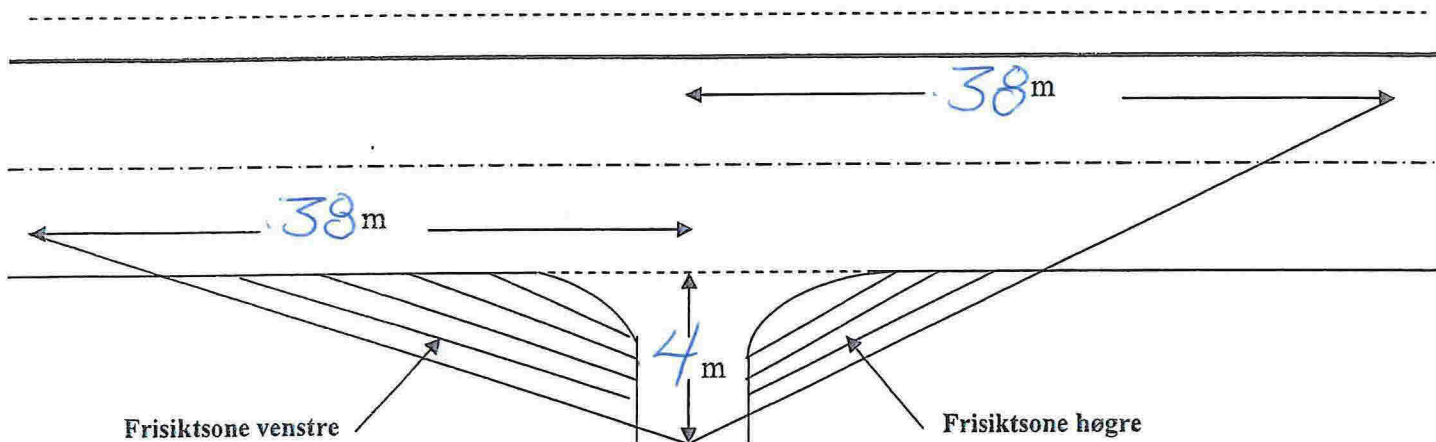


Tilsvarende siktlengder som vist på tegningen må også gjerast gjeldande for trafikken som kjem på hovedvegen og skal inn i avkjørsla (sikt bakover og framover langs hovedvegen)

Av hensyn til snø og vegetasjon skal det i frisiktsonen vera fritt for sikthinder høgare enn 0,5 m. over hovedvegens nivå

Krav til svingradius for avkjørsla :

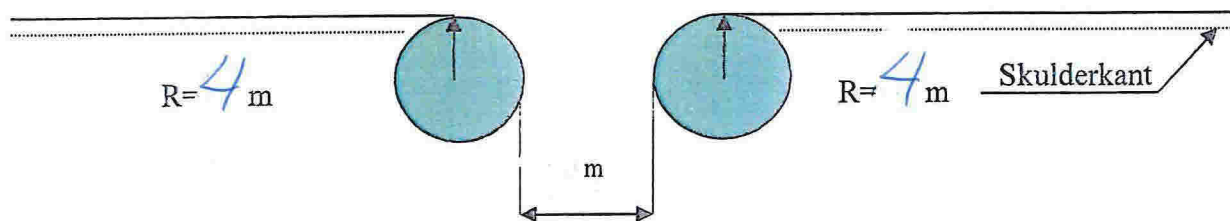

Krav til lengdeprofil for avkjørsla/tilkomstveg:

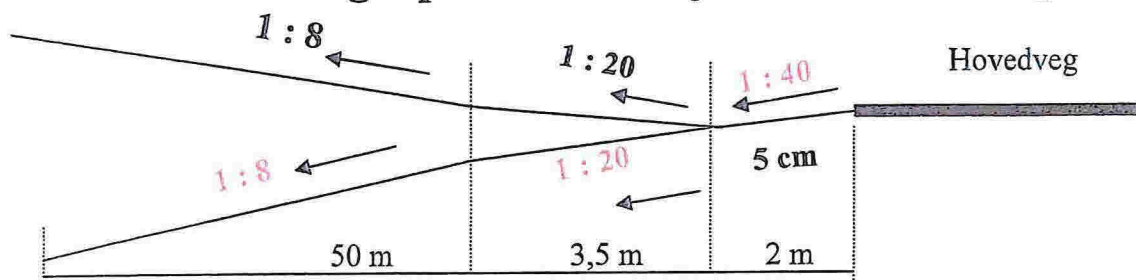

Rv/Fv :

Hp:

Km pel:

Stad:

Saksnr: 2014

056159-02