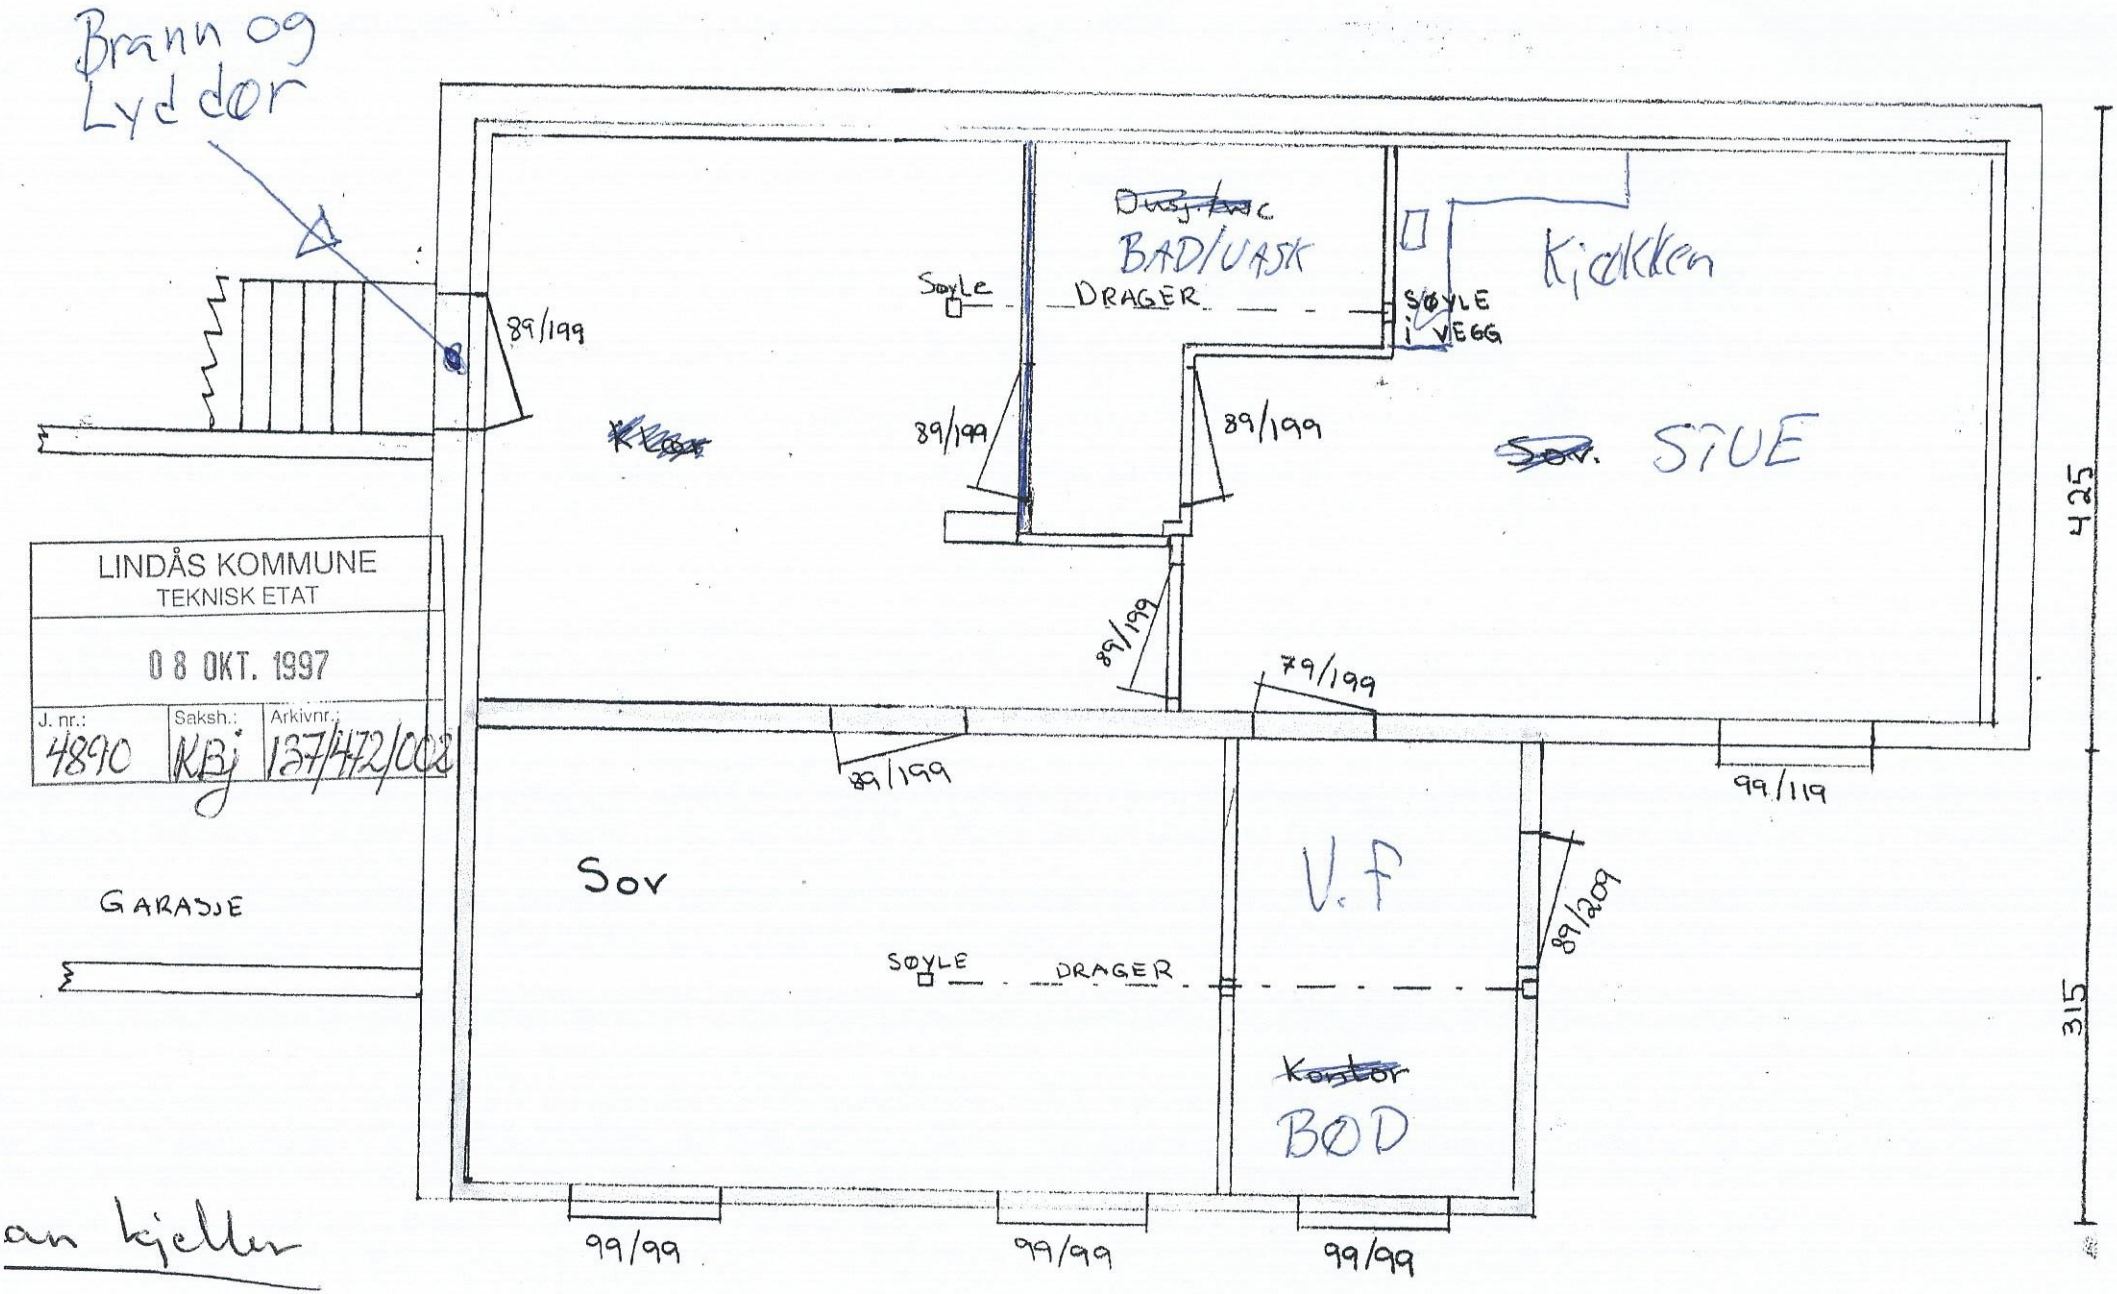
Brann og Lyddør
LINDÅS KOMMUNE
TEKNISK ETAT
08 OKT. 1997
J. nr.: 4890
Saksh.: KBj
Arkivnr.: 137/472/002
BAD/VASK
Kjøkken
SØYLE
DRAGER
SØYLE i VEGG
STUE
89/199
89/199
89/199
89/199
79/199
89/199
99/119
Sov
V.f
SØYLE
DRAGER
89/209
Kontor
BOD
GARASJE
99/99
99/99
99/99
425
315
an kjeller