

Mønst. Bl. nr.
 5 13 187
 204

MÅLEBREV - KART

M. nr.

Bruksnavn:

Parsell

Areal

2173,0 m²


gnr. 188 bnr. 0

gnr. bnr.

Målestokk 1: 500


LINDÅS KOMMUNE

PUNKT	X	Y
311	283834.05	-41851.38
310	283809.70	-41898.45
165	283846.12	-41917.29
312	283870.47	-41870.22
SENTRALPUNKT:		
	283840	-41884

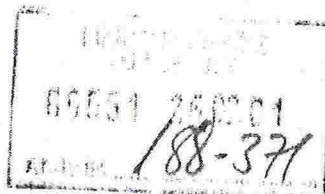

Planlagt avtale med Nordtrykk 7/5, den 6/3-80


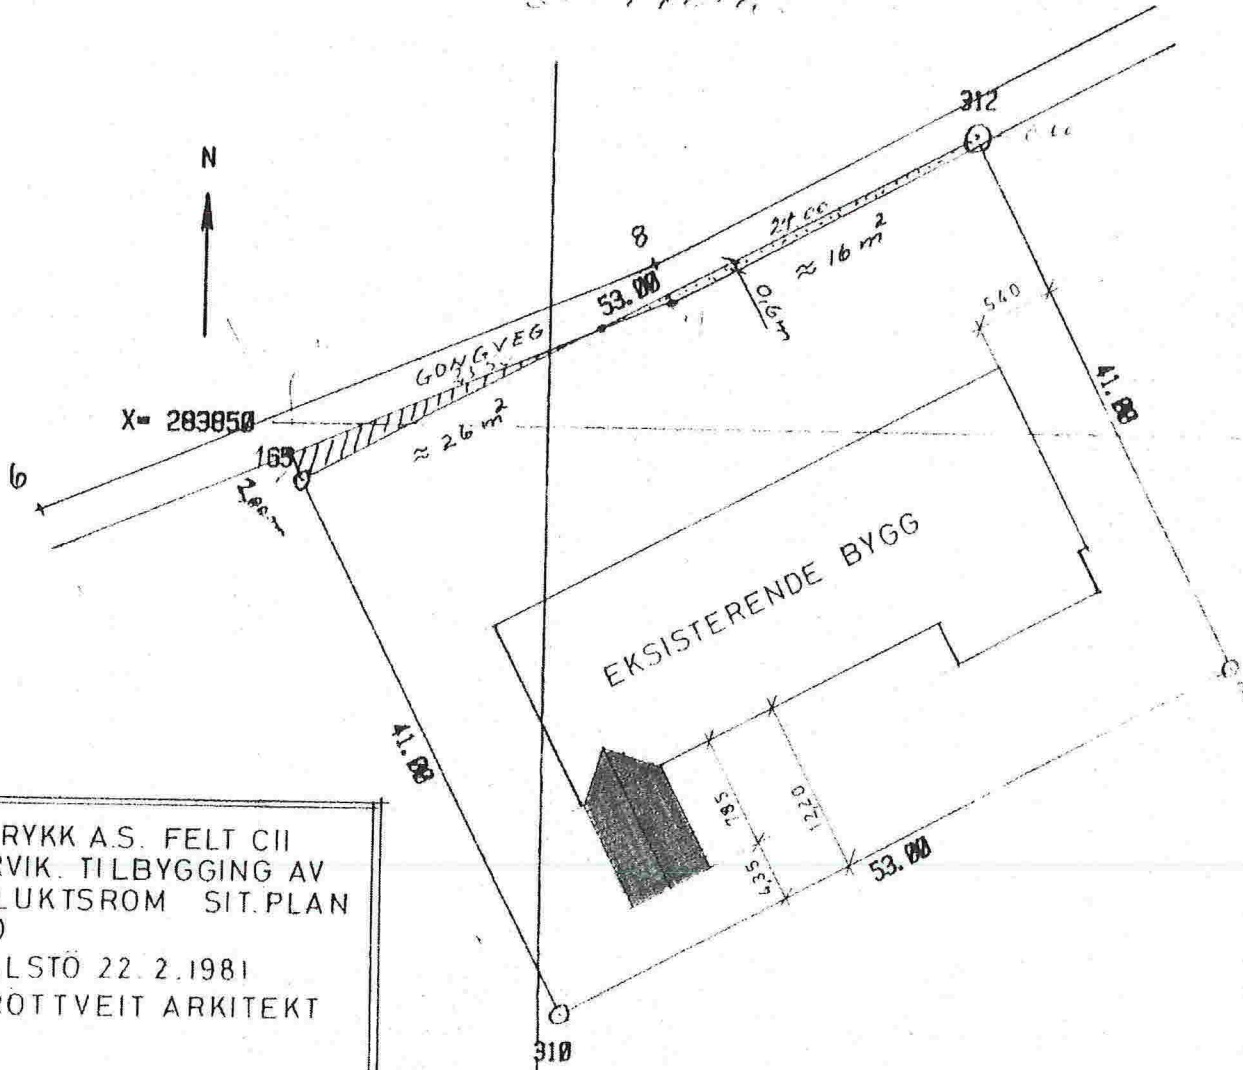

NORTRYKK A.S. FELT CII
 KNARVIK. TILBYGGING AV
 TILFLUKTSROM SIT.PLAN
 1 500
 ISDALSTØ 22. 2.1981
 K GRØTTVEIT ARKITEKT

Y=-41900

AKSER: NGO I. UTSNITT AV KARTBLAD DG 80-1-10

Y=-4

LINDÅS BYGNINGSRÅD 5100 ISDALSTØ	Møtestad Rådhuset	Møte dato 6.4.81
Sakshandsamar Haukås	Matr.nr. gnr. 188 bnr. 371 Knarvik, felt C	SAK NR. 177/81
Byggherremeldar Nortrykk A/S	Ajr. 5100 Isdalstø	
Saka gjeld Tilfluktsrom m/loft - Tilbygg til industrilokale		

Vedlegg:

Søknad om byggjetillatelse, dat. 24.2.81
 kvittering for sendt nabovarsel
 situasjonsplan 1:1000
 teikningar 1:100, nr. 105/11 og 105/12, dat. 30.1.81
 " 1:20, 1:50, nr. 188/1 og 188/2, dat. 3.2.81

TILRÅDING:

Byggjetillatelse vert gjeve i samsvar med teikningar og utgreiningar vedlagt søknaden og på følgjande vilkår:

1. Tilfluktsrommet må utførast i samsvar med forskrifter og bestemmelsar for private tilfluktsrom. Fullstendige planar for det tekniske utstyret og innreieing av tilfluktsrommet må sendast inn for godkjenning.
2. Farge og takteking må vera slik at det harmonerar godt med omgjevnaden. Bygningsrådet kan forlanga at bygget skal målast på ny dersom det vert fargesett på ein skjemmaende måte. (§ 74)
3. Eigaren av eigedomen skal innordna seg reguleringsføresegnene tilknytt reguleringsplanen.
4. Byggjeplanane skal godkjennast av sivilforsvaret. (§ 94.2, 95)
5. Dersom loftsetg. skal nyttast, må det sendast inn etasjeplan for godkjenning.
6. Det skal sendast inn søknad om ansvarsrett for heile byggjearbeidet. (§ 98)
7. I samsvar med § 93 jfr. § 95 i bygningslova vert det ikkje tillete igangsett arbeid før det er gjeve byggjetillatelse eller graveløyve. Byggjetillatelse vert sendt når vilkåra i vedtaket er stetta.

VEDTAK:

Bygningsrådet godkjenner samrøystes tilrådinga.

FOR LINDÅS BYGNINGSRÅD

Kristen Stordheim

Utsett som i

Nortrykk A/S
Sivilforsvaret