



Helleåsen Bustadområde				
Hjelmås				
Dato	Konstr./tegnet	Godkjent	Målestokk	Nordhordland
08.09.2016			1:1	Grunn og Betong as
				Entreprenørforetning
Plantegning 5				Erstattet av:
Innmålt VA-anlegg (1:500)				905
Hemvisning:		Beregning:		Helleåsen Bustadområde



Helleåsen Bustadområde				
Hjelmås				
Dato: 08.09.2016	Konstr./regnet	Godkjent	Målestokk	Nordhordland Grunn og Betong as Entreprenørforetning
Plantegning 6				Erstattet av:
Innmålt VA-anlegg (1:500)				906
Henviisning:		Beregning:		Helleåsen Bustadområde

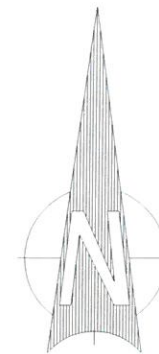

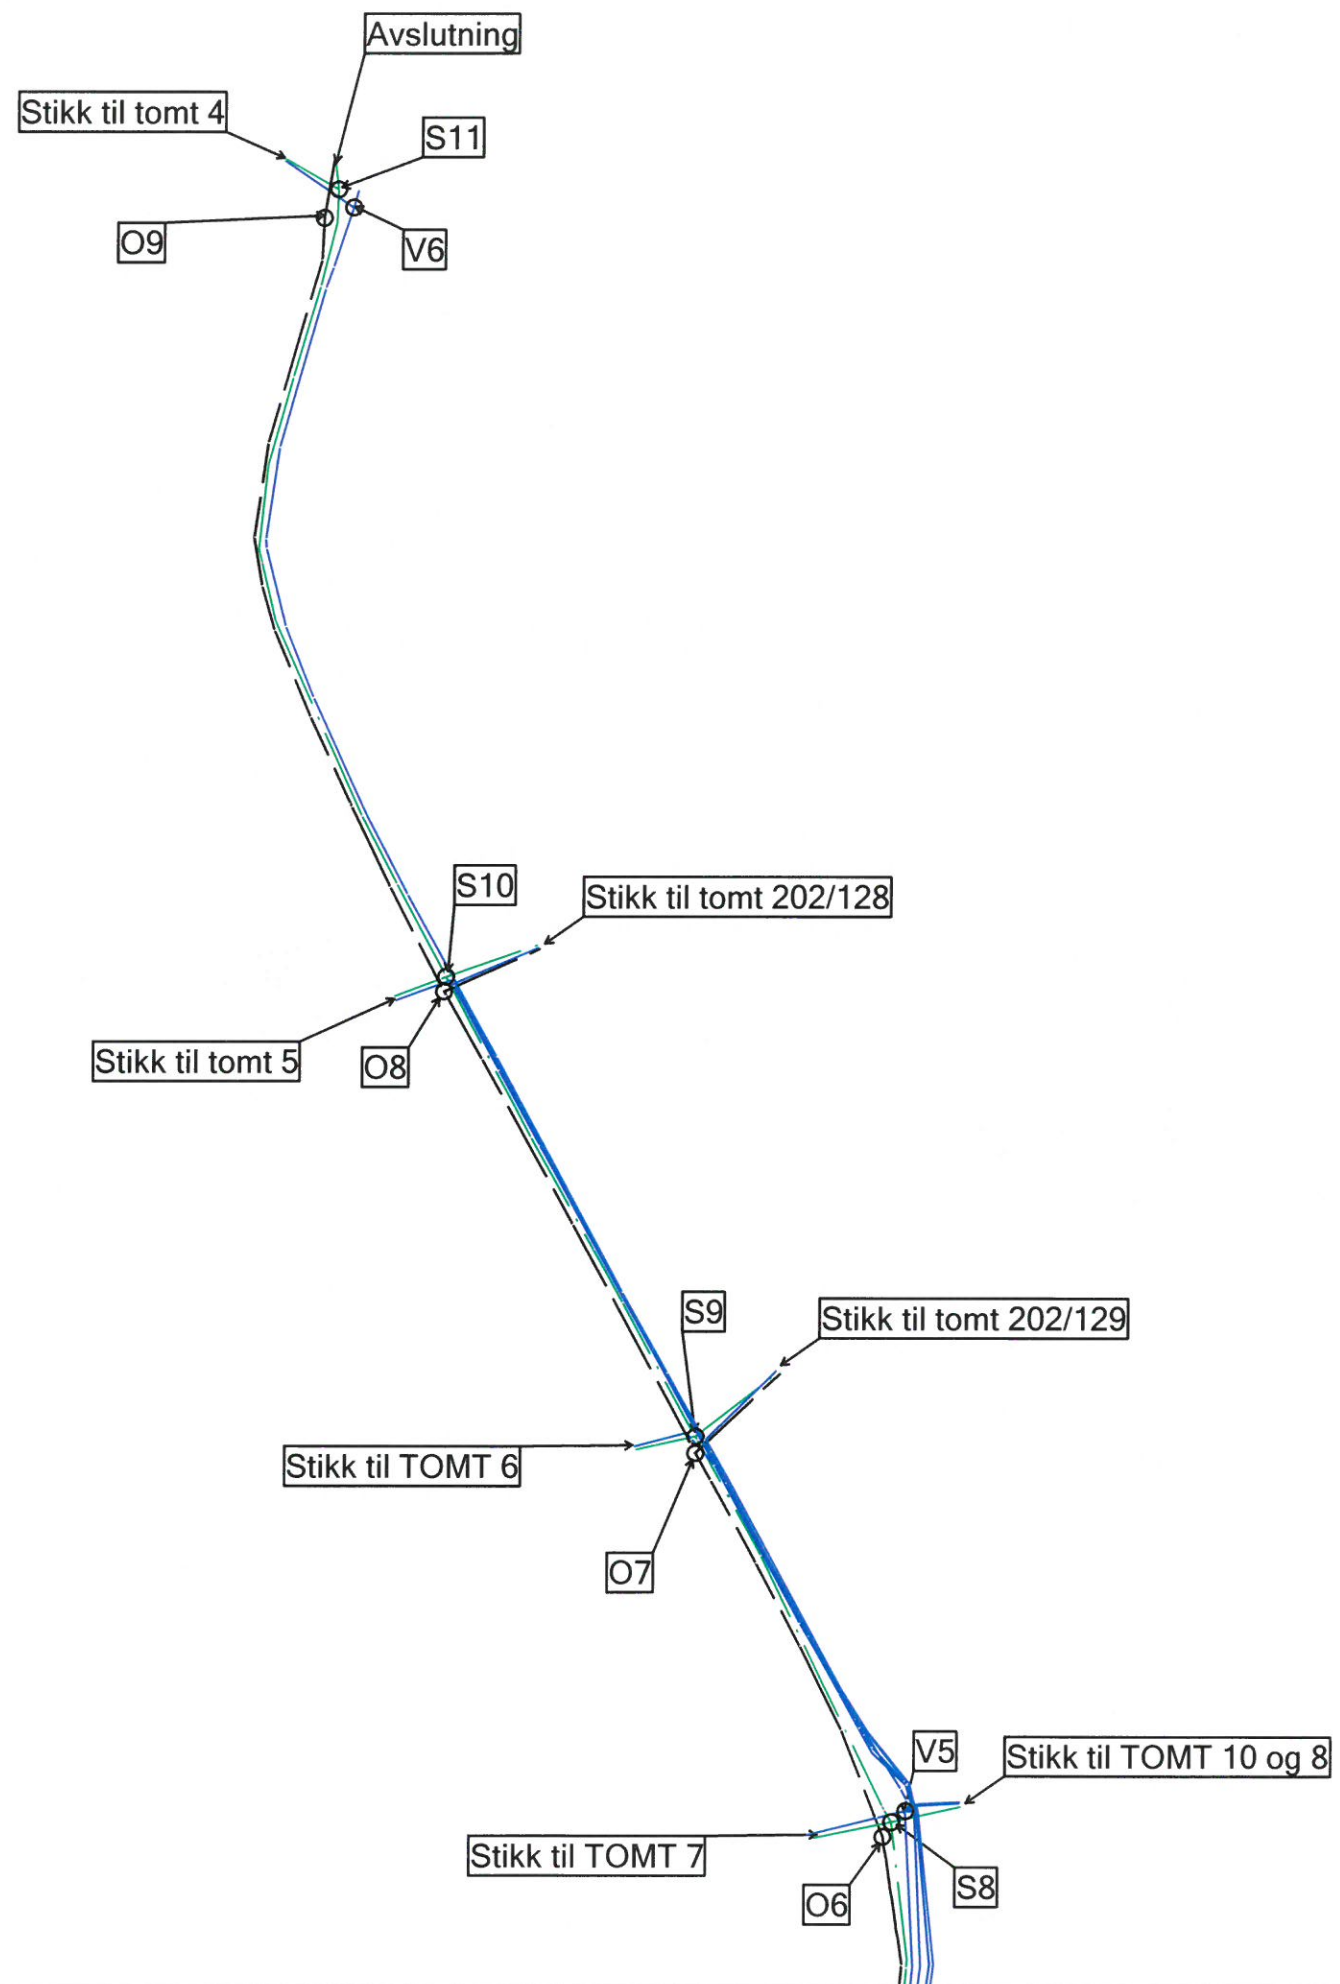

TEGNFORKLARING

Bebyggelse og anlegg (PBL § 12-5, nr. 1)

- Boligbebyggelse - friliggende småhusbebyggelse
- Boligbebyggelse - konsentrert småhusbebyggelse
- Vann- og avlepeanlegg
- Lekkeplass

Samferdselsanlegg og teknisk infrastruktur (PBL § 12-5, nr. 2)

- Veg
- Gang- / sykkelveg
- Annen veggrunn - grøntareal
- Parkeringsplasser - generiserte

Grønnstruktur (PBL § 12-5, nr. 3)

- Kombinerte grønnstrukturformål

Landbruks-, natur- og friluftsmål samt reindrift (PBL § 12-5)

- LNF-areal for nødvendige tiltak for landbruk og reindrift og

Hensynsoner (PBL § 12-4)

- Høyspenningsanlegg (inkl. høyspennkabler)

Linjesymbol

- Formålsgrense
- Regulert tomtegrense
- Byggegrense
- Omriss av planlagt bebyggelse
- Regulert kant kjørebane
- Plangrense
- Faregrense

Punkttymbol

- Stenging av avkjørsel
- Avkjørsel-både inn og utkjøring
- Maneretting

Helleåsen Bustadområde			
Lindås kommune			
SAKSBEHANDLING I.F.L.G. PLAN- OG BYGNINGSLOVEN	SAKSNR	DATO	SIGN
Kunngjøring oppstart		19.03.2007	
1. gangs behandling i det faste utvalget for plansaker	146/06	13.06.2006	
Offentlig ettersyn fra		22.06.2006	
til			
2. gangs behandling i det faste utvalget for plansaker			
Kommunestyrets vedtak:	PS 71/11	16.06.2011	
PLANEN UTARBEIDET AV:	SAKSNR	TEGNNR	SAKSBEH
ADU - Ingeniør Atle D. Ulkilen Postboks 75 5953 Fønnes Tlf.: 56 16 80 80		100	