

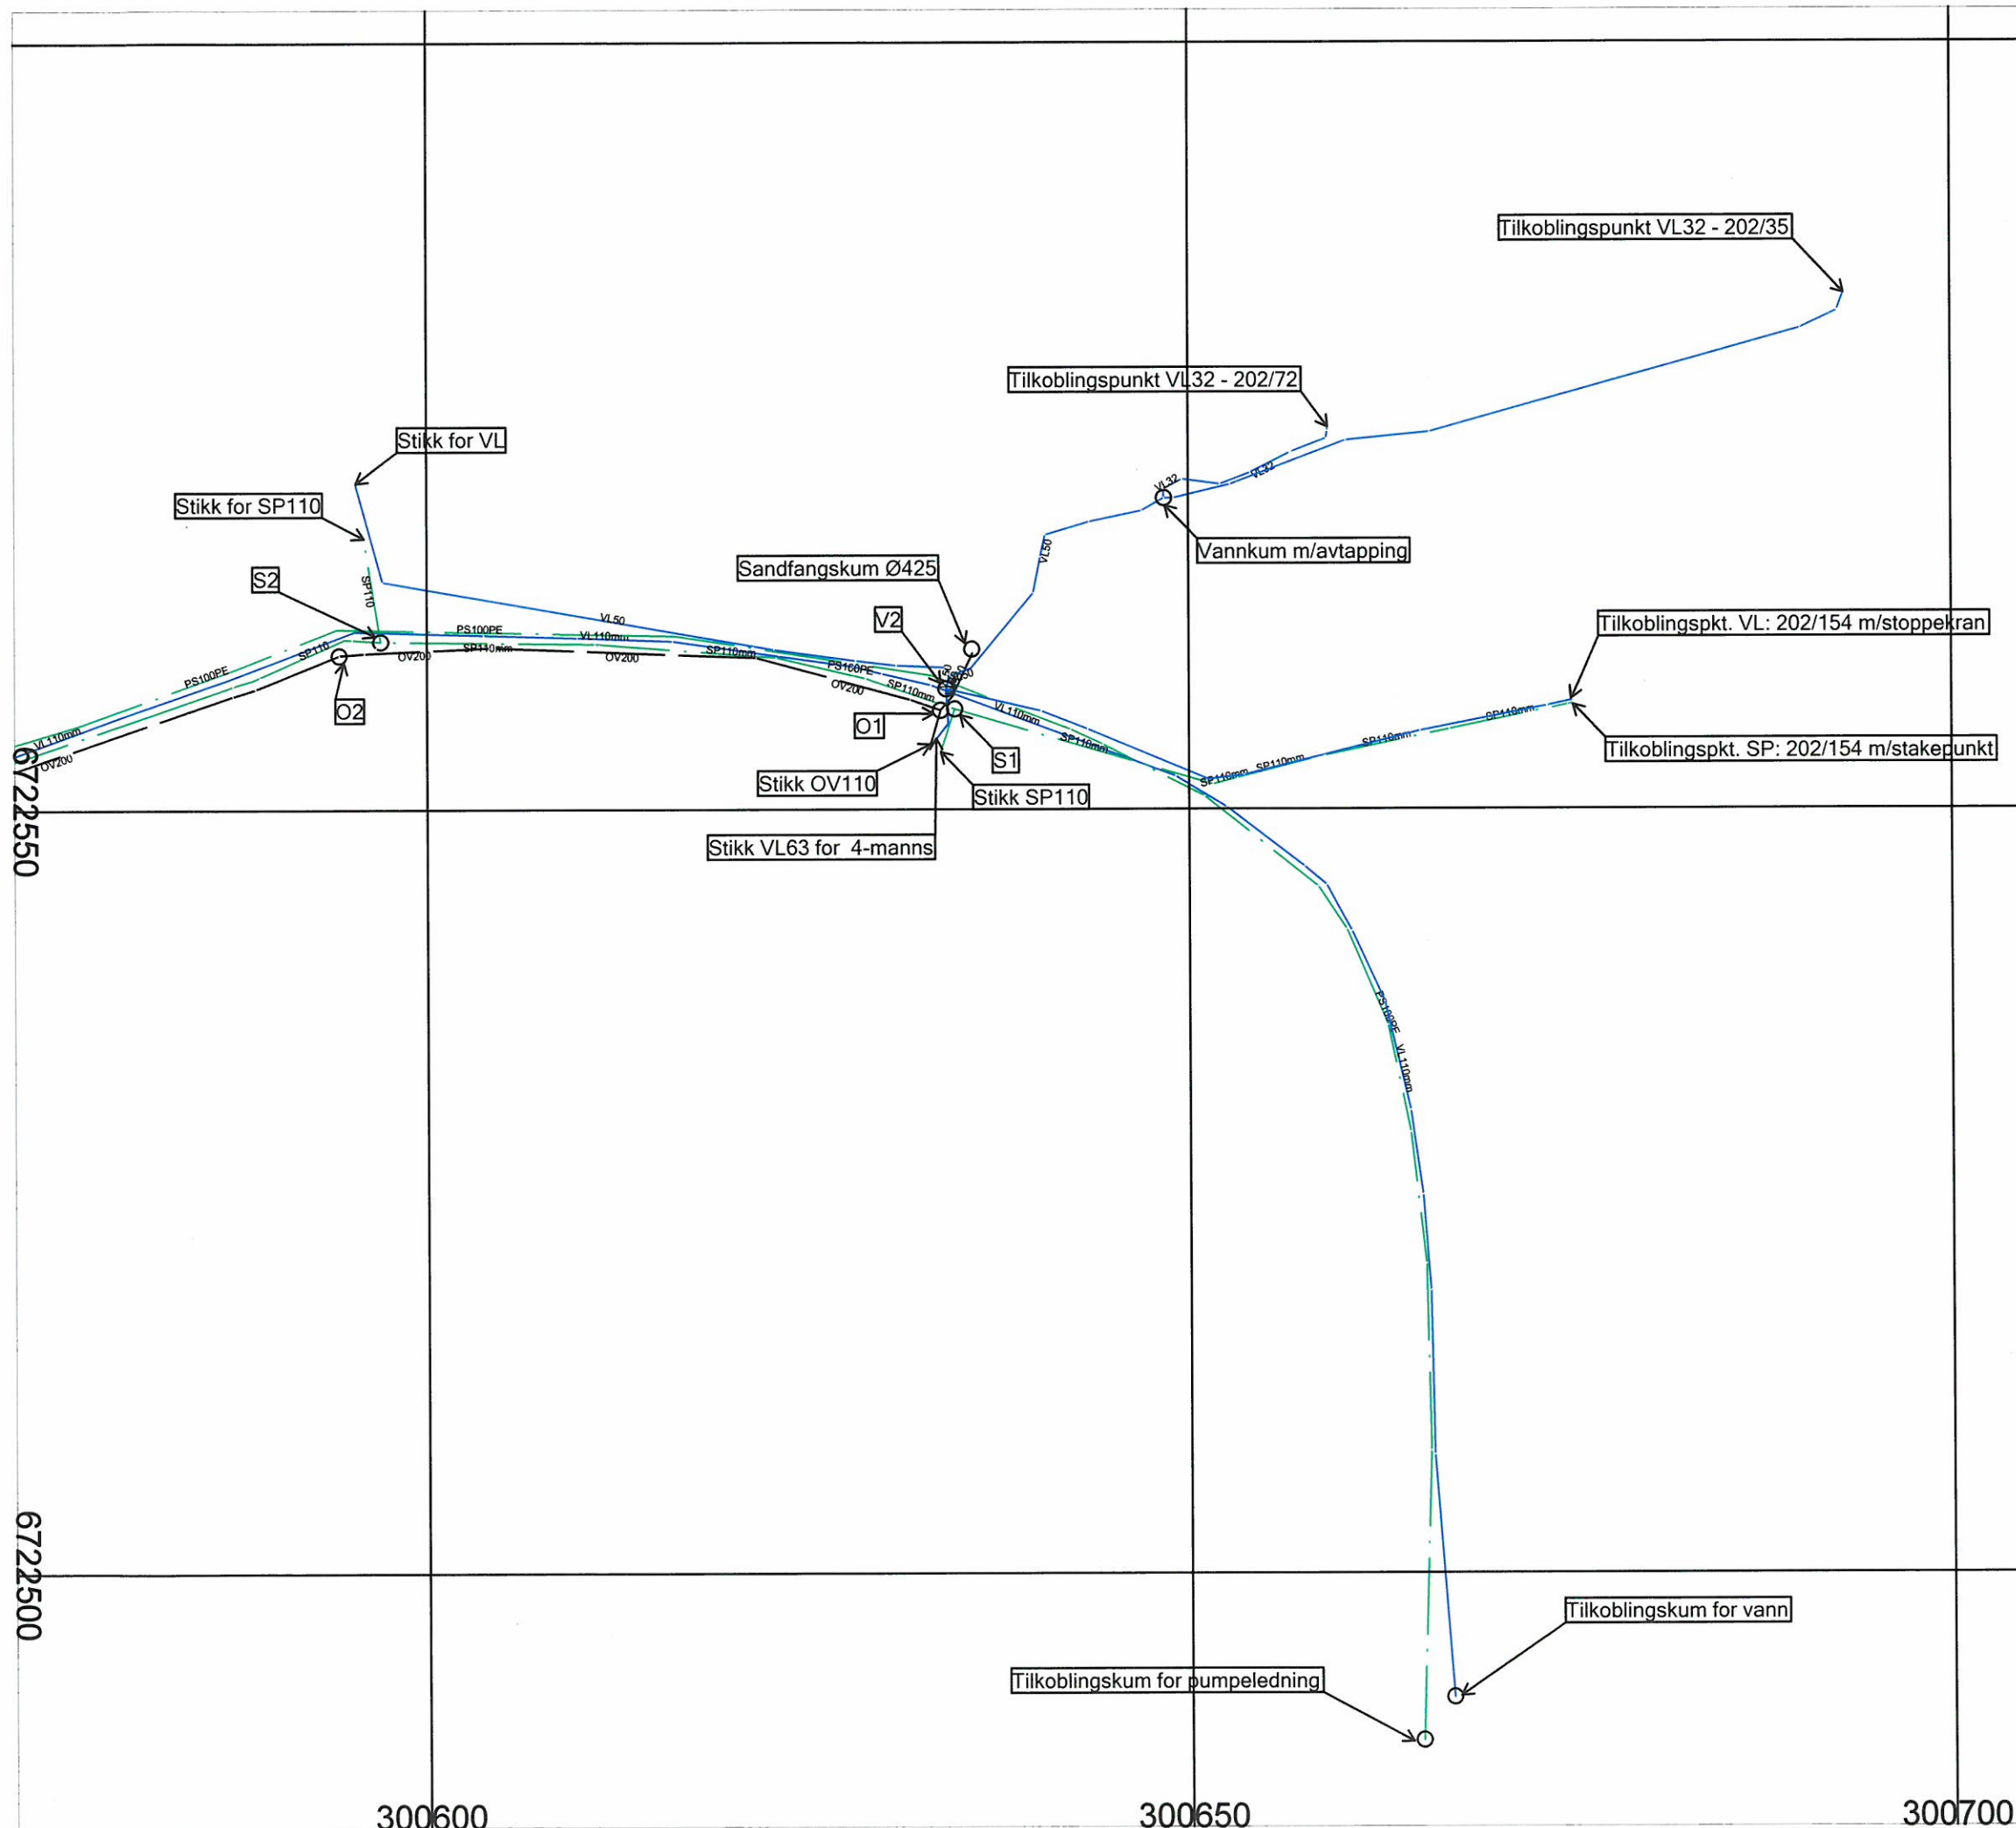


Helleåsen Bustadområde				
Hjelmås				
Dato	Konstr. Regnet	Godkjent	Målestokk	Nordhordland Grunn og Betong as Entreprenørforetning
26.06.2015			1:600	
Plantegning over hele området				Erstattet av:
Innmålt VA-anlegg				901
Hervisning:	Beregning:		300700 Bustadområde	

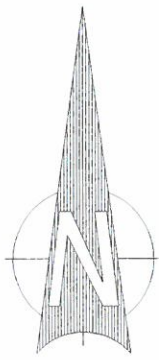

Helleåsen Bustadområde				
Hjelmås				
Dato	Konstr./tegnet	Godkjert	Målestokk	Nordhordland Grunn og Betong as Entreprenørforretning
27.06.2015				Erstalling for: Erstattet av:
Plantegning 2				902
Henviisning:		Beregning:		Helleåsen Bustadområde

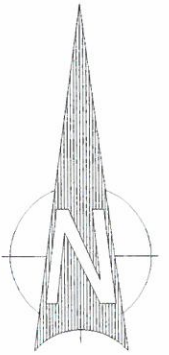

6722550

Stikk til neste etappe VA

V3

PS100PE
SP110
VL110
OV200

PS100PE
SP110
OV200

O3

S3

PS100PE
OV400

S4

O4

Stikk til 4-manns bustader

VL32mm m/stoppekran

Pumpeasjon

Overløpskum

Steinfangkum

VL63 Stikk

S5

300500

300550

Helleåsen Bustadområde				
Hjelmås				
Dato	Konstr./regnet	Godkjent	Målestokk	Nordhordland
27.06.2015				Grunn og Betong as Entreprenørforetning
Plantegning 3			Erstattet av:	Erstattet av:
			903	
Henvisning:		Beregning:		Helleåsen Bustadområde

