


All rights reserved. Passing on and copying of this document, use and communication of its contents not permitted without written authorization.

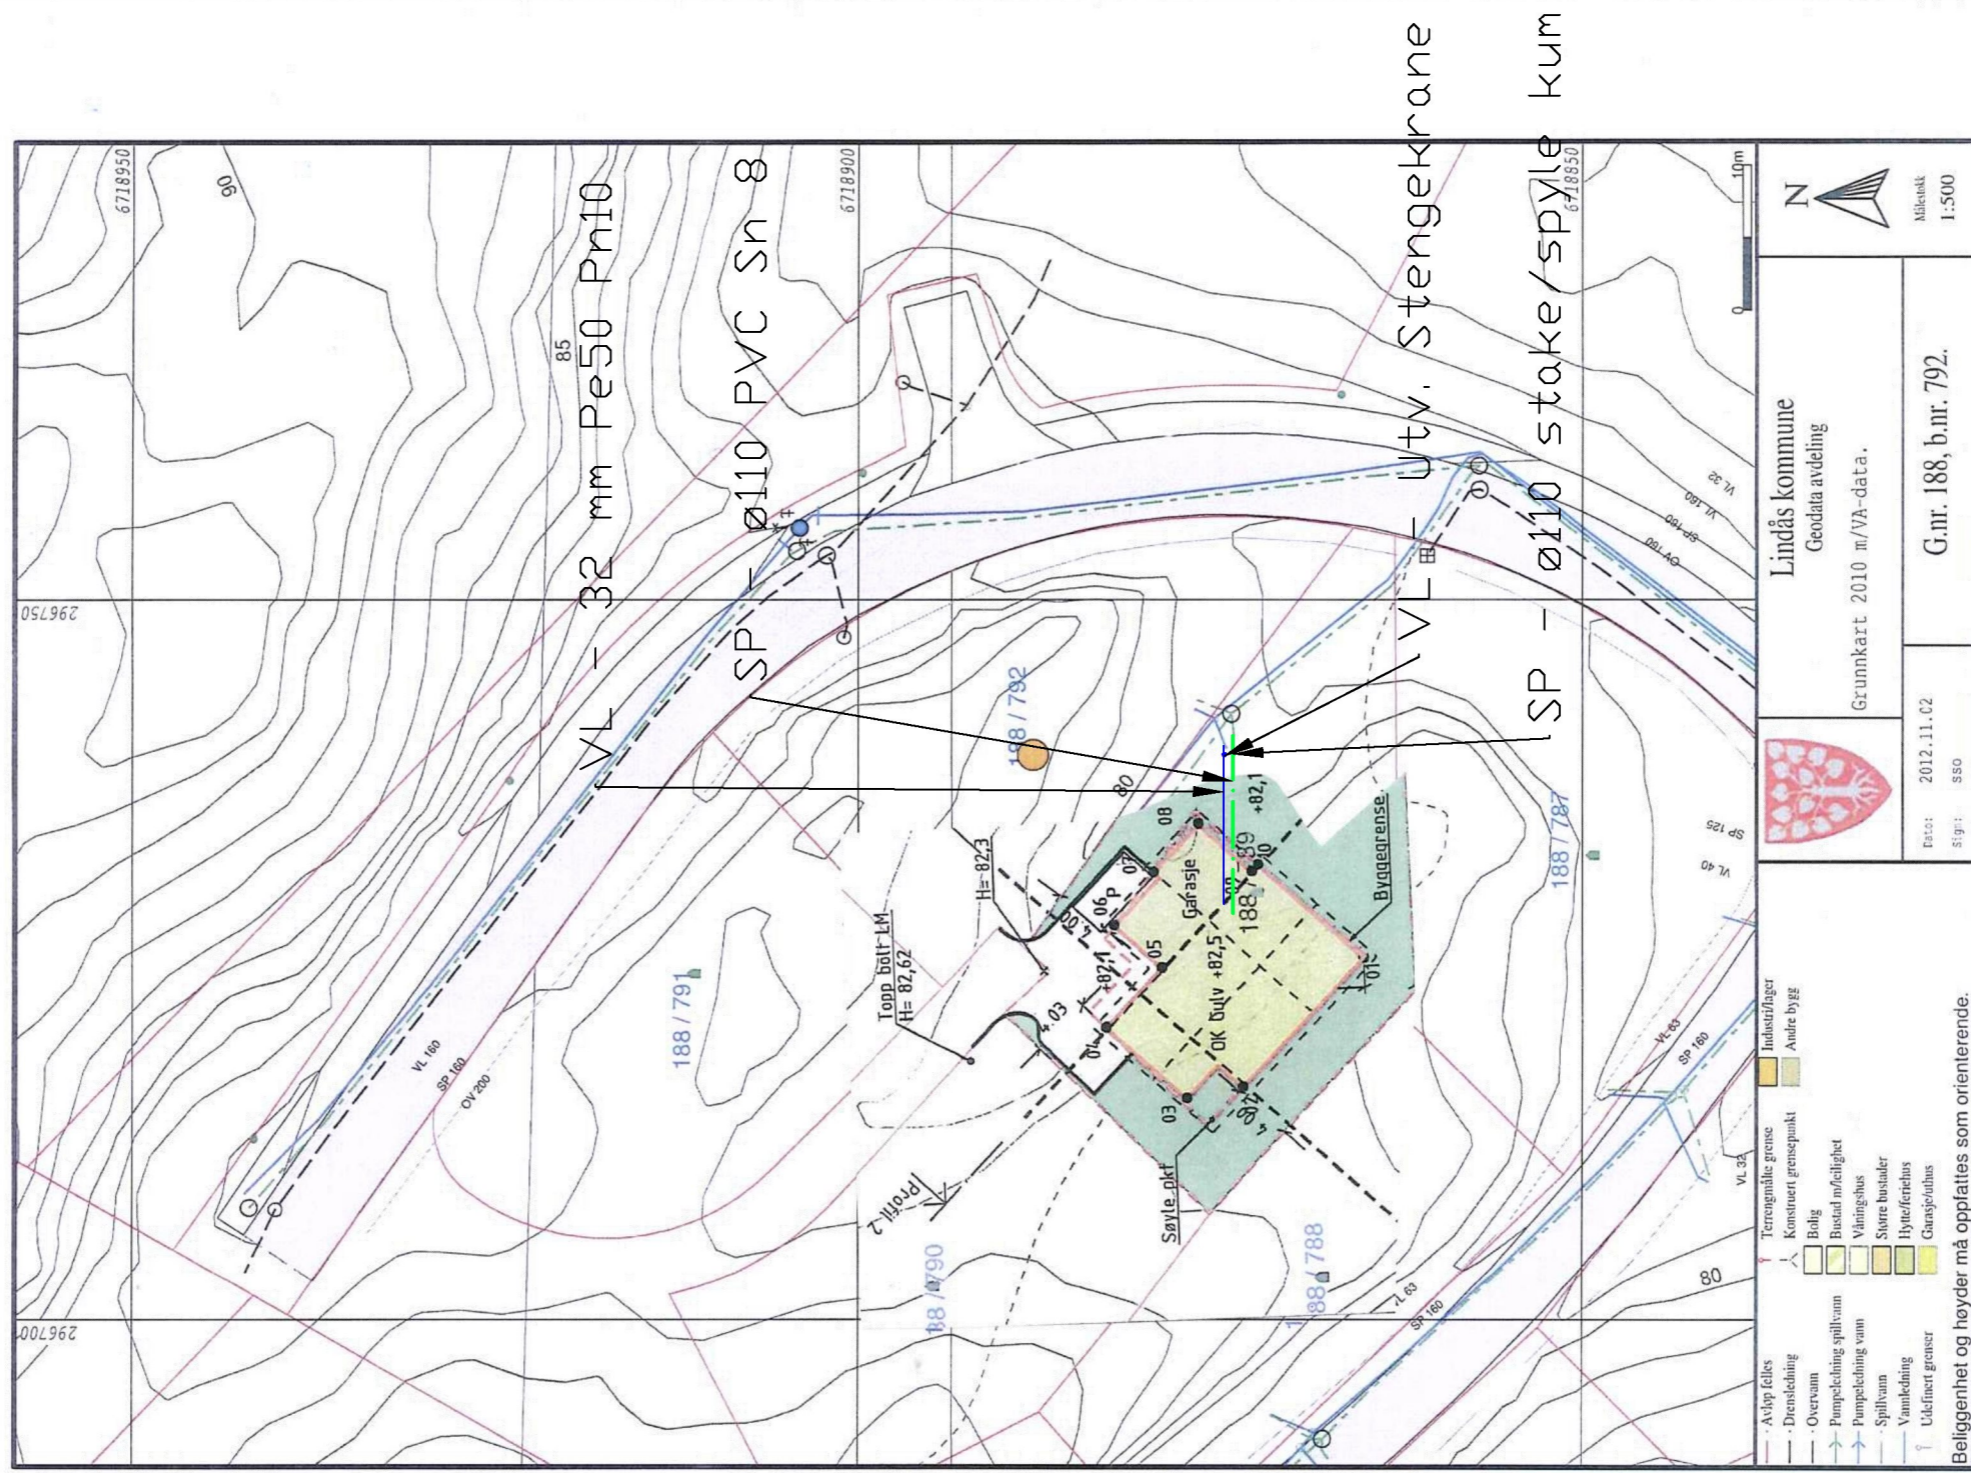

Lindås kommune
Geodata avdeling
Grunnkart 2010 m/VA-data.

2012.11.02
SSO

G.nr. 188, b.nr. 792.

Målestokk 1:500

Beliggenhet og høyder må oppfattes som orienterende.

Dato: 15.04.2013	Konstr./Tegnet: H.M. Nævdal	Godkjent:	Målestokk: 1:500
Prosjektsjansmetode: 	Tracet:	Stand.kontr.:	

Tittel:
**Ronny Nilsen - Walde Hus
Lindås Kommune Gnr 188, Bnr 789
Lindås Rør & Sanitær AS**

Erstatning for: _____ Erstattet av: _____
Tegningsnummer:
VVS 01

01	05.06.14	Revidert for ferdigmelding	H.M.N.	H.M.N.				
REV.	DATO	REVISJONS TEKST	TEGN.	SAKSB.	KONTR.	DATO	GODKJ.	