


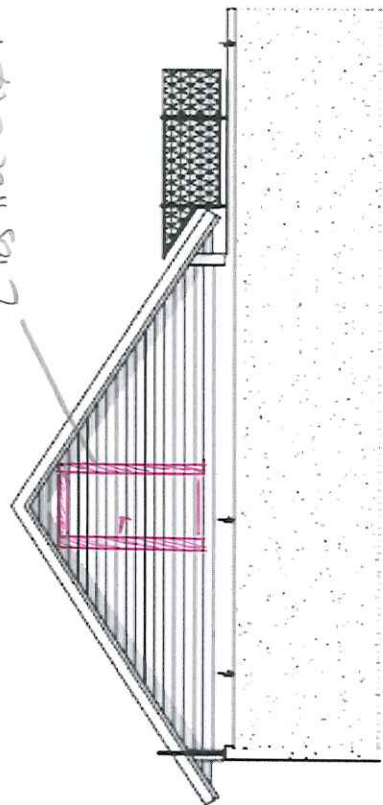
Søknad om ferdigattest

Pbl § 21-10, SAK10 §§ 8-1 og 8-2

Søknaden gjeld								
Eigedom/ byggjestad	Gnr.	Bnr.	Festenr.	Seksjonsnr.	Bygningsnr.	Bustadnr.	Kommune	
	196 154				Lindås			
	Adresse				Postnr.	Poststad		
	Naustdalslia 12				5915	Hjelmås		
Ferdigattest								
Tilfredsstillert tiltaket krava til ferdigattest?				<input checked="" type="checkbox"/> Ja	<input type="checkbox"/> Nei	Dersom nei, fyll ut informasjonen nedanfor		
Det står att følgjande arbeid av mindre vesentleg betydning som vil bli utført innan 14 dagar:				Dato				
Type arbeid								
Stadfesting av at desse arbeida er utførte vil vere kommunen i hende innan:				Dato				
Oppdatert dokumentasjon								
Er det utført ikkje søknadspliktige endringar/justeringar i forhold til løyvet?								
<input checked="" type="checkbox"/> Ja				<input type="checkbox"/> Nei				Dersom ja, legg ved oppdatert situasjonsplan, teikningar eller dokumentasjon som viser kva som er utført.
Sluttrapport for avfall								
Sluttrapport av				Dato		skal leggjast ved søknaden		
Ansvarleg søkjar forpliktar seg til å sjå til at sluttrapporten vert ajourført og oppbevart				Vedlegg nr. K -				
Varmesystem								
Energiforsyning				Varmefordeling			Ikkje relevant <input checked="" type="checkbox"/>	
<input type="checkbox"/> Elektrisitet	<input type="checkbox"/> Sol	<input type="checkbox"/> Vassboren golvvarme	<input type="checkbox"/> Luftoppvarming					
<input type="checkbox"/> Biobrensel	<input type="checkbox"/> Gass	<input type="checkbox"/> Vassboren radioator	<input type="checkbox"/> Kamin/omn/peis					
<input type="checkbox"/> Varmepumpe - luft	<input type="checkbox"/> Olje/parafin	<input type="checkbox"/> Elektriske varmekabler	<input type="checkbox"/> Anna					
<input type="checkbox"/> Varmepumpe - berg/sjø	<input type="checkbox"/> Anna	<input type="checkbox"/> Elektriske panelomnar						
<input type="checkbox"/> Fjernvarme/spillvarme								
Erklæring								
<input type="checkbox"/> Ein stadfester at tilstrekkeleg dokumentasjon som grunnlag for driftsfasen er overlevert eigaren av byggverket								
Vedlegg								
Beskriving av vedlegg				Gruppe	Nr. frå - til		Ikkje relevant	
Situasjonsplan, avkøyringsplan				D	-		<input checked="" type="checkbox"/>	
Teikningar, plan, snitt, fasade				E	1 - 1		<input type="checkbox"/>	
Utgreingar/kart				F	-		<input checked="" type="checkbox"/>	
Gjennomføringsplan				G	-		<input checked="" type="checkbox"/>	
Sluttrapport for avfallsplan og miljøsaneringsbeskriving				K	-		<input checked="" type="checkbox"/>	
Bustadspesifikasjon i matrikkelen				H	-		<input checked="" type="checkbox"/>	
Uttaler frå andre offentlege myndigheiter				I	-		<input checked="" type="checkbox"/>	
Andre vedlegg				Q	-		<input type="checkbox"/>	
Underskrifter								
Ansvarleg søkjar for tiltaket (for tiltak etter pbl § 20-1)				Tiltakshavar (berre for tiltak utan ansvarleg søkjar pbl § 20-4)				
Føretak				Namn Odd Helge Romarheim				
Kontaktperson		Telefon	Mobiltelefon	Kontaktperson		Telefon	Mobiltelefon	
				Odd Helge Romarheim		91723867		
E-post				E-post odd.romarheim@gmail.com				
Dato		Underskrift		Dato		Underskrift		
				06.02.2017				
Gjenta med blokkbokstavar				Gjenta med blokkbokstavar ODD HELGE ROMARHEIM				


E1

Elektra dør




Fasade mot vest


Elektra vindu

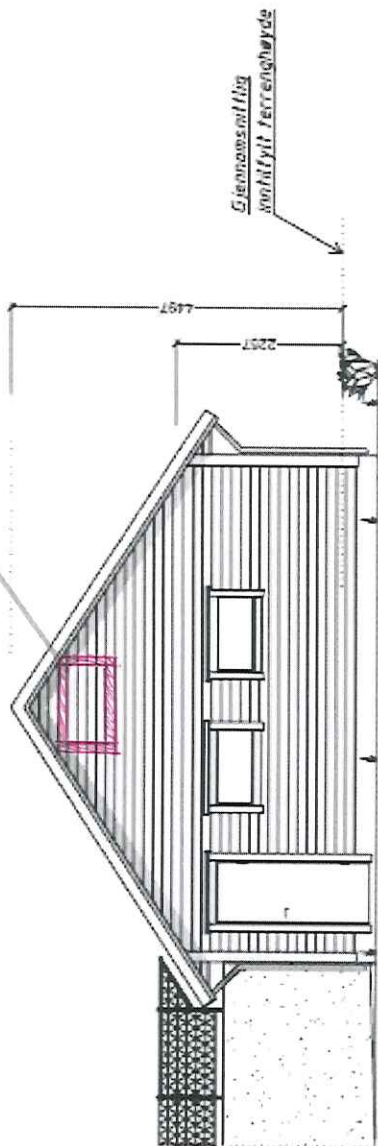

Fasade mot øst

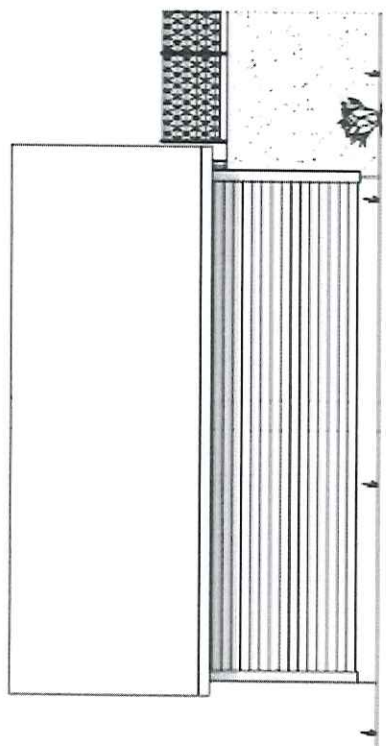

Fasade mot nord

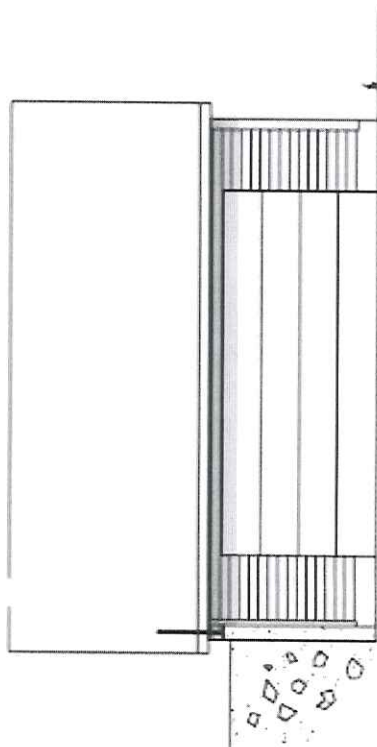

Fasade mot sør

Sak: Garasje	Tegn: Anmeldelsestegning	
Tillakshaver: Odd Helge Romarheim	Målestokk: 1:100	Dato: 20.00.15
Byggeplass: Naustdalslia 12	Kommune: Lindås	GMR: 196
		BMR: 154