



REV.		REVISJONEN GJELDER	Tittel		Beregning:		Henvisning:		
DATA	26.01.2017	Konstr./Tegnet	Gnr/bnr:	Målestokk:	Rune og Cecilie Eikanger		Ethus.no		
Til takshaver:		Erstatning for:		Erstatning av:		Format:		A4	
REVISJONEN GJELDER		SIGN.		26.01.2017		DEH		Stusdal VVS a/s Kvalitet i fokus	

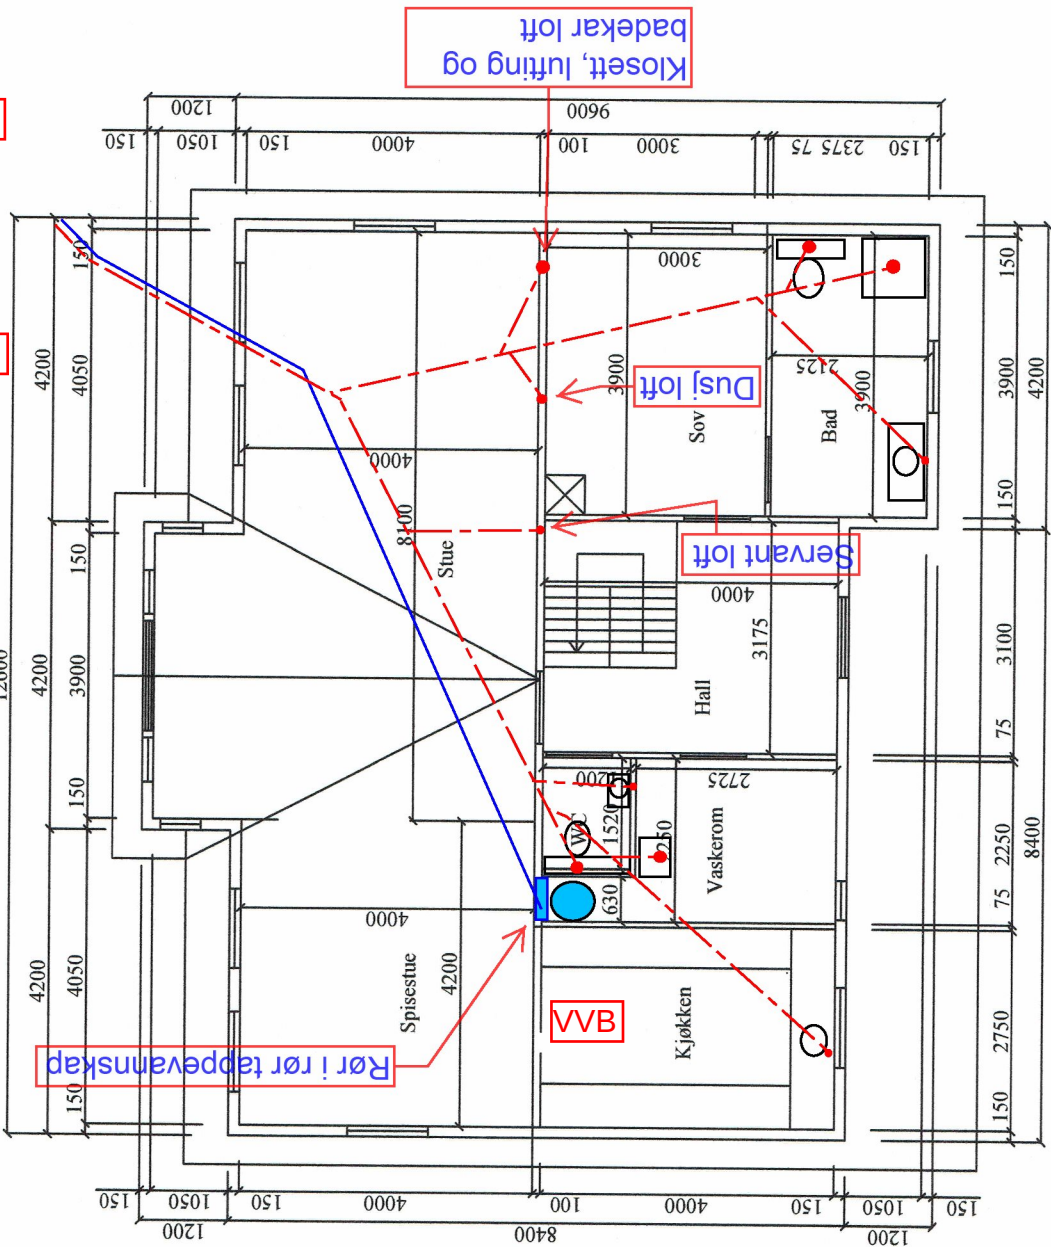

Plan hovedetasje
Bra 109 m2

REV. DATO		REVISJONEN GJELDER		SIGN.	
Dato:		26.01.2017		Konstr./Tegnet DEH	
Tittel:		Enebolig m/garasje		Målestokk: 1:100	
Erstatning for:		Erstattet av:		Ettus.no	
Henvisning:		Beregning:		Format: A4	

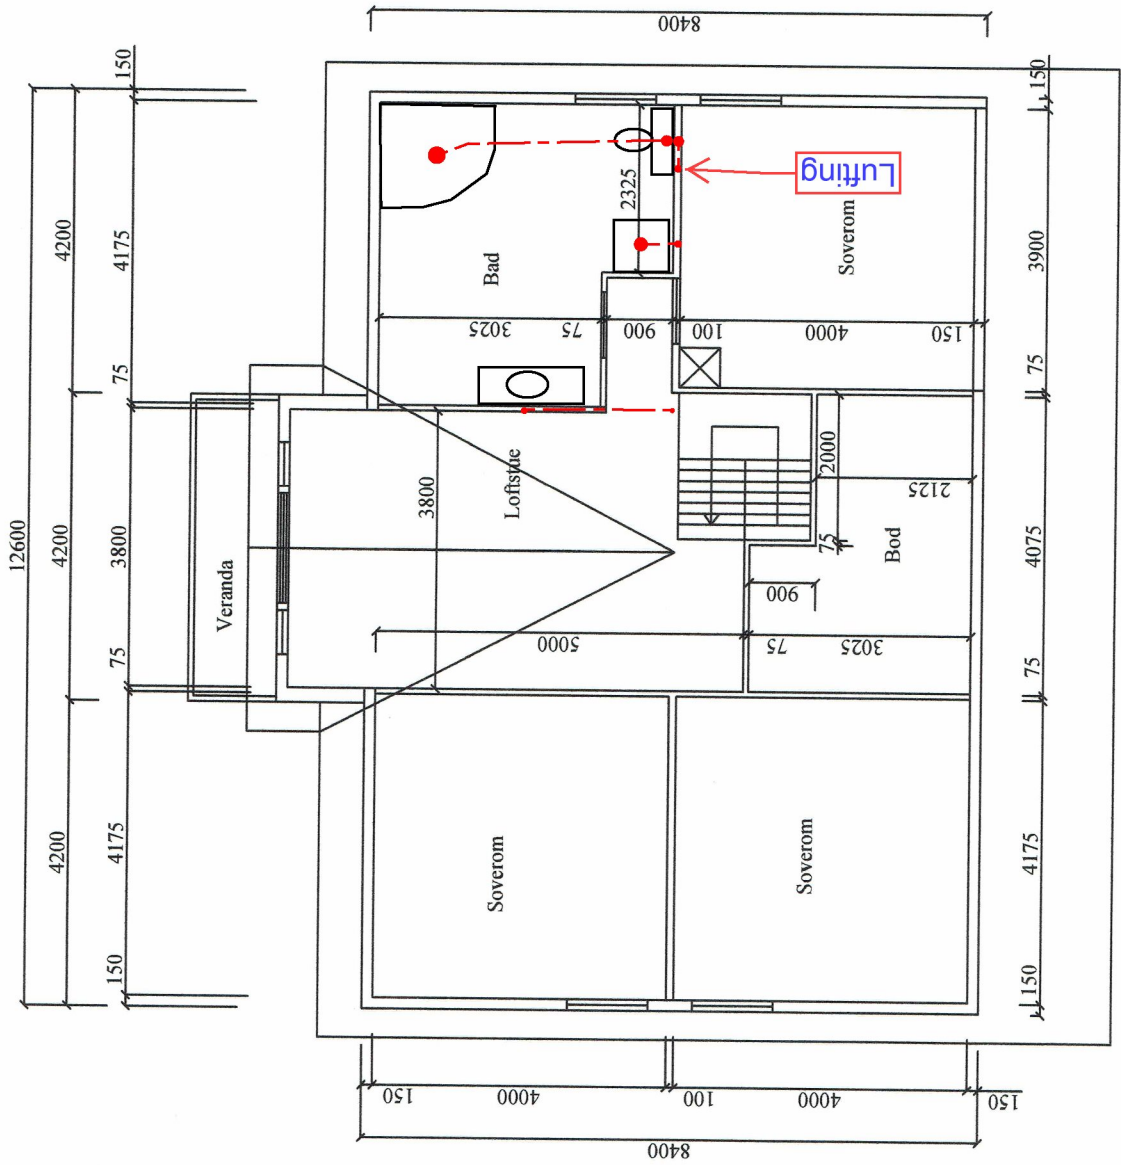

Plan loft
Bra 87 m2