

Ny vannledning på fellesområdet Gnr. 103 bnr,1- 6 i Lindås kommune

I samband med ny vannforsyning til Vågseidestranda skal det leggest ny vannledning frå eksist. kommunal pumpestasjon, og fram til Vågseidestranda. Det vert vist til vedlagte situasjonskart, dat. 14.10.2015 med påteikning av ny vannledning.

Leidninga skal gå over fellesområdet gnr. 103, bnr. 1-6 og grannelaget på Fjellanger stadfestar at arbeida kan utførast.

Det må takast omsyn til følgjande:


- Vannleidinga skal gravast ned forsvarlig på grannelaget si eigedom.
- Kryssing av evt. kabler / leidningar er uvedkomande for grannelaget, og evt. skader må bekostast av Vågseidestranda.
- Alle anleggskostnader for gjennomføringa er uvedkomande for grannelaget.
- Vågseidestranda har rett til drift / vedlikehald av den nye vannleidinga på bnr. 1 – 6.

For Grannelaget på Fjellanger

Terje Fauske
14.10.2015
Terje Fauske

Vedlegg: Situasjonskart m/ påteikna trace for vannledning.

Gjer merkseam på at kart dat. 14.10.15 for stikkledning del bnr. 8 ikkje er gyldig. Derimot skal stikkledning følge trace vist med rød farge på vedlagte situasjonsplan m/VA-ledningene, dat. 10.02.2017
For Grannelaget på Fjellanger
Terje Fauske
10.02.17

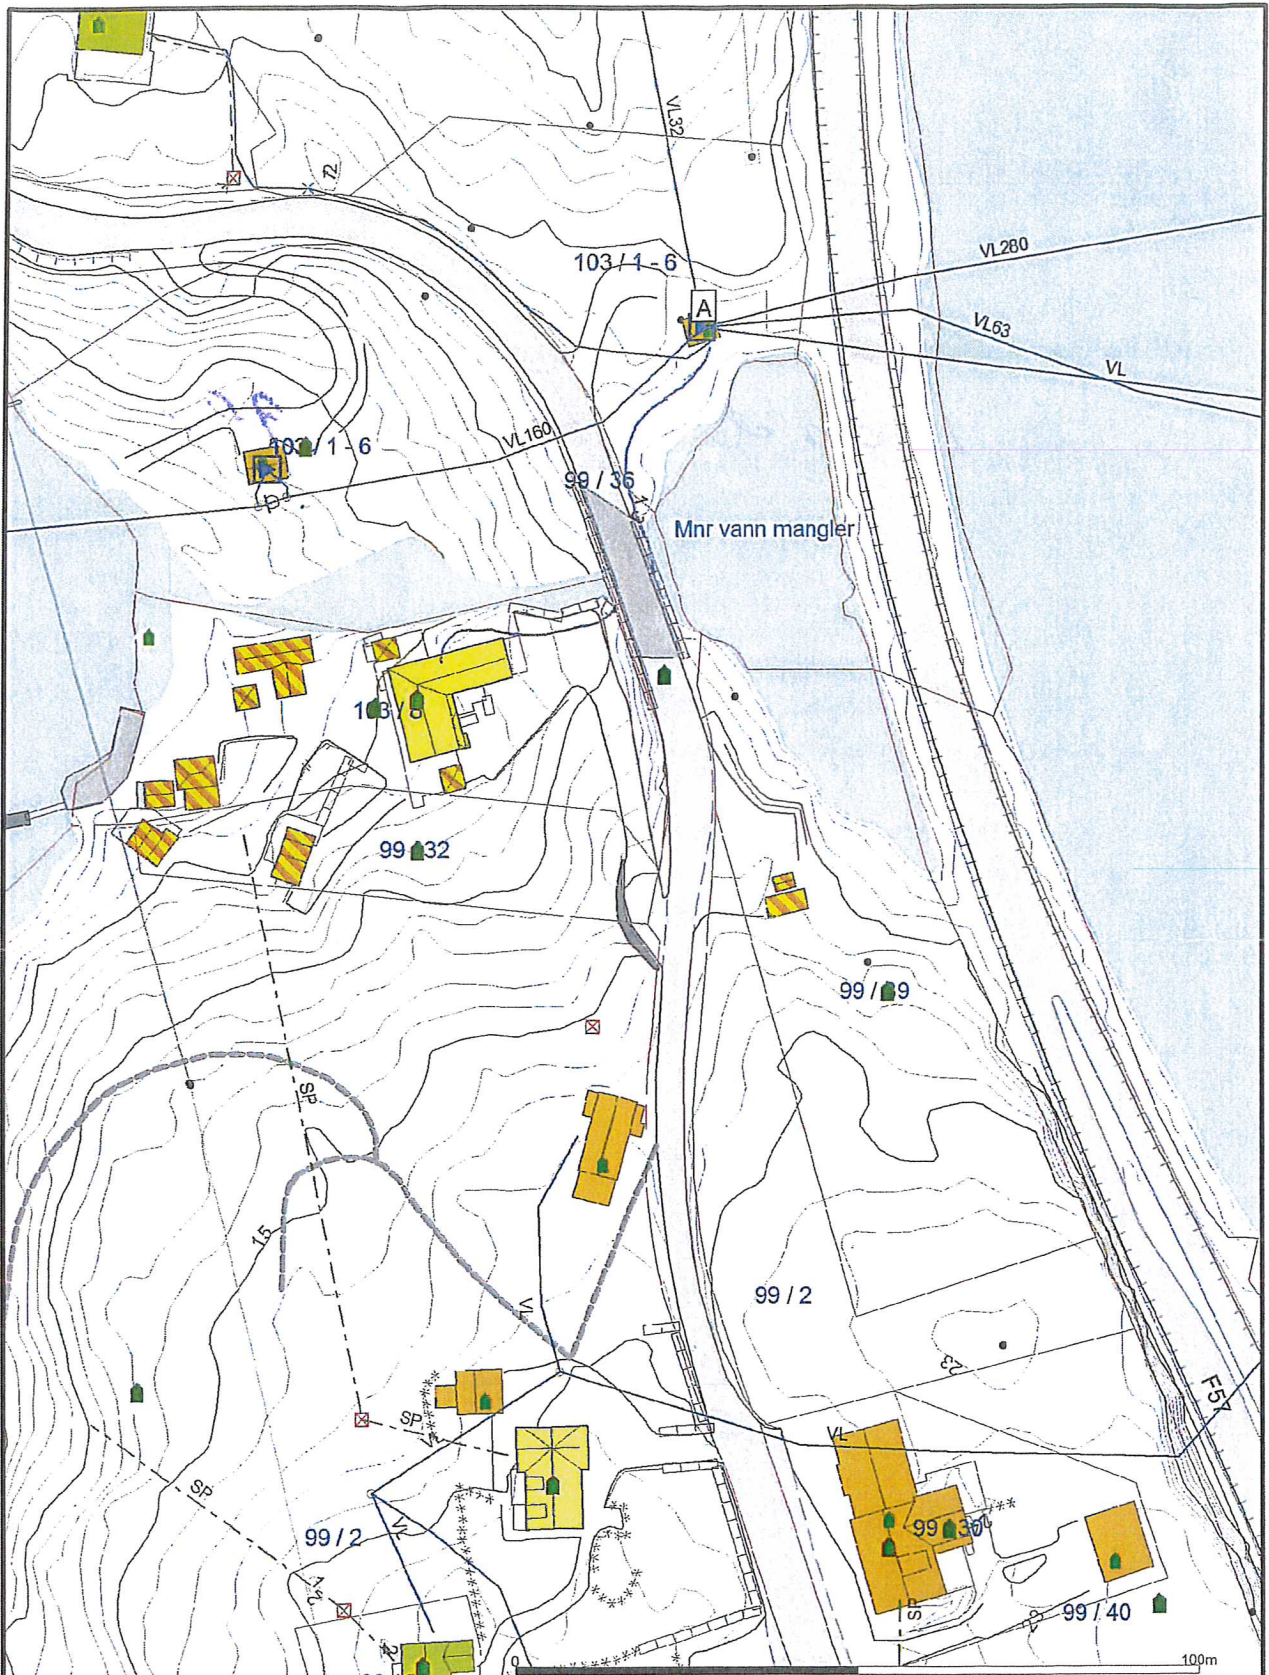

- Målte Grenser
 - Registrerte Grenser
 - Udefinert grenser
 - Terrengmålte grease
 - Konstruert grensepunkt
 - Bolig
 - Bustad m/leilighet
 - Våningshus
 - Storre bustader
 - Hytte/feriehus
 - Garasje/uthus
 - Industri/lager
 - Andre bygg
- Beliggenhet og høyder må oppfattes som orienterende.




Lindås kommune
VVA avdeling




Dato: 2015.10.14
Sjgn: AH

Gbnr.103/8

Målestokk
1:1000

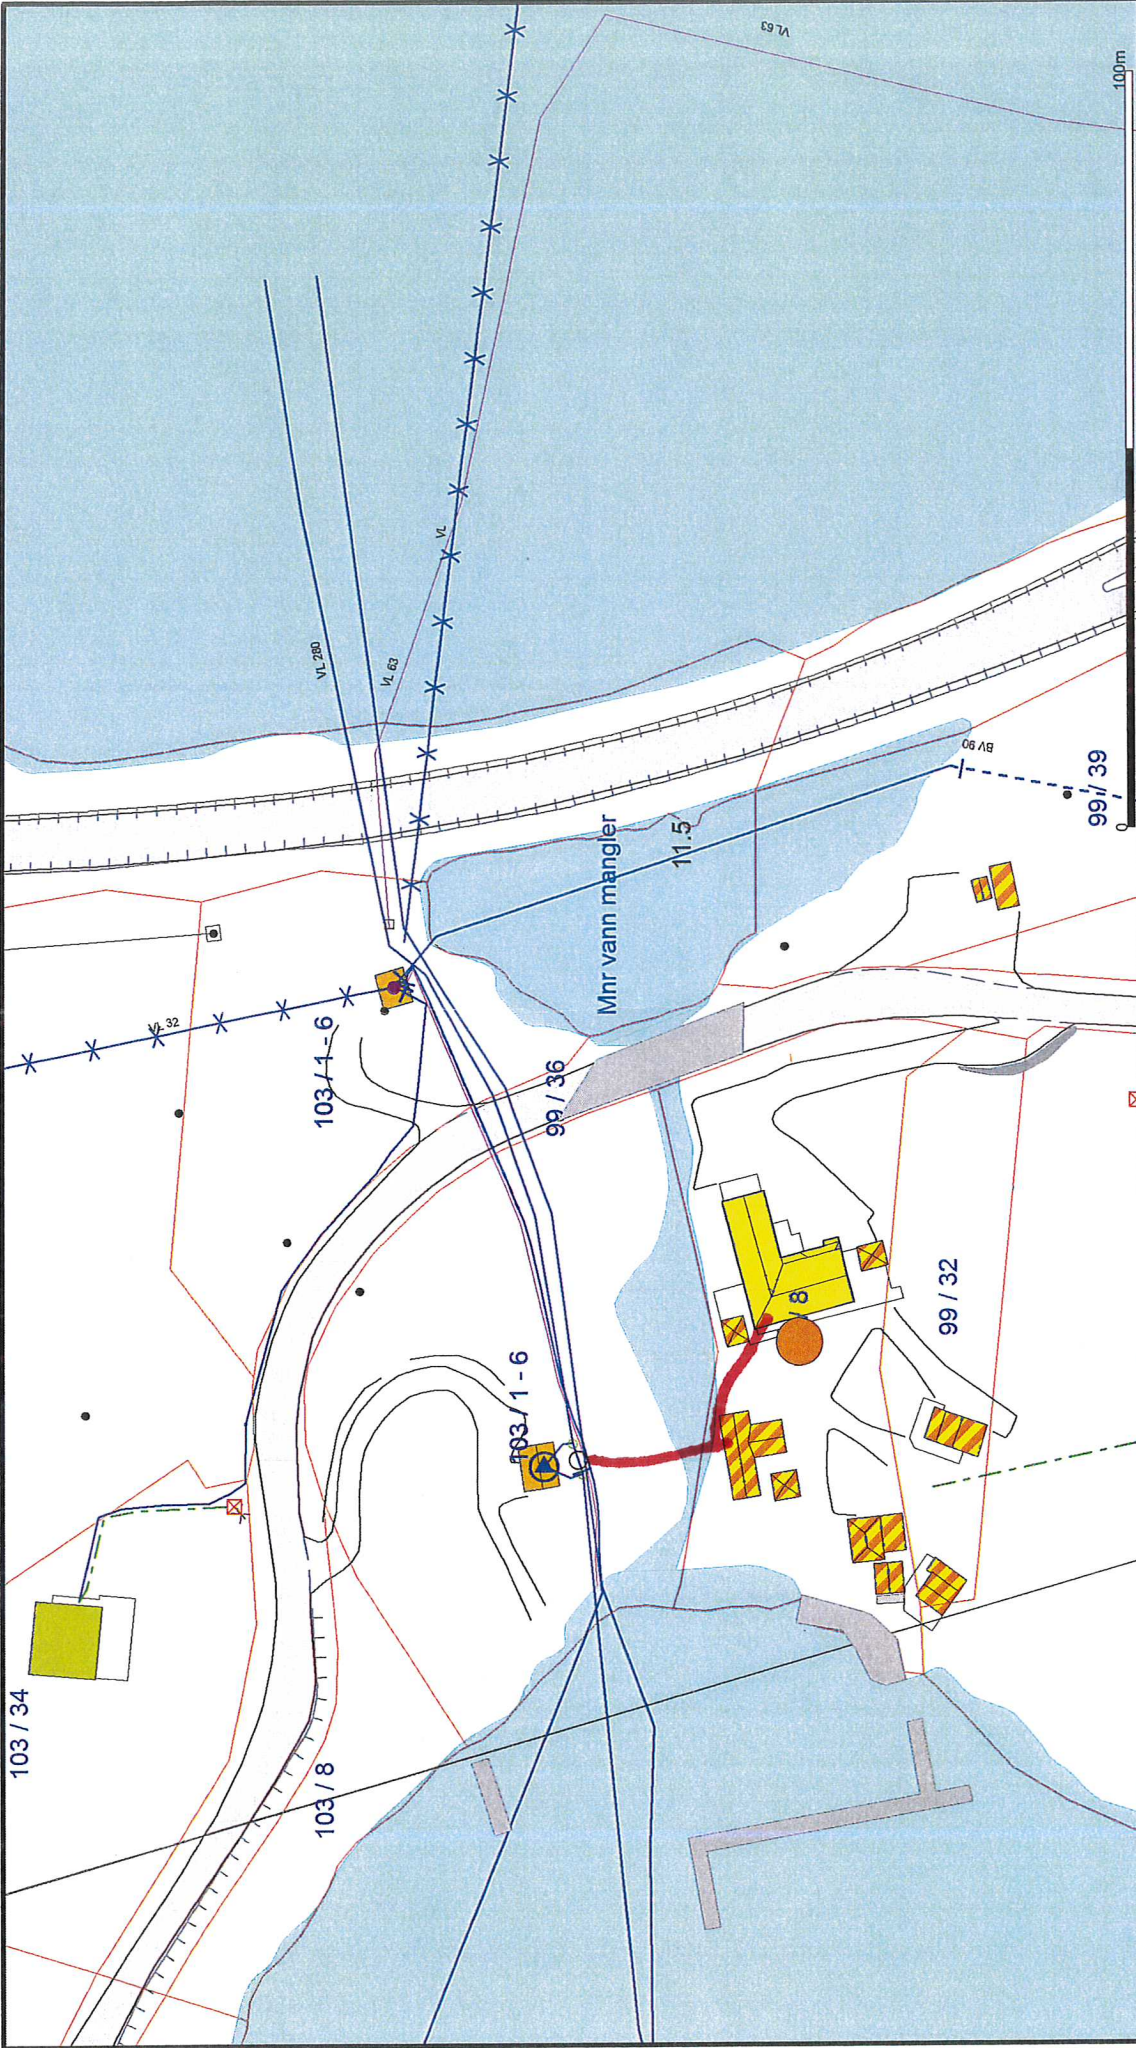

		Lindås kommune EIGEDOM avdeling	
Målestokk 1:1000		Dato: 2017.02.10 Sign: lite	
Udesiørte grenser Terengnålle grense Konstruert grensepunkt Bolig Busstaa n/leilighet Våningshus Store bustader			
Hytte/feriehuss Garasje/uthus Industri/lager Andre bygg			
Avløp felles Drensløding Overvann Pumpeledning spillvann Pumpeledning vann Spillvann Vannledning			

Beliggenhet og høyder må oppfattes som orienterende.