

DIREKTORATET FOR BRANN- OG EKSPLOSJONSVERN



Nedre Lønggate 20, 3100 TONSBERG
Postboks 355, 3101 TONSBERG
Telefon (033) 16 080

**Søknad
om tillatelse til oppbevaring
av brannfarlig vare**

102 12 85

Se rettledning på baksiden!

108-70

1	Søkers navn og adresse A/S Norske Shell, P.B. 185, 5060 SØREIDGREND 05-12 00														
2	Oppbevaringssted og adresse Lindås Bensin & Service A/S, 5150 LINDÅS														
3	G.nr. 108	B.nr. 70	Kommune Lindås	Fylke Hordaland											
Søknaden skal omfatte den totale mengde.															
4	Mengde	Type væske/gass	Antall beholdere	Beholderstørrelse i m ³	Tenk nr.	Ar tatt i bruk									
	15000	A-væske, super bensin	1	15 m ³	1										
	15000	" " " " "	1	15 "	2										
	15000	" " regulær "	1	15 "	3										
	15000	" " blyfri "	1	15 "	4										
	15000	C-væske, autodiesel	1	15 "	5										
Anm. GUP.															
5	Selskap/firma som er ansvarlig for monteringen og førstegangs oppfylling: A/S Norske Shell														
6	Tidligere tillatelse(r) (dato og j.nr.) på samme g.nr. og b.nr. Tegn. 4826 1-500 av 12/9-62 J.nr. 1422/77/J.HH/BS av 14/4-77 G.nr. 108 B.nr. 1														
Anleggets utforming fremgår av vedlagte tegninger i 3 eksemplarer.															
7	Tegning nr. 10767-01	Målestokk 1:200	Datert 6/11-85	Sist revidert											
<table border="1"> <tr> <td>Ja</td> <td>Nei</td> <td>Dersom nei, begrunn hvorfor</td> </tr> <tr> <td>X</td> <td></td> <td></td> </tr> <tr> <td>X</td> <td></td> <td></td> </tr> </table>							Ja	Nei	Dersom nei, begrunn hvorfor	X			X		
Ja	Nei	Dersom nei, begrunn hvorfor													
X															
X															
8	<p>Har søkeren en kontraktfestet eller tinglyst rett til å disponere grunnen?</p> <p>Er naboer og gjenboere varslet?</p> <p>Andre opplysninger</p> <p>Eksisterende tanker må fjernes p.g.a. ny veg og nye tanker (GUP) må nedlegges.</p> <p>Noverande lagringsmengd, 20 m² Bensin, 16 m² Diselolje, og 1 m² Parafin.</p>														
9	Vedlegg Oversiktskart for parsell Haugatun Kolås på R.V. 568, datert 15/02-85.														
10	Sted/Dato Bergen, 7/11-85			Søkerens underskrift Ivar Opdal Distriktsingeniør											

MOTEBOK - HOVUDUTVALET FOR TEKNISK SEKTOR

LINDÅS BRANNSTYRE 5100 ISDALSTØ	Motestad	Møte dato
	Alver Hotel	18.12.85
Sakshandsamar	Arkivnr.	
O.G.Kålås	108/70	SAK NR. 18/85
Byggherre/meldar	Adr.	
A/S Norske Shell	Postboks 185, 5060 SØREIDGREND	
Saka gjeld	Uttale til flytting og utviding av tankanlegget ved Lindås bensin & servise A/S, Gnr. 108, bnr,70- Lindås.	
Vedlegg:	Vedlegg: Søknad med vedleggfrå A/S Norske Shell, saka sendt Lindås brannstyre frå Direktoratet for brann og eksplosjonsvern for uttale.	
FRAMLEGG TIL UTTALE:		
Lindås brannstyre har ingen merknad til flyttinga og utvidinga		
SAMRØYSTES VEDTAK:		
Framlegg til vedtak vert godkjent.		
FOR LINDÅS BRANNSTYRE	Utskrift sendt til	
Olav G. Kålås.	A/S Norske Shell, Postboks 185. 5060 Søreidgrend.	



STATENS VEGVESEN
HORDALAND
Vegkontoret

Vår dato

8 DES. 1985

Vår referanse

9647/85

BTA/ESy

Dykkar referanse


Vår saksbehandlar

Bjørn Trygve Andersen

Arkiv nr

776-33

Direktoratet for
Brann- og eksplosjonsvern
Pb. 355
3101 TØNSBERG

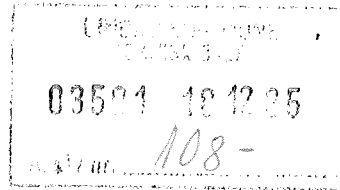

SØKNAD OM LAGRINGSLØYVE AV BRANNFARLEG VARE V/NY
PARSELL RV. 568 VÅGSEIDET - LINDÅS V/LINDÅS I
LINDÅS KOMMUNE

Vi viser til Dykkar søknad mottatt 2. desember 1985.

Vegkontoret har ingen merknader til omsøkte lagrings-
løyve dersom avkjørsletilhøva vert utført i samsvar
med situasjonsplan datert 6. november 1985.

./.. Saksdokumenta følgjer i retur.


Vedlikehaldsavdelinga
Med helsing

Øivind Søvik
vedlikehaldssjef

Bjørn T. Andersen


Kopi til: Vegm. T. Haugland, 5100 Isdalstø.
Lindås kommune, 5100 Isdalstø.
A/S Norske Shell, Postboks 185, 5060 Søreidgrend.
Lindås Bensin & Service A/S, 5150 Lindås..

108170

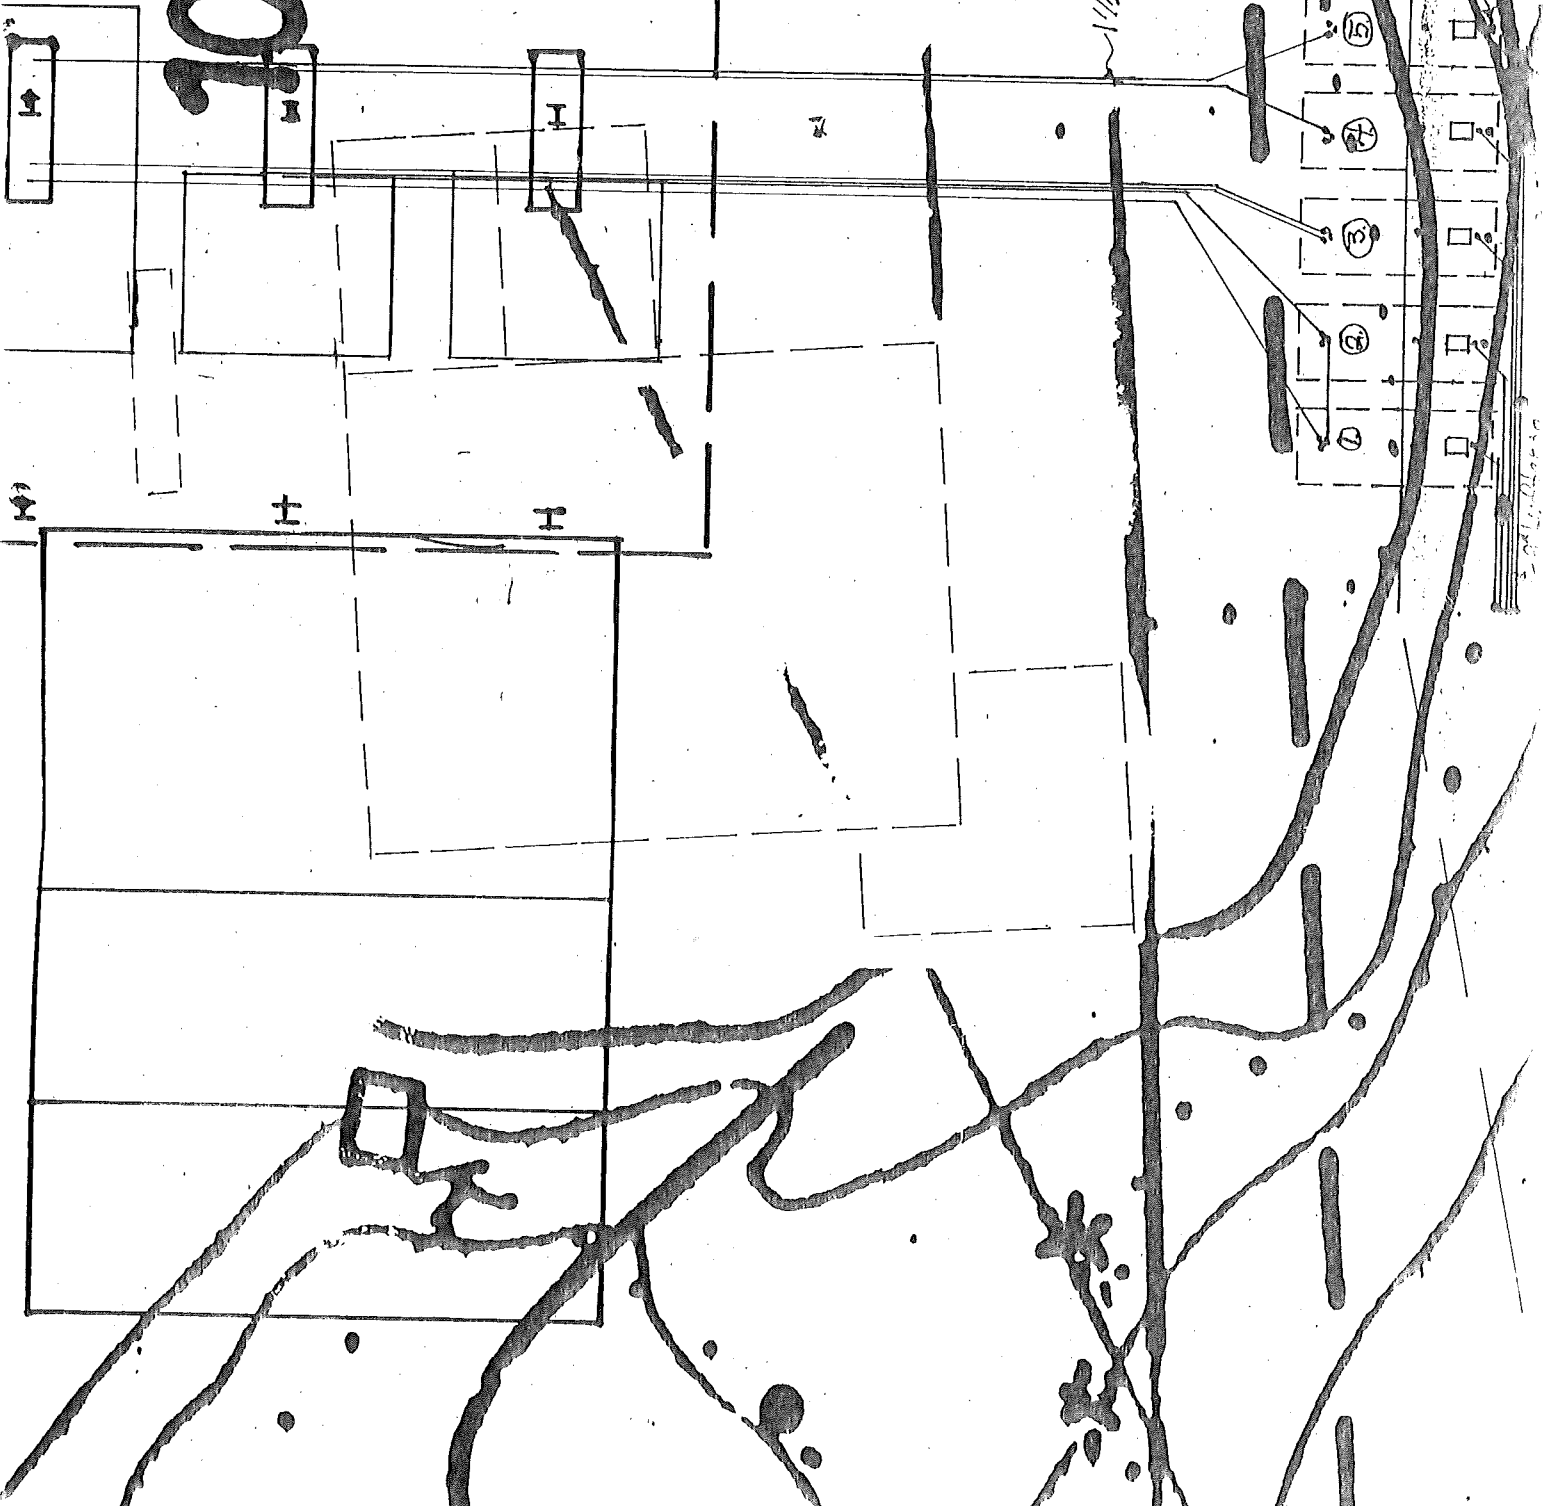

1/2 Sogaledning

4 200ullinger

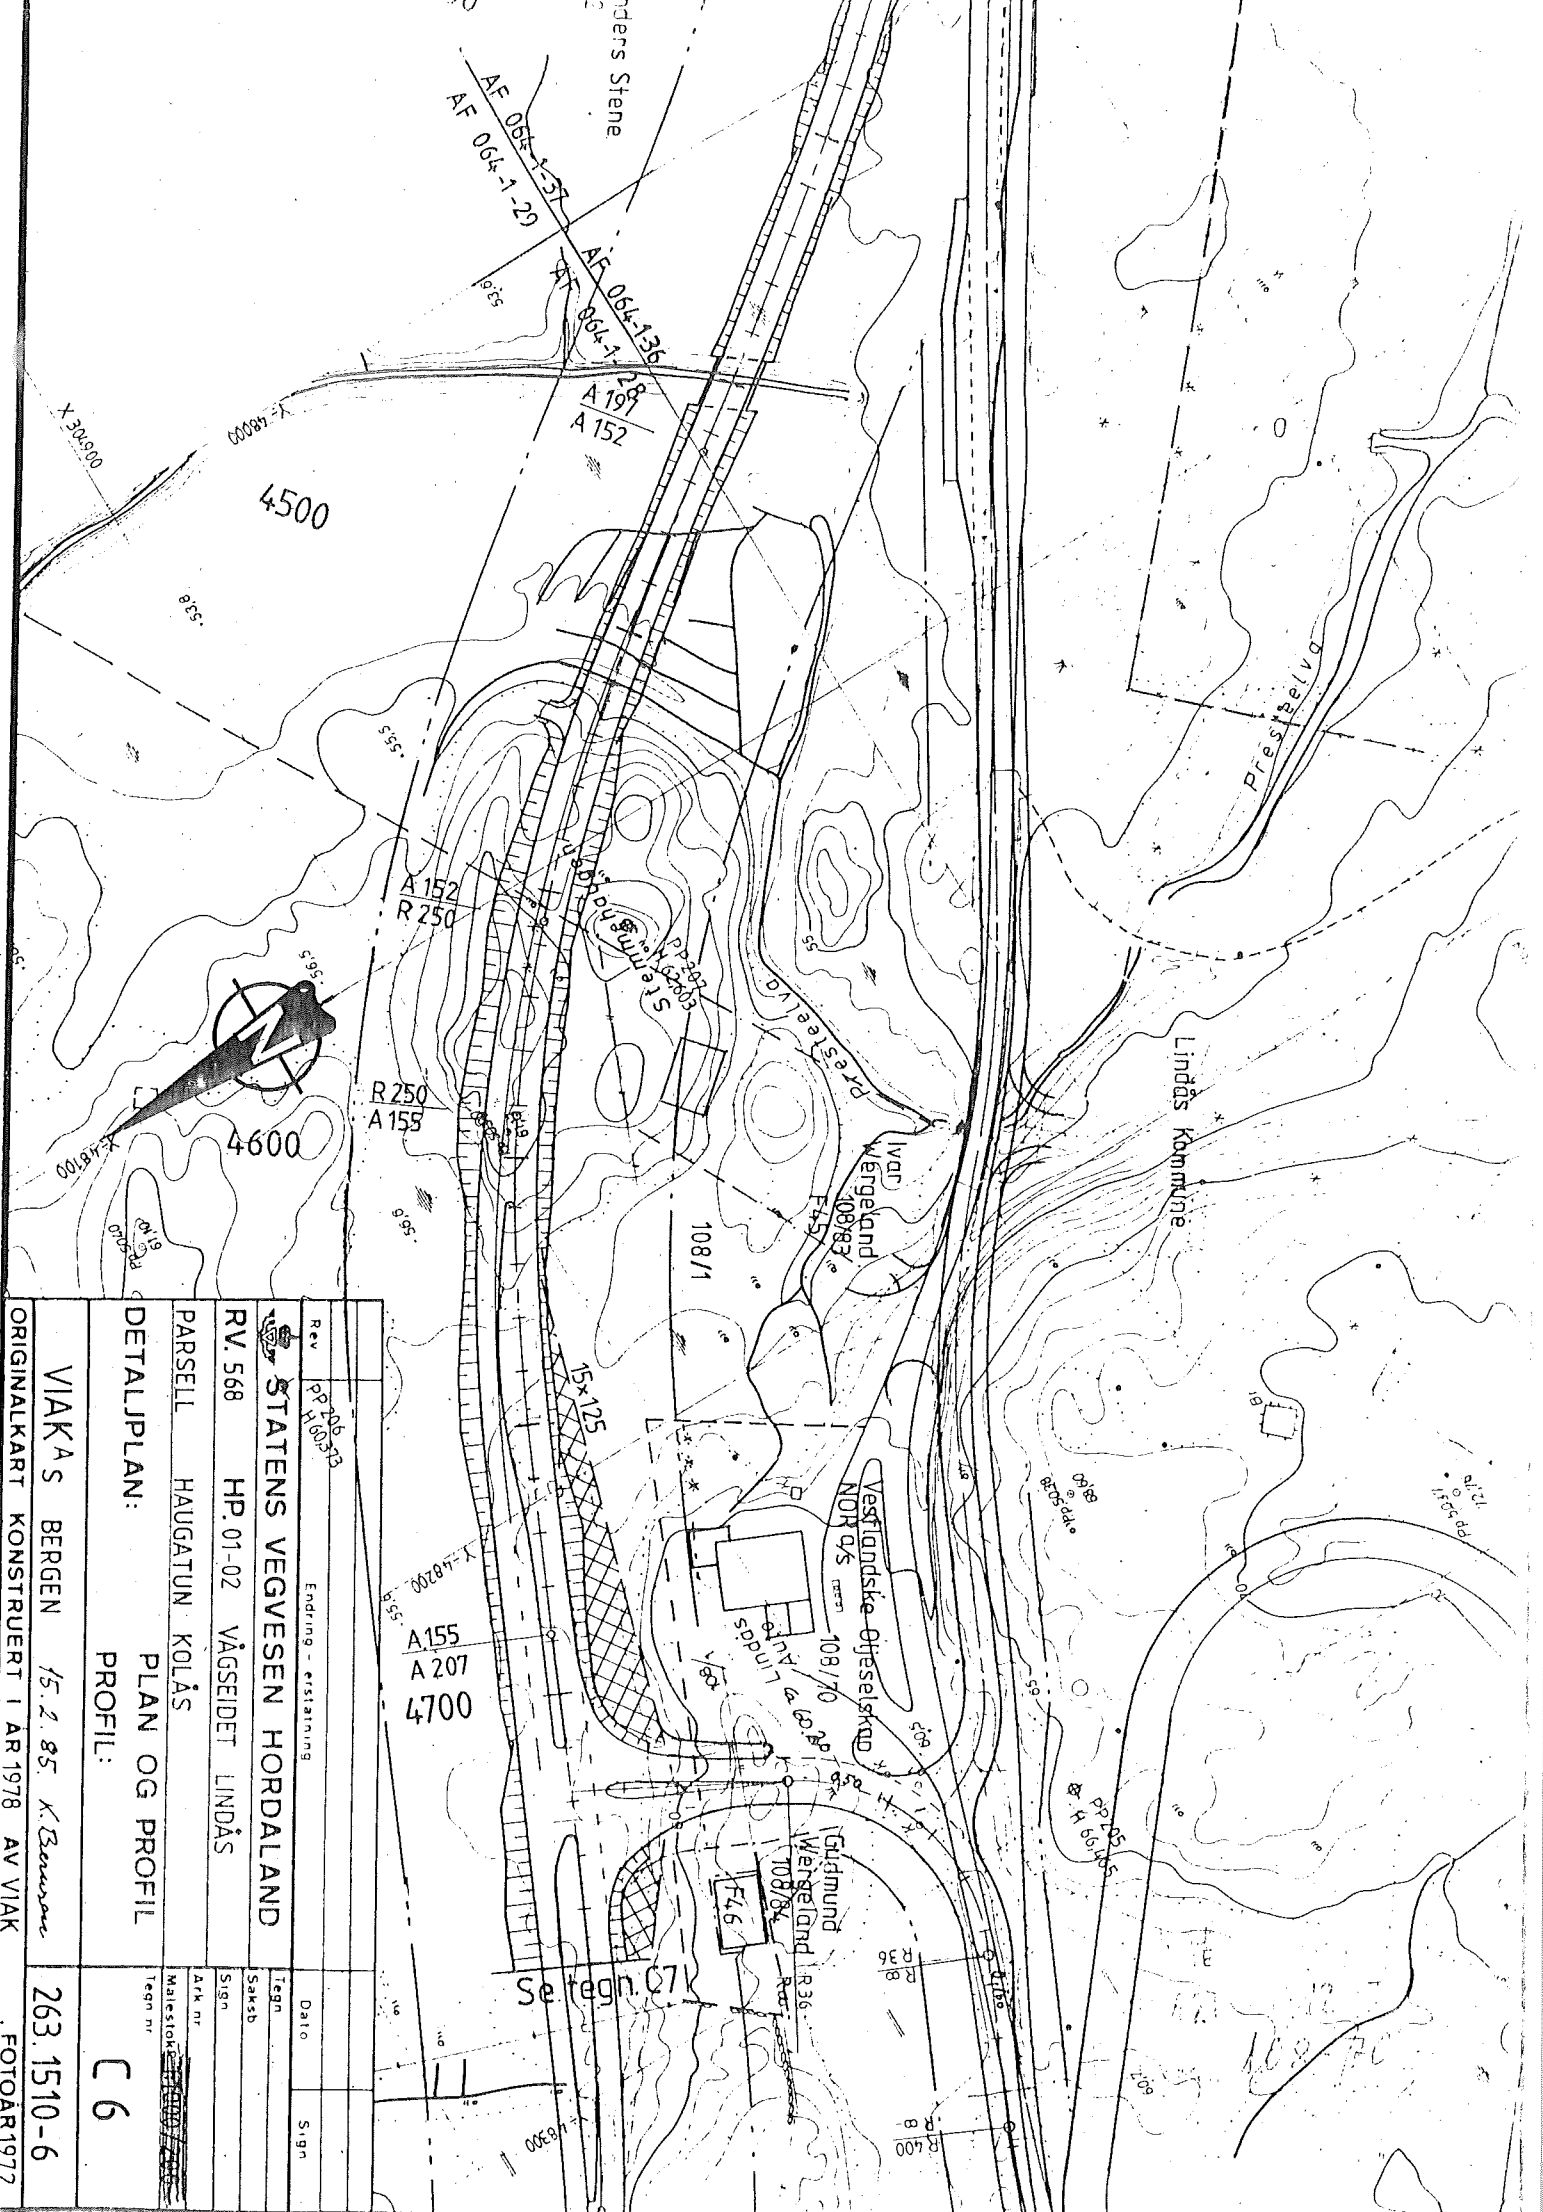

Rev	pp 100-53	Endring - eristaring	Dato	Sign
STATENS VEGVESEN HORDALAND				
RV. 568	HP. 01-02	VÅGSEIDET LINDÅS	Tegn	
PARSELL	HAUGATUN	KOLÅS	Saksb	
DETAILPLAN:				
PLAN OG PROFIL				
PROFIL:				
VIKAS BERGEN	15.2.85	K. Eriksen	Ark nr	
ORIGINALKART KONSTRUERT I AR 1978	AV VIKA		Malesionsnr	
			Tegn nr	
				C 6
				263.1510-6
				FOTOÅR1972