


OVERVANNSANLEGG STOREMYRA

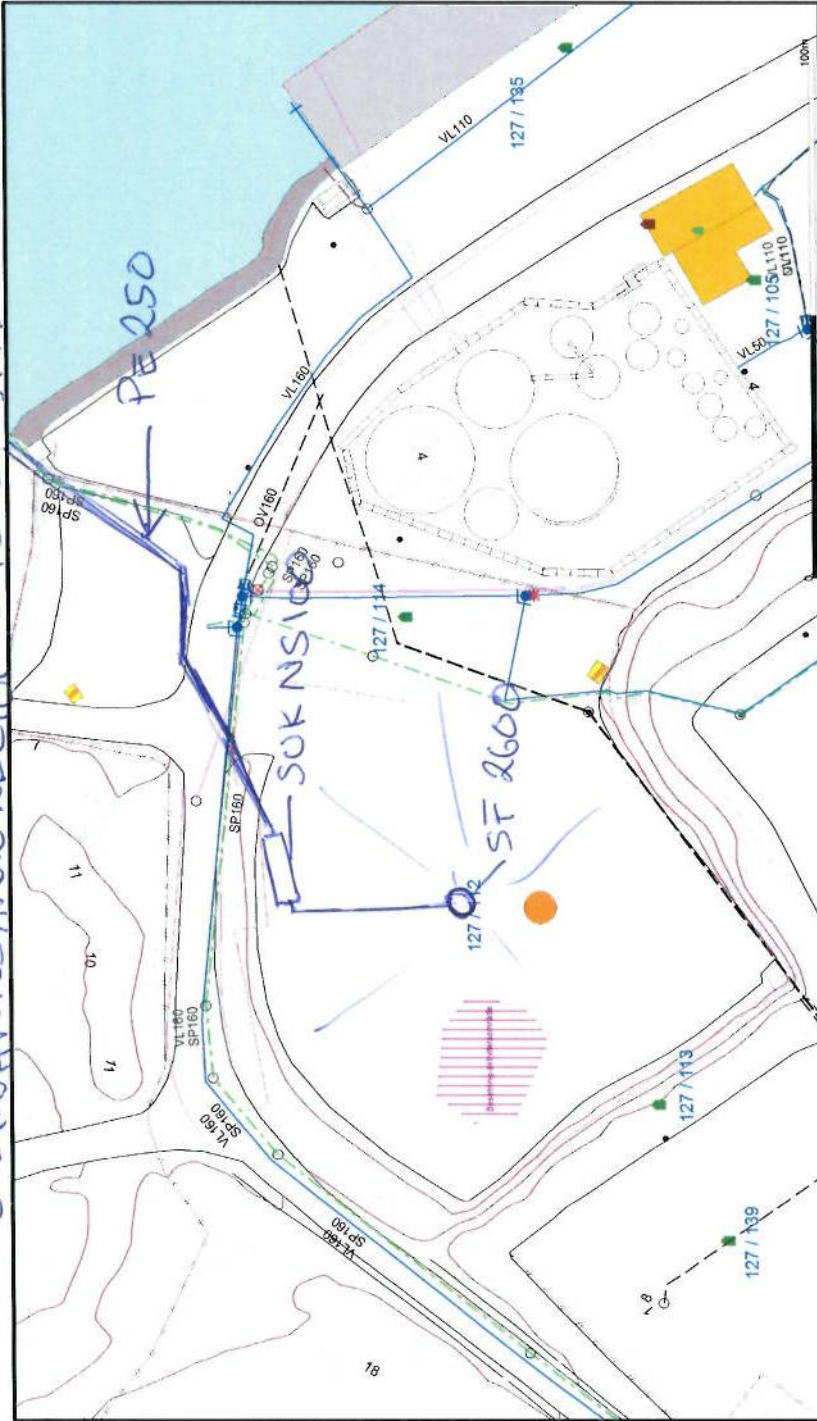

	Lindås kommune	
	VVA avdeling	
Beliggenhet og høyder må oppfattes som orienterende		Gbnr. 127/112
Skala 1:1000		

