


**Tegnforklaring:**

- Enebolig
- 2 manns' bolig
- 4 manns' bolig
- Lekeplasser
- Tekniske anlegg

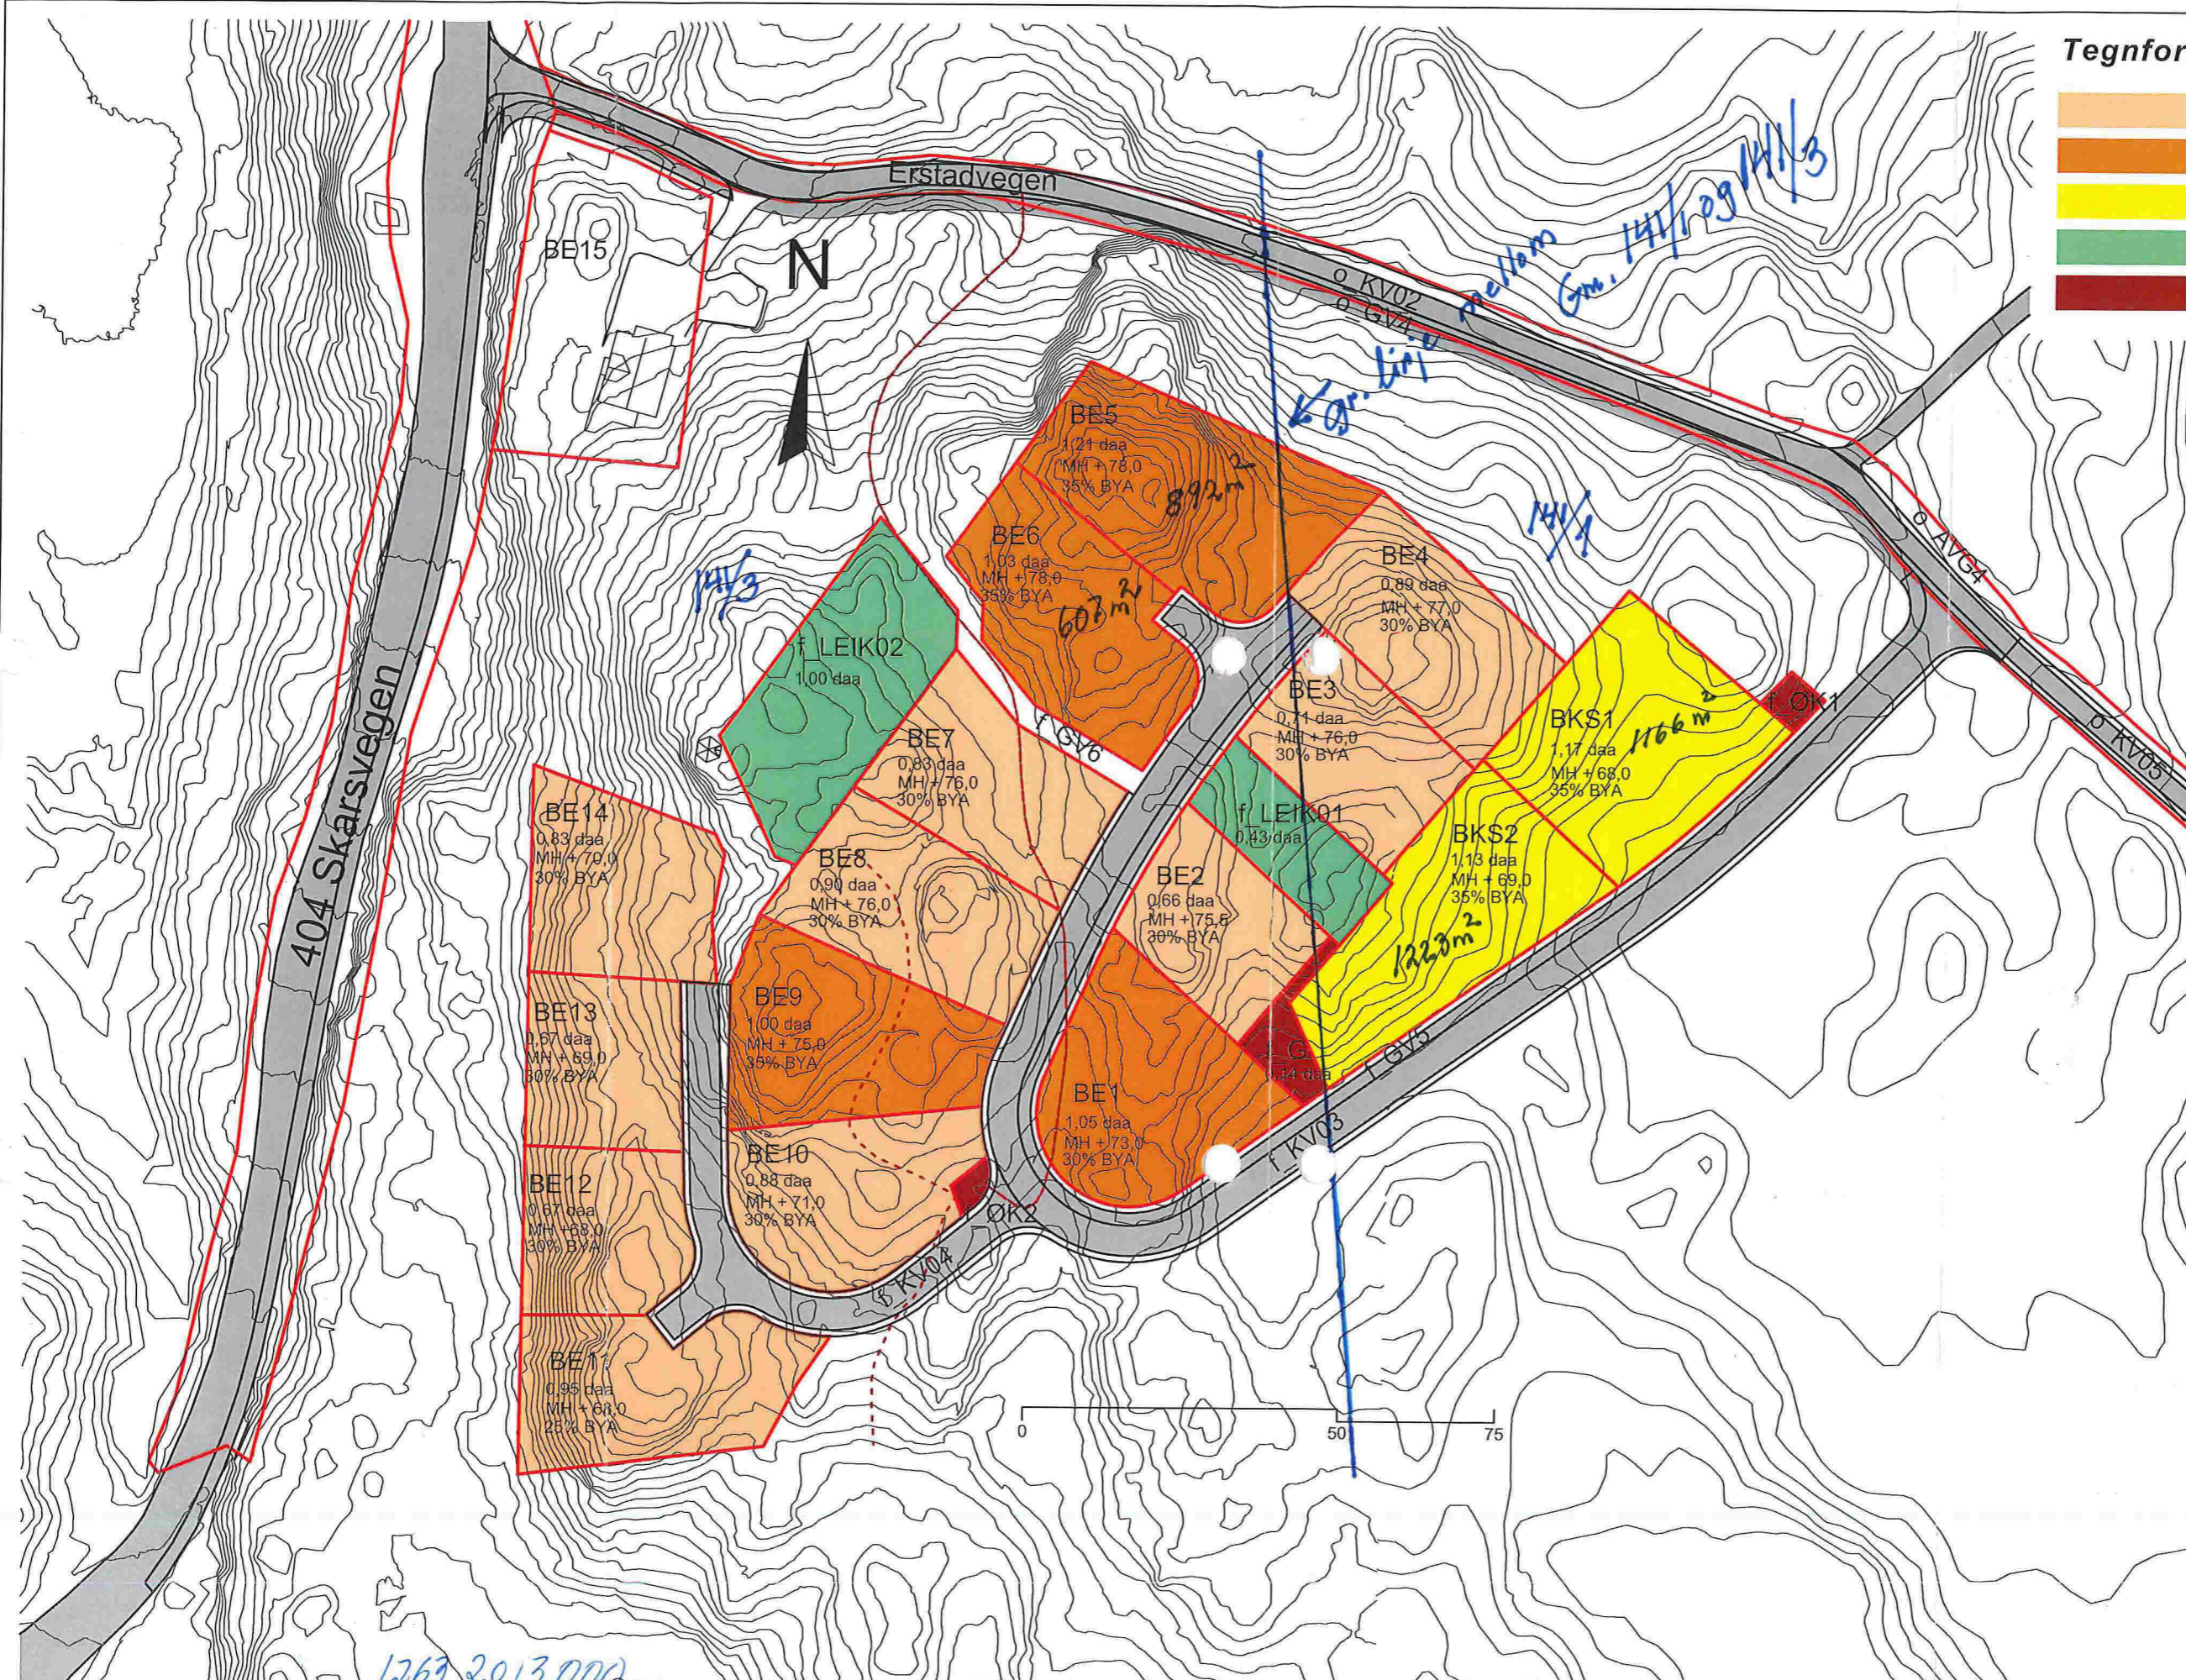

PROSJEKT  
 Stølshaugane, Lindås Kommune  
 Gnr: bnr: 141/1.3 mg

TEGNINGSINNHOOLD  
 Kart Stølshaugane byggefelt

TEGN. NR	101	SIGN	KTR	MÅL
TEGNET DATO	260816	ØS	PROSJEKTR.	REV

Lindåsvegen 154  
 5914 Isdalstø  
 Tlf: 977 09 118 - 922 89 719












