

Lindås kommune
Areal og miljøavdelinga
Rådhuset
5914 Isdalstø

LINDÅS KOMMUNE	
Klassering 137/72	
26. 06. 2006	
Ark. saksnr. 2006/508	Løpenr.
Saksh. MOER	Tilgangskode

12-06-2006

Ang. søknad gnr 137 bnr 72

Viser til muntleg avtale med avd sjef Lars J Haukås, og seinare saksbeh. Molland, og vedlegg skriftleg avtale med aktuelle naboar til gnr 137 bnr 72 om tilknytning og framføring av avlør. Legg også ved nytt kart frå rørleggar.

Tiltakshavar ber samstundes om løyve frå miljøavdelinga til nedbrenning av eks. bustad.

Mvh



Magnus Helgesen
5911 Alversund

Kenneth Vetås
5914 Isdalstø
Gnr/Bnr 137/107

Alver, 20.05.06

Rigmor Våge
5914 Isdalstø
Gnr/Bnr 137/72

Det er herved inngått avtale om at Gnr/Bnr 137/72 gis tillatelse til å legge avløpsrør over Gnr/Bnr 137/107. Avløpsrør skal legges nedgravd og så langt som mulig mot sør-vestre linje av Gnr/Bnr 137/107. Grunn skal tilbakeføres til opprinnelig standard, eller bedre.

Eventuelle fremtidige kostnader ved utbedring av avløpsrør, eller flytting av avløpsrør i forbindelse med endringer på Gnr/Bnr 137/107, skal tilfalles Gnr/Bnr 137/72.

For Gnr/Bnr 137/107

Kenneth Vetås

Kenneth Vetås

For Gnr/Bnr 137/107

Rigmor Våge

Rigmor Våge

LINDÅS KOMMUNE	
Klassering	
26. 06. 2006	
Ark. saksnr.	Løpenr.
Saksh.	Tilgangskode

AVTALE OM TILKOBLING TIL FELLES KLOAKKLEDNING TIL SJØ

Herved inngås avtale mellom eierne av felles kloakk ledning og eier av bruksnr. 72 Rigmor Våge om tilkobling til kloakkledning til sjø.

Følgende betingelser inngår i avtalen:

- Pris kr. 36.000 for tilkobling til kloakk ledning over eiendom til Anna Alver, bruksnr. 38.
- Totalbeløp blir å fordele med 1/5 på hver av eierne av felles kloakk ledning.
- Avtalen om tilkobling gir ingen eiendomsrett til felles kloakk ledning.
- Vedlikehold. Kostnaden ved eventuelt fremtidig vedlikehold av felles kloakk ledning skal deles likt mellom brukerne av felles kloakk ledning.
- Avtalens gyldighet betinges av at avtalt beløp kr. 36.000 er innbetalt til konto 5201.19.73884 i DnB NOR før tilkobling til felles kloakk ledning kan skje.
- Etter tilkobling skal terreng og veg settes i samme stand som før tilkobling.
- Eventuelt fremtidig pålegg om tilknytning til kommunalt anlegg og kostnader ved tilkobling til kommunalt anlegg vedkommer ikke eierne av felles kloakk ledning.

Isdalstø, 31. mai. 2006


Bruker, eier av bruksnr. 72

Rigmor Våge
Rigmor Våge

Eierne av felles kloakk ledning


LINDÅS KOMMUNE	
Klassering	
2 6. 06. 2006	
Ark. saksnr.	Løpenr.
Saksh.	Tilgangskode

Arne B. Alver, Anna Alver, Signe Tønsaker, Olav Hjellum, Trond Fiskeseth

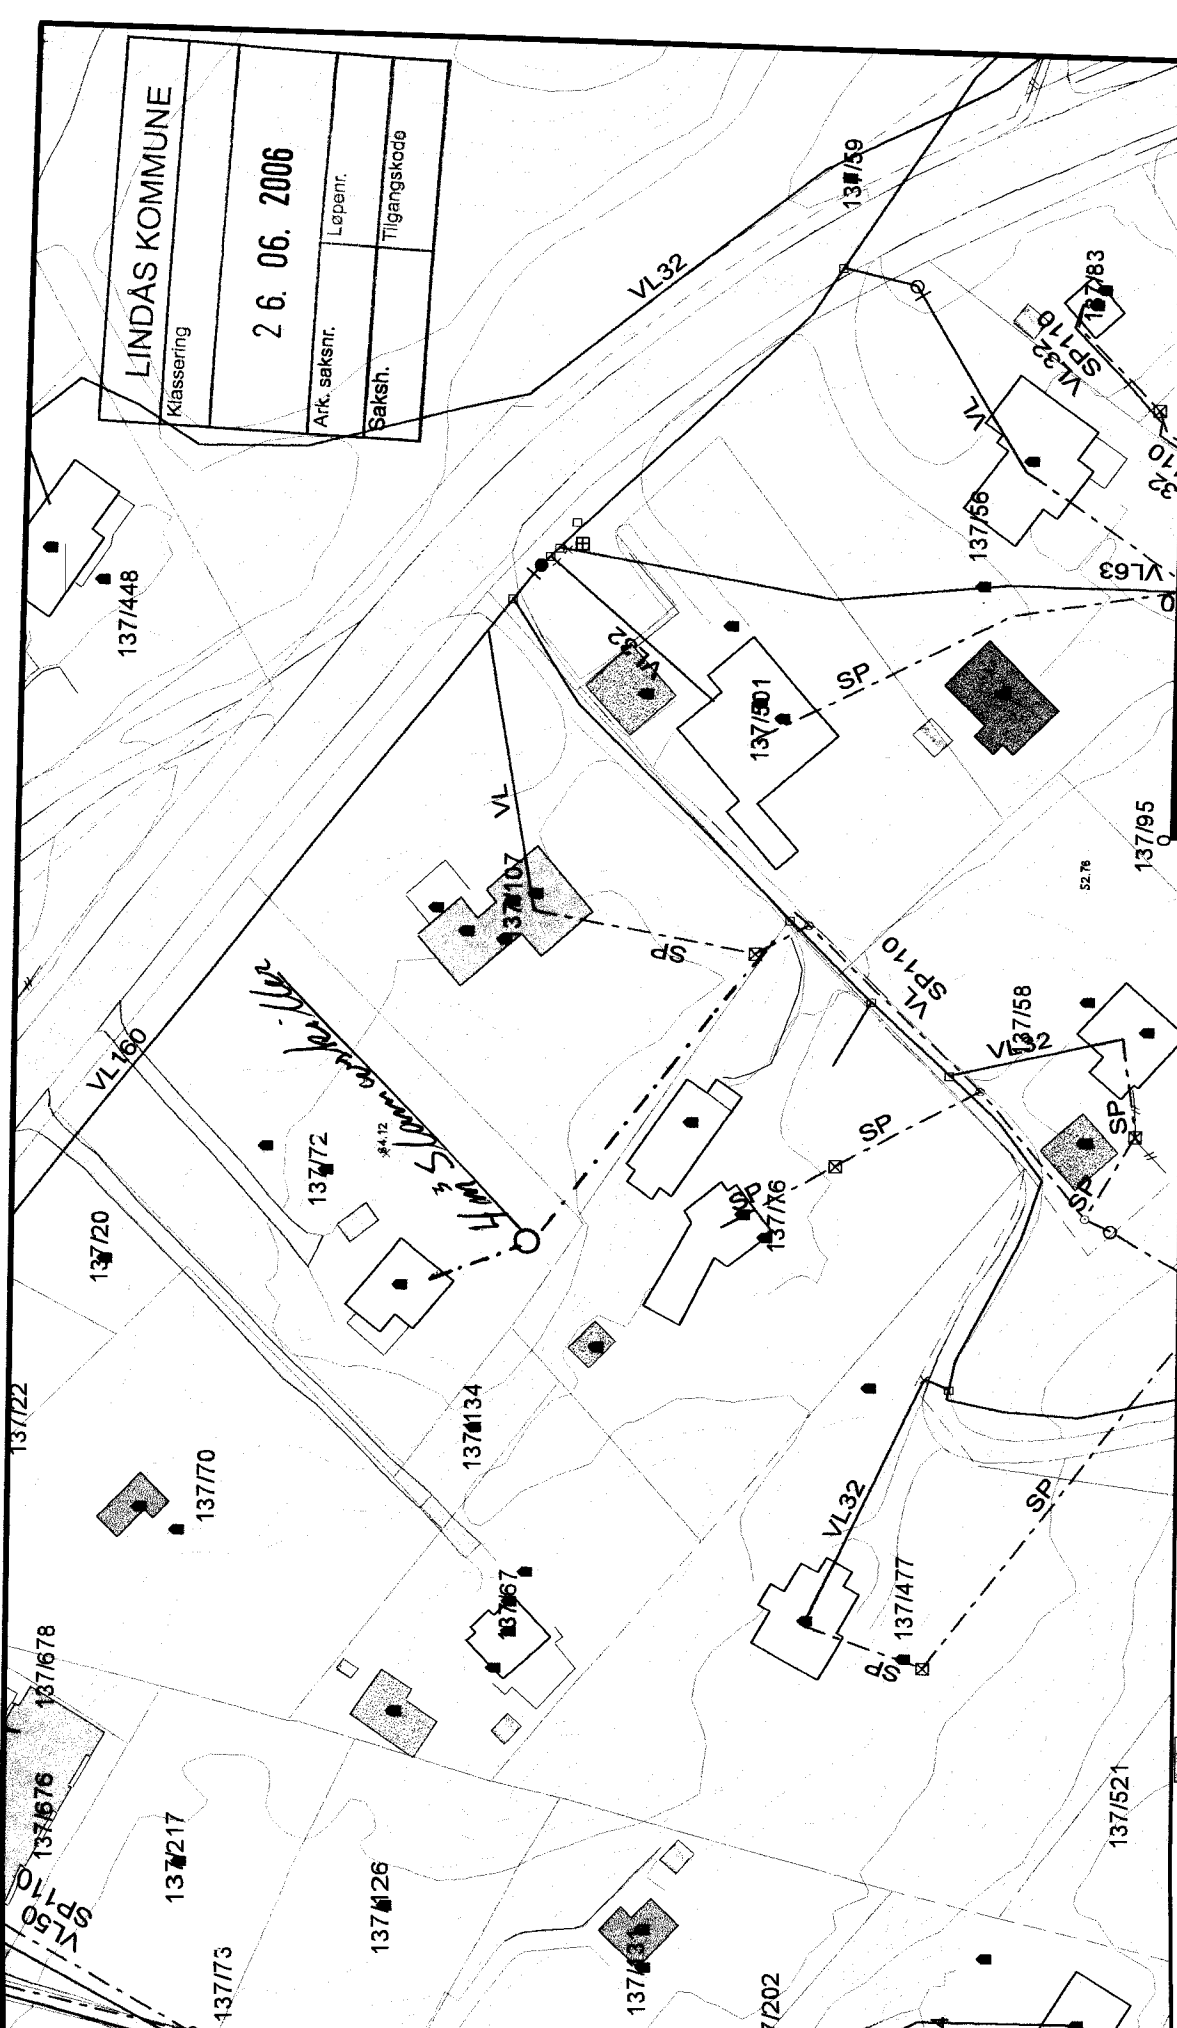










 



LINDÅS KOMMUNE	
Klassering	
2 6. 06. 2006	
Ark. saksnr.	Løpnr.
Saksh.	Tilgangskode

N  Målestokk 1:1000

Lindås kommune Avdeling for vatt og avløp	
	Date: 2006.06.09 Sign: AH
Alvermarka	


-  Målte Grenser
-  Registrerte Grenser
-  Udefinert grense
-  Terengmålte grense
-  Konstruert grensepunkt
-  Bolig
-  Bustad m/leilighet
-  Våningshus
-  Større bustader
-  Hytte/feriehus
-  Garasje/uthus
-  Industri/lager
-  Andre bygg

Beliggenhet og høyder må oppfattes som orienterende.