



## Nabovarsel

sendes til berørte naboer og gjenboere

Ved riving skal kreditorer med pengeheftelser i eiendommen varsles § 21-3



Til (nabo/gjenboer)
Lindås Kommune, Vegvedlikehold Kvernhusmyrane 20 5914 ISDALSTØ

<b>Som eier/fester av:</b>			
Gnr.	Bnr.	Festenr.	Seksjonsnr.
233	173		
Eiendommens adresse Kvernhusmyrane 20			

<b>Tiltak på eiendommen:</b>			
Gnr.	Bnr.	Festenr.	Seksjonsnr.
233	105		
Eiendommens adresse Dyrhovden 2A			
Postnr.	Poststed		
5933	Ostereidet		
Kommune LINDÅS			
Eier/fester Bjørn Dyrkolbotn			

<b>Det varsles herved om</b>			
<input type="checkbox"/> Nybygg	<input checked="" type="checkbox"/> Anlegg	<input type="checkbox"/> Endring av fasade	<input type="checkbox"/> Riving
<input type="checkbox"/> Påbygg/tilbygg	<input type="checkbox"/> Skilt/reklame	<input type="checkbox"/> Innhegning mot veg	<input type="checkbox"/> Bruksendring
<input type="checkbox"/> Midlertidig bygning, konstruksjon eller anlegg	<input type="checkbox"/> Antennesystem	<input type="checkbox"/> Oppretting/ending av matrikkelenhet (eiendomsdeling) eller bortfeste	<input checked="" type="checkbox"/> Annet
<b>Dispensasjon etter plan- og bygningsloven kapittel 19</b>			
<input type="checkbox"/> Plan- og bygningsloven med forskrifter	<input type="checkbox"/> Kommunale vedtekter	<input type="checkbox"/> Arealplaner	<input type="checkbox"/> Vegloven
			Vedlegg nr. B -

<b>Arealdisponering</b>			
Sett kryss for gjeldende plan			
<input type="checkbox"/> Arealdel av kommuneplan	<input type="checkbox"/> Reguleringsplan	<input type="checkbox"/> Bebyggelsesplan	
Navn på plan			

<b>Beskriv nærmere hva nabovarslet gjelder</b>	
Søknad ut utskiljing av bustadtomt frå gbnr 233/105. Søknad om utseppsløyve. Søknad om ååkobling av spillvannsledning inn på eksisterende privat utseppledning. Søknad om påkobling til offentlig vatn. Søknad om avkjørsle.	
Vedlegg nr. Q -	


<b>Spørsmål vedrørende nabovarsel rettes til</b>			
Foretak/tiltakhaver Bjørn Dyrkolbotn			
Kontaktperson, navn Bjørn Dyrkolbotn	E-post Bdyrko@online.no	Telefon	Mobil 97948817
Søknaden kan ses på hjemmeside: (ikke obligatorisk)		www.	

<b>Merknader sendes til</b>			
Eventuelle merknader skal være mottatt innen 2 uker etter at dette varsel er sendt. Ansvarlig søker/tiltakhaver skal sammen med søknad sende innkomne merknader og redegjøre for ev. endringer.			
Navn Bjørn Dyrkolbotn	Postadresse Dyrhovden 2 A		
Postnr. 5993	Poststed Ostereidet	E-post Bdyrko@online.no	

<b>Vedlegg</b>			
Beskrivelse av vedlegg	Gruppe	Nr. fra – til	Ikke relevant
Dispensasjonssøknad/vedtak	B	-	<input checked="" type="checkbox"/>
Situasjonsplan	D	1 - 1	<input type="checkbox"/>
Tegninger snitt, fasade	E	-	<input checked="" type="checkbox"/>
Andre vedlegg	Q	1 - 2	<input type="checkbox"/>

<b>Underskrift</b>		
Sted Ostereidet	Dato 21.02.2017	Underskrift ansvarlig søker eller tiltakshaver B.D.
		Gjentas med blokkbokstaver BJØRN DYRKOLBOTN

D1

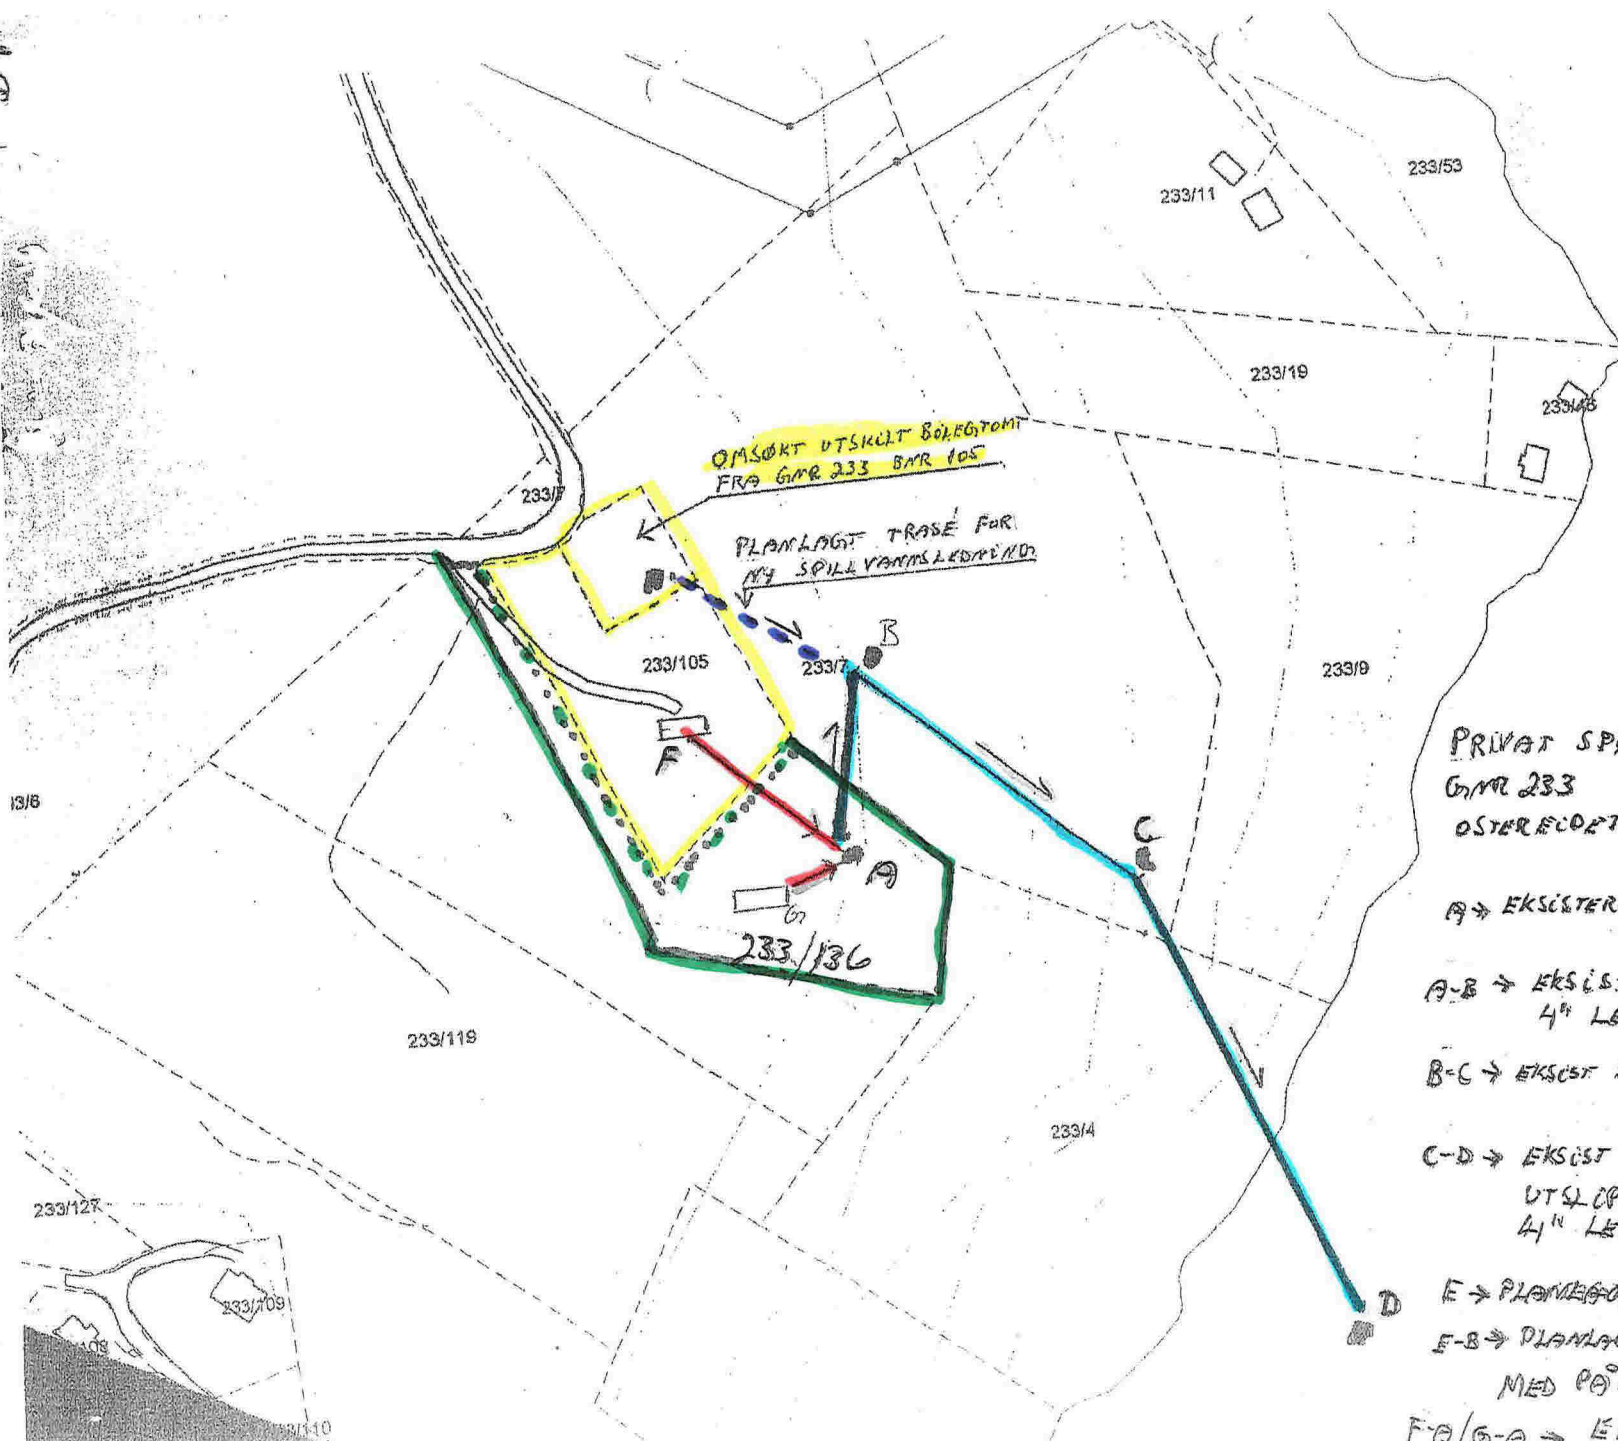



OMSØKT UTSKILT BØLEGTOMT  
FRÅ GNR 233 BAR 105

PLANLAGT TRASE FOR  
NY SPILLVANNsledning

PRIVAT SPILLVANNsanlegg  
GNR 233 BAR 105  
OSTERECORT.

- A → EKSISTERENDE SLAMAVSKILLER
- A-B → EKSISTERENDE BØRHULL M/SLANDE 4" LEDNING.
- B-C → EKSIST. SPILLVANNsledning i GRØFT 4"
- C-D → EKSIST. BØRHULL M/SLANDE MED  
UTSLIPP I SØ, MINIMUMSDYBDE 20cm  
4" LEDNING.
- E → PLANLAGT SLAMAVSKILLER TIL BØLLEGG
- F-B → PLANLAGT TRASE FOR SPILLVANNsledning  
MED PÅKOBING TIL EKSIST. ANLEGG.
- F-A/G-A → EKSIST. LEDNING 4"

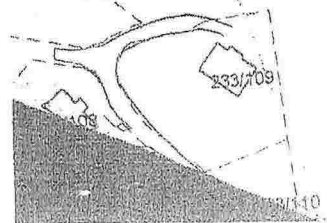

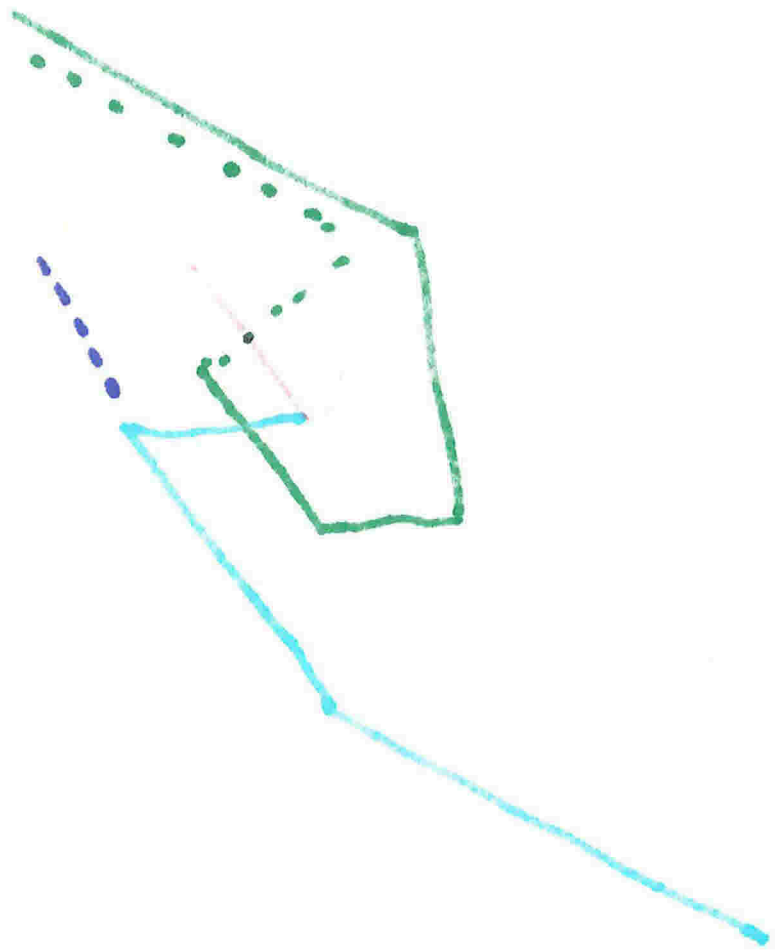

BJØRN DYRKOLBOTN  
Dyrhovden 2A  
5993 Ostereidet  
Tlf: 97948817  
E-post: bdyrko@online.no

Ostereidet 21.02.2017.

Berit Olga Risøy, Solåsen 2 H, 5223 Nesttun  
Frank Dyrkolbotn & Gjertrud Holsen Dyrkolbotn, Dyrhovden 4 A  
Lindås Kommune, Felles Postmottak, Kvernhusmyrane 20, 5914 Isdalstø  
Lindås Kommune, Vegvedlihehold, Kvernhusmyrane 20, 5914 Isdalstø

#### NABOVARSEL

Gnr 233 bnr 105, Dyrhovden 2A på Ostereidet

Underteikna fekk i 2011 godkjent frådelling av 1 stk bustadtomt (på ca 1 dekar) frå min eigedom  
gbnr 233 / 105, Dyrhovden 2A på Ostereidet.

Denne godkjenninga hadde varighet på 3 år.

Ved eit misstak lot eg godkjenninga gå ut på dato.

Eg har no planar om å søka frådelling av den same bustaden på nytt.

Vedlagt er nabovarsel for søknad om frådelling av bustadtomten.

Vedlegg:

D 1 : Situasjonsplan

Q 1 : Nabovarsel (følgebrev)

Q 2 : Tinglyst grunnbokshjemmel

Med helsing

B. D.

Bjørn Dyrkolbotn

REGISTRERT

- 8 MAI 1998

FRÅSEGN

SORENSKRIVAREN  
I NORDHORDLAND  
DAGBOKNR: 2780

Underteikna som heimelshavarar til gnr. 233 bnr. 7 i Lindås Kommune, gjev med dette heimelshavarar til gnr. 233 bnr. 105 i Lindås Kommune, rett til å føra spillvannsledning frå gnr. 233 bnr. 105 og over eigedomen gnr. 233 bnr. 7.  
Retten innbefattar også reprasjon og ettersyn på spillvannsleidningen når dette er påkrevd. Vidare innbefattar retten heimelshavar av gnr. 233 bnr. 105 rett til å byggje ein slamavskjiljar på ca. 19 m<sup>3</sup> på gnr. 233 bnr. 7, samt rett til å byggja vei for tømning, reprasjon og ettersyn av denne.

Heimelshavar til gnr. 233 bnr. 105 gjevast også rett til å fjerne skog på gnr. 233 bnr. 7 som hindrar utsikt.

Dette dokument vert innlevert til tinglysning.

5160 Vikangerveg 23.03.98  
den

Dagny Fyllingsnes  
Dagny Fyllingsnes

Bernhard Fyllingsnes  
Bernhard Fyllingsnes

Heimelshavarar til gnr. 233 bnr. 7

SEIM den 23.03.98

Bjørn Dyrkolbotn  
Bjørn Dyrkolbotn

Linda Nasse  
Linda Nasse

Heimelshavarar til gnr. 233 bnr. 105

REGISTRERT

- 8 MAI 1998

SORENSKRIVAREN  
I NORDHORDLAND  
DAGBOKNR: 2780

Pl. ... 4.11. 0