

Åkerens hus til gården i Skotland, gnr. 168, bnr. 3, Lindsås


Merke: Skissen gir et godt bilde av dimensjonene og
27 prosentjonering, men stemmer ikke i alle
detaljer.

Skiltskilt: 1:50

Gård med and

Forste med mur

Forste med sø

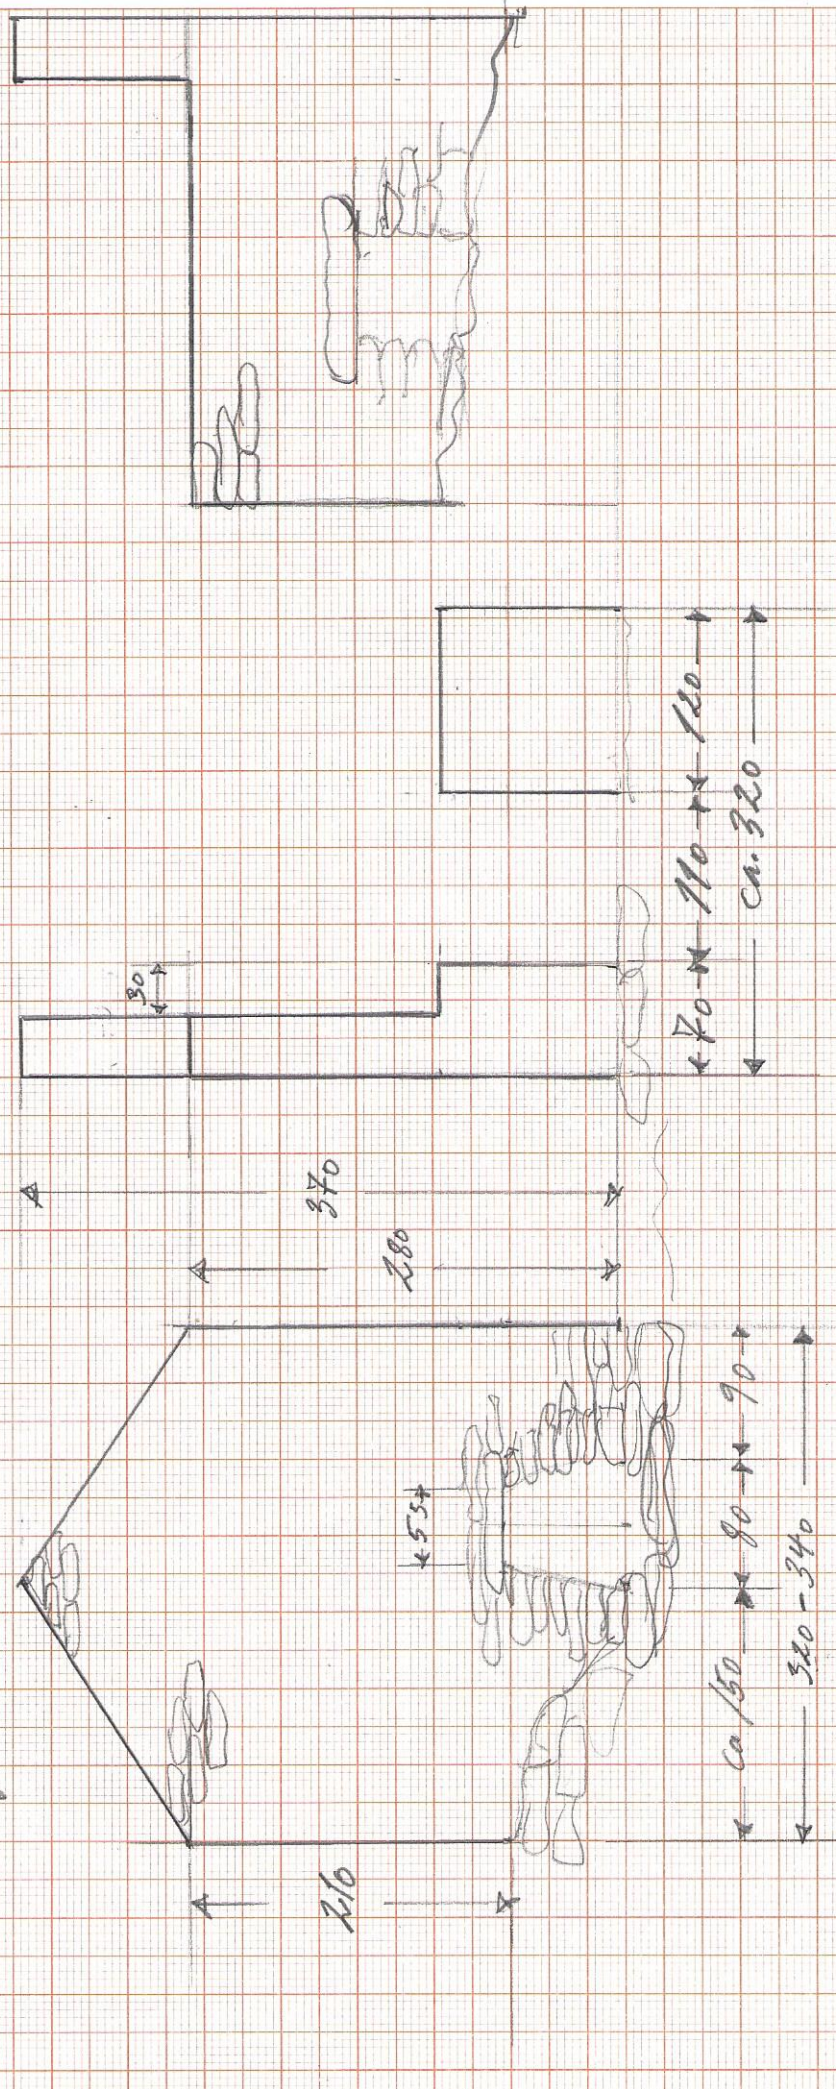

Gården Ave, 20.10.16