

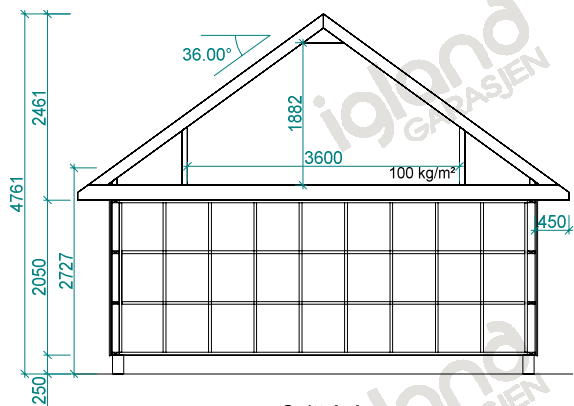
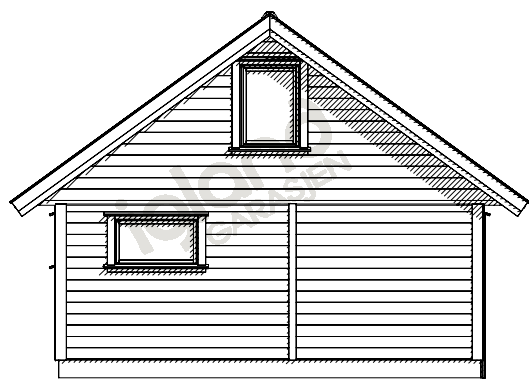
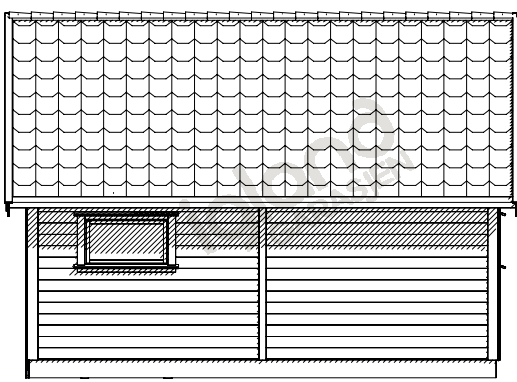
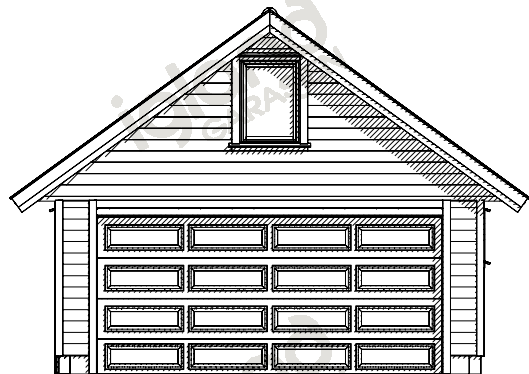


- endringer:
- ytterdør fasade mot øst
 - vindu 1.etg fasade mot sør

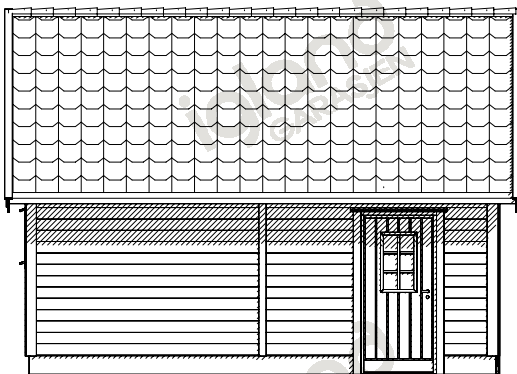

Snitt A-A

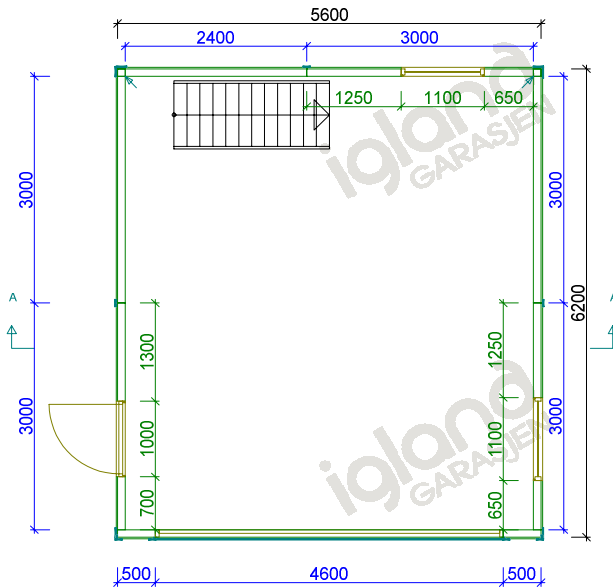

grimstad
INDUSTRIER

Tiltakshaver:	Knut Natås		
Kundenr:	778387	Konstr/tegnet:	Maria
Ordrenr/tilbudsnr:	91834	Takvinkel:	36°
		Dato:	10.02.16
Gnr:	Bnr:	Målestokk:	Modell:
		1:100	Hushovd
			Tegningsnr:
			el-91512

Tegningen er IglandGarasjen AS's eiendom. Kan bare brukes til byggemelding ved kjøp av garasje fra IglandGarasjen AS og må ikke overdras til andre. Eventuelle erstatningssøksmål kan ellers fremføres.

Tlf :37 25 70 70
E-post: post@garasjer.no