

— Målte Grenser	Storre bustader
- Registrerte Grenser	Hytte/feriehuis
⊙ Udefinert grenser	Garasje/uthus
⋈ Terrengmålte grense	Industri/lager
⊕ Konstruert grensepunkt	Andre bygg
■ Bolig	
■ Bustad m/feilighet	
■ Våringshus	

Powel ASA
 Gemini
Lindås kommune


Dato: 2016.11.16
 Sign: liha

N

 Målestokk
 1:500

Beliggenhet og høyder må oppfattes som orienterende.

Knovvik, 25.02.2017
Vidkun Rydland

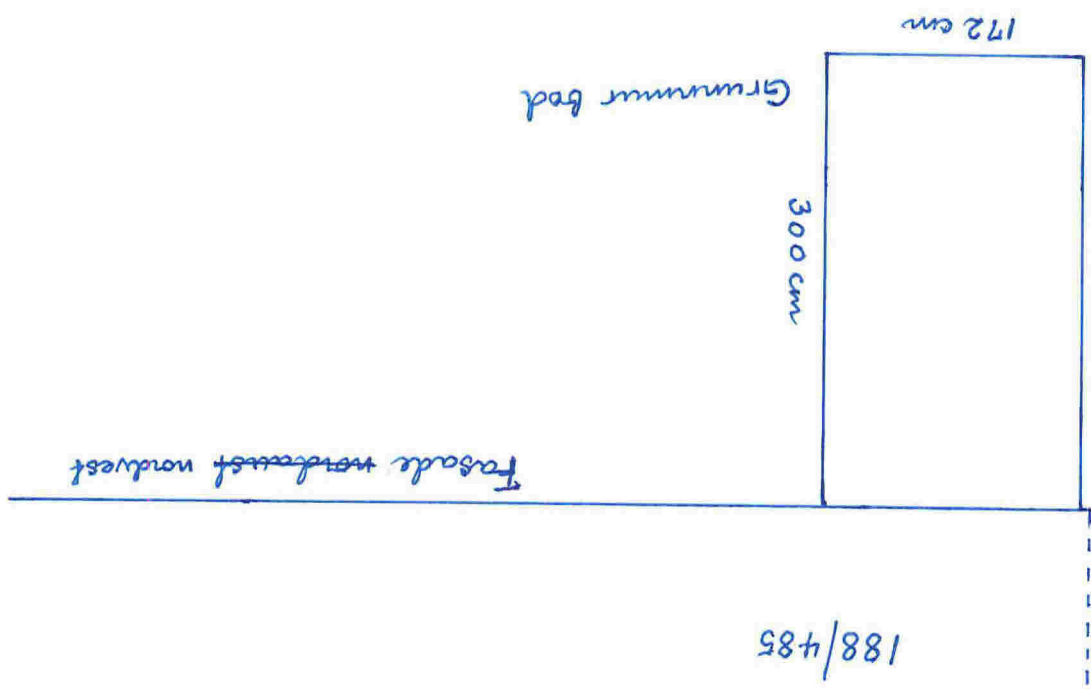

188/484