



## Statens vegvesen

Lindås kommune  
Kvernhusmyrane 20  
5914 ISDALSTØ

Behandlande eining:  
Region vest

Sakshandsamar/telefon:  
Tone Bøyum / 55516792

Vår referanse:  
17/9539-3

Dykkar referanse:

Vår dato:  
07.03.2017

### Ber om uttale – Søknad om ny avkøyrsl – Fv. 404 – gnr. 58 bnr. 15 – Lindås kommune

Statens vegvesen har mottatt søknad om avkøyrsl frå fylkesveg 404 til gnr. 58 bnr. 15 i Lindås kommune.

Det er søkt om landbruksavkøyrsl til del av eigedomen ved Brusundet (sjå kart vedlagt søknad) for tilkomst til eigedomen og for uttak av gran og lauvskog. Vi var på synfaring på staden 10. februar 2017. Det er ikkje søkt om andre tiltak enn sjølve avkøyrslpunktet. Vi vurderer at tiltaket også vil medføre andre inngrep på eigedomen. Dersom vi skal godkjenne tiltaket må det mellom anna som minimum opparbeidast snu- og manøvreringsareal på eigen eigedom. Vi vil difor be tiltakshavar om ein meir utfyllande søknad.

Før vi fattar vedtak ber vi også om ei avklaring frå Lindås kommune om tiltaket er i samsvar med arealbruken for området. Vi vil i så fall fatte eit direkte vedtak etter veglova.

Plan og forvaltning Bergen  
Med helsing

Tone Bøyum  
overingeniør

*Dokumentet er godkjent elektronisk og har difor ingen handskrivne signaturar.*

Kopi  
Ole-Andre Moberg, Lurevegen 1431, 5912 SEIM  
Vedlegg:  
Søknad om avkøyrsl

Postadresse  
Statens vegvesen  
Region vest  
Askedalen 4  
6863 LEIKANGER

Telefon: 02030  
fir mapost-vest@vegvesen.no  
Org.nr: 971032081

Kontoradresse  
Nygårdsgaten 112  
5008 BERGEN

Fakturaadresse  
Statens vegvesen  
Landsdekkende regnskap  
9815 Vadsø

17/9539-1  
442-1263



## Søknad om avkøyrslø eller dispensasjon frå byggegrenser

### Steg 1 av 6

Som søker kan du søke for deg sjølv eller andre. Om du søker for andre må du stadfeste at rette vedkomande har gitt samtykke.

- Eg søker for meg sjølv     Eg søker for andre

Namn på den du søker for

Har den du søker for gitt samtykke?

- Ja     Nei

---

### Steg 2 av 6

- Riksveg     Fylkesveg

Vegnummer **404**    Eksempel på vegnummer er rv. 120

Kommune Lindås 1263    Fylke Hordaland

Gnr. 58    Bnr. 15    Festenr.

Arealføremål i kommuneplan. Dette får du opplyst av kommunen.

LNF

Ligg eigedommen i regulert område?     Ja     Nei

Detaljkart må leggest ved søknaden.

Med detaljkart meiner vi: Kart i målestokk 1:1000/1:500 der planlagde tiltak er teikna inn med målsett avstand til midten av vegen.

---

### Steg 3 av 6

Du kan søke om avkøyrslø, dispensasjon frå byggegrenser eller begge.

- Eg søker om avkøyrslø     Eg søker om dispensasjon fra byggegrenser
- Frådeling     Nybygg
- Ny bustad/bueining     Tilbygg/påbygg
- Bruksendring     Garasje

Utvida bruk

Flytting

Ny avkøyrslø

Anna

Anna

Minste avstand fra nærmaste punkt på bygget  
til midten av vegen:                      meter

---

## Steg 4 av 6

Vær vennleg å grunnngi søknaden, og opplys om andre tilhøve som kan vere viktige for søknaden.

Ønsker og opparbeide ei avkøyrslø til denne landbruksteigen som hører til gardsbruket 58/15..Denne teigen har ingen avkøyrslø eller annen fornuftig framkomilighet for kjøretøy til plassen.

Hensikten med avkøyrslø/vegen er og få tilkomst til området, det er både gran og lauskog på teigen som er ønskelig og få tilgang til.

Dette er eit gardsbruk som er i drift og blir brukt i næring.

Håper dette kan la seg ordne, ønsker om muligt og vere med på synfaringa av avkøyrslø.

Helsing

Ole Andre Moberg

---

## Steg 5 av 6

Namn

Ole-andre Moberg

Adresse

Lurevegen 1431    5912 Seim

Telefon 91564547

E-post oamoberg@hotmail.no

---

## Steg 6 av 6

Eg samtykker i at opplysningane som er gitt ovanfor er riktige.


Opplysningane du har gitt i søknaden vert utelukkande nytta til handsaming av søknaden din.

Statens vegvesen handsamar dei gitte opplysningane i tråd med personopplysningslova.

Les meir på [vegvesen.no/personvern](http://vegvesen.no/personvern)

---

# VEDLEGG 22ART

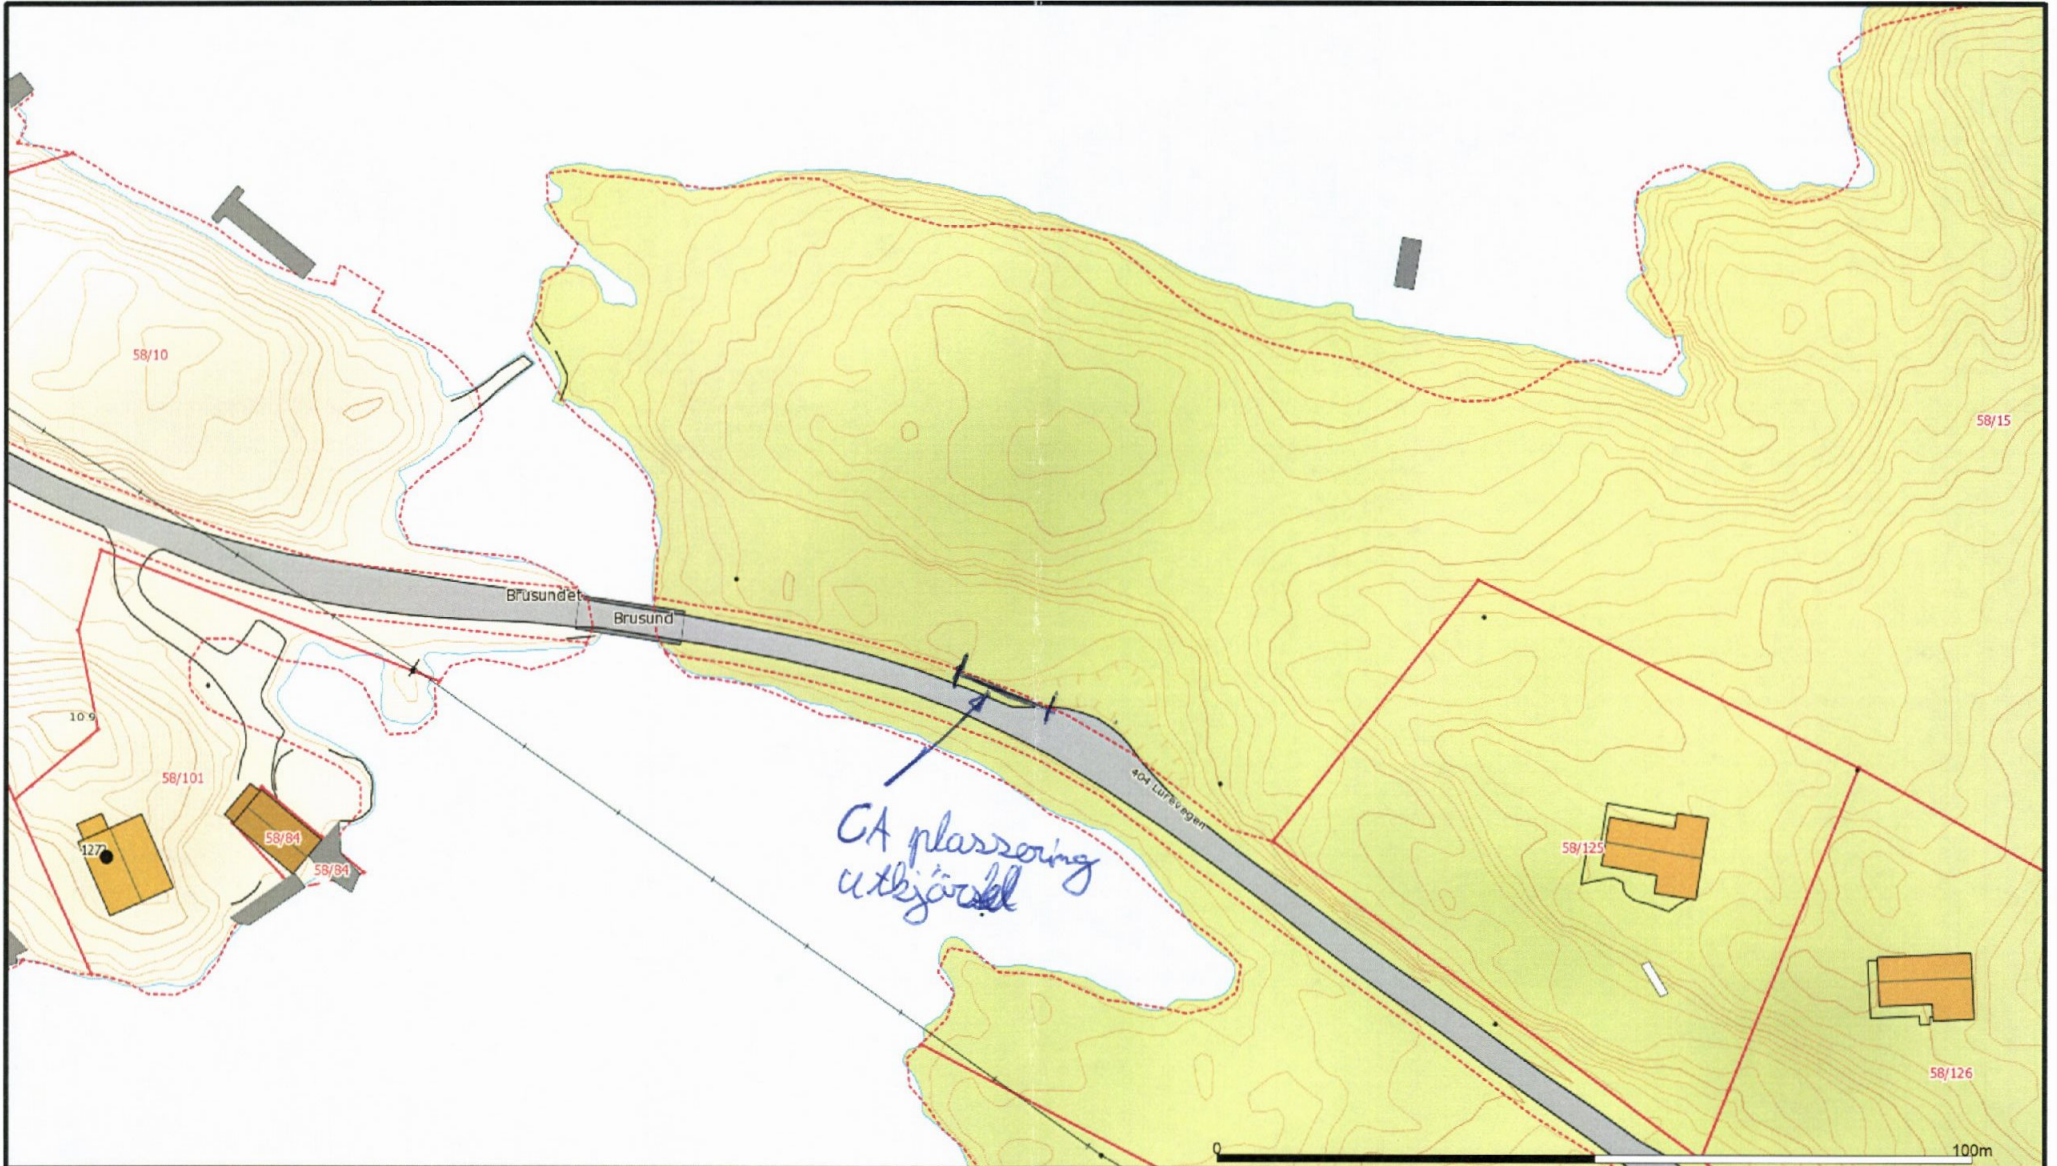

- |                        |                 |
|------------------------|-----------------|
| Målte Grenser          | Våningshus      |
| Registrerte Grenser    | Større bustader |
| Udefinert grenser      | Hytte/feriehus  |
| Terrengmålte grense    | Garasje/uthus   |
| Konstruert grensepunkt | Industri/lager  |
| Bolig                  | Andre bygg      |
| Bustad m/leilighet     |                 |

Beliggenhet og høyder må oppfattes som orienterende.



Lindås kommune  
Geodata avdeling



Dato: 2017.01.17  
Sign: lini

Målestokk  
1:1000