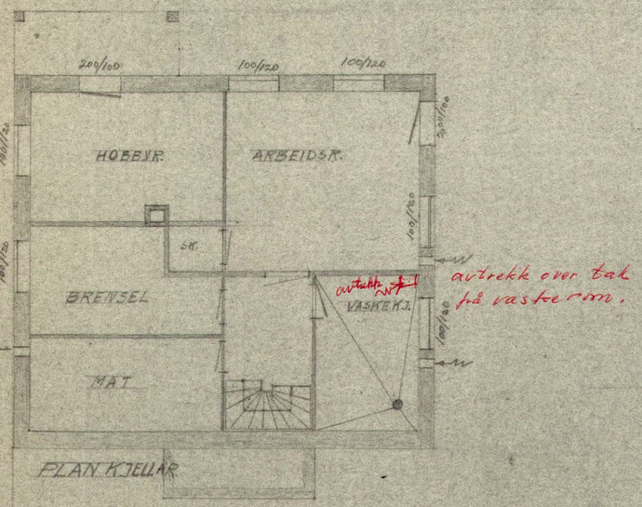

PLAN KJELLAR

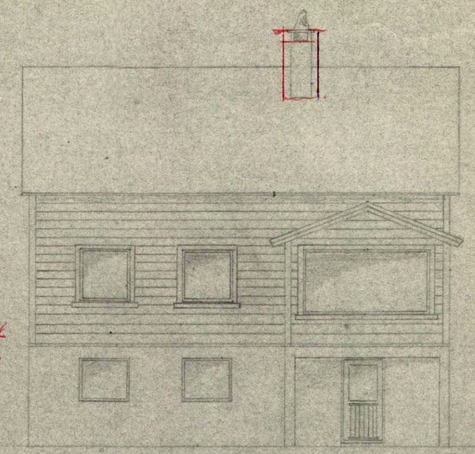

VEST

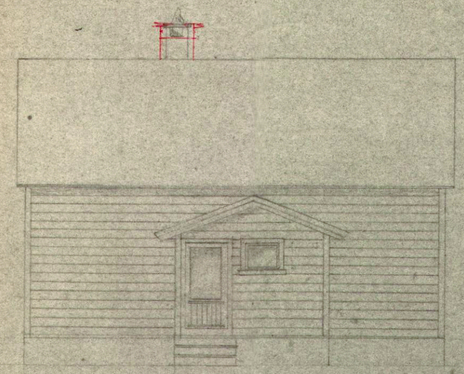

AUST

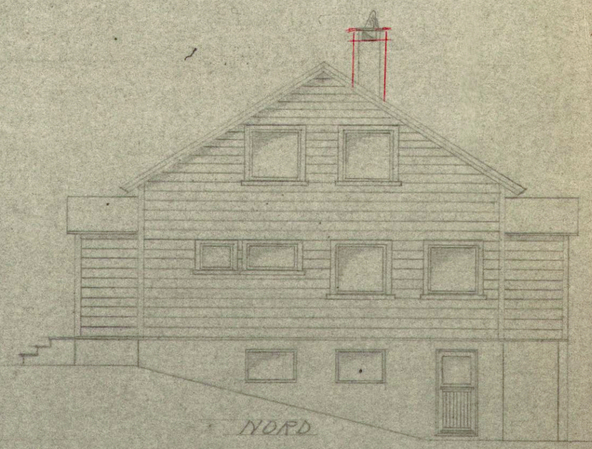

NORD

M= 1:50 / 1:100

PLAN. SNITT. FASADER

BUSTADHUS

SIGMUND TVERANGER, ALVERSUND.

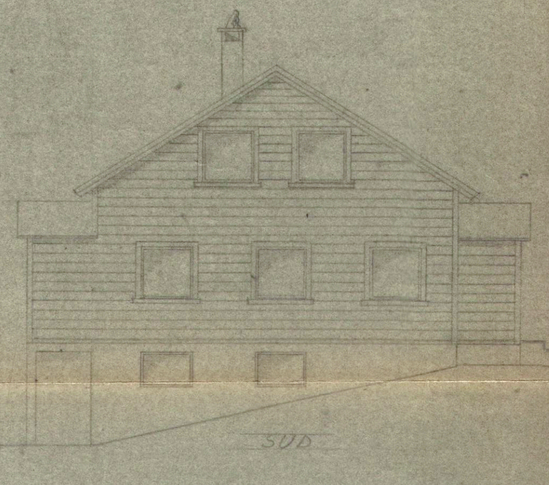

SUD

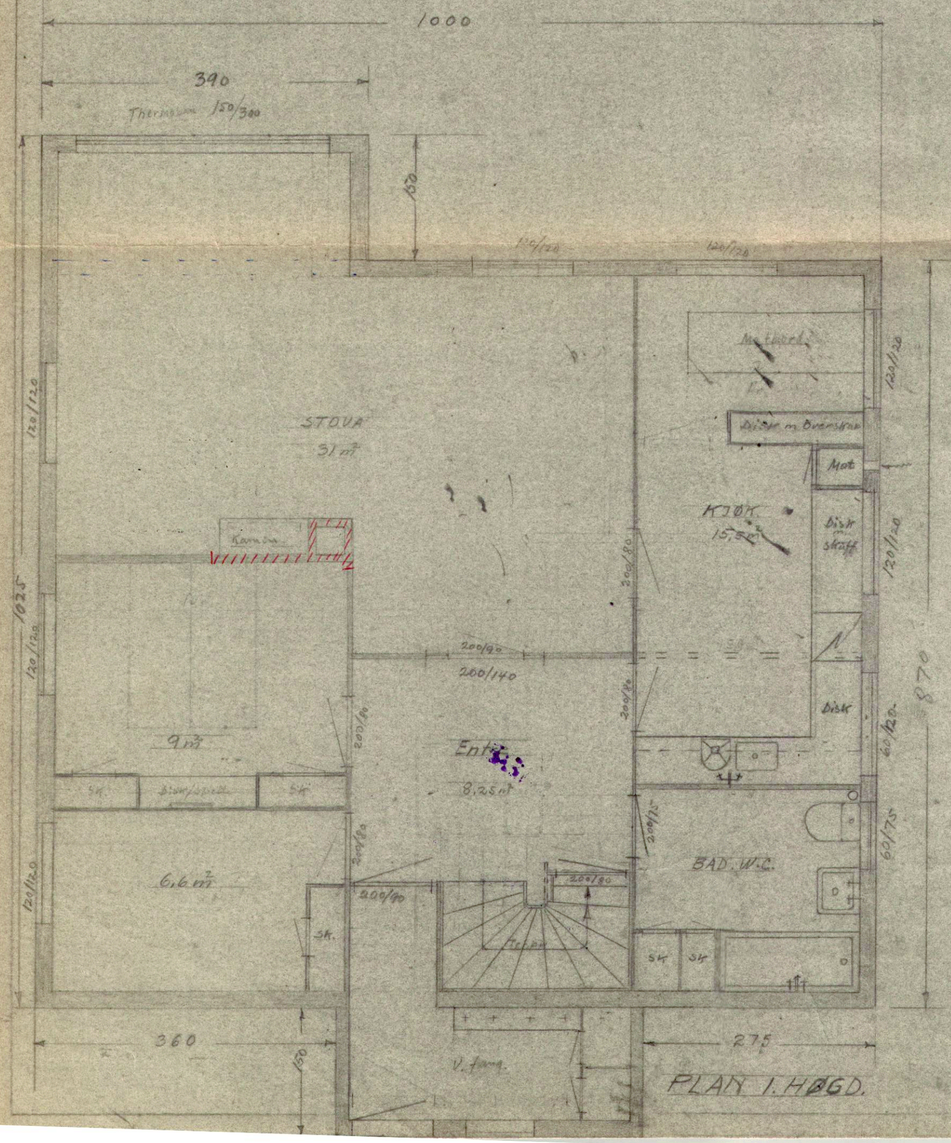

PLAN 1. HØGD.

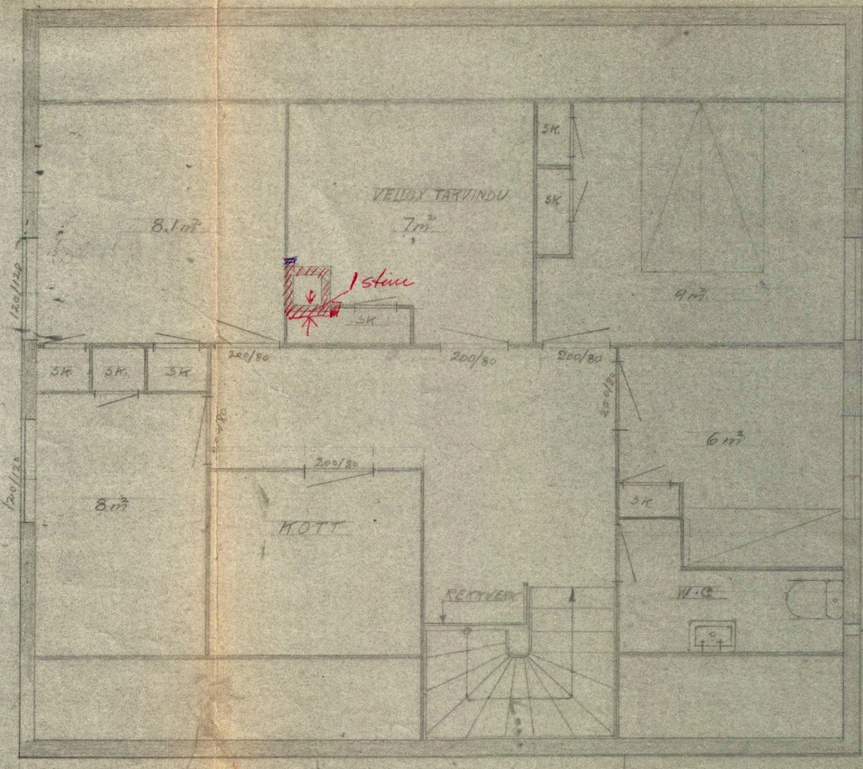

PLAN 2 HØGD.

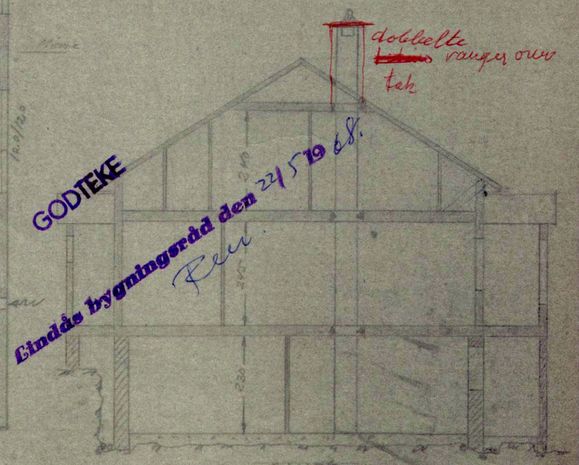

SNITT.

LINDÅS KOMMUNE
KOMMUNE-
INGENIØRKONTORET
06508 / 25.12.67
Arkiv nr. 142-87

GODTEKE
Lindås bygningsråd den 22/5 19 68
Per

Alversund 20/12-67
RAU.