

Målte Grenser	Større bustader
Registrerte Grenser	Hytte/feriehus
Udefinert grenser	Garasje/uthus
Terengmålte grense	Industri/lager
Konstruert grensepunkt	Andre bygg
Bolig	
Bustad m/leilighet	
Våningshus	



Dato: 2017.03.08
Sign: liei

Lindås kommune
Geodata avdeling

Oppdatert kart
Birna Rydland

Gnr 147 bnr 84



Målestokk
1:500

Beliggenhet og høyder må oppfattes som orienterende.



For matrikkelenhet:

Kommune: 1263 - LINDÅS
Gårdsnummer: 147
Bruksnummer: 84

Utskriftsdato/klokkeslett: 08.03.2017 kl. 12:47
Produsert av: Einar Rydland
Attestert av: Lindås kommune

Einar Rydland

Matrikkelført	
08 MAR 2017	
Lindås kommune	
Løpenr.:	Signatur:

Orientering om matrikelbrev

Matrikelbrevet er hjemlet i «Lov om egedomsregistrering» (matrikellova) av 17. juni 2005. Etter definisjonen i matrikellovens § 3 d) er matrikelbrevet en attestert utskrift av matrikelen som viser alle registrerte opplysninger om en matrikkelenhet ved oppgitt dato.

Om fullstendighet og nøyaktighet i matrikelbrevet

Matrikkelen ble etablert ved konvertering av data fra tidligere registre. Det kan variere hvor gode disse dataene er med hensyn på fullstendighet og nøyaktighet. I enkelte tilfeller kan grensepunkt og grenselinjer mangle helt eller delvis eller være feil registrert. Det kan også være feil og mangler ved registrert bygnings- og adresseinformasjon. Fullstendighet og stedfestingsnøyaktighet er generelt bedre innenfor enn utenfor tettbygd strøk. Vær oppmerksom på at for mange matrikkelenheter og bygg hefter usikkerhet ved arealet som oppgis.

For utfyllende informasjon: www.kartverket.no/matrikelbrev

Matrikkelenhet

Matrikkelenhetstype: Grunneiendom
Bruksnavn: "ODDRUNBU" AV SELLEVOLL
Etableringsdato: 11.08.1966
Skylid: 0,01
Er tinglyst: Ja
Har festegrunner: Nei
Er seksjonert: Nei

Arealrapport

Tekst
Beregna areal for 147 / 84

Areal (m2) Kommentar
1145,1

Eierforhold

Tinglyste eierforhold	Status	Føds.d./org.nr	Navn	Bruksenhet	Adresse	Andel
Rolle	Død	040103	GABRIELEN ERLING L M			1 / 1

Ikke tinglyste eierforhold/kontakinstanser	Status	Føds.d./org.nr	Navn	Bruksenhet	Adresse	Andel
Eiers kontakinstans	Død	061217	GABRIELEN GUNVOR		V/ERLING A. GABRIELEN SUDMANNSSVEI 14 A 5037 BERGEN	

Forretninger

Forretningstype	Arsak til feilretting	Tinglysingsstatus	Tinglysingsstatusdato	Forretningsdato	Matrikkelføringsdato	Signatur
-----------------	-----------------------	-------------------	-----------------------	-----------------	----------------------	----------

Annen forretningstype			07.03.2017	07.03.2017		1263rye
-----------------------	--	--	------------	------------	--	---------

Rolle	Matrikkelenhet	Arealendring
Avgiver	1263 - 147/84	0

Oppmålingsforretning/grensejustering			07.03.2017	07.03.2017		1263rye
--------------------------------------	--	--	------------	------------	--	---------


Rolle	Matrikkelenhet	Arealendring
Avgiver	1263 - 147/4	-100,8
Mottaker	1263 - 147/84	100,8

Oppmålingsforretning/grensejustering			07.03.2017	07.03.2017		1263rye
--------------------------------------	--	--	------------	------------	--	---------

Forretningstype	Arsak til feilretting	Tinglysingsstatus	Tinglysingsstatusdato	Forretningsdato	Matrikkelføringsdato	Signatur
Annen forretningstype	Rolle		Matrikkelenhet			Arealendring
	Avgiver		1263 - 147/84			-101,2
	Mottaker		1263 - 147/4			101,2
Annen forretningstype			07.03.2017	07.03.2017		1263rye
Annen forretningstype			16.01.2017	16.01.2017		1263rye
Annen forretningstype			16.01.2017	16.01.2017		1263rye
Skylddeling			11.08.1966			
	Rolle		Matrikkelenhet			Arealendring
	Avgiver		1263 - 147/4			0
	Mottaker		1263 - 147/84			0

Oversiktskart for 147 / 84


Målestokk 1:1 000
EURRF89 UTM Sone 32

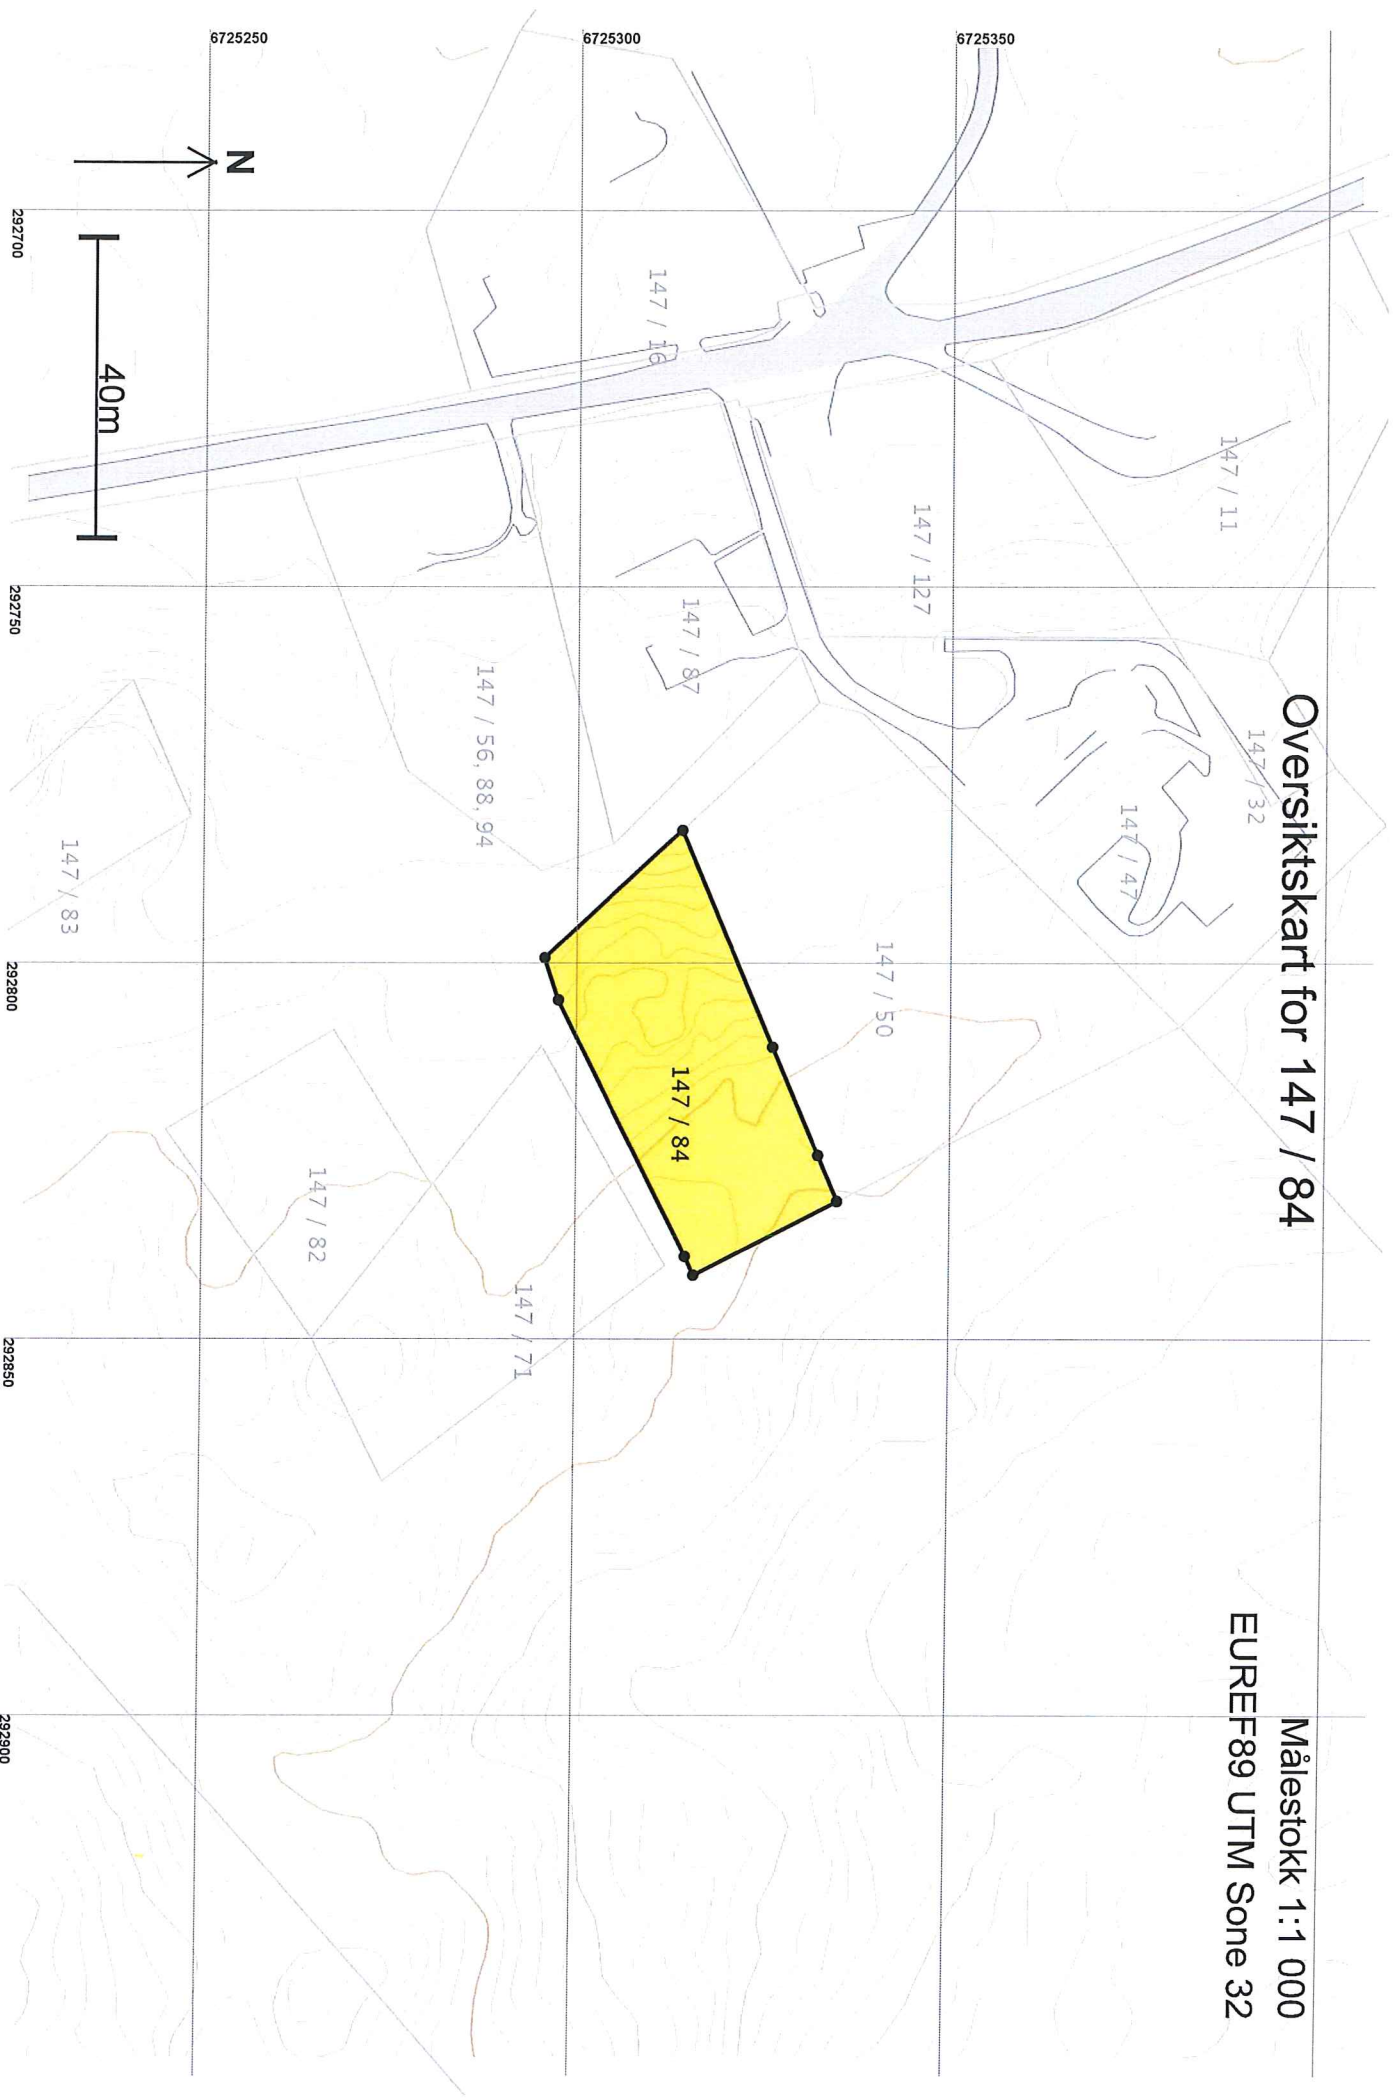

Teig 1 (Hovedteig) 147 / 84

Målestokk 1:250
EUREF89 UTM Sone 32

+147 / 84

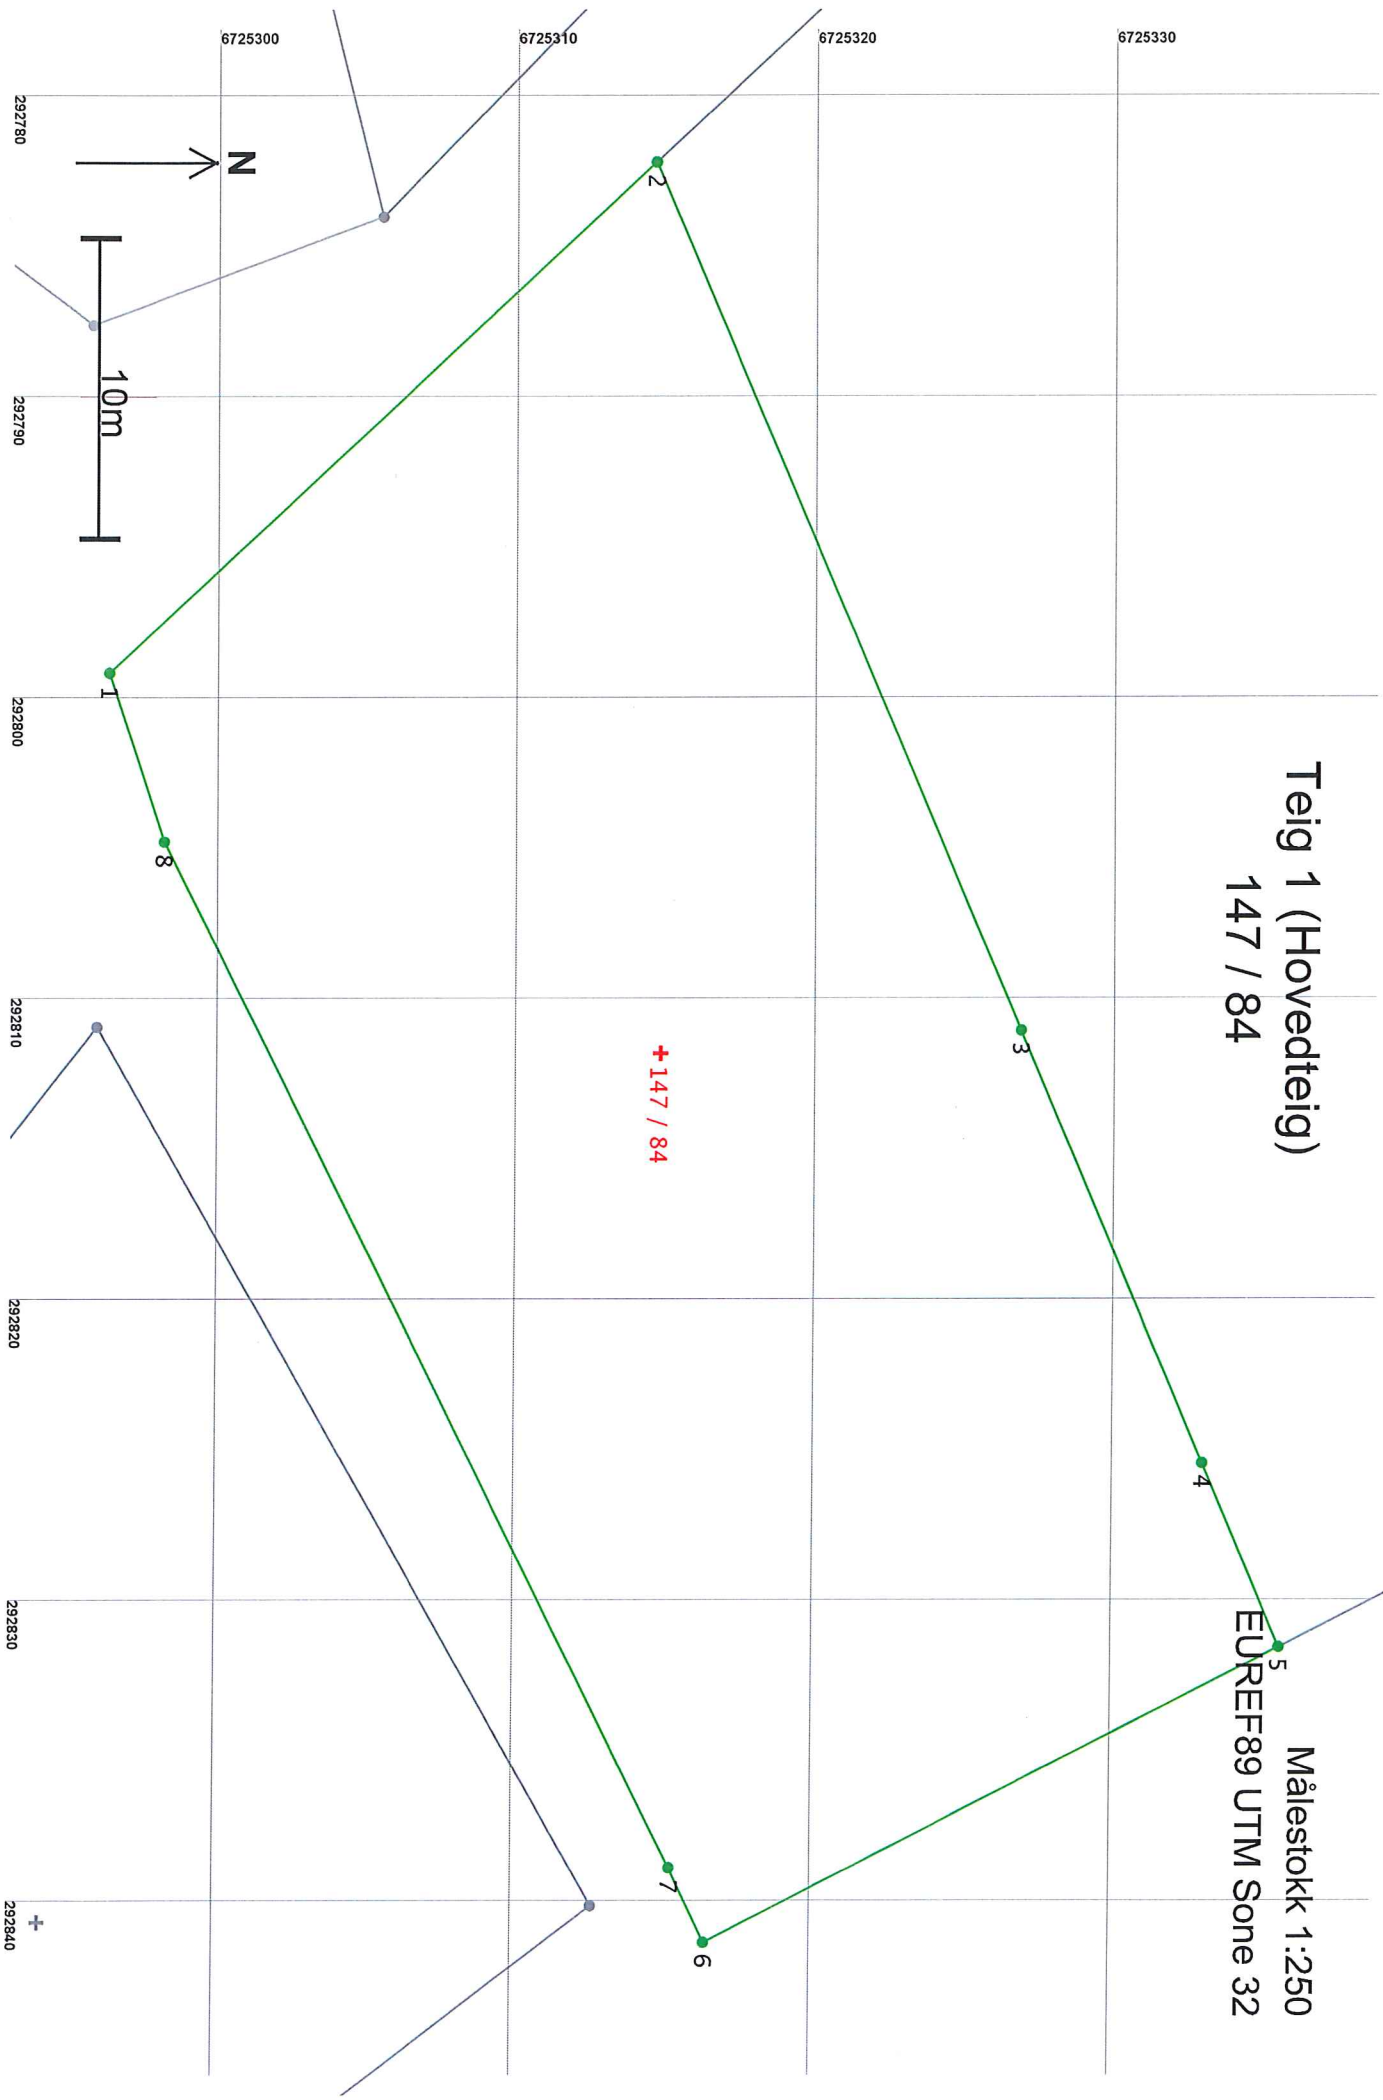

Areal og koordinater

Areal: 1 145,1

Arealmerknad:

Representasjonspunkt: Koordinatsystem: EUREF89 UTM Sone 32

Nord: 6725315

Øst: 292812

Grensepunkt / Grenselinje

Ytre avgrensing

Løpent	Nord	Øst	Grensemerke nedsett / Grensepunkttype / Lengde	Hjelpelinjetype	Målemetode	Nøyaktighet	Radius
1	6725296,61	292799,17	Jordfast stein	Offentlig godkjent grensemerke	96 GPS kinematisk (Real time kinematic)	13	
2	6725314,85	292782,22	24,90 Ikke hjelpelinje	Jord Offentlig godkjent grensemerke	96 GPS kinematisk (Real time kinematic)	14	
3	6725327,12	292811,05	31,33 Ikke hjelpelinje	Jord Offentlig godkjent grensemerke	96 GPS kinematisk (Real time kinematic)	13	
4	6725333,22	292825,42	15,62 Ikke hjelpelinje	Jord Stein eller røys	96 GPS kinematisk (Real time kinematic)	14	
5	6725335,81	292831,52	6,63 Ikke hjelpelinje	Jord Stein eller røys	96 GPS kinematisk (Real time kinematic)	13	
6	6725316,69	292841,32	21,49 Ikke hjelpelinje	Fjell Offentlig godkjent grensemerke	96 GPS kinematisk (Real time kinematic)	13	
7	6725315,52	292838,85	2,74 Ikke hjelpelinje	Jord Stein eller røys	96 GPS kinematisk (Real time kinematic)	14	
8	6725298,46	292804,77	38,11 Ikke hjelpelinje	Jordfast stein	96 GPS kinematisk (Real time kinematic)	13	
			5,90 Ikke hjelpelinje	Offentlig godkjent grensemerke	96 GPS kinematisk (Real time kinematic)	14	