

REV G: Gulv i garasje hevet 14 cm, tak hevet 10 cm.

GARASJE

Gnr 188, Bnr 441, Knarvik
Lindås kommune
P.nr 1407

Arkitekt Mette Kyed Thorson

Snitt i vei og garasje

SØKNAD - Endring
Birthe og John Nesse
Røssvikhaugane 12, 5914 Isdalstø

Sivilarkitekt MNAL Medlem av Arkitektbedriftene Org nr 987 788 682
Kvalen 16, N-5955 Lindås Tlf +47 901 48 834 mktho@online.no


Mål 1 : 100 / A3

Tegn nr A201


Rev G

Dato 20.6.2016

Vedlegg 3

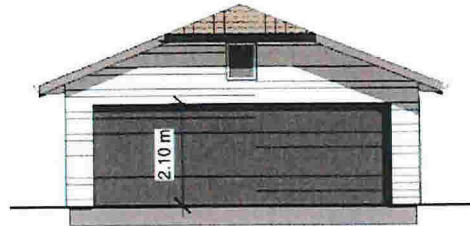

Fasade mot sør

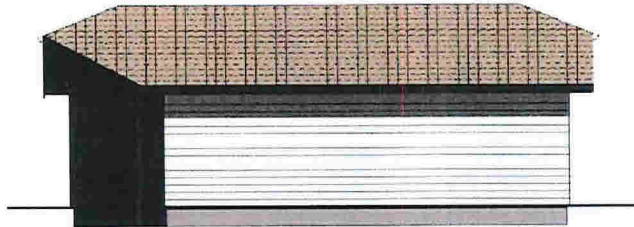


Fasade mot vest




Fasade mot øst




Fasade mot nord

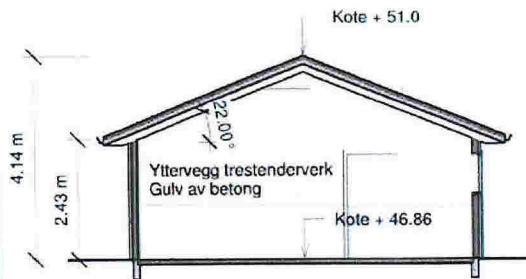

Tversnitt

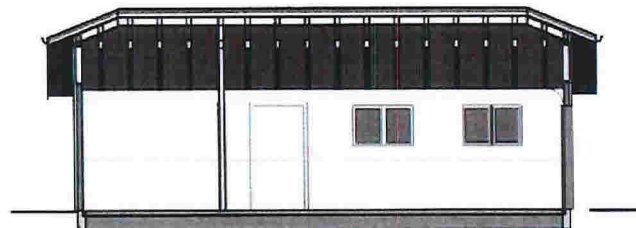

Langsnitt

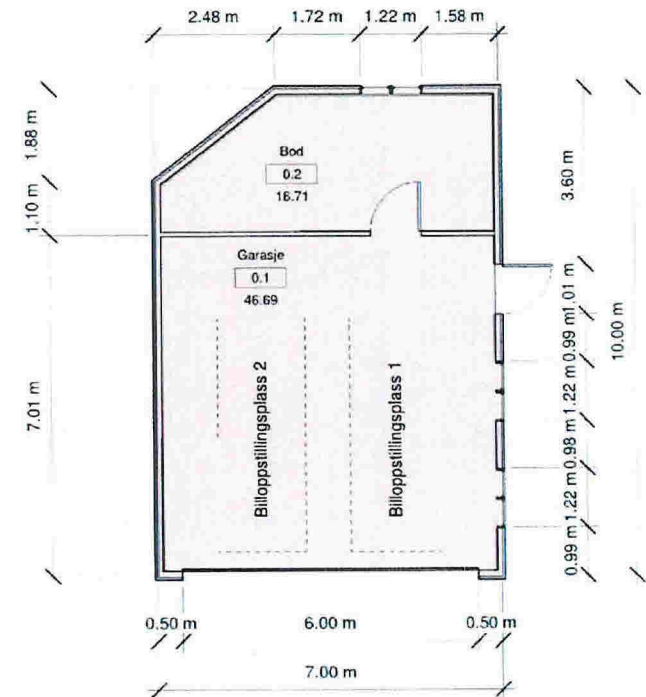

Bygdareal BYA	
Navn	Areal
Garasje	69 m ²

Bruksareal BRA	
Navn	Areal
Garasje	64 m ²

REV G: Høyder justert etter planert terreng

Garasje

Gr 188, Bnr 441, Finnesbo
Lindås kommune
P.nr 1407

Arkitekt Mette Kyed Thorson

Plan, snitt og fasader

SØKNAD - ENDRING
Birthe og John Nesso
Røssvikhaugane 12, 5914 Isdalsto

Sivilarkitekt MNAL Medlem av Arkitektbedriftene Org nr 987 788 682
Kvalen 16, N-5955 Lindås Tlf +47 901 48 834 mktho@online.no

Mål 1:100 / A3

Tegn nr A401

Rev G

Dato 20.6.2016

