



Statens vegvesen

Særskilt vedtak og betingelser for arbeidet

Plan nr.:	N7161-2017	Sak/Sveis nr.:	17/34415	Vedtak nr.:	N7161-2017
Veg nr.:	Fv 397	fra Hp/km:	02 / 2,064.	til Hp/km:	02 / 1,892.
Strekning:	Eikangervåg - Høyland - Lindås kommune			Sted:	Mykingvegen
Arbeid som skal utføres: grave grøft for fremføring av fiberkabel					
Arbeidet utføres i perioden					
Fra dato:	20 mars 2017	Til dato:	1 mai 2017		
Annet: Arb i tida man - fre kl 08.00 - 18.00. - Gjennomgraving av Fv kl 09.00 - 14.00 eller 18.00 - 22.00.					

Region:	Vest				
Avdeling:	Hordaland				
Seksjon:	Vegseksjon Nord-, Midt- og Sunnhordland			Telefon:	95 845 124
Adresse:				e-post:	nordhordland.arbeidsvarsling@vegvesen.no

Med hjemmel i skiltforskrift av 7. oktober 2005 nr 1219 §§ 26, 28, 30 og 32 og vegtrafikkloven §7 treffes vedtak om bruk av følgende trafikkregulerende skilt/lyssignaler/dirigering/oppmerking i samsvar med vedlagte skisse:

Fartsgrenseskilt (362.x).....	☐	Andre trafikkregulerende tiltak	☐	Trafikksignal (skyttel).....	☐				
☐ 30	☐ 40	☐ 50	☐ 60	☐ 70	☐ 80	☐ 90		Manuell dirigering.....	☐
								Vegstengning.....	☐

Betingelser for arbeidet:

- Arbeidet skal varsles som vist på vedlagte arbeidsvarslingsplan, datert: **14.03.2017**
- Bestemmelsene i skiltforskriften og håndbok 051 "Arbeid på og ved veg" gjelder for arbeidet
- Ansvarlig for gjennomføring og oppfølging (kryss av):

Statens vegvesen.....	☐	⇒	Byggeleder:	
Annen offentlig etat.....	☐	⇒	Angi hvilken:	
Entreprenør.....	☒	⇒	HD Maskin AS	
- Ansvarshavende: **Bjarte Ingebrigtsen** Tlf./e-post: **92016988**
Stedsansvarlig(e): **Kristian Hansen** Tlf./e-post: **45 266 688**
- Loggbok skal alltid føres, og sendes: **Velg Hordaland**
- Lede-/følgebil ☐
- Følgende skal varsles/informeres om arbeidet (kryss av):

Politi.....	☒	Brannvesen.....	☒	Ambulanse/lege.....	☒
Vegtrafikksentralen.....	☒				
Skole.....	☐	⇒	Angi hvilke(n):		
Kollektivselskap.....	☒	⇒	Angi hvilke(t):	Nobina	
Radio, presse m.m.....	☐	⇒	Angi hvem:		
Andre.....	☐	⇒	Angi hvem:		
- Tillatelser:

Gravetillatelse.....	☒	Arbeidstillatelse.....	☒
----------------------	-------------------------------------	------------------------	-------------------------------------
- Kopi av all dokumentasjon som inngår i arbeidsvarslingsplanen skal oppbevares på arbeidsstedet.
- Spesielle vilkår/betingelser:

Graving av grøft for fiber langs- og over Fv. (Se Graveløype). Ingen vegstengning. Grave halve vegbredde om gangen / evt bruke stålplater. Vaktperson som har kontroll på vegfarende under gjennomgraving. Sikre etter behov. (ref HB N301 / 101). Fast dekke skal etableres omg etter graving.	
---	--

NB: Politiet og ansvarshavende skal ha kopi av blanketten.

Bergen

14.03.2017

Sted

Dato

Statens vegvesen

Arve Løvteit

Arve Løvteit

Sign. (etter fullmakt)



Statens vegvesen

Plan for varsling og sikring av vegarbeide

Plan nr.:	N7161-2017	Sak/Sveis nr:	17/34415	Vedtak nr.:	N7161-2017
Veg nr.:	Fv. 397	fra Hp/km:	0 2 / 2,064	til Hp/km:	02 / 1,892.
Strekning:	Eikangervåg - Høyland - Lindås kommune	Sted:	Mykingvegen		
Arbeid som skal utføres:	Grave grøft i og ved vei for fremføring av fiberkabel.				
Entreprenør:	HD Maskin AS				
Adresse:	Rødshella 6	5244 Fana	ivar@hd-maskin.no		
Ansvarshavende:	Bjarte Ingebrigtsen	Tlf./e-post:	95741450		
Stedsansvarlig(e):	Kristian Hansen	Tlf./e-post:	45266688		
Arbeidet utføres	fra dato:	20 mars	2017	Til dato:	1 mai 2017

Underskrevet plan er vedtak med hjemmel i skiltforskriftens §29 og §30. Særskilt vedtak for trafikkregulerende tiltak skal vedlegges.

Varslingsmaterieell:

	Skilt nr.:	Ant.:
	106,1	2
	110	2
	1098 BI lykt	2
	906 etter behov	
	940 etter behov	
Godkj sikr et behov		

Merknader:

Det graves ihh graveløype, overgravinger skjer i 2 omganger
Det brukes kjørelater så trafikk kan passere.
Kryssingen av velen skjer mellom 09:00-14:00.


Ta hensyn til siktsoner og stopplengde ved skiltplassering. Bruk 1098 blinklykt på skiltstolper.

Vaktperson skal passe på ved graving over veg.

Blankettfordeling:

- ☒ Statens vegvesen
- ☒ Entreprenør
- ☒ Ansvarshavende
- ☒ Politiet
- ☒ Lindås kommune

Skisse:

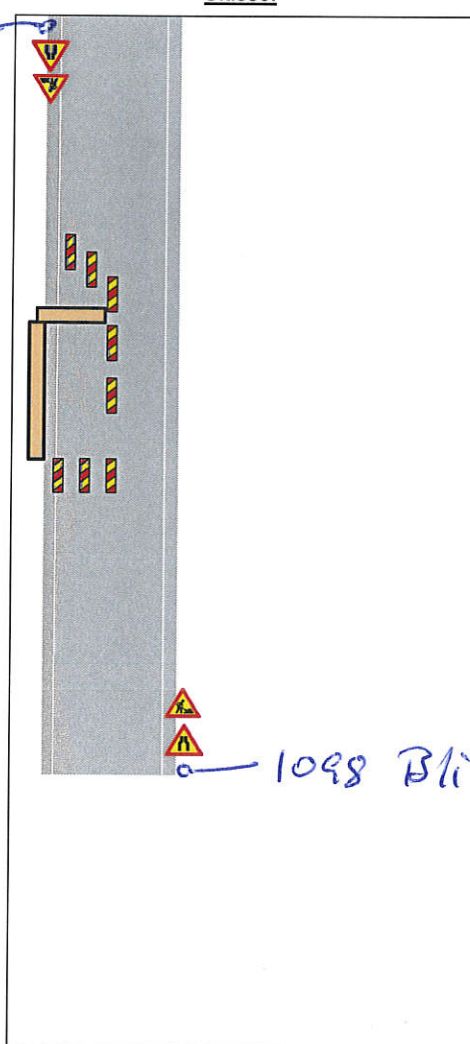

Fylles ut av skiltmyndigheten:

Bergen

14.03.2017

Sted

Dato

Statens vegvesen

A. Løvtrøf

Arve Løvtrøf

Sign. (etter fullmakt)



Statens vegvesen

Enkel risikovurdering av arbeide på eller ved veg

Plan nr.:	N7161-2017	Sak/Sveis nr:	17/34415	Vedtak nr.:	N7161-2017
Veg nr.:	Fv. 397	fra Hp/km:	02 / 2,064	til Hp/km:	02 / 1,892
Strekning:	Eikangervåg - Høyland - Lindås kommune			Sted:	Mykingvegen
Arbeid som skal utføres:	Grave grøft i og ved vei for fremføring av fiberkabel.				
Ansvarshavende:	Bjarte Ingebrigtsen			Tlf./e-post:	92016988
Entreprenør:	HD Maskin AS			Adresse:	Rødshella 6
Arbeidet utføres i perioden				5244 Fana	
Fra dato:	20 mars	2017	Til dato:	1 mai	2017
			E-post:	ivar@hd-maskin.no	

En risikovurdering er en vurdering av hva som kan gå galt, hva som kan gjøres for å hindre det og hvordan en kan redusere konsekvensene dersom noe skjer.

Tre enkle spørsmål er kjernen i risikovurderingen:

- Hva kan gå galt?
- Hva kan vi gjøre for å hindre dette?
- Hva kan vi gjøre for å redusere konsekvensene dersom det skjer?

Forhold som kan medføre risiko for ulykke:	Sannsynlighet:	Konsekvens:	Prioritet:
	Sett inn verdi for:	Sett inn verdi for:	(= produktet)
Forhold nr.:	Stor: 1	Stor: 1	
↓ Beskrivelse:	Middels: 2	Middels: 2	
Eks.: Byggegrøp 1 m dyp umiddelbart inntil kjørebane	Liten: 3	Liten: 3	
1: Utsetting / inntaking av arbeidsvarsling, påkjørsel	1	2	2
2: Åpen byggegrøp, fallfare	3	1	3
3: Klemfare, anleggsmaskiner - andre trafikanter	3	2	6
4: Passerende myke trafikanter, passering forbi anleggsarbeid - trafikk	3	1	3
5:	2	2	4
6: Anleggsutstyr i vegbane hindrer sikt + lager unødig lang arbeidstrekning			0
7:	3	2	6
8:			0
9:			0
10:			0
11:			0

Forhold nr.:

↓ Tiltak for å forhindre at ulykker skjer / reduserer konsekvensene av en ulykke:

- 1: Bruke synlighetsklær, og gul blunklampe på kjøretøy
- 2: Varsle ihht varslingsplanen. Opptre varsomt. Stanse maskiner ved passering av myke trafikanter
- 3: Ved arbeidet slutt for kvelden, parkeres maskiner vekk fra veg, slik at de ikke gjør vegen smalere, eller hindrer oversikten.
- 4: Arbeider følger med på trafikk og myke trafikanter og stopper arbeidet slik at disse kan passere
- 5:
- 6: Vi graver så langt ut på siden som mulig for å hindre sikten minst mulig, grøften skal fylles fortløpende slik at det står lite
- 7: grøft åpen.
- 8:
- 9:
- 10:
- 11:

Merknader:


Statens vegvesen



Statens vegvesen

Beskrivelse av arbeidet som skal utføres

Plan nr.:	N7161-2017	Sak/Sveis nr:	17/34415	Vedtak nr.:	N7161-2017
Veg nr.:	Fv 397	fra Hp/km:	02 / 2,064	til Hp/km:	02 / 1,892
Strekning:	Eikangervåg - Høyland - Lindås kommune			Sted:	Lindås kommune
Arbeid som skal utføres:	graving av grøft for fiberkabel				

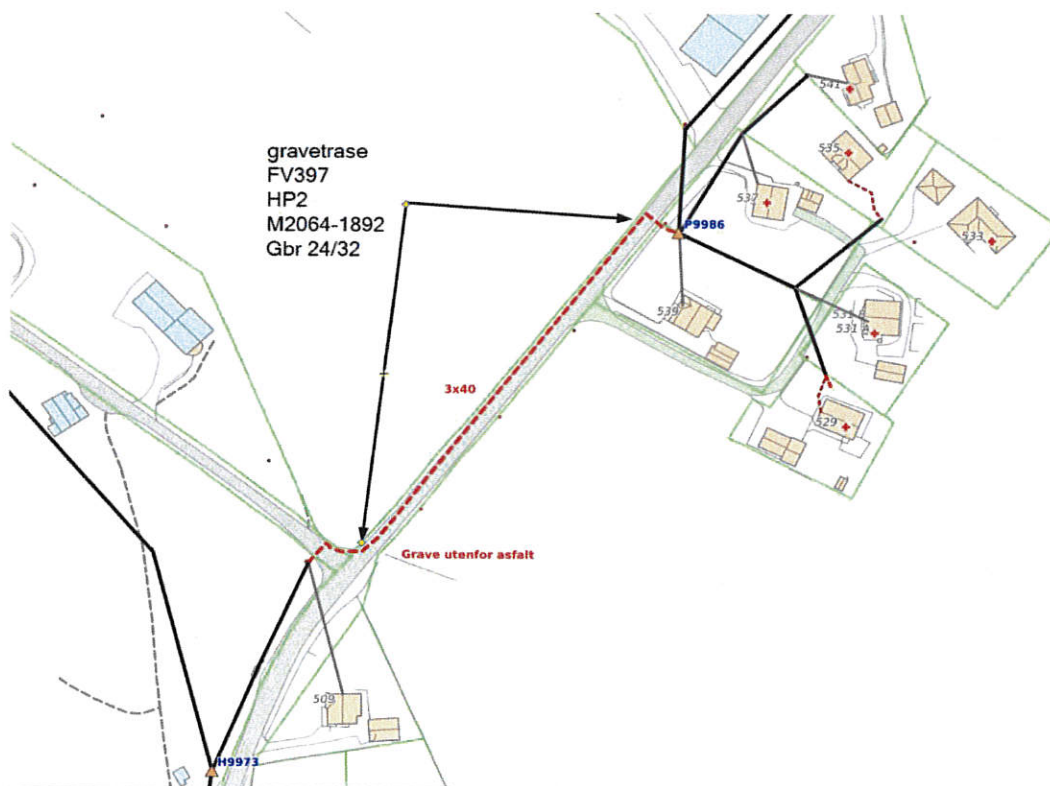

Statens vegvesen

Statens vegvesen



Plan nr.:	N7161-2017	Sveis nr:	17/34415	Vedtak nr.:	N7161-2017
Veg nr.:	Fv 397	fra Hp/km:	01 / 2,064.	til Hp/km:	01 / 1,892.
Strekning:	Eikangervåg - Høyland - Lindås kommune			Sted:	Mykingvegen
Arbeid som skal utføres:	grave grøft for fremføring av fiberkabel				
Ansvarshavende:	Bjarte Ingebrigtsen			Tlf.:	92016988
Stedsansvarlig(e)::	Kristian Hansen				
Loggbok sendes:	Statens vegvesen Region Vest:			0	

[illegible]