



Statens vegvesen

MOTTATT

19 MAI 2014

Helgesen Tekniske Bygg.
5281 VALESTRANDSFOSSEN

Behandlende enhet: Region vest	Saksbehandler/innvalgsnr: Roald Gulbrandsøy - 55516342	Vår referanse: 2014/057931-002	Deres referanse: Larissa Dahl	Vår dato: 15.05.2014
-----------------------------------	---	-----------------------------------	----------------------------------	-------------------------

**Lindås kommune, gnr. 137, bnr. 671.
Uttale til søknad om dispensasjon fra regler om byggegrense langs offentlig vei.**

Viser til Deres søknad av 12.05.14.

Søknaden gjelder dispensasjon fra regulert byggegrense mot fylkesvei, for oppføring av tilbygg til industribygg. Tiltaket inngår i reguleringsplanen for Ikenberget Bustadfelt.

Omsøkte tilbygg er planlagt med byggeavstand 24,1 meter fra senter av fylkesvei 565. Regulert byggegrense er 25 meter fra senter av fylkesveien.

Statens vegvesen har ikke innvendinger mot omsøkte tilbygg, slik det er vist på vedlagte situasjonskart.

Plan og forvaltning
Med hilsen


Odd Høydalsvik
sjefingeniør


Roald Gulbrandsøy

1 vedlegg


Kopi: Lindås kommune.

Postadresse
Statens vegvesen
Region vest
Askedalen 4
6863 Leikanger

Telefon: 02030
Telefaks: 57 65 59 86
firmapost-vest@vegvesen.no
Org.nr: 971032081

Kontoradresse
Spelhaugen 12
5147 FYLLINGSDALEN

Fakturaadresse
Statens vegvesen
Landsdekkende regnskap
9815 Vadsø
Telefon: 78 94 15 50
Telefaks: 78 95 33 52

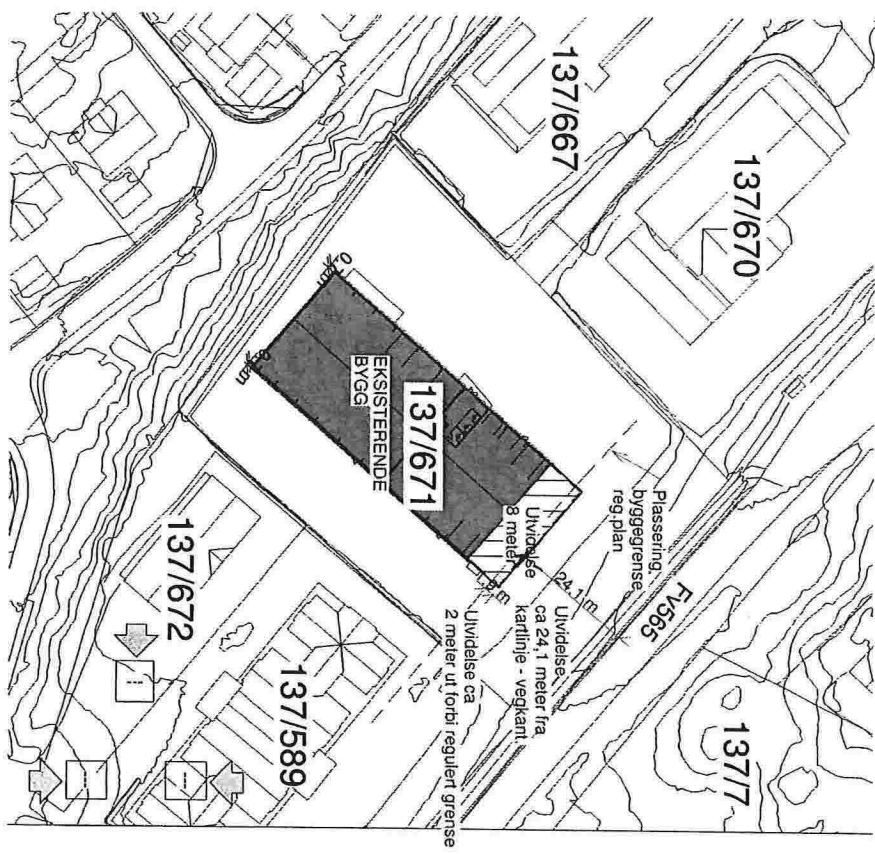

Ferdig gulv
1 : 1000

Tereng utvidelse Dekkhuset

Prosjektnr 2097


Helgesen Tekniske-bygg
Valestrand

5281 Valestrandstossen
Tlf. 5619 3400
Faks. 5619 3401

