


# FRAMLEGG TIL ALT. AVKØYRING FOR «VESLEHEIMEN».

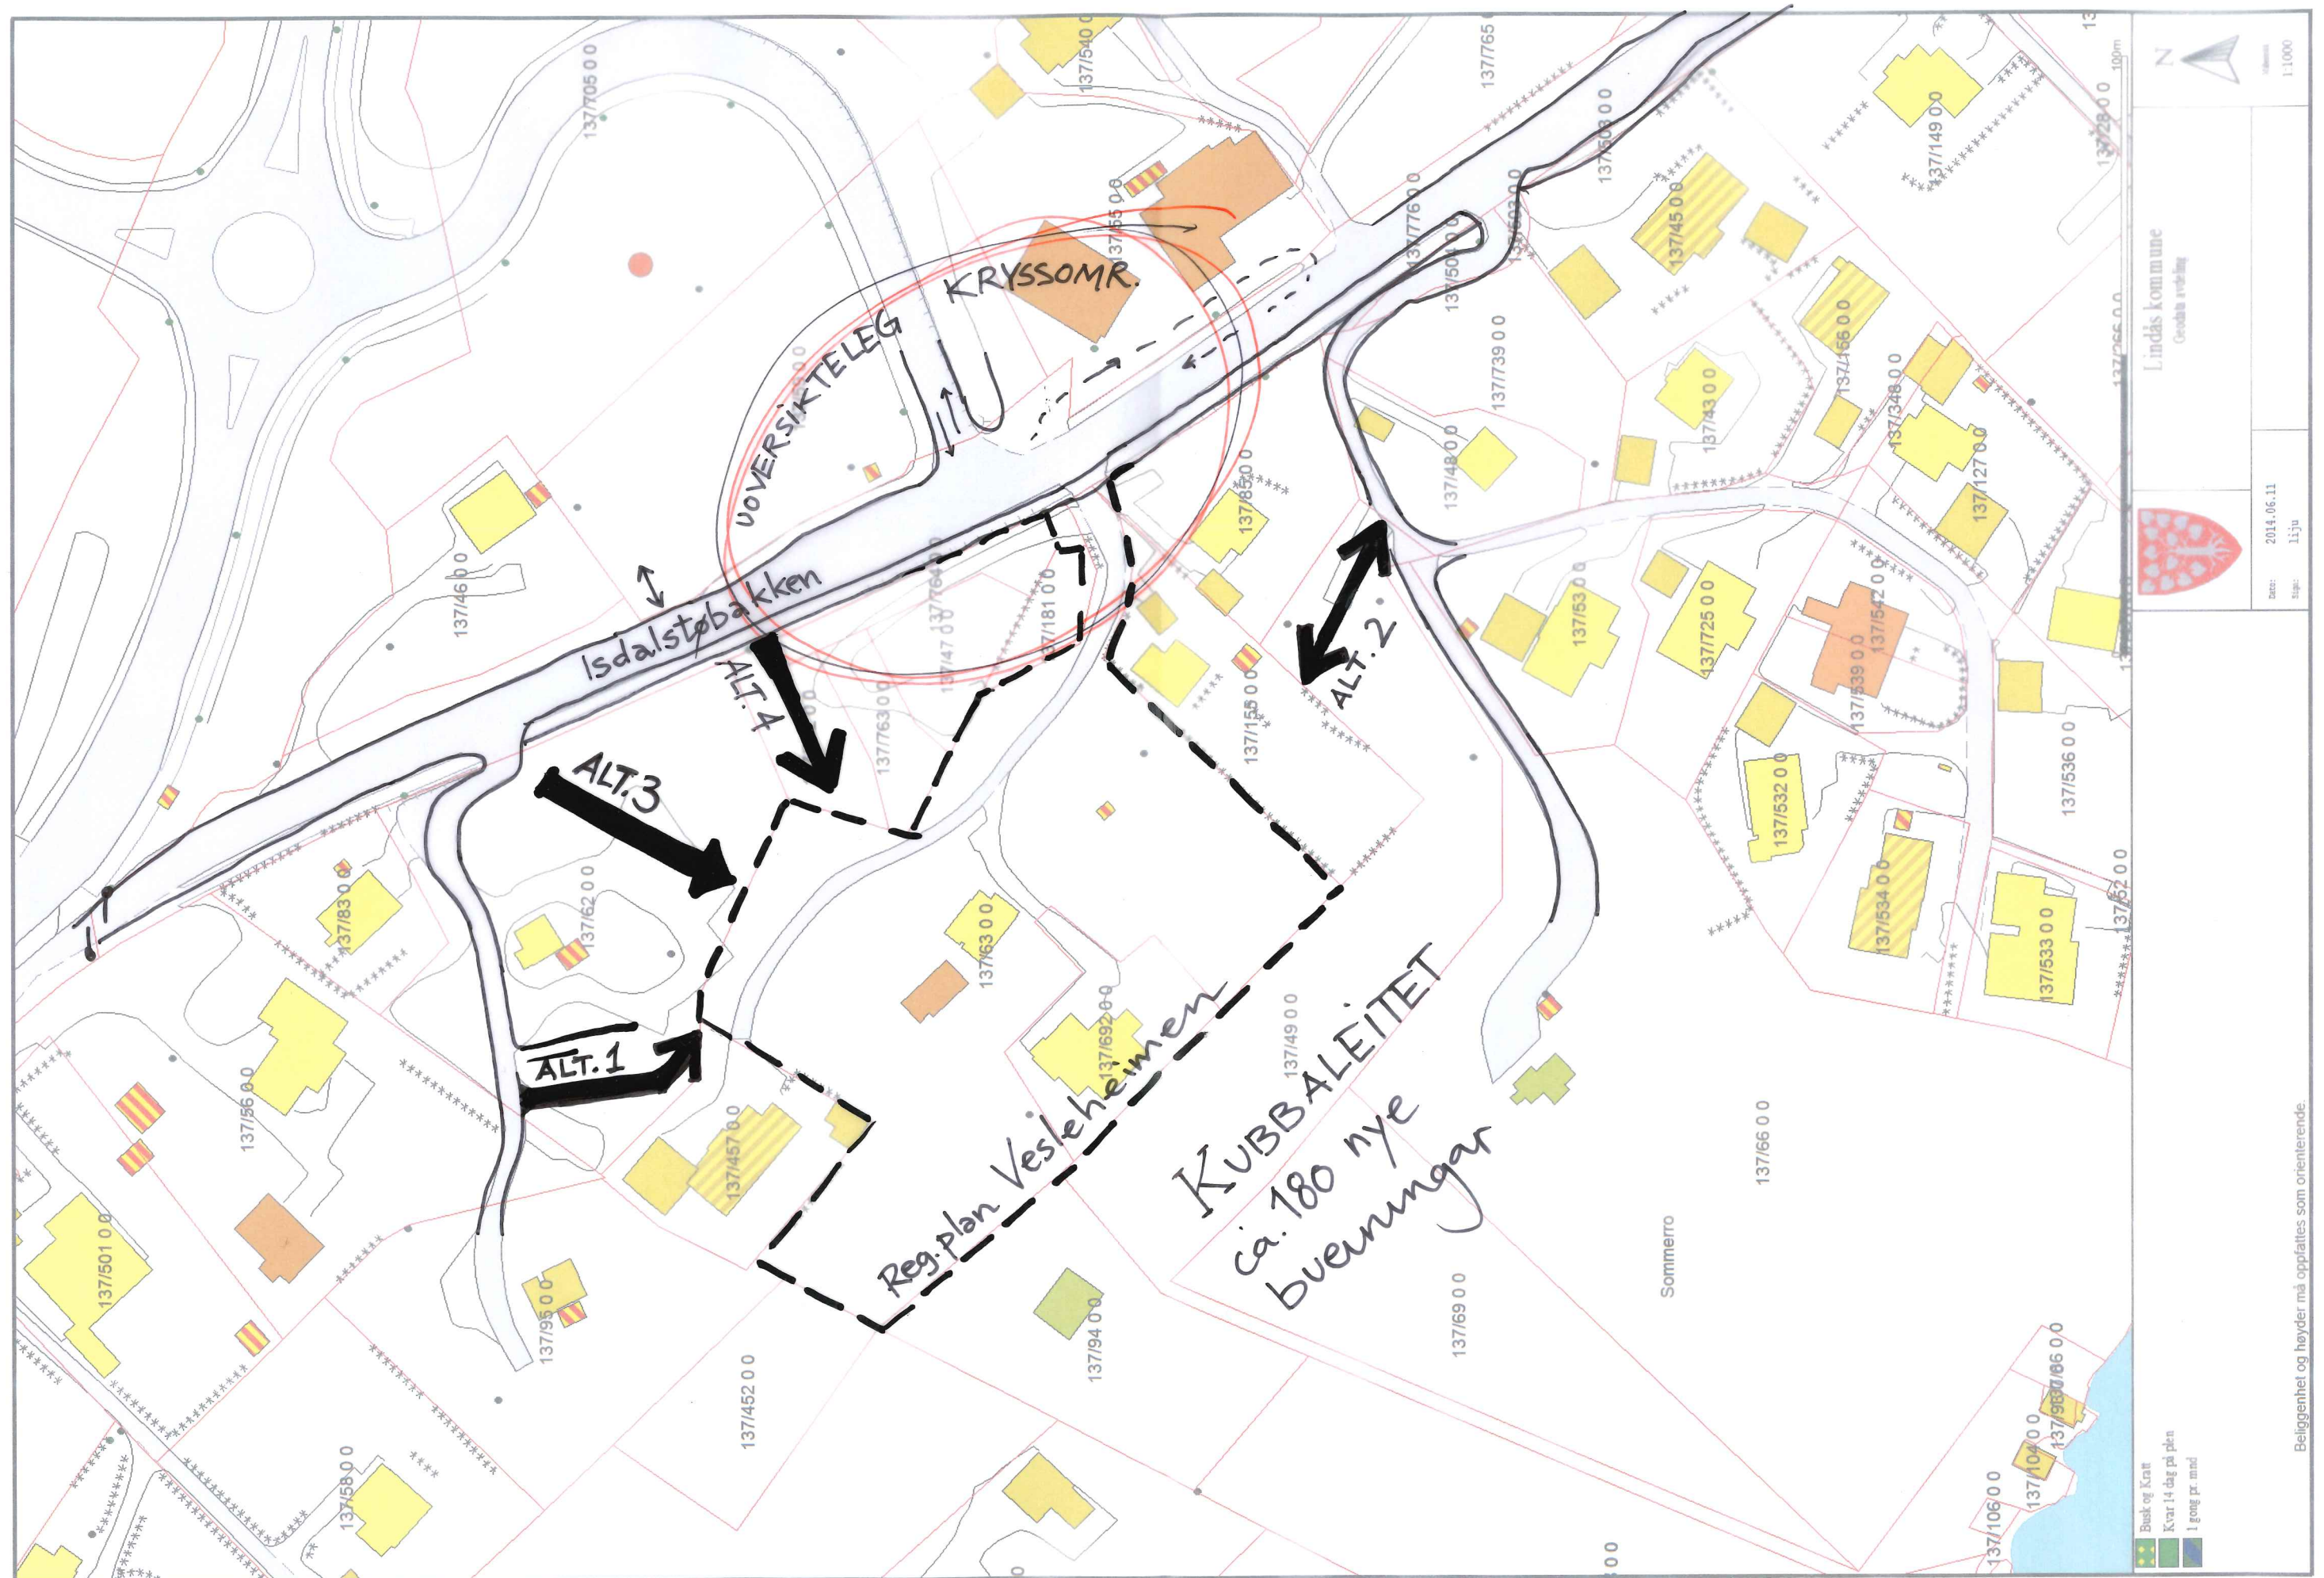

Lindås kommune  
Geodata avdeling

dato: 2014.06.11  
sgp.: Ljvu

Beliggenhet og høyder må oppfattes som orienterende.

Vedlegg til Mottaks kontroll 11.06.14